


Samþykkt þann
19 NOV 2018
Byggingarfulltrúinn í Hafnarfjörð
F.h. Sigurður Steinjar Jónsson

- Frárannslí, skýringar:
- Frárannslíslagnir hannaðar samkvæmt IST 68 2003, DS 432 2000.
 - Allar lagnir skal leggja í beinni línu með jöfnum halla milli brotpunkta.
 - Botnkóti á botnplötu er til viðmiðunar fyrir lagnir.

Skýringar:

PL: Plást
AH: Afrennslí hitaveitu
GN: Gólfniðurfall
GNS: Gegnumstreymisniðurfall
GNR: Gólfniðurfall með sandfangi
VS: Vatnssalerni
HL: Handlaug
EV: Eitihúsvaskur
UV: Uppþvottavél
BR: Brunnur
PN: Pakniðurfall
LV: Lagn í vegg
LS: Lagnastútur
OS: Ölluskíja, 44964U frá Borgarplást
Rúmmát: 7600 l
Lengd: 5m
Þvermát: 1,4m
NS-II-1: 5

PVC: Plaströr utanhúss
PP: Plaströr innanhúss

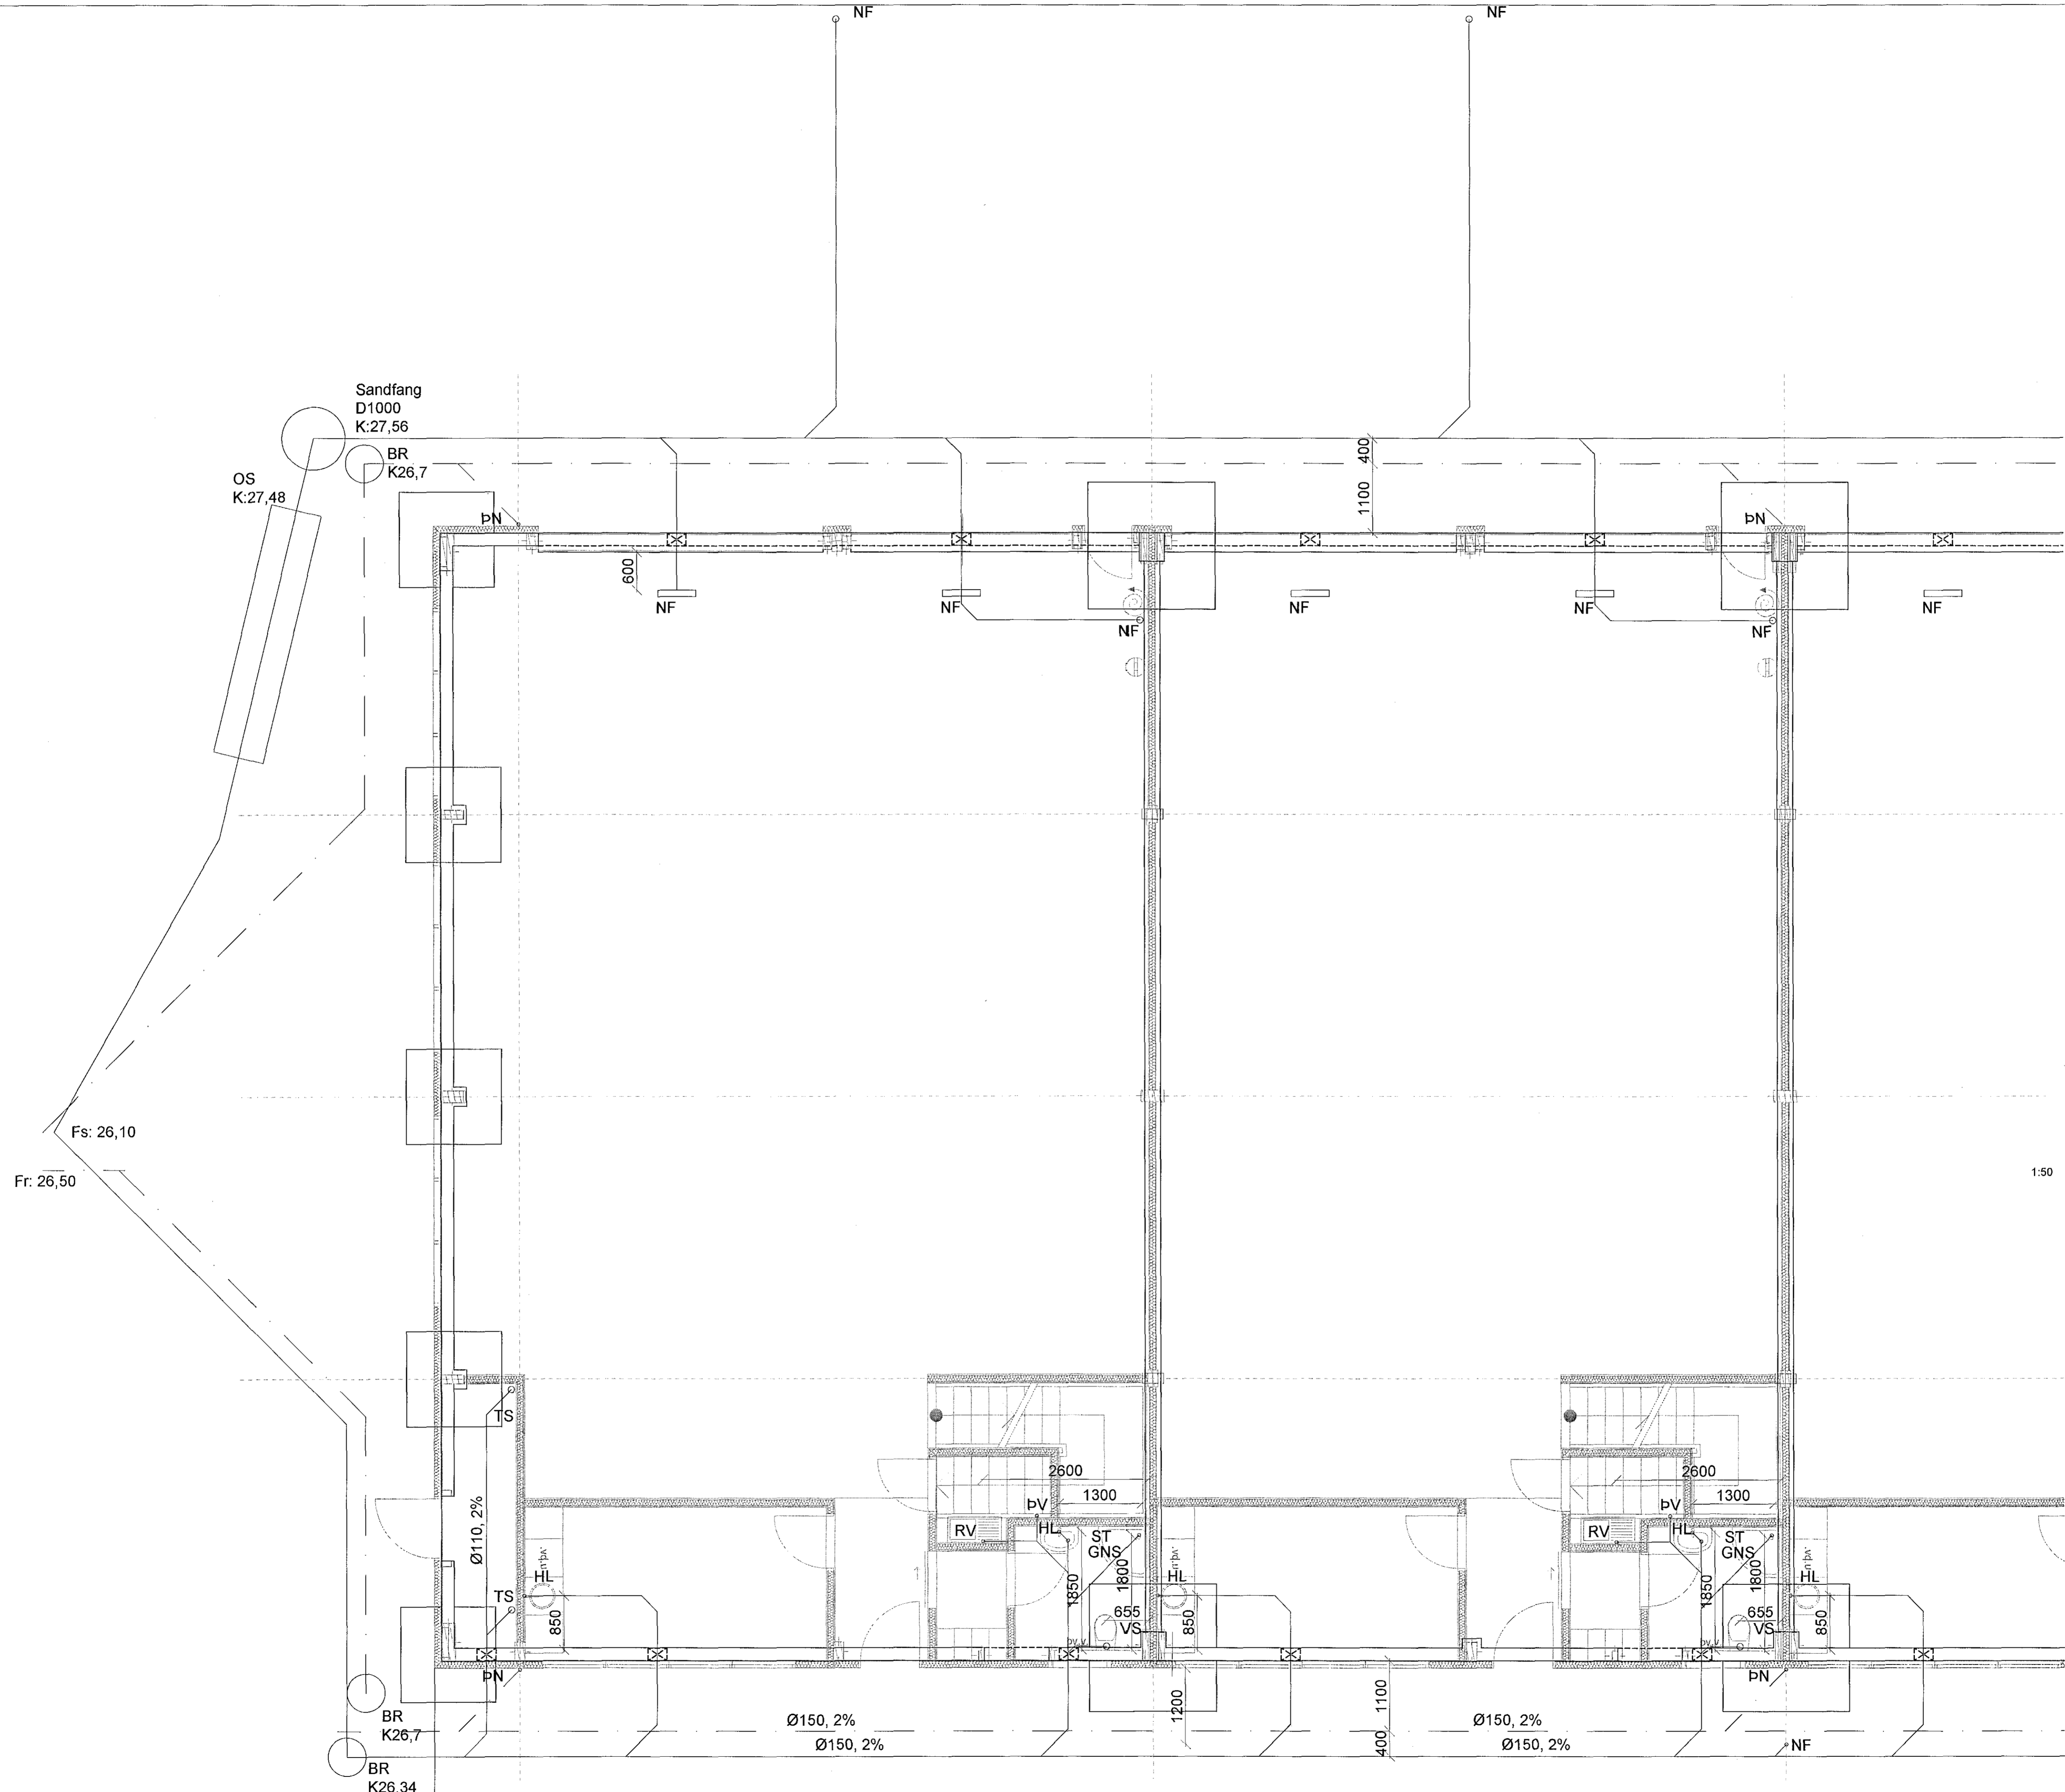

HEILBRIGÐISEFTIRLIT
HAFNARFJÖRÐAR-
OG KÖPAVAGSSVÆDIS
Garðatorgi 5 111 Garðabíli
17.11.2018 *[Signature]* *[Signature]*

ADALHÖNNUÐUR
[Signature]
NR: DAGS. SKÝRING. GERT
1. 9.11.2018 Reyndarteikn KA
SAMPYKKT
Birgir Læi Ólafsson
Birgir Læi Ólafsson, Stungulátt
E-mail: torfabaer@gmail.com, Sími: 8998180

VERK
Einhella 6
Hafnarfjörður
TEIKNING
Lagnir
Frárannslí, grunnmynd 1/3
KVARDI
1:50
DAGS 16.05.2018 TEIKNAD KA TEIKNING NR. L-01
VERKNR. REIKNAD ÚTGÁFA 2