



Skýringar:
1. Sjá skýringar á teikningu L-01.

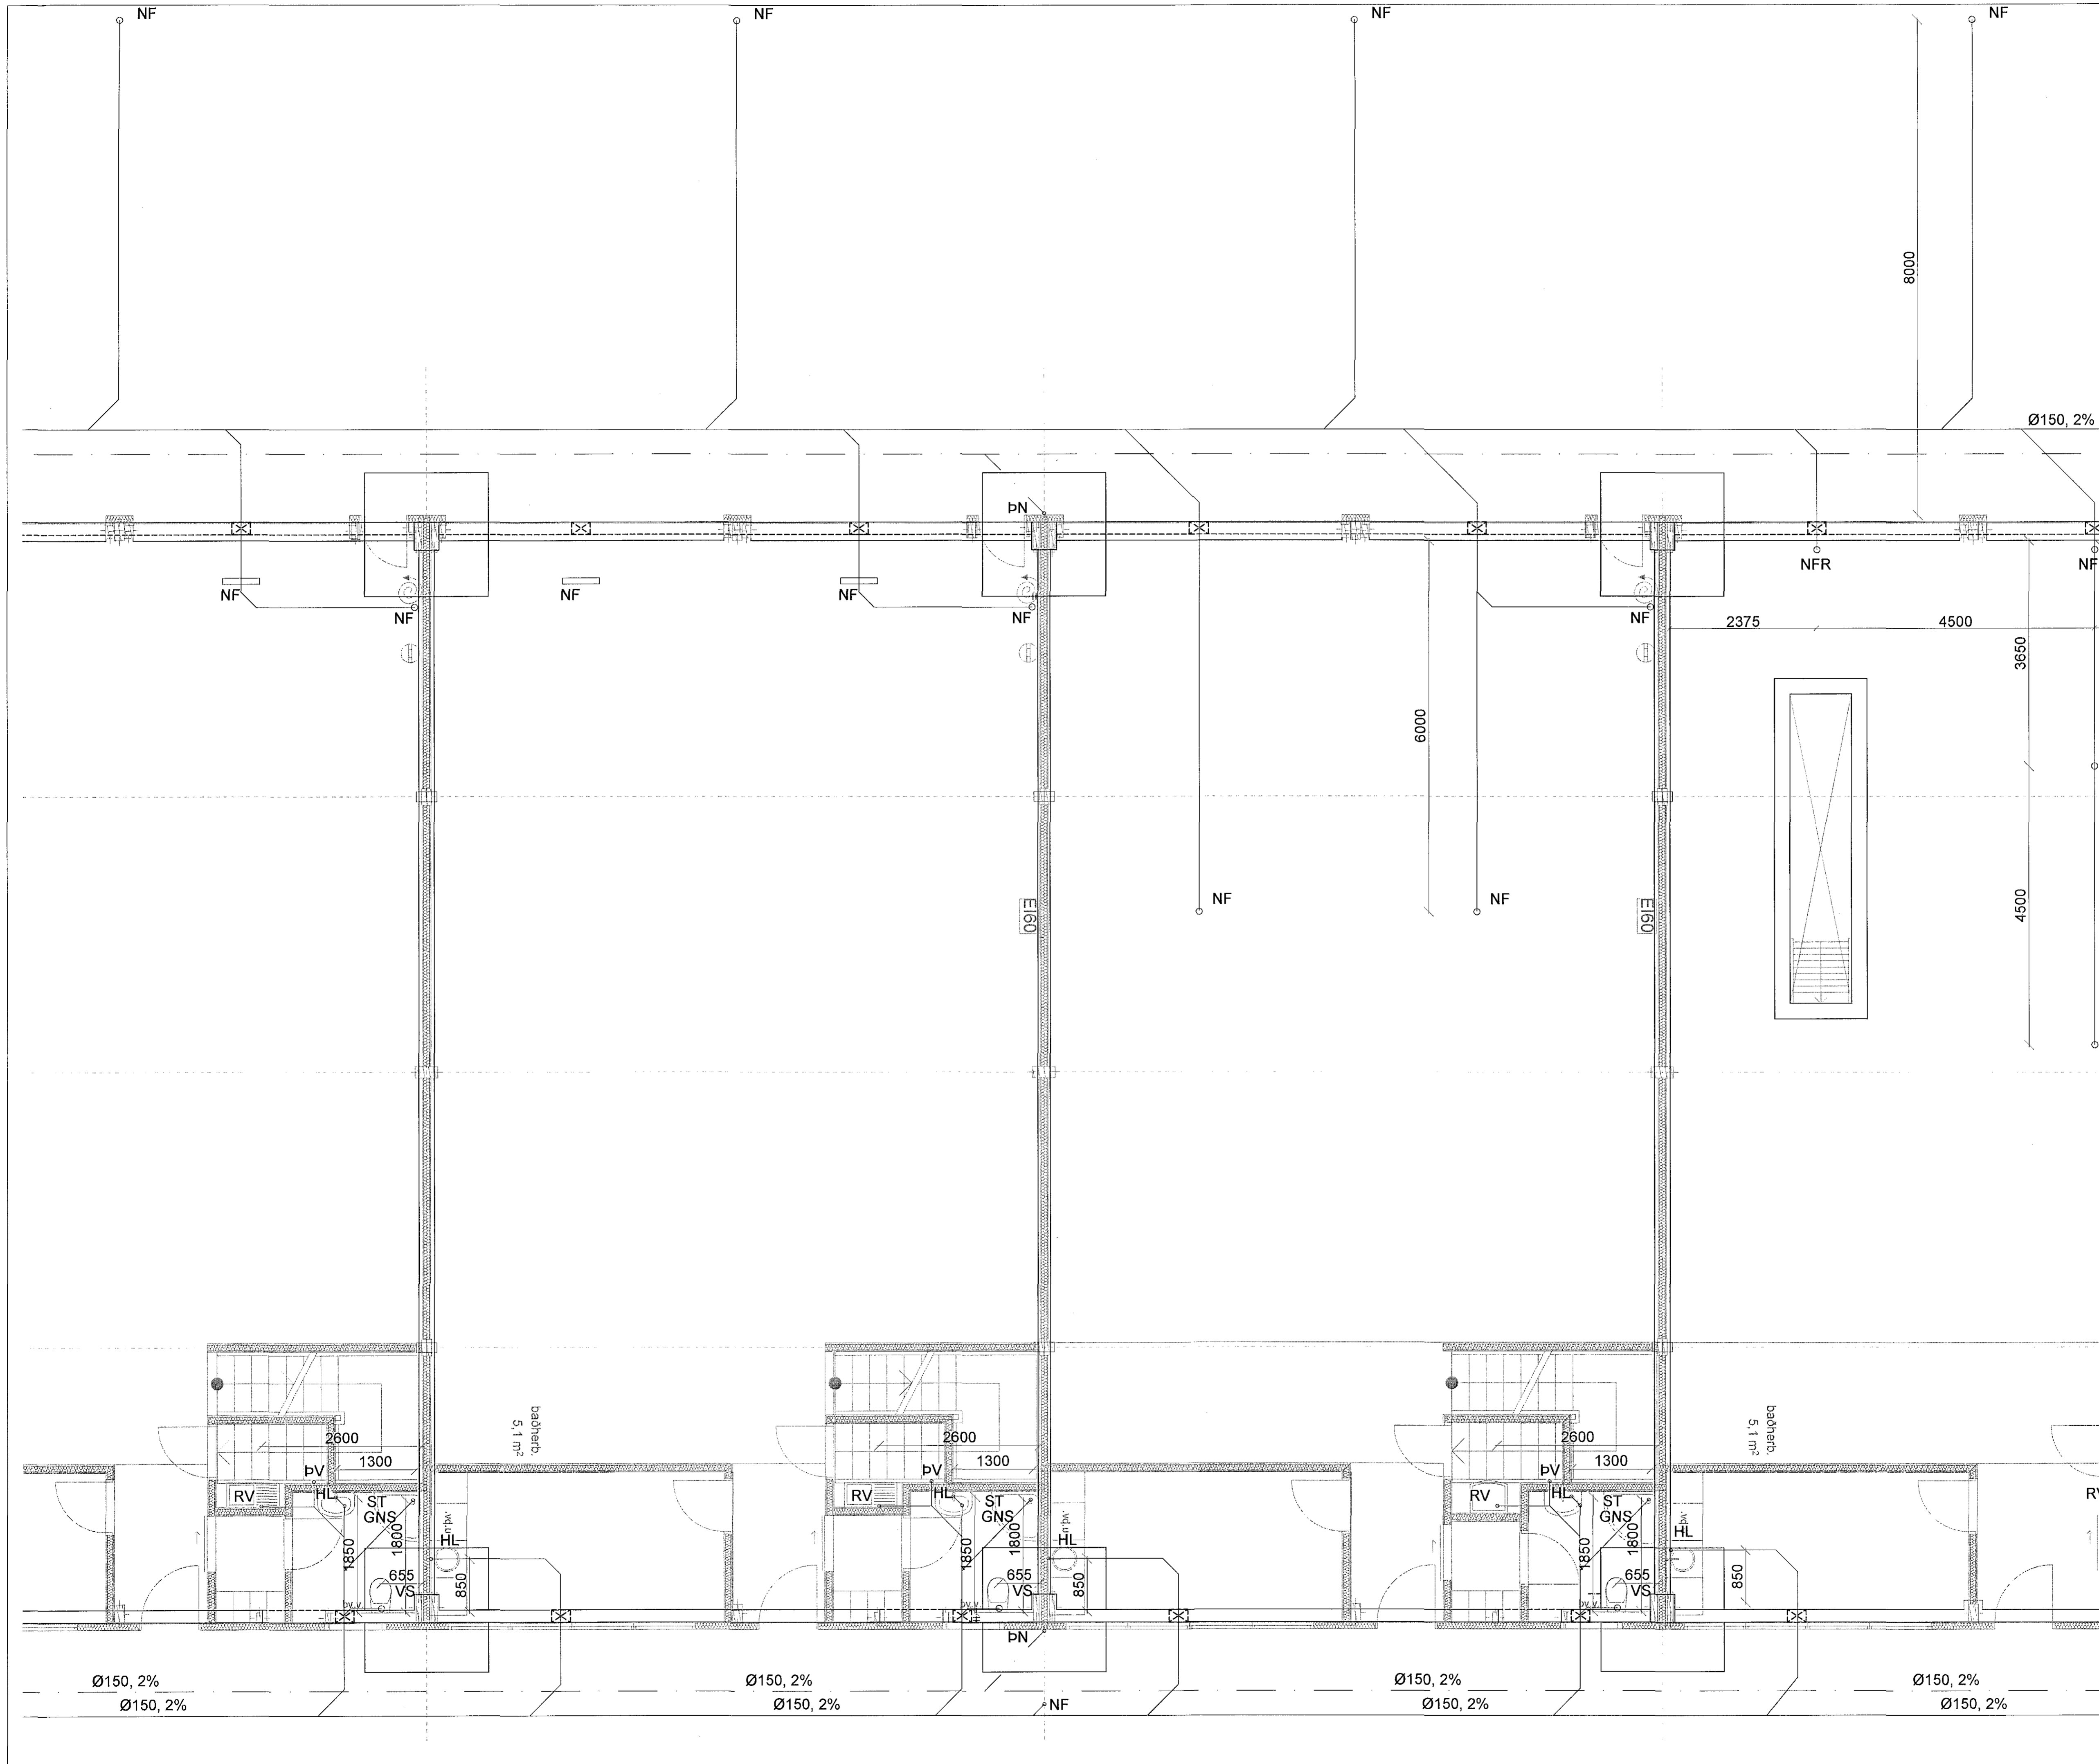

HEILBRIGDISEFTIRLIT
HAFNARFJÁRDAR-
OG KÓPAVOSSVÆÐIS
Gardatorgi 5 - 114 Gardabæ
Hilmar Hilmarsson
Sj. veq. í bréf

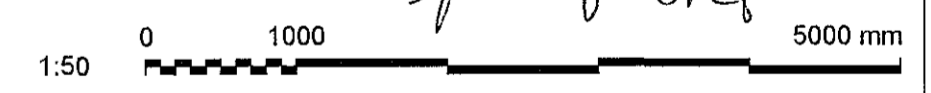

AÐALHÖNNUÐUR

[Signature]

NR: DAGS. SKÝRING GERT
1. 9.11.2018 Reyndarteikn KA
SAMÞYKKT
Birgir Lea Ólafsson
Sími: 200 230 5179
Birgir Lea Ólafsson, Stangarhlæk 1
E-mail: torfabaer@gmail.com, Sími: 8998180

VERK
Einhella 6
Hafnarfjörður
TEIKNING
Lagnir
Frænnisli, grunnmynd 2/3

KVARDI
1:50
DAGS TEIKNAD TEIKNING NR.
16.05.2018 KA L-02
VERKNR. REIKNAD ÚTGÁFA
2