


Skýringar:  
1. Sjá skýringar á teikningu L-01.

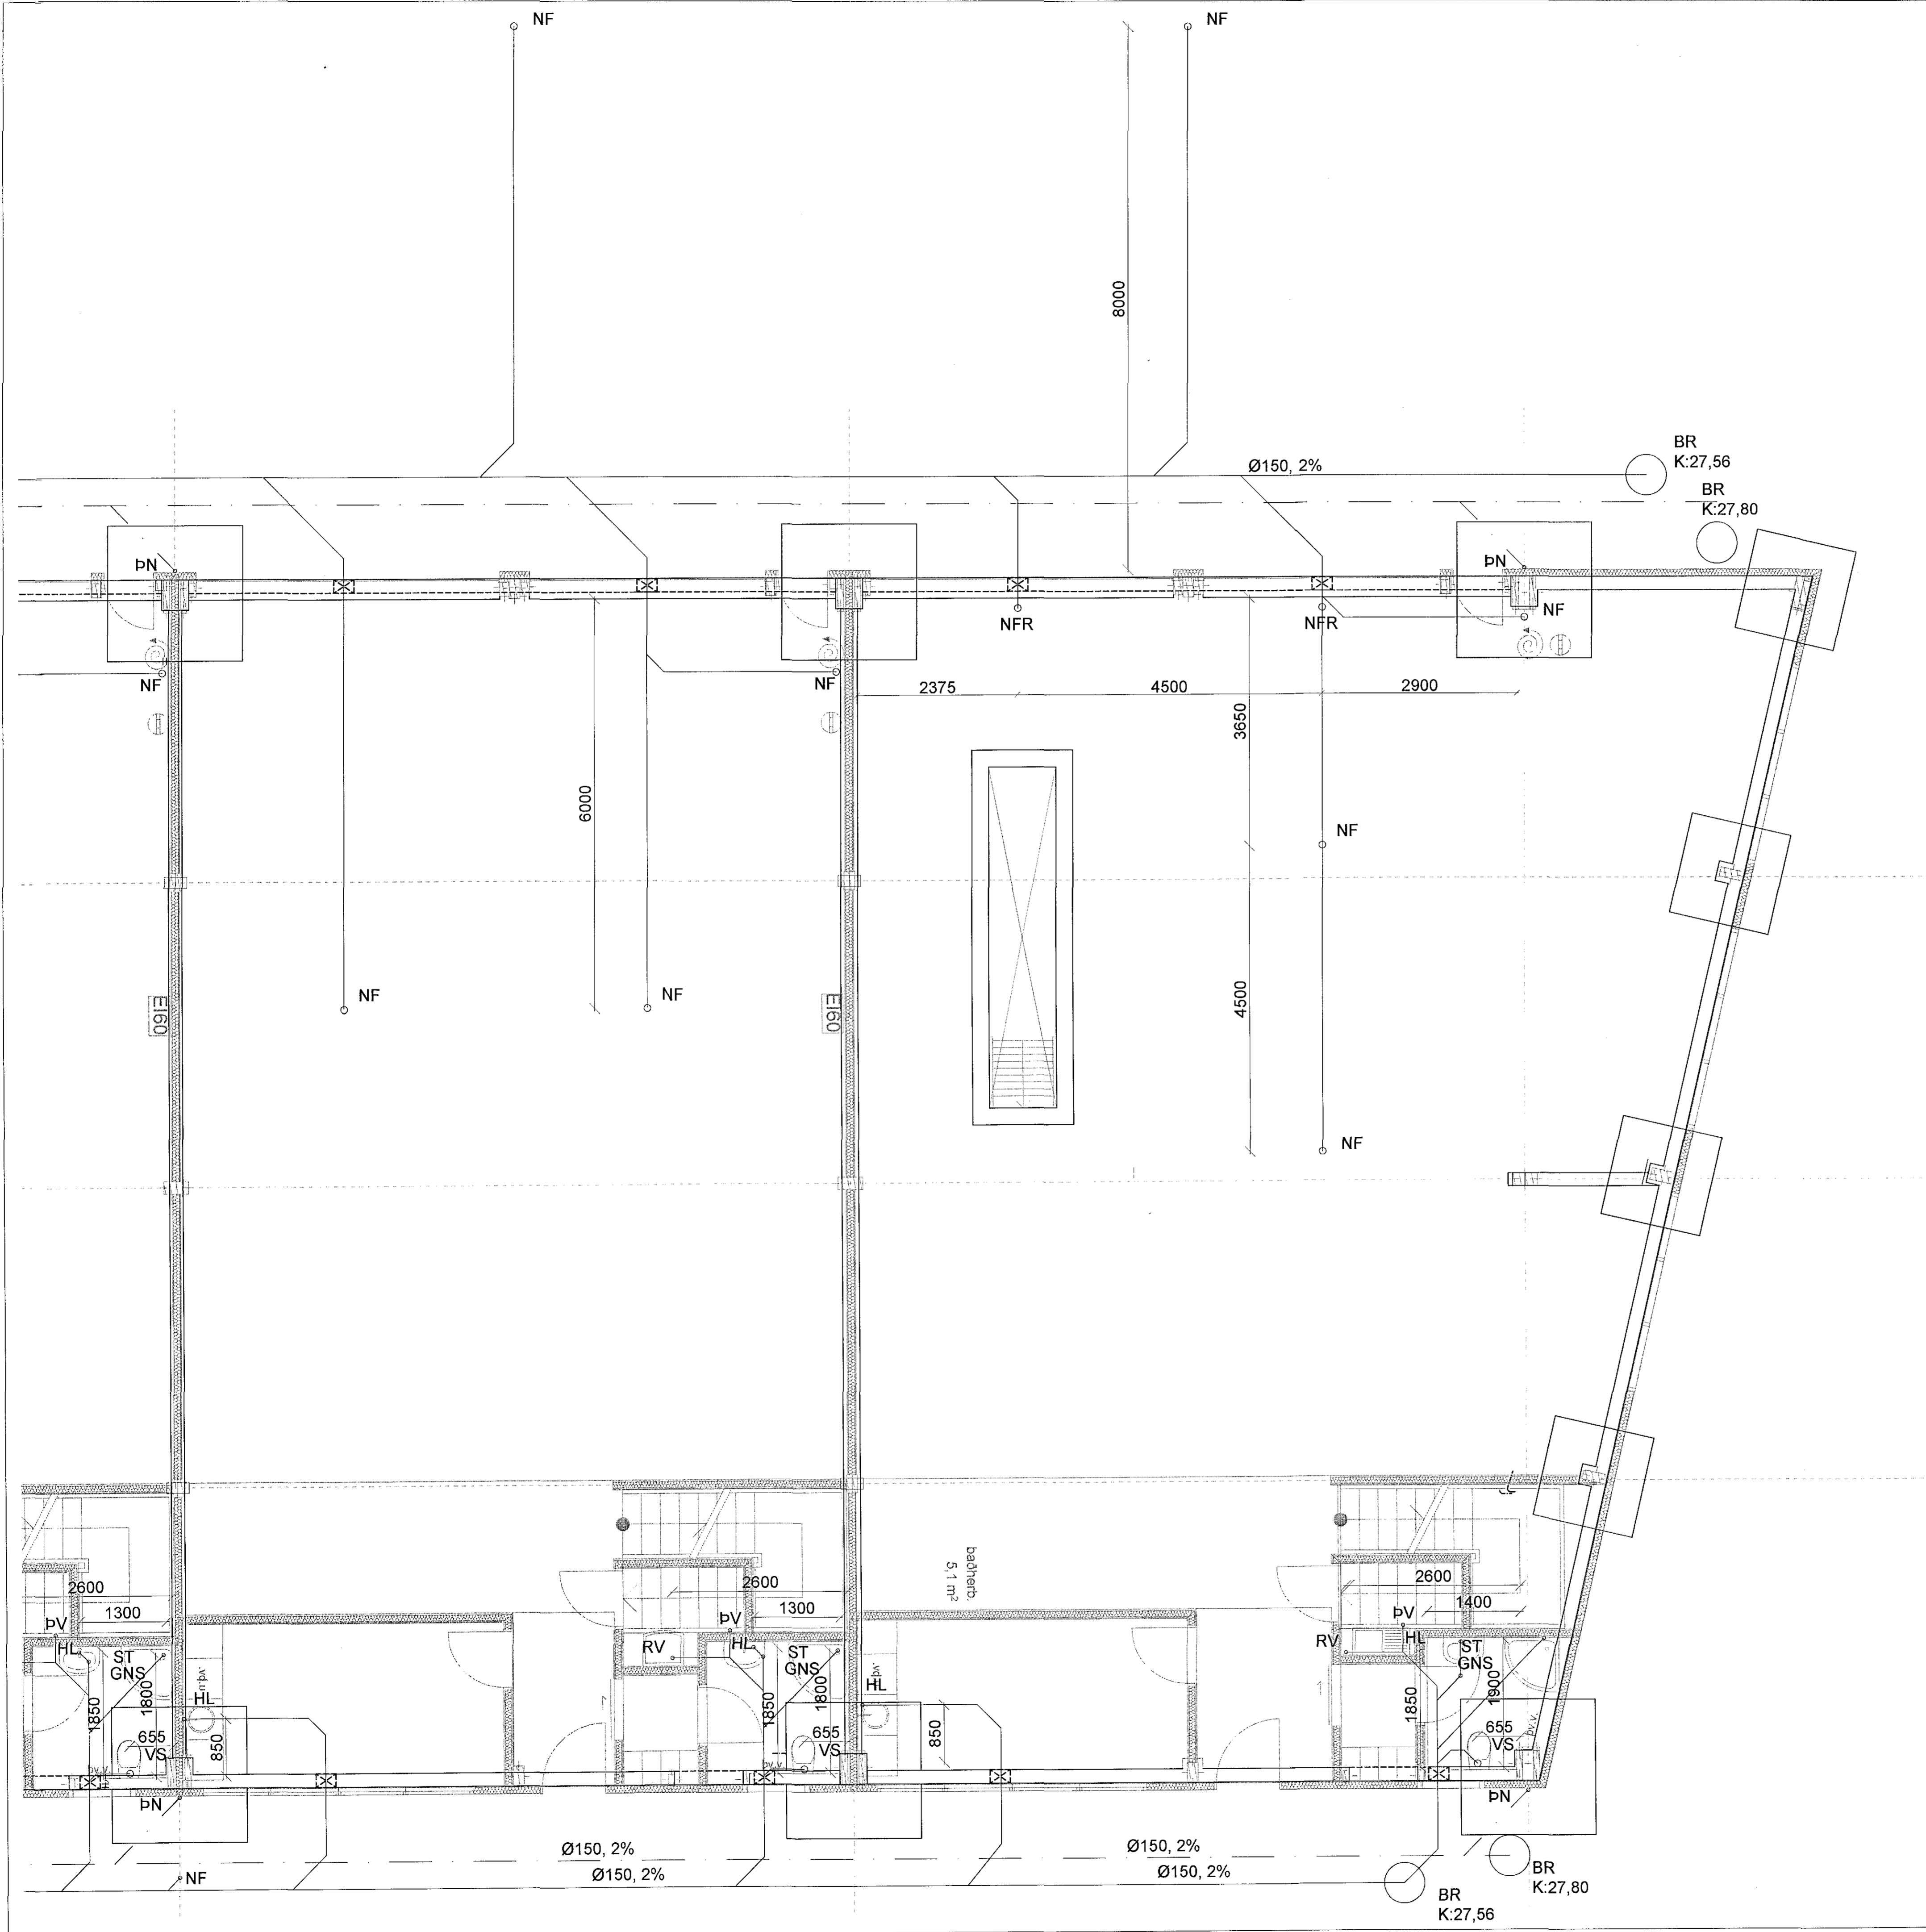

HEILBRIGDISEFTIRLIT  
HAFNARFJARÐAR-  
OG KÖPAVOGSSVÆÐIS  

ADALHÖNNUÐUR  
*[Signature]*

NR. DAGS. SKÝRING GERT  
1. 9.11.2018 Reyndarteikn KA  
SAMÞYKKT  
*[Signature]*  
Birgir Ólafsson  
E-mail: torfabaer@gmail.com, Sími: 8998180

VERK  
Einhella 6  
Hafnarfjörður  
TEIKNING  
Lagnir  
Frárennsli, grunnmynd, 3/3

KVARÐI  
1:50  
DAGS. TEIKNAD TEIKNING NR.  
16.05.2018 KA L-03  
VERKNR. REIKNAD ÚTGÁFA  
2