



VAVERKJ5823 - HS VEITUR - HAFNARFJÖRÐUR 39-04 BREYTINGAR Á ÖLDUGATU 3 - SKIÐ LÖG 1 - TEIKNINGARVÖNDUGATA - BURÐARÞOL STÓMI SPENNIRÖDNG

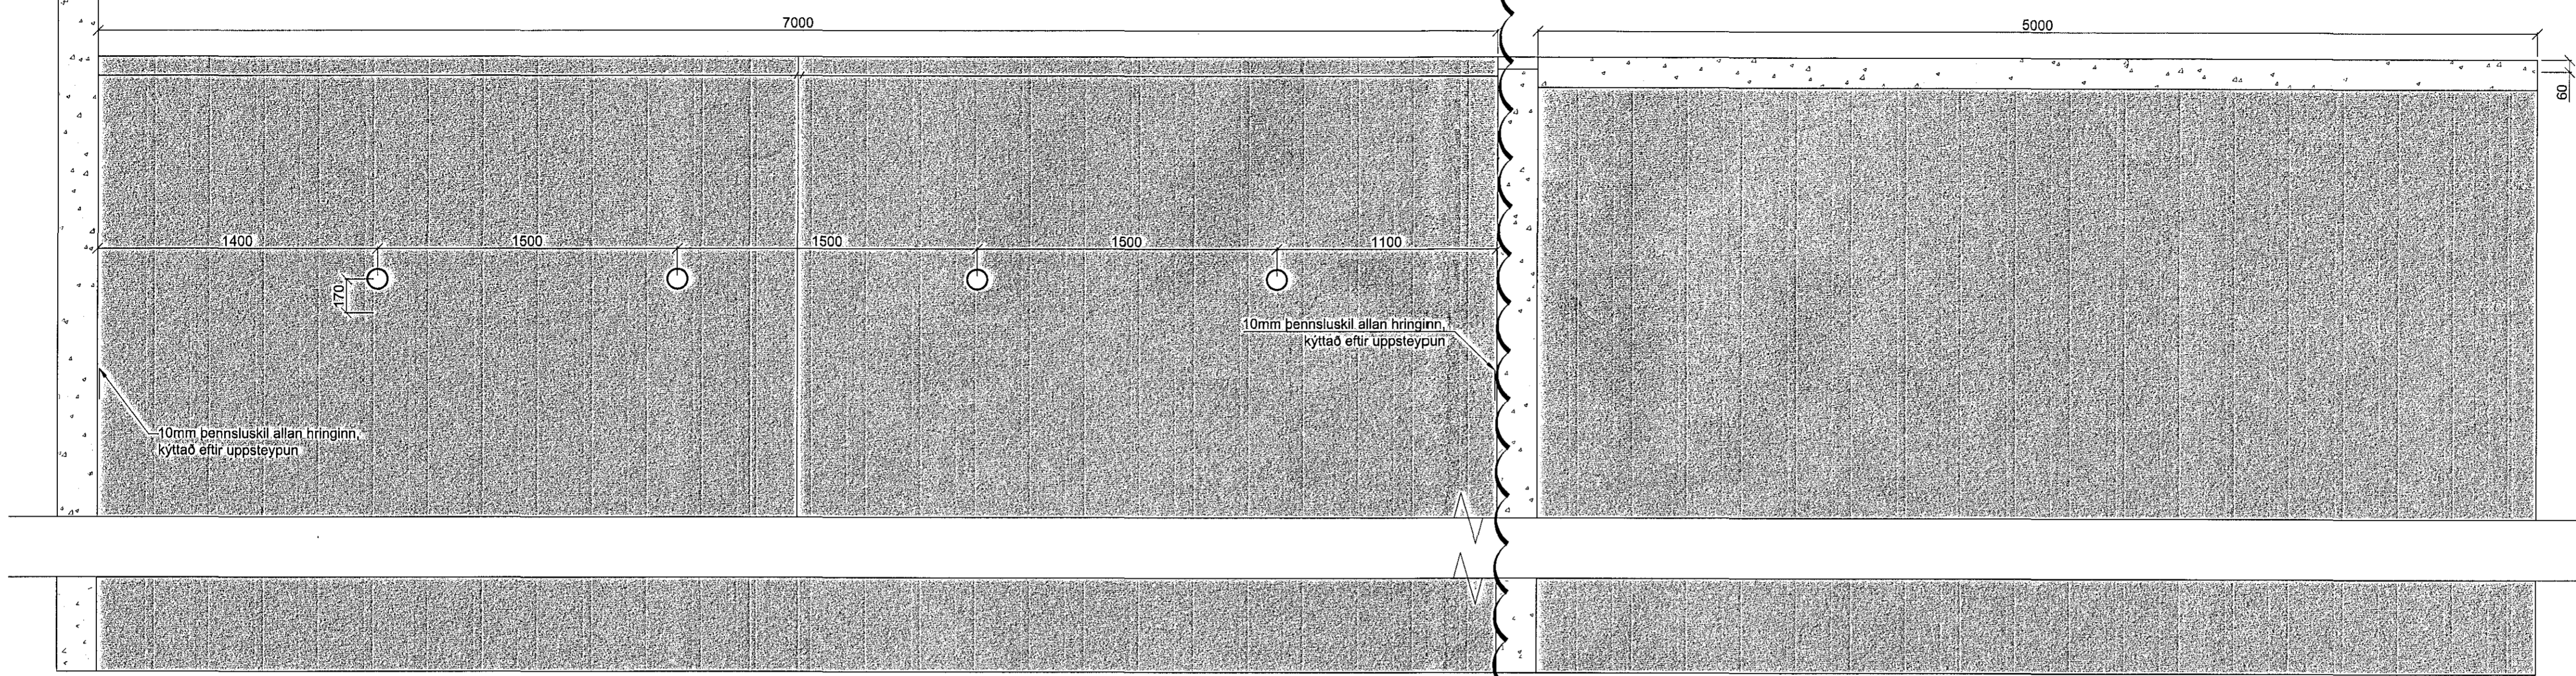

4 SNID 4
410 412 1:20

C2

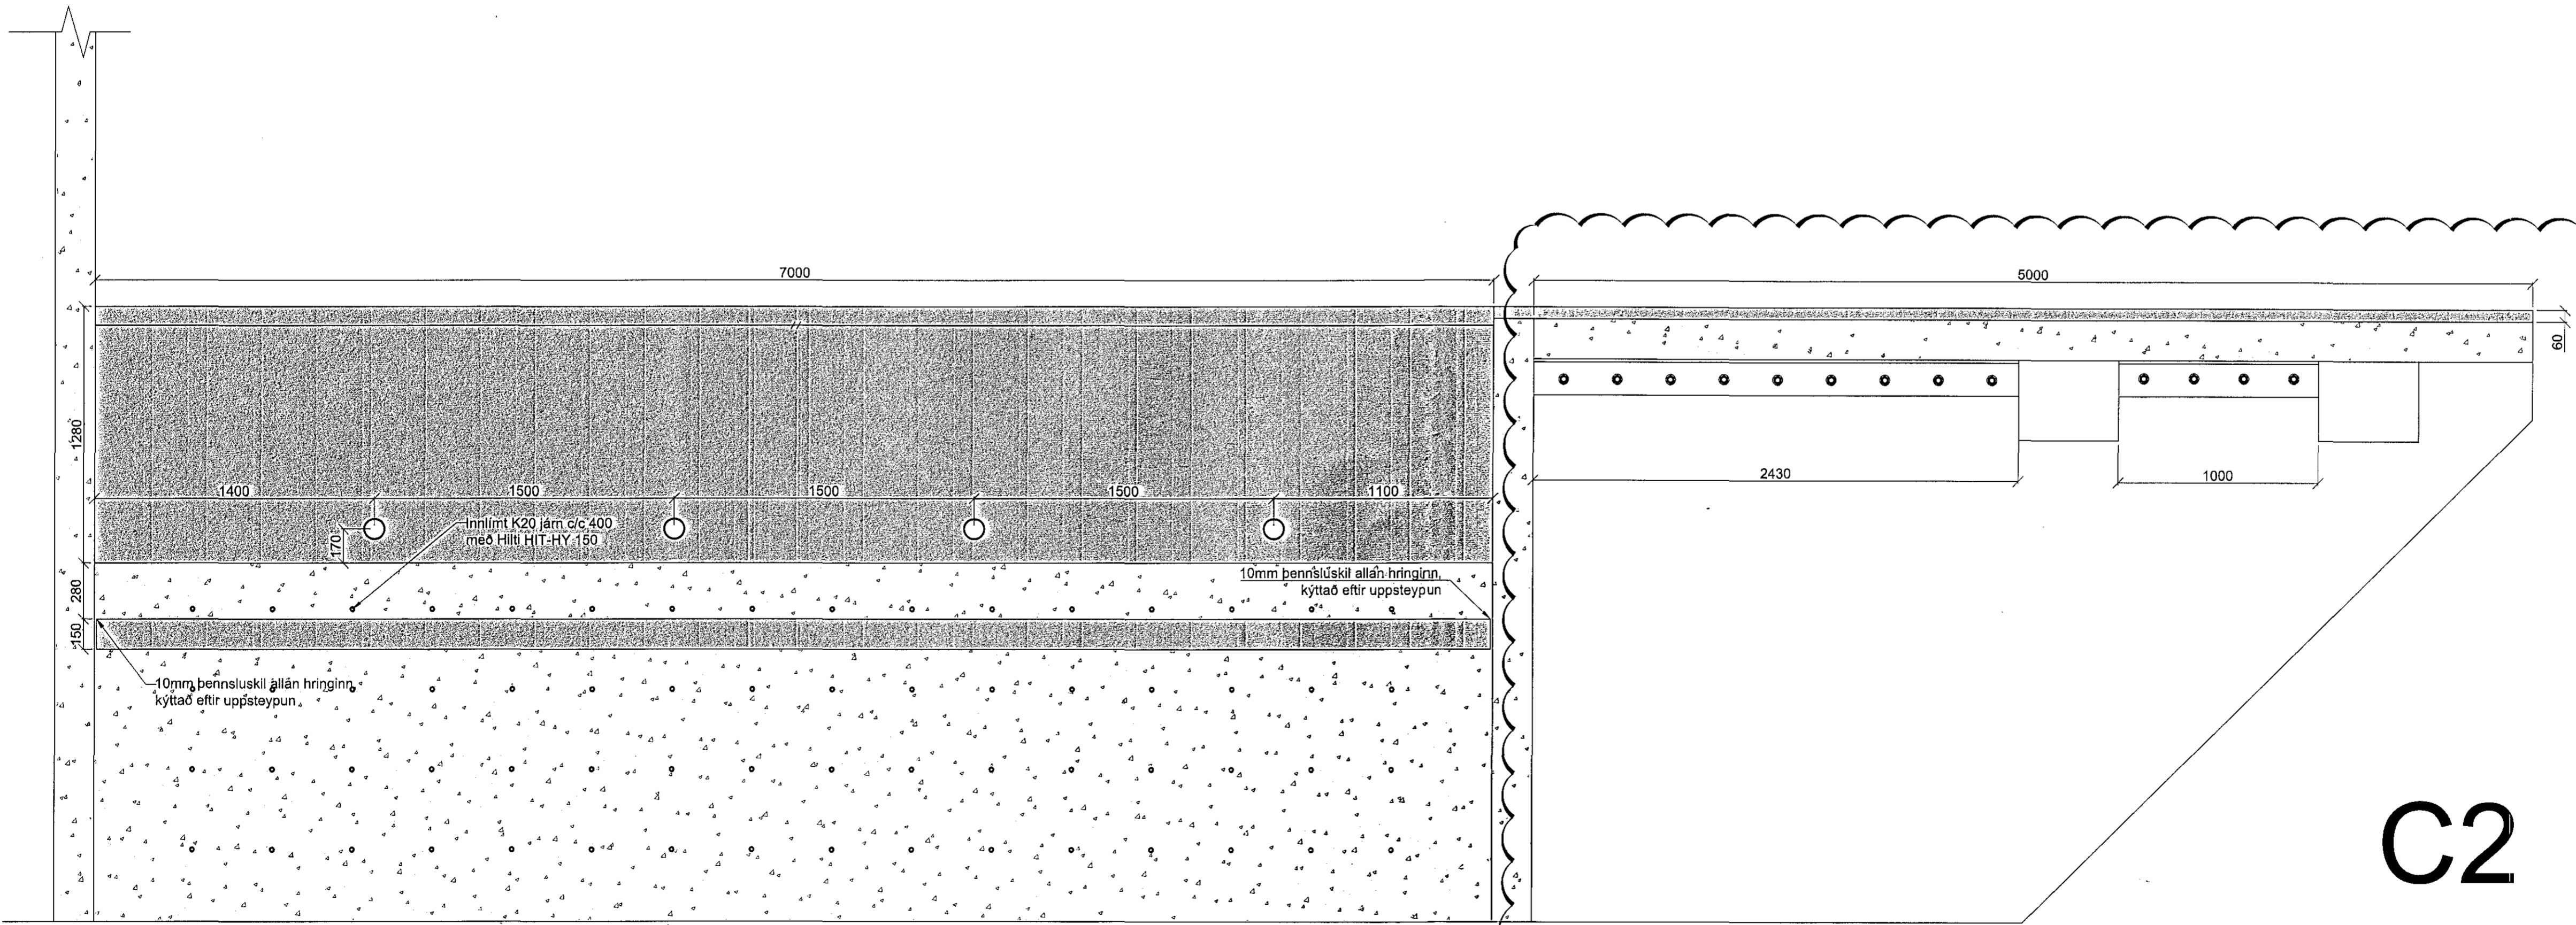

3 SNID 3
410 412 1:20

C2

Samþykkt þann
18 FEB 2018
Byggingarfulltrúinn í Hafnarfjörð
F.h. Sigurður Steinar Jónsson

NAFN OG KT. HÖNNUNARSTJÓRA:
KRISTINN EIRIKSSON KT. 120556-2749
UNDIRSKRIFT HÖNNUNARSTJÓRA:

Önnur undirstaðan fjarlægð (sjá grunnmynd)
grýfubotn fjarlægður og gólf í kring sagað í burtu.
Sagað ofan af hinri undirstöðinni og 22mm gót
boruð fyrir innlímt kambstál.

14mm gót boruð fyrir stálbrautir og þeim komið fyrir
þannig að þær liggja 60mm fyrir ofan gólfbrún. Hæð
stíll af og grautað.

ÖLL AFTRUN TEIKNINGAR, AD HELTA EDA HEILD, ER HÁÐ SKRIFLEGU LEYFI HÖFUNDAR.

ÚTGÁFUFERILL			
ÚTG.	DAGS	SKYRNINGAR	SAMB.
C0	19.12.18	Verkefning	KE
C1	15.01.19	Spennaspor hækkæð, langsníði bætt við	KE
C2	22.01.19	Spennaspor lengt	KE

HS VEITUR

LOTA
Guðriðareyrtigur 2-4 S. 560 5400, www.lota.is

**ÖLDUGATA 39
HAFNARFJÖRÐUR
HS VEITUR**

HEITI TEIKNINGAR:
UNDIRSTÖÐUR FYRIR SPENNI
SPENNARÝMI 1
GRUNNMÝND

VERKNR: 5823-004	TEIKN.NR: OLD-C-2.412	BL. NÚMÉR: 010
MAV:	HANNAÐ: HP/JTK	RYN: KE

NAFN OG KT. SAMÞYKKJANDA:
KRISTINN EIRIKSSON KT.120556-2749
UNDIRSKRIFT SAMÞYKKJANDA: