



Samþykkt þann
18 FEB 2019
Byggingarfulltrúnn / Hafnarfjörður
F.h. Sigurður Steinar Jónsson

NAFN OG KT. HÖNNUNARSTJÓRA:
KRISTINN EIRIKSSON KT. 120556-2749
UNDIRSKRIFT HÖNNUNARSTJÓRA:

Önnur undirstaðan fjarlægð (sjá grunnmynd) gryfjotun fjarlægður og gólf í kring sagað í burtu. Sagað ofan af hinni undirstöðinni og 22mm gótt boruð fyrir innlímt kambstál.
14mm gótt boruð fyrir stálbrautir og þeim komið fyrir þannig að þær liggi 60mm fyrir ofan gólfbrún. Hæð stíll af og grautað.

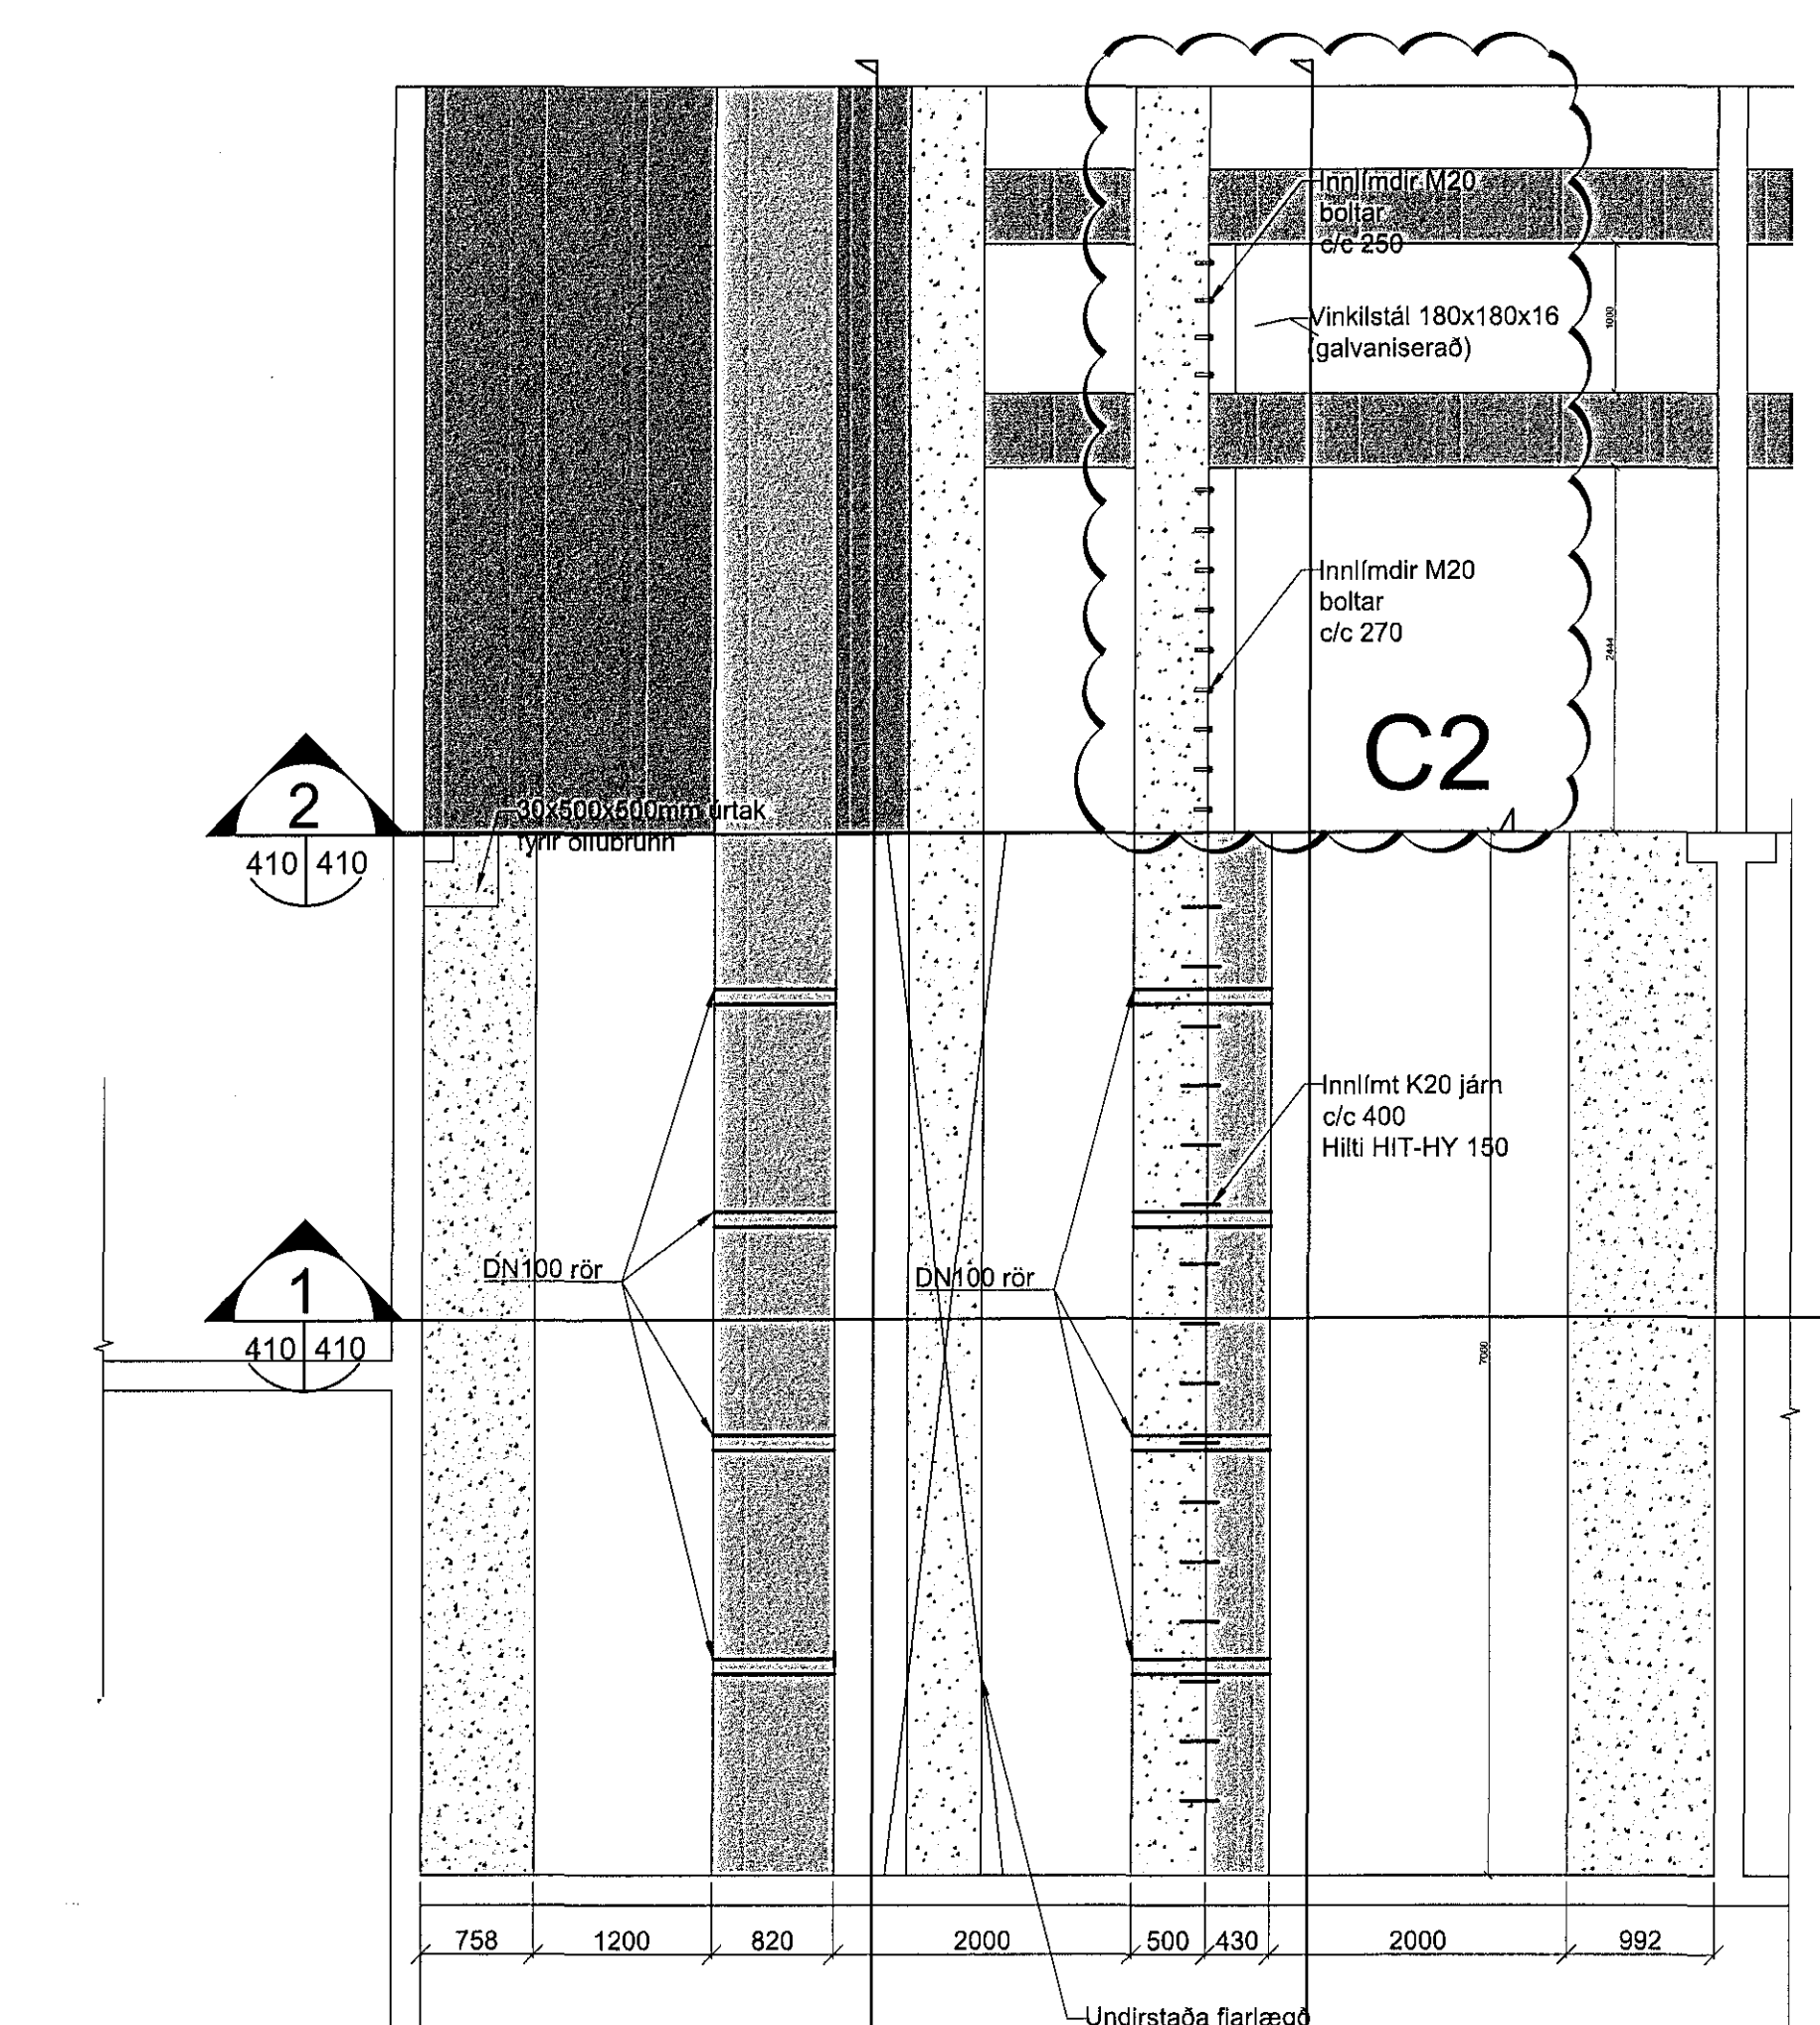


GRUNNMYND
1:50

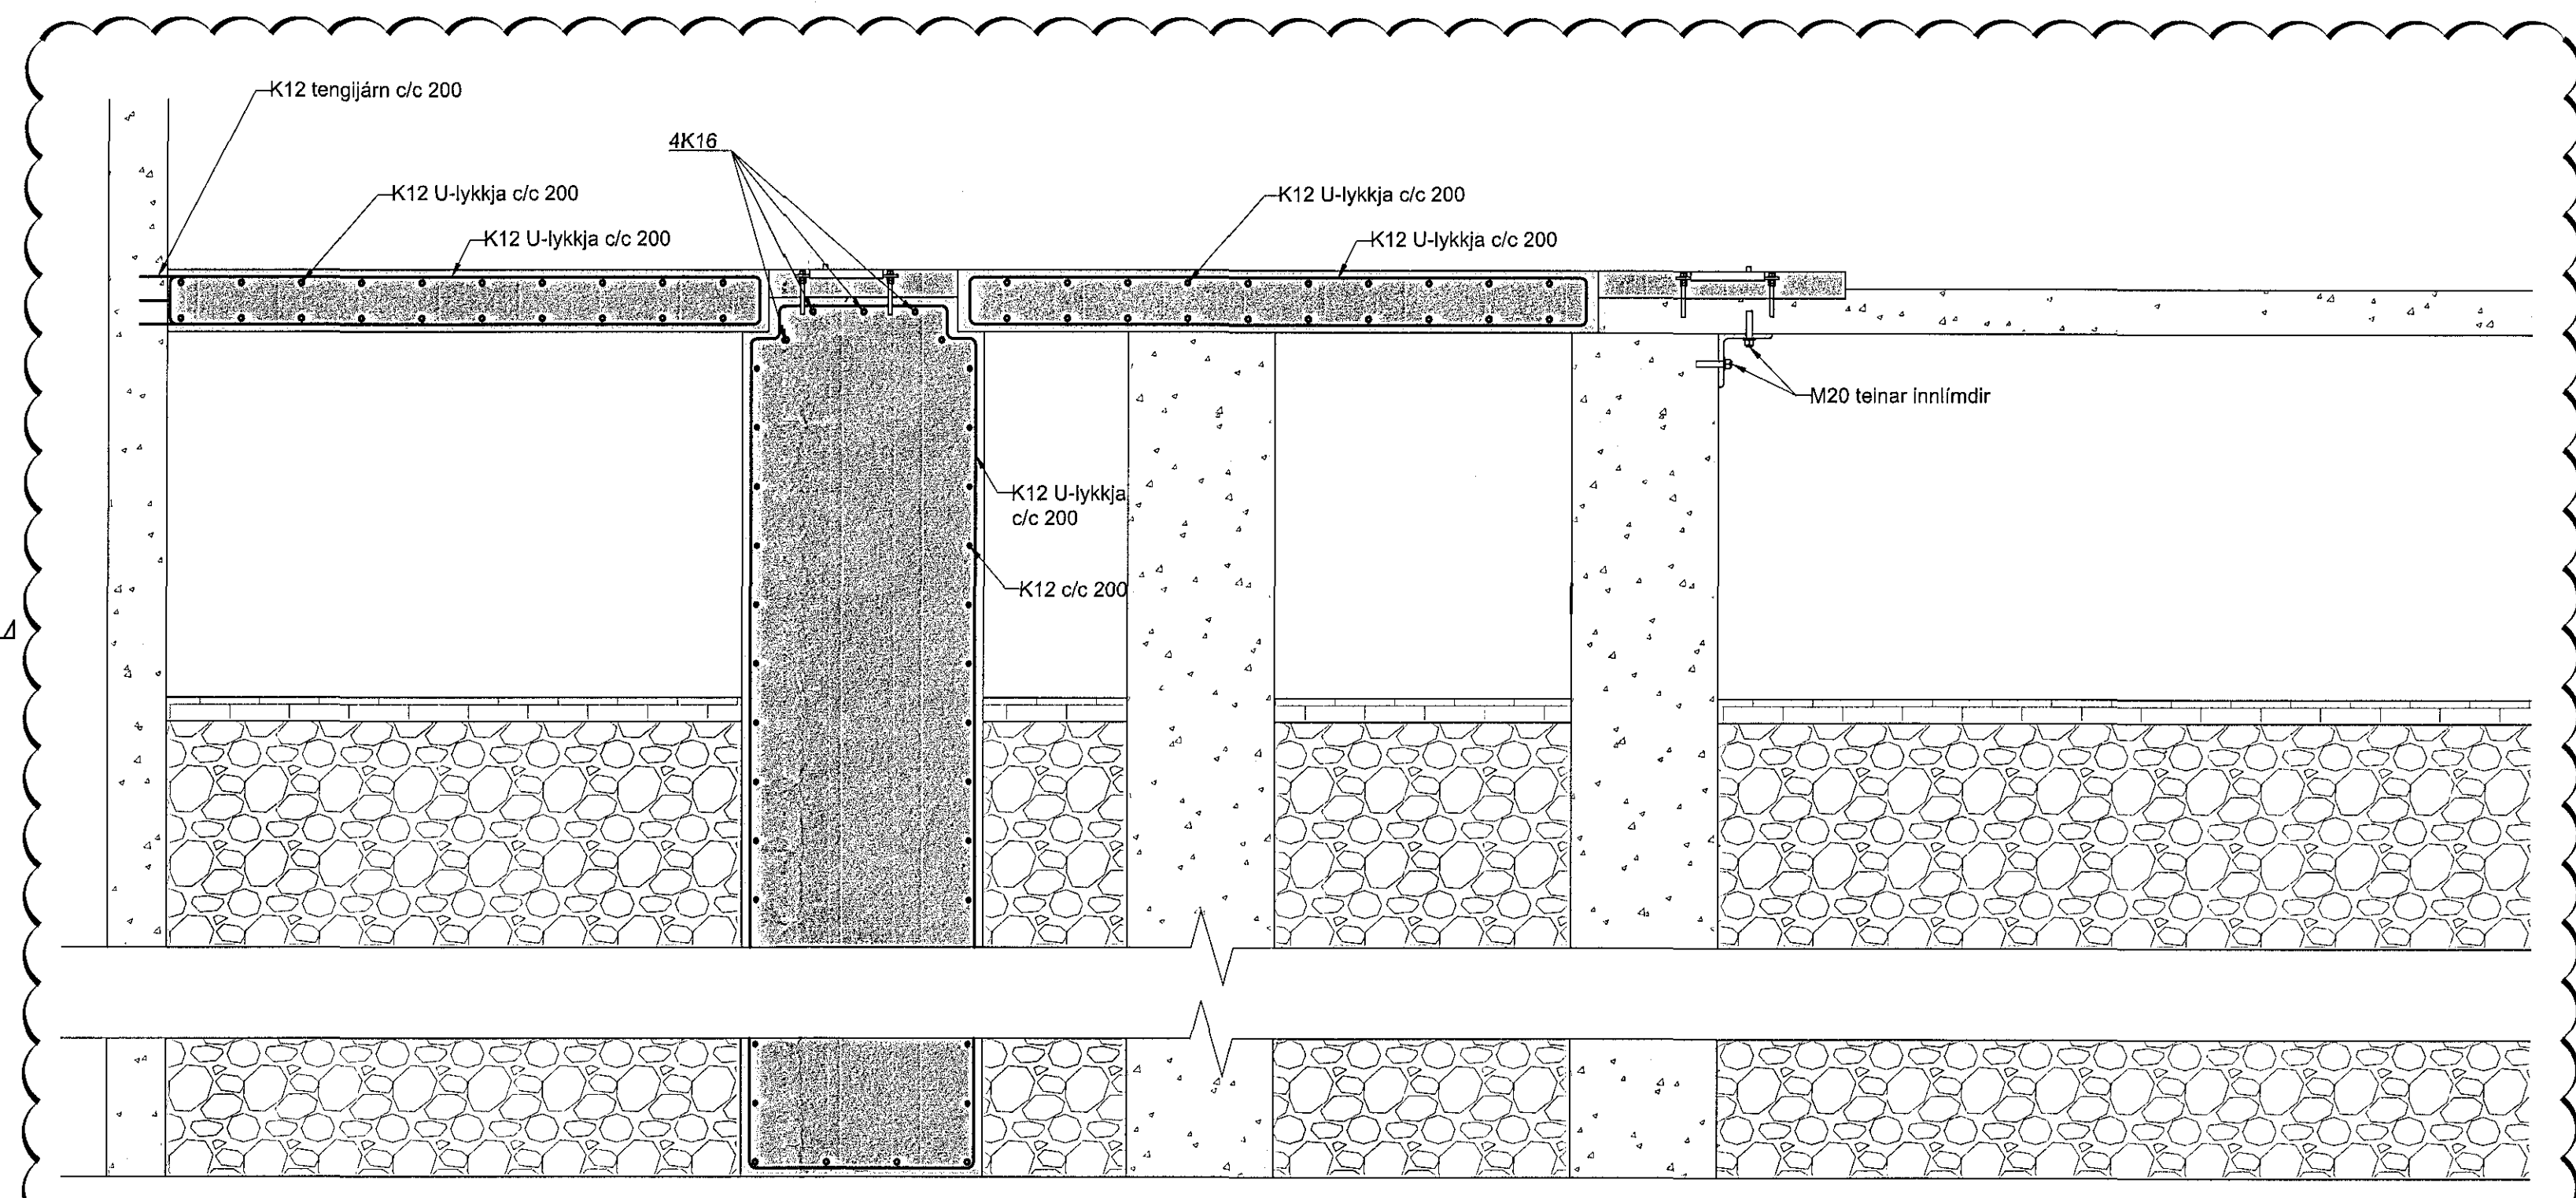

SNID 2
1:20

C2

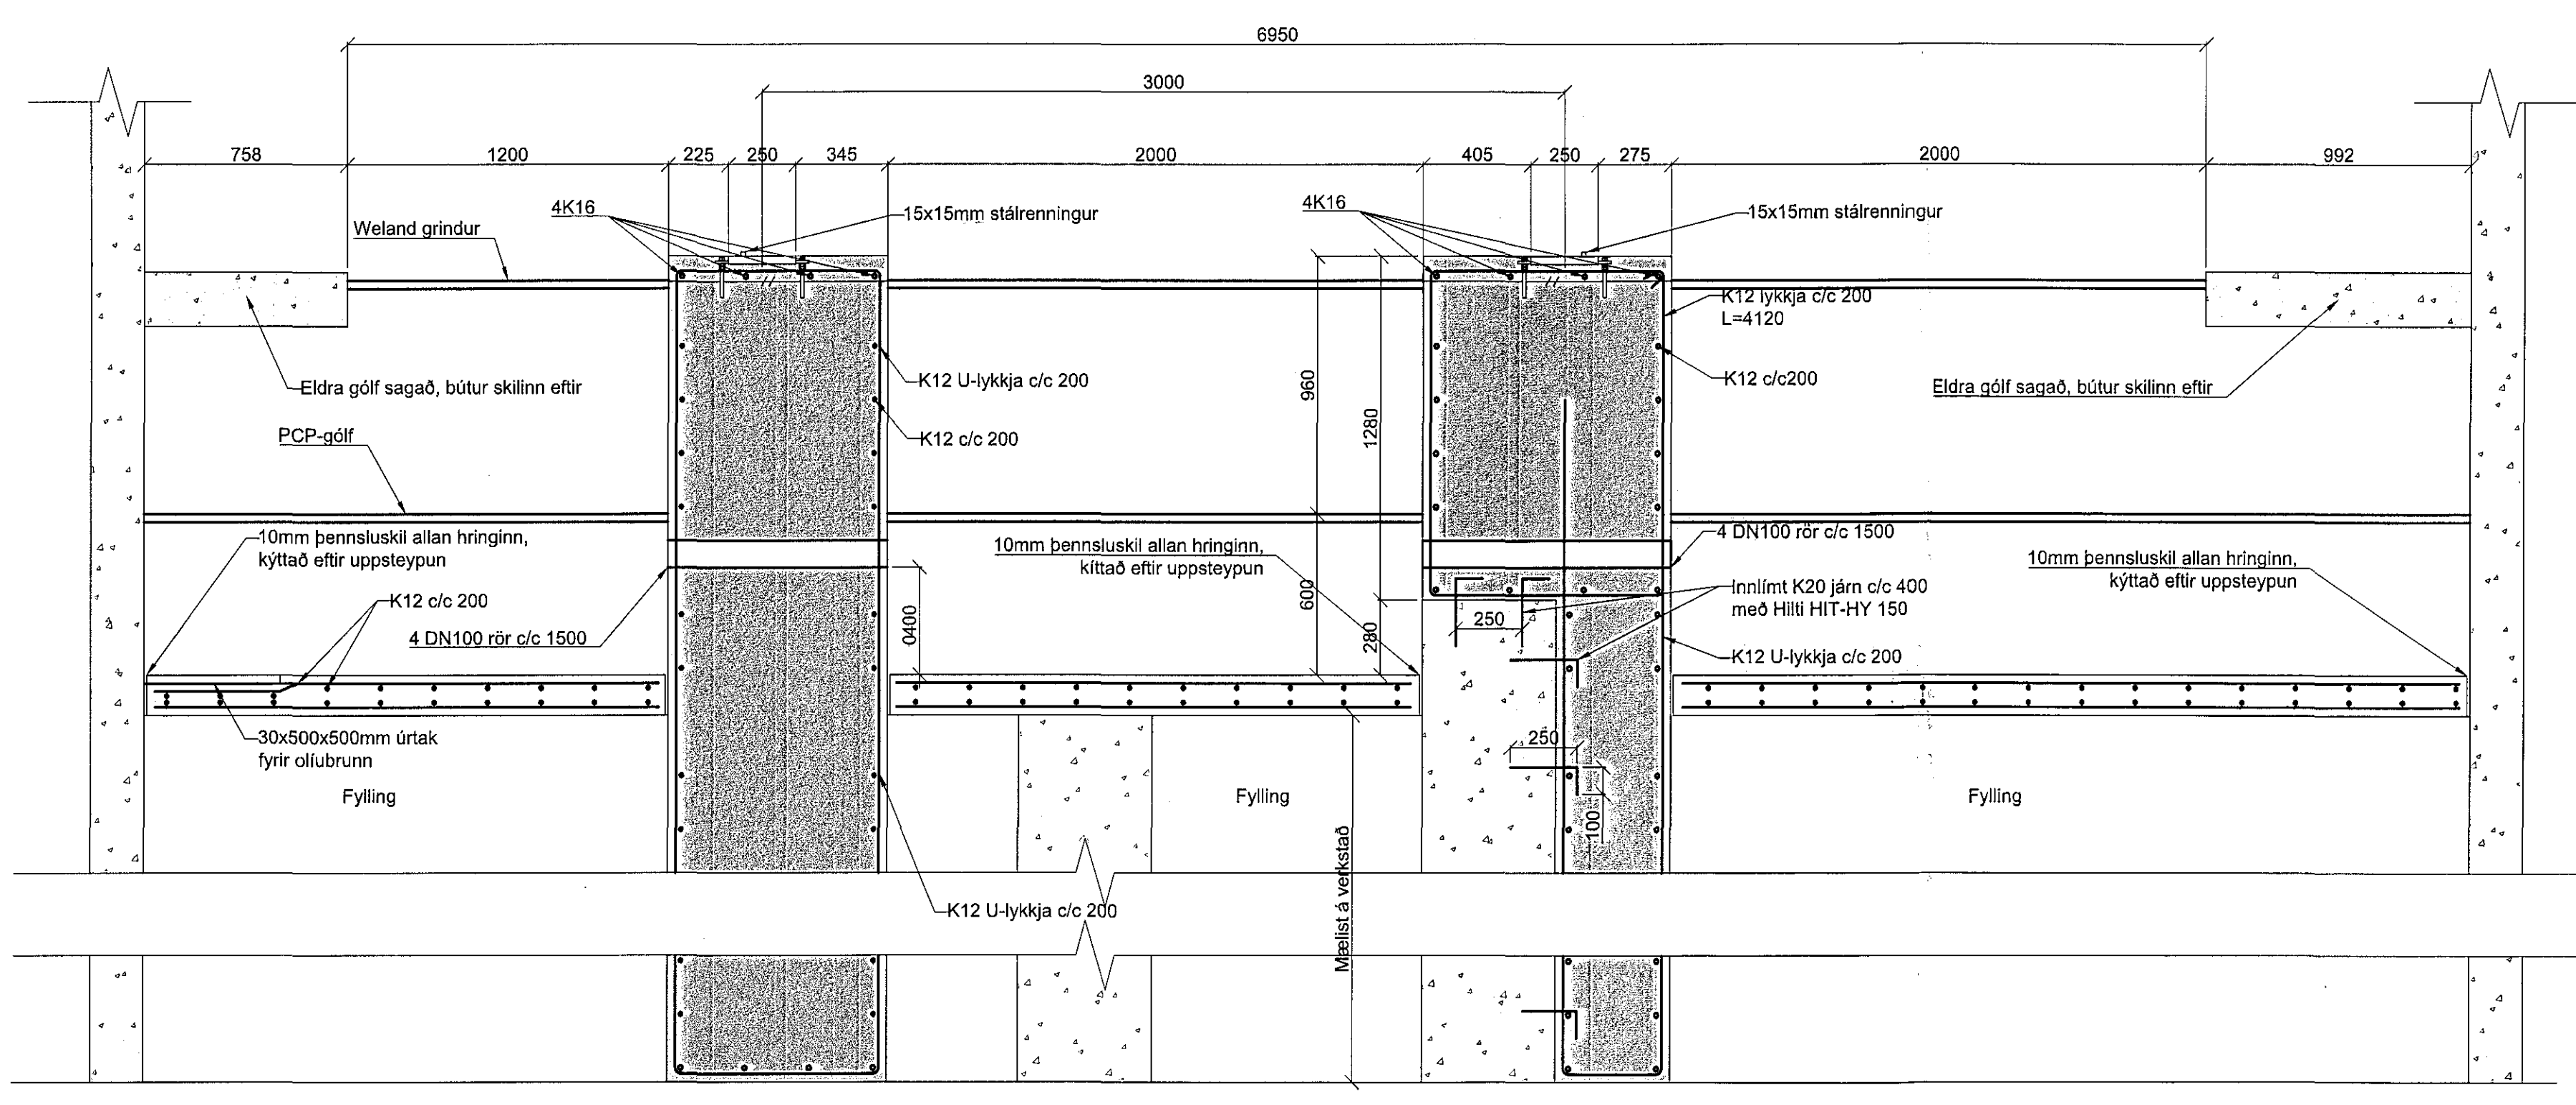

SNID 1
1:20

ÖLL AFRITUN TERNINGAR, AD H-LUTA EDA HEILD, ER HAD SKRIFLEGU LEYFI HÖFUNDA.

ÚTGÁFUFERILL			
ÚTÍ:	DAGS:	SKYRNINGAR:	SAMB:
C0	19.12.18	Verkefning	KE
C1	15.01.19	Spennaspor hækkað, langsníði bætt við	KE
C2	22.01.19	Spennaspor lengt	KE



HEITI VERKS:
**ÖLDUGATA 39
HAFNARFJÖRÐUR
HS VEITUR**

HEITI TEKNIINGAR:
**UNDIRSTÖÐUR FYRIR SPENNI
SPENNARÝMI 1
GRUNNMYND**

VERKNR:	TEKNI.NR:	BL. NÚMÉR:	
5823-004	OLD-C-2.410	010	
MKV:	HANNAÐ:	TEKNAÐ:	RÝNL:
	HP/JTK	HP/JTK	KE

NAFN OG KT. SAMÞYKKJANDI:
KRISTINN EIRIKSSON KT.120556-2749
UNDIRSKRIFT SAMÞYKKJANDI:

V:\VERK\5823 - HS VEITUR - HAFNARFJÖRÐUR\5823-004 BREYTINGAR Á ÖLDUGÖTU3_SKIJA\01_TERNINGAR ÖLDUGATA - BURÐARÖÐ S TÖR SPENNING.DWG