
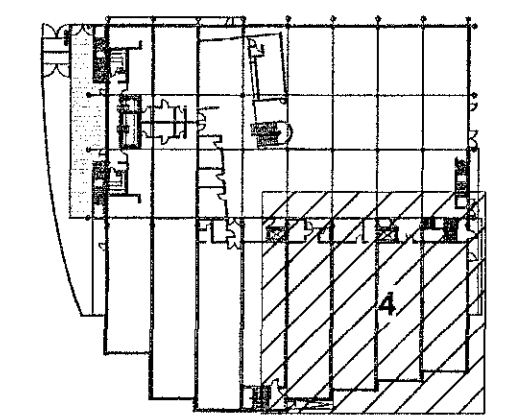


Samþykkt þann
18 FEB 2019
Byggingartulltrúinn í Hafnarförðum
F.Þ. Sigurður Steinar Jónsson

Vísaf: 22.1.2019 14:29:33 Úpplifun: 17.01.2019

Útg.	Dags.	Skýring	Br.af.	Yfirf.
A	17.01.2019	Varkteikning	IJ	BJP
B	22.01.2019	Þítar upptæðir þítum bætt inn, snúð upplærð	IJ	BJP

Skýringar
Sjá teikningablað XX_1_23_06

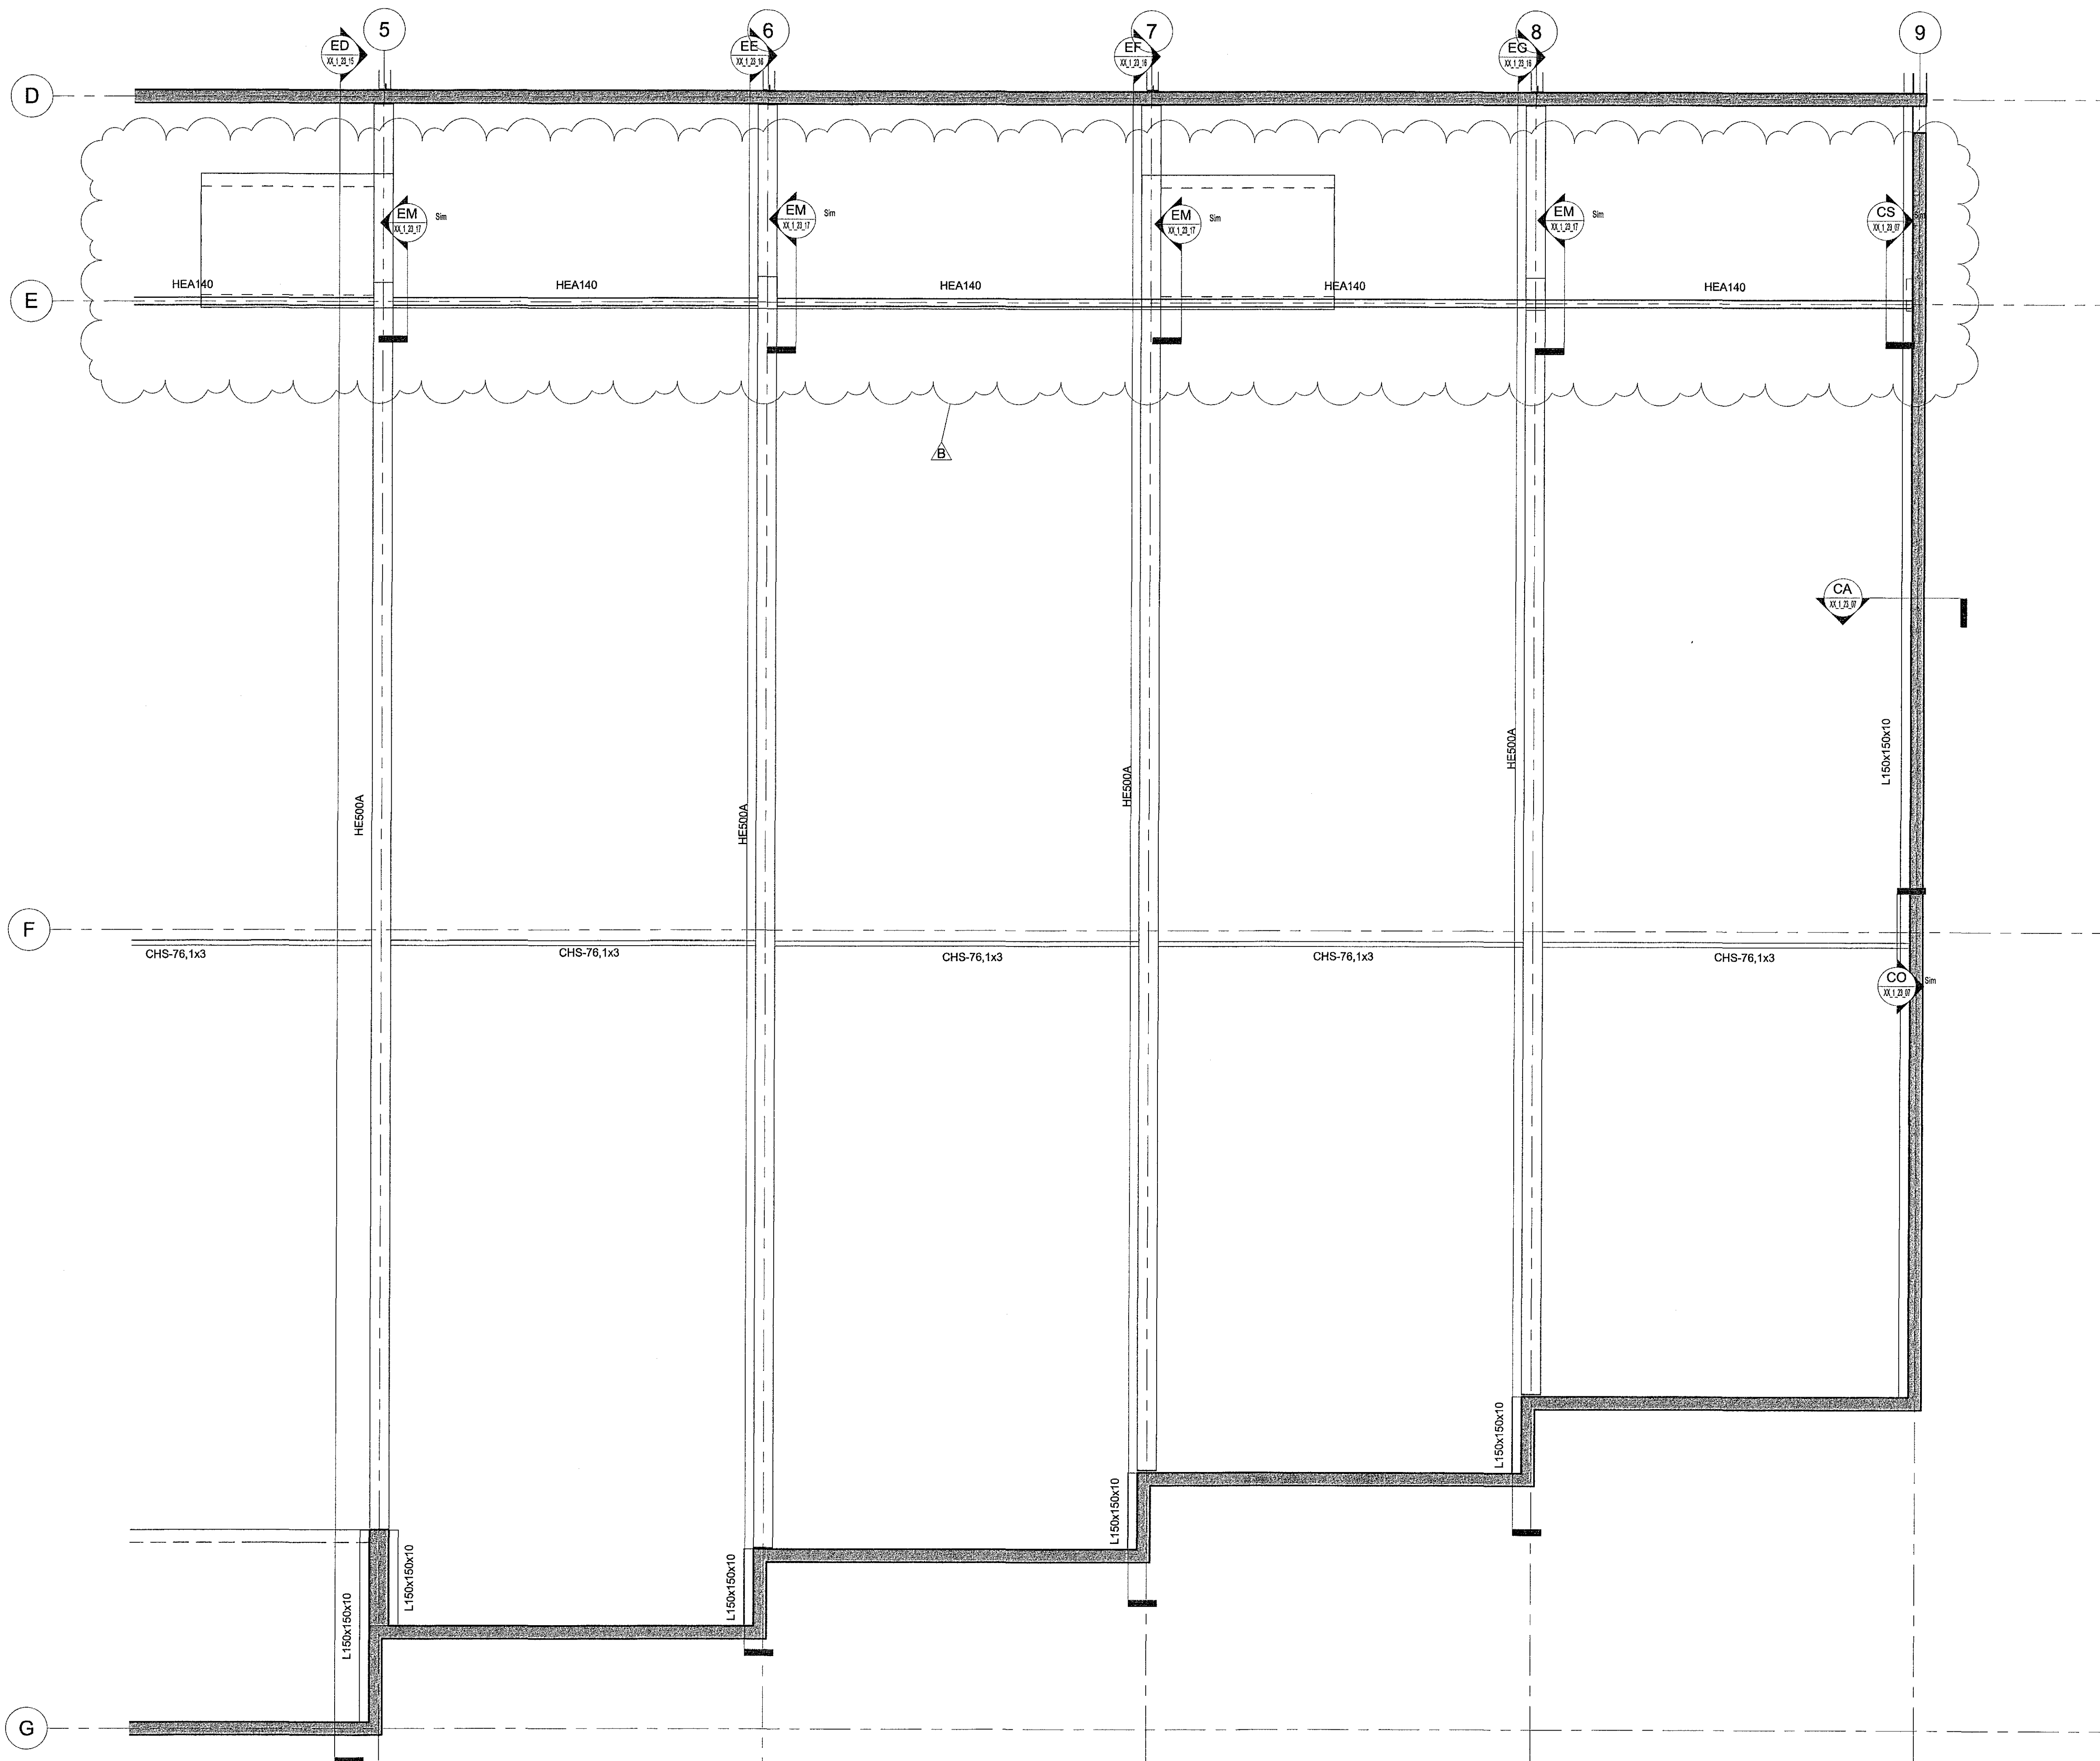

LYKILMYND



World Class
Tjarnarvellir 7
221 Hafnarfjörður
Burðarvirki
Stálvirki
Grunnmynd þak - Hluti 04

TEKNIKNÚMÉR	BLADSTÆRD	HANNAÐ	IJ
2768-004	A1	TEKNAÐ	APK
03_1_24_04		YFIRFARAÐ	BJP
DAGS.	MÆLIKVARÐI	ÚTGÁFA	
17.01.2019	1:50	B	

Útgáfunúmer og dögning aðaluppdráttar: 1810020
Höfundur: Jón Pálsson
Höfundarnúmer: 291163-5139
Bjarni J. Pálsson