


Sambýkkt þann  
18 FEB 2019  
Byggingarfulltrúinn í Havn  
F.h. Steinar Steinar Jónsson

ABALHÖNNUDUR


Útg.	Dags.	Skýring	Br.afi	Yfirf.
A	05.12.2017		HSG	RS
B	14.11.2018	Loftræsing upplærd	HSG	RS

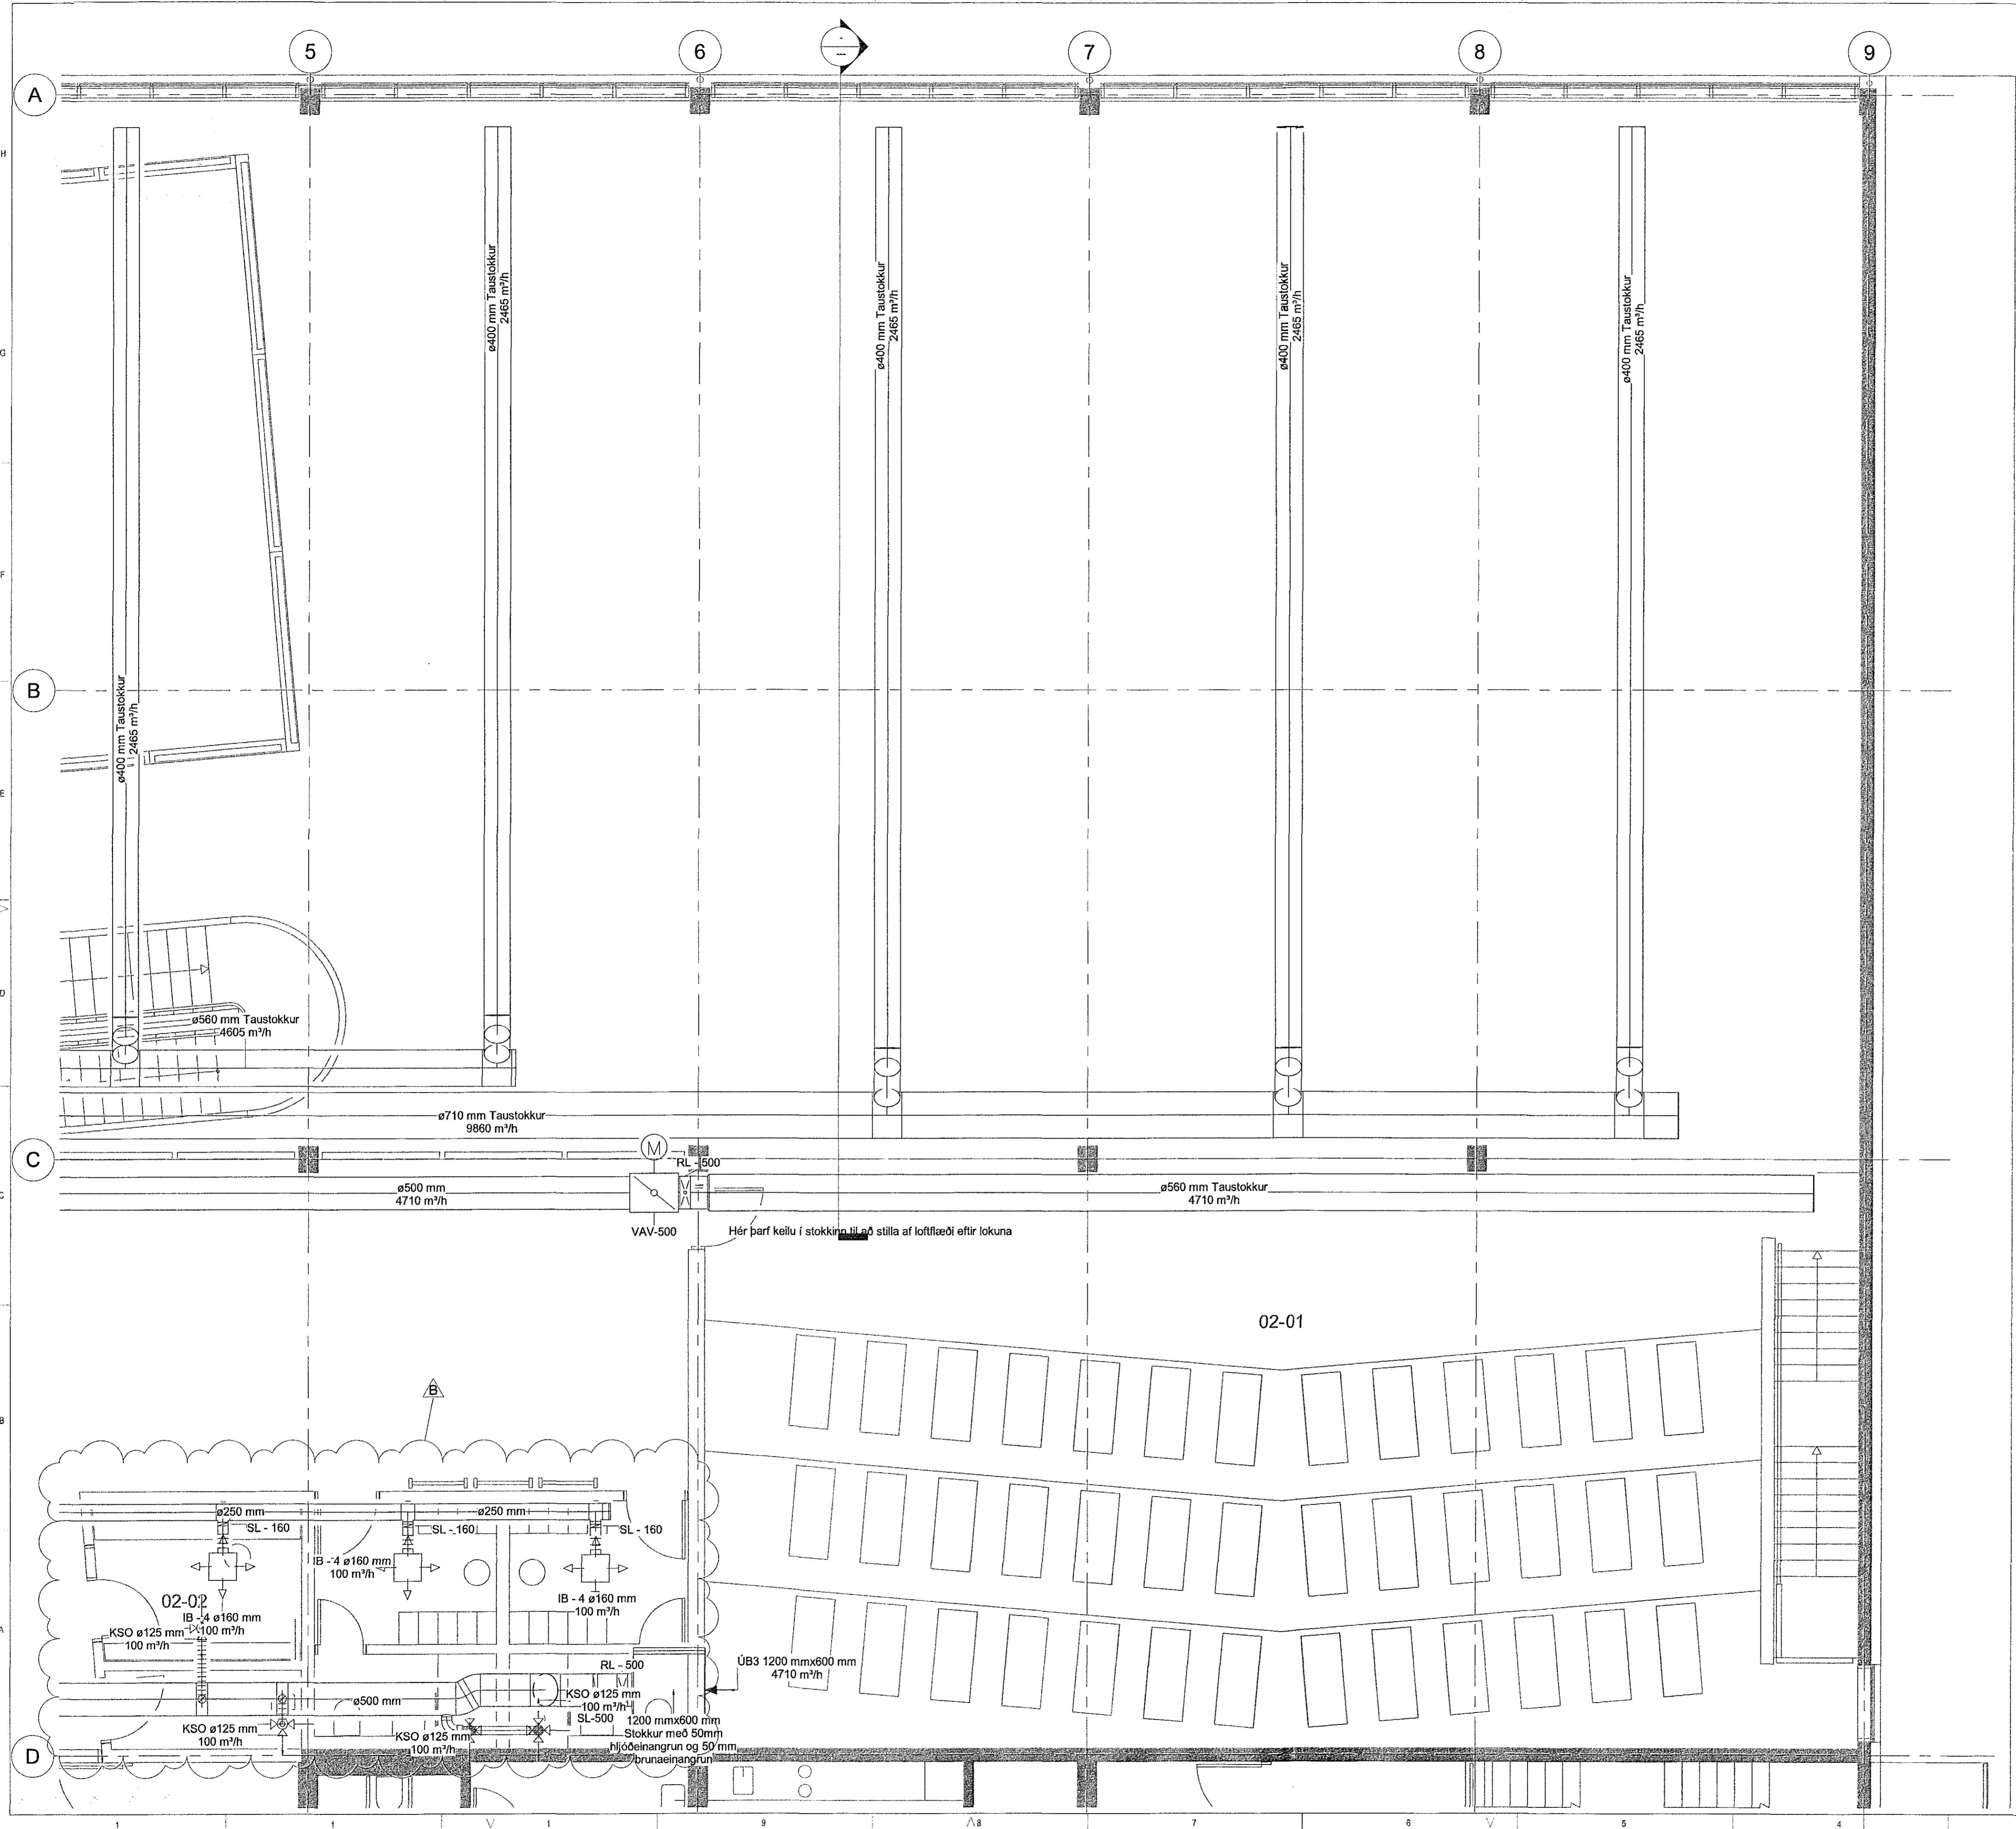

**Skýringar**

- Útsog
- Innblástur
- ↔ Innblástur loft
- ↔ Útsogs loft
- ⊠ Stílloka
- ⊠ Reyk- og brunaloka
- ⊠ VAV flæðiloka

- ÚB1: Útsogsdreifari Colibri CRB frá Swegon eða sambærilegt.
- ÚB2: Útsogsventill, GPDB frá Flaktwoods eða sambærilegt.
- ÚB3: Útsogsríst með einföldu broti, RIA-SA frá Trox eða sambærilegt.
- IB1: Innblástursdreifari Colibri CRB frá Swegon eða sambærilegt.
- IB2: Innblástursríst með stillanlegu innblástursmunstri og hjóleinangrandi stíllboxi.
- IB3: Innblástursríst með stillanlegu innblástursmunstri og hjóleinangrandi stíllboxi.
- IB4: PVR innblástursdreifari frá Klimatbyran eða sambærilegt.
- KSO: KSO útsogsventill frá Flaktwoods eða sambærilegt.

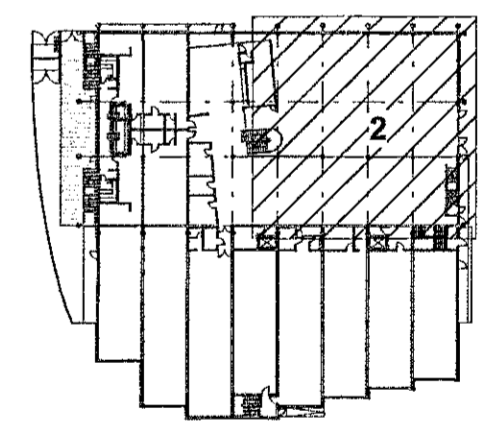

LYKILMYND

**EFLA**  
VERKFRÆBISTOFA  
sími 412 6000 www.efta.is

World Class  
Tjarnarvellir 7  
221 Hafnarfjörður

Lagnir og loftræsikerfi  
Loftræsikerfi  
Grunnmynd 2. hæð - Hluti 2

TEKNIÐMÖR	BLAÐSTÆRÐ	HANNAÐ:	HSG
2768-004	A1	TEKNAÐ:	APK
02_2_53_02		YFERFAÐ:	RS

DAGS.	MELKVÆRÐ	ÚTGÁFA
05.12.2017	1:50	B

SAMBÝKKT: Rönnar H Steinar  
KENNITALA: 031149-4449 *Rönnar H Steinar*

ÁRTUN ABALHÖNNUDAR  
ARKITEKTAR  
BALDUR Ó. SVAVARSSON  
ARNTAKI TAL. SAUN  
120057 5 49