


Samþykkt þann
18 FEB 2019
Byggingarfulltrúinn í Hafnarfirði
F.h. Sigurður Steinar Jónsson

ADALHÖNNUBUR

Útg.	Dags.	Skýring	Br. af:	Yfirf.
A	25.06.2018	Kerfismynd	HSG	RS
B	02.08.2018	Breyting á flöð	HSG	RS
C	28.11.2018	Breyting á kerfismynd	HSG	RS
D	06.12.2018	Kælling fyrir Econet samstæðu bætt við	HSG	RS

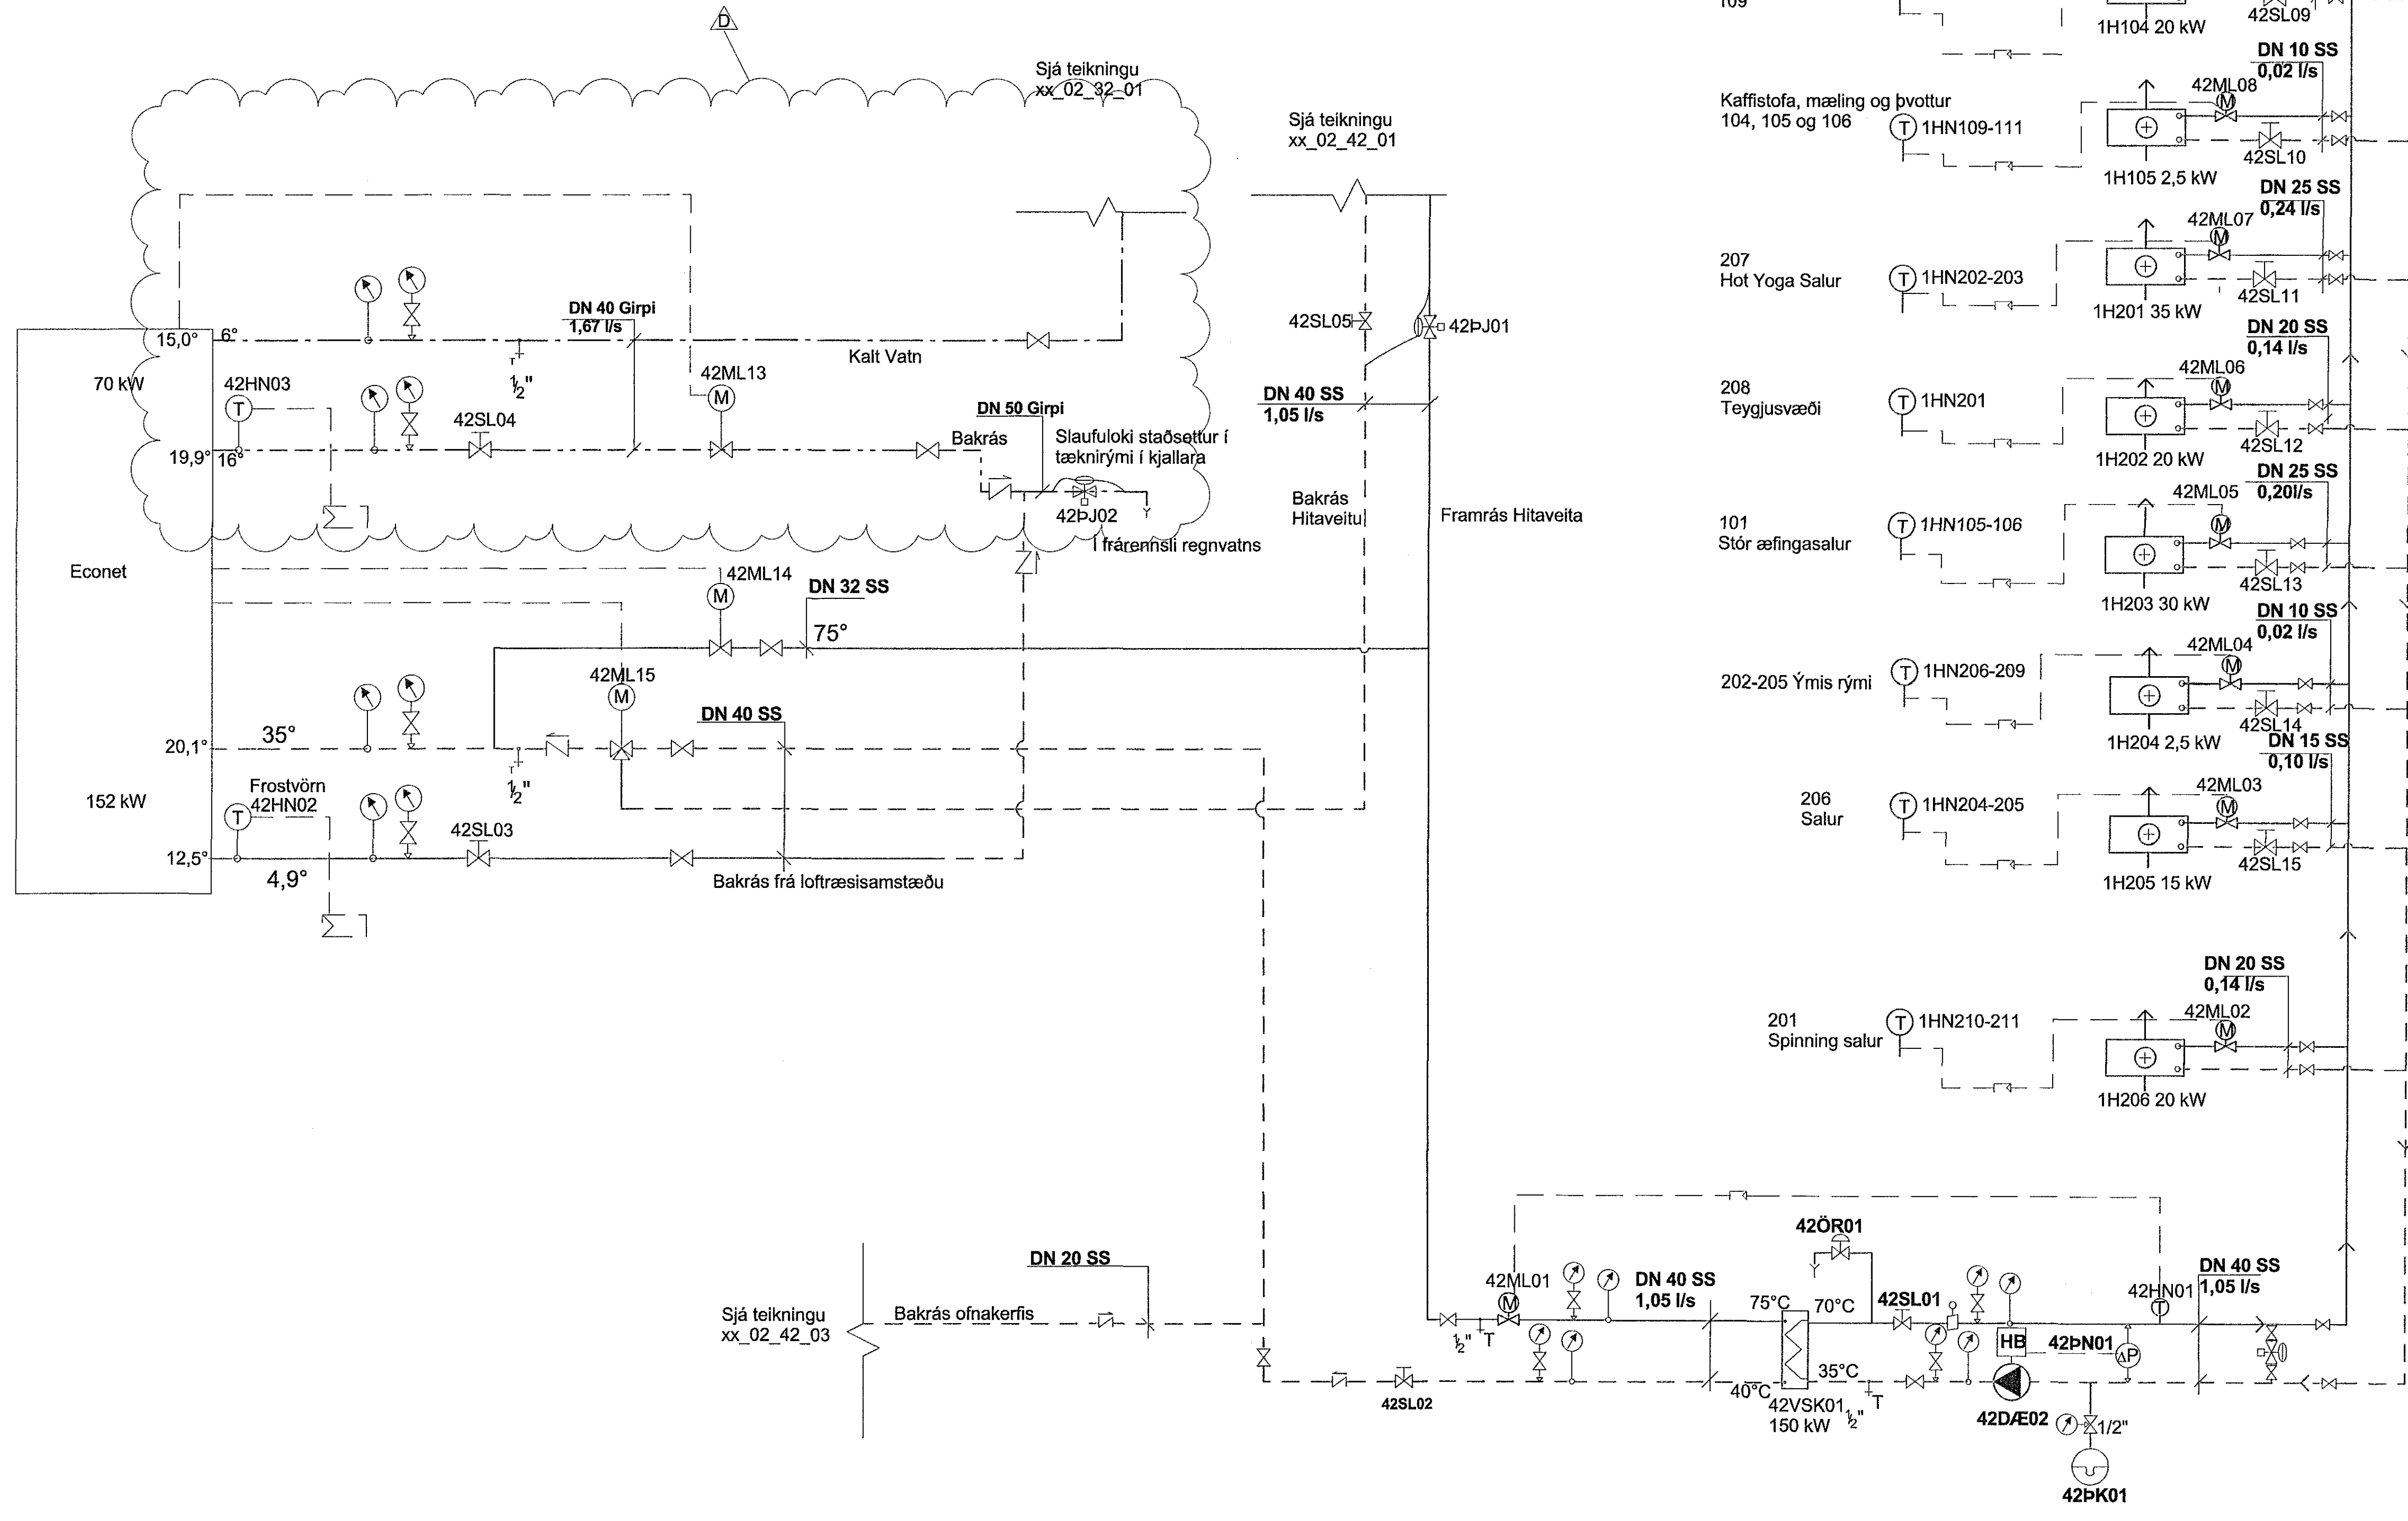

- TÁKN**
- Lok
 - Sla
 - Renalssmættir
 - Einstöðvalv
 - Þryggnisnúmerafloki
 - Þryggnismættir með lok
 - Hitamættir
 - Dæla
 - Stíllíki
 - Þryggnistétr
 - Öryggisloki
 - Niðurtali
 - Hitanemi
 - Þryggninemi
 - Motorloki
 - Vatnshlutastýringur loki
 - Blíndumarkloki
 - Þryggnisflöki
 - Hjúktauploki
 - Pensluker
 - Lok á lögn
 - Tæming
 - Spindillíki
 - Loftskilja
 - Aftöfnarloki
 - Loftkaststýringur ofnloki
 - Segulíki
 - Renalssmættir

ADALHÖNNUBUR
ARKITEKTAR
EINLIÐ Ó. SVAVARSSON

EFLA
VERKFRÆÐISTOFA
sími 412 6000 www.efla.is

World Class
Tjarnarvellir 7
221 Hafnarfjörður

Kerfismynd hitaveitu - Loftfræðikerfi
Hitakerfi

TEKNIÐMÉR	BLAÐSTERN	HANNAÐ:	HSG
2768-004	A1	TEKNAÐ:	HSG
XX_2_42_04		YFIRFARIÐ:	RS

DAGS. MÆLIKVARÐI ÚTGÁFA
28.11.2018 D
SAMÞYKKT: Rúnar H Steinarsson
KENNITALA: 031149-4449