

Samþykkt þann  
04 FEB 2019  
Byggingarfulltrúinn í Hafnarhúsi  
F.h. Sigurður Steinar Jónsson

Antun hönnunarstjóra:



Nafn


Dagsetning ábáluppróta

Skýringar:

Tákn:

— Framrás hitaveitu  
— Bakrás hitaveitu

PU – Pípa upp  
PN – Pípa niður  
VL – Við loft  
IV – í vegg  
IG – í gólf  
AV – A vegg  
IJ – í jörðu  
H:230 Hæð á lögnum frá gólfi  
H:130

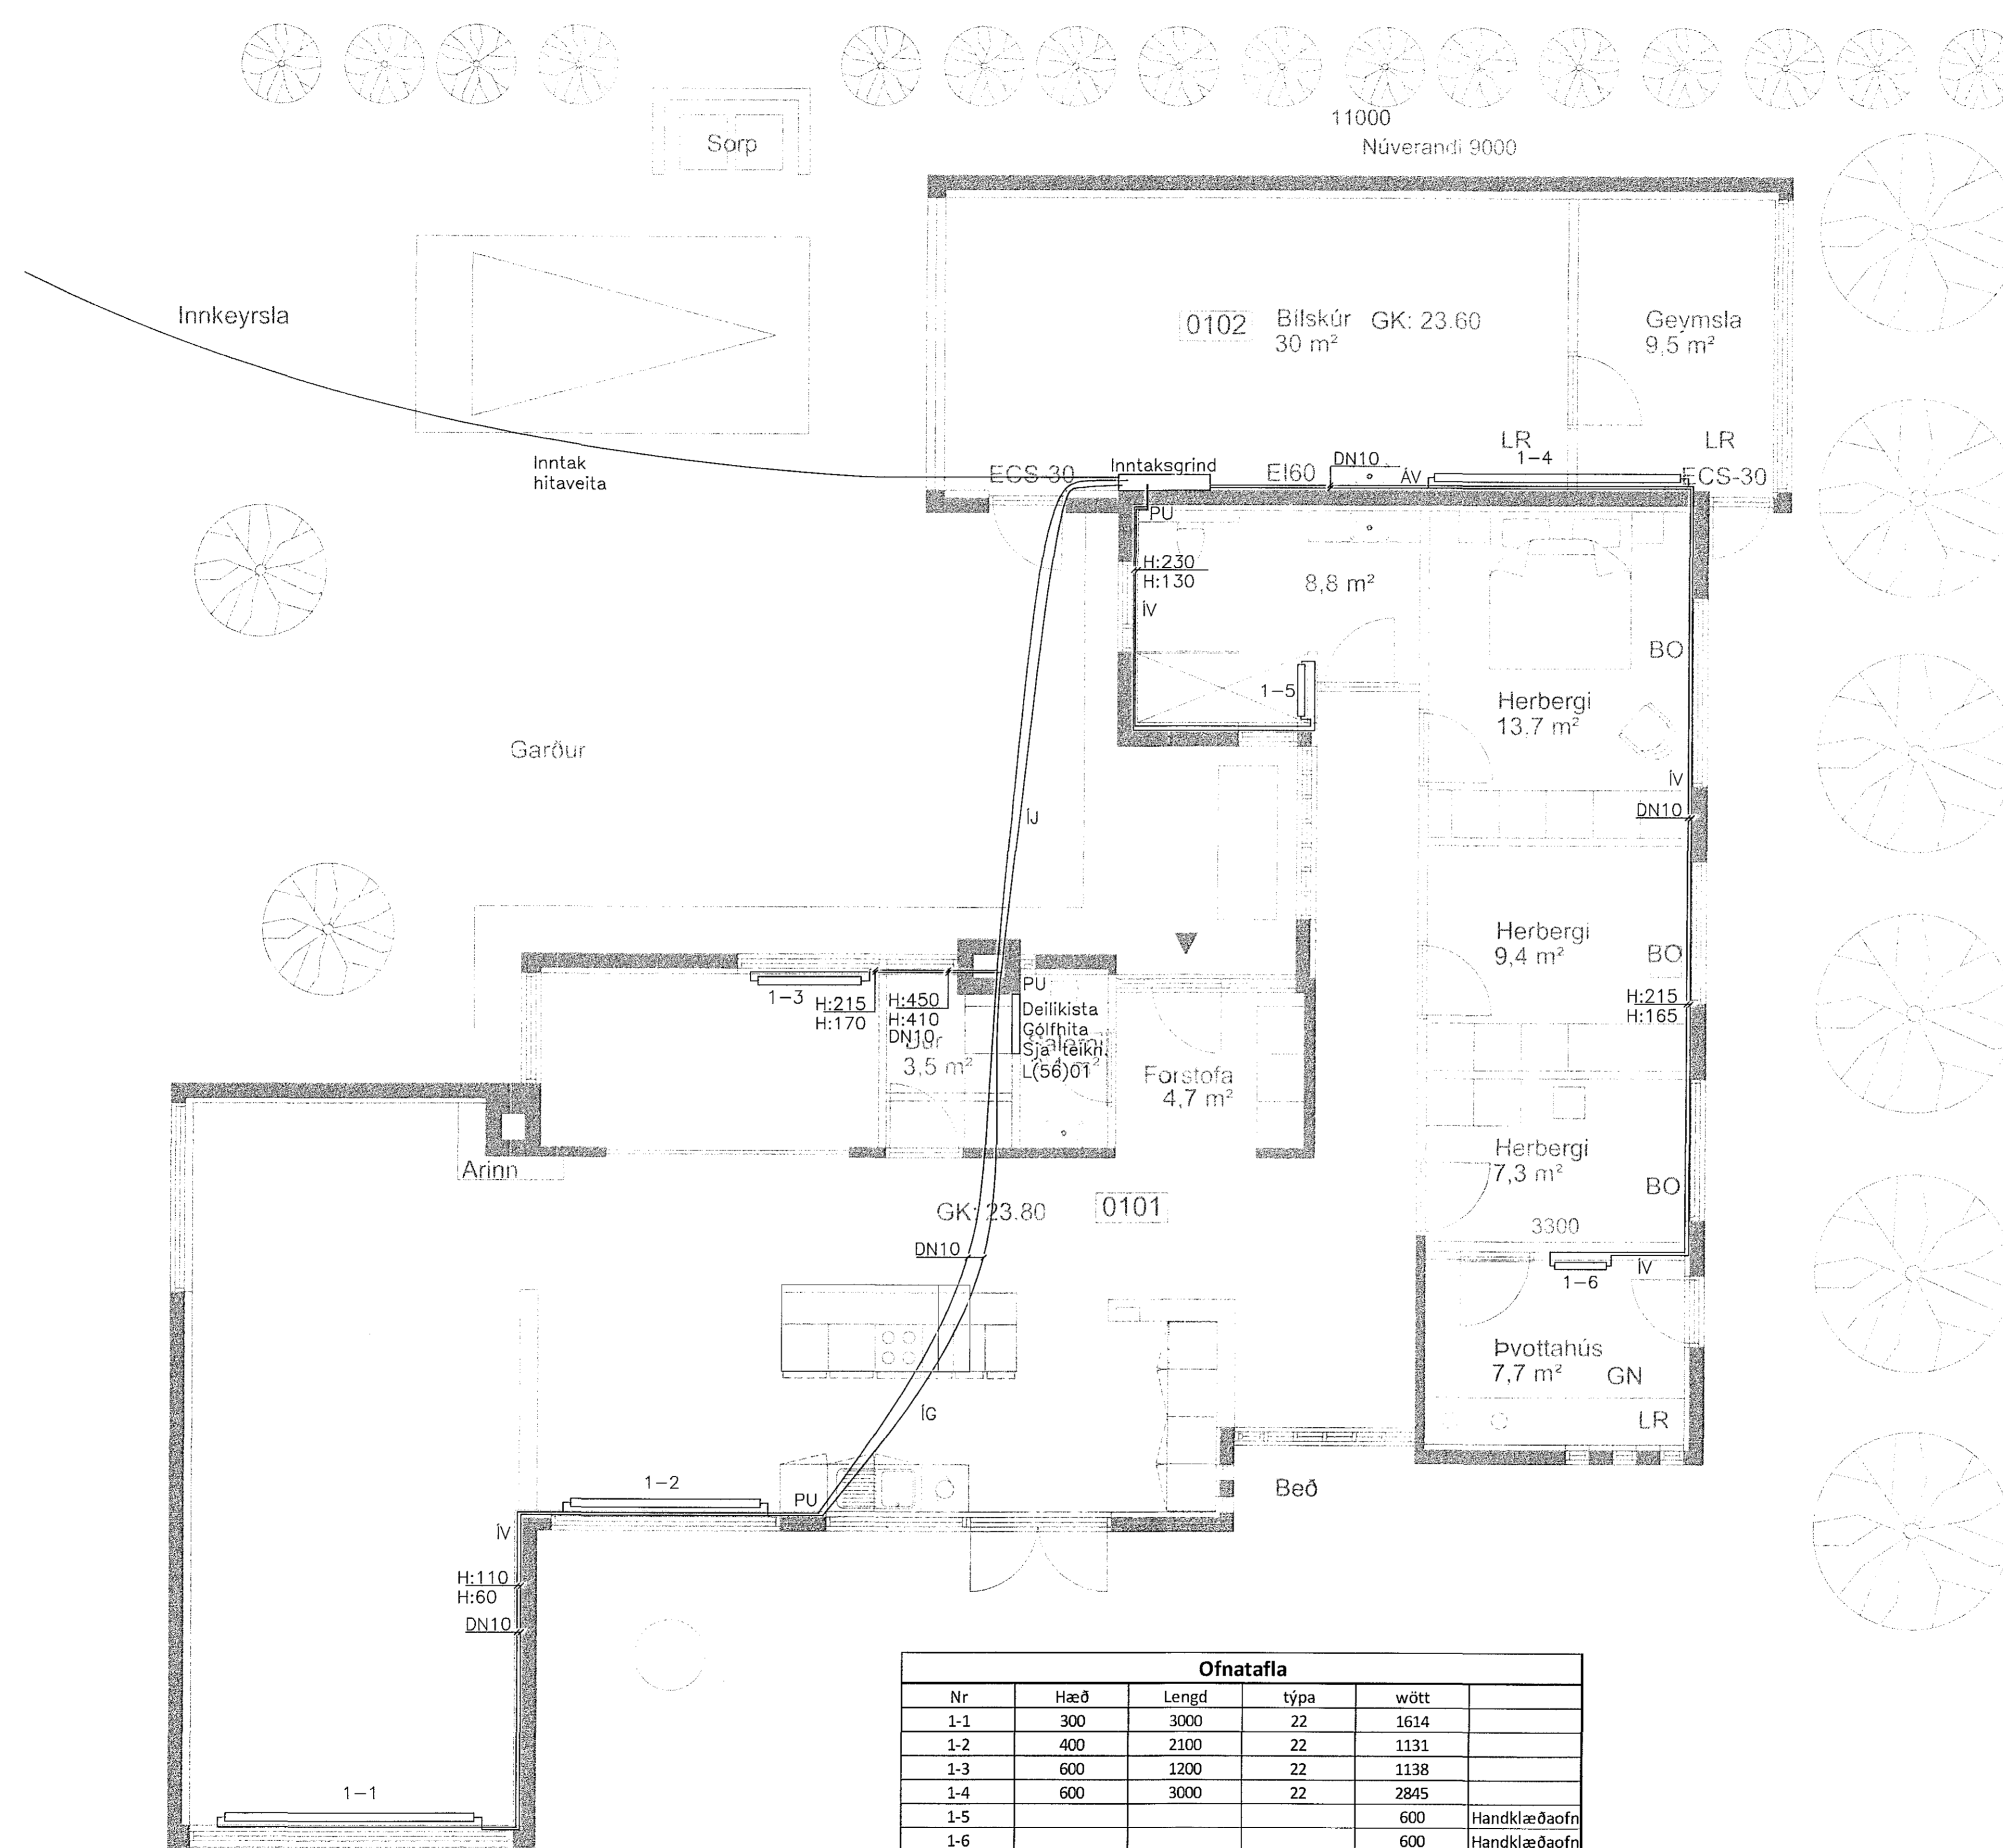

Ofnatafla				
Nr	Hæð	Lengd	týpa	wött
1-1	300	3000	22	1614
1-2	400	2100	22	1131
1-3	600	1200	22	1138
1-4	600	3000	22	2845
1-5				600 Handklæðaofn
1-6				600 Handklæðaofn

1	Reyndarteikning	18.12.18	AU
△	Breytingar:	Dags:	Hö.:

**HNIT** VERKFRÆÐISTOFA  
Háaleitisbraut 58-60, Reykjavík  
Sími: 570-0500, Fax: 570-0503, www.hnit.is

Hannað: AU, Teiknað: AMJ, Yfirleitt: AU

Tekuskrá: L(56)02.DWG, Kk.: 190384-2339, Dags: 18.12.2018

Samþykkt: *[Signature]*  
Klettaurum 23, Hafnarfjörður

Hitakerfi, Grunnmynd, 1. hæð, Endurnýjun lagna

Verk nr.: 17242, Frumst. blað: A1, Útg.: Mv.: 1:50, Tekn. nr.: Úp.: **L(56)02 1**