

Samþykkt þann  
04 FEB 2019  
Byggingarfulltrúinn í Hafnarhúsi  
F.h. Sigurður Steinar Jónsson

Áritun hönnunarstjóra:

Naðn: \_\_\_\_\_ RT: \_\_\_\_\_

Dagskráning aðaluppráta


Skýringar:

# Úr Gildi

Tákn:

- Framrás hitaveitu
- Bakrás hitaveitu

- PU – Pípa upp
- PN – Pípa niður
- VL – Við loft
- IV – Í vegg
- IG – Í gólf
- AV – A vegg
- IJ – Í jörðu
- H:230 Hæð á lögnum frá gólf
- H:130

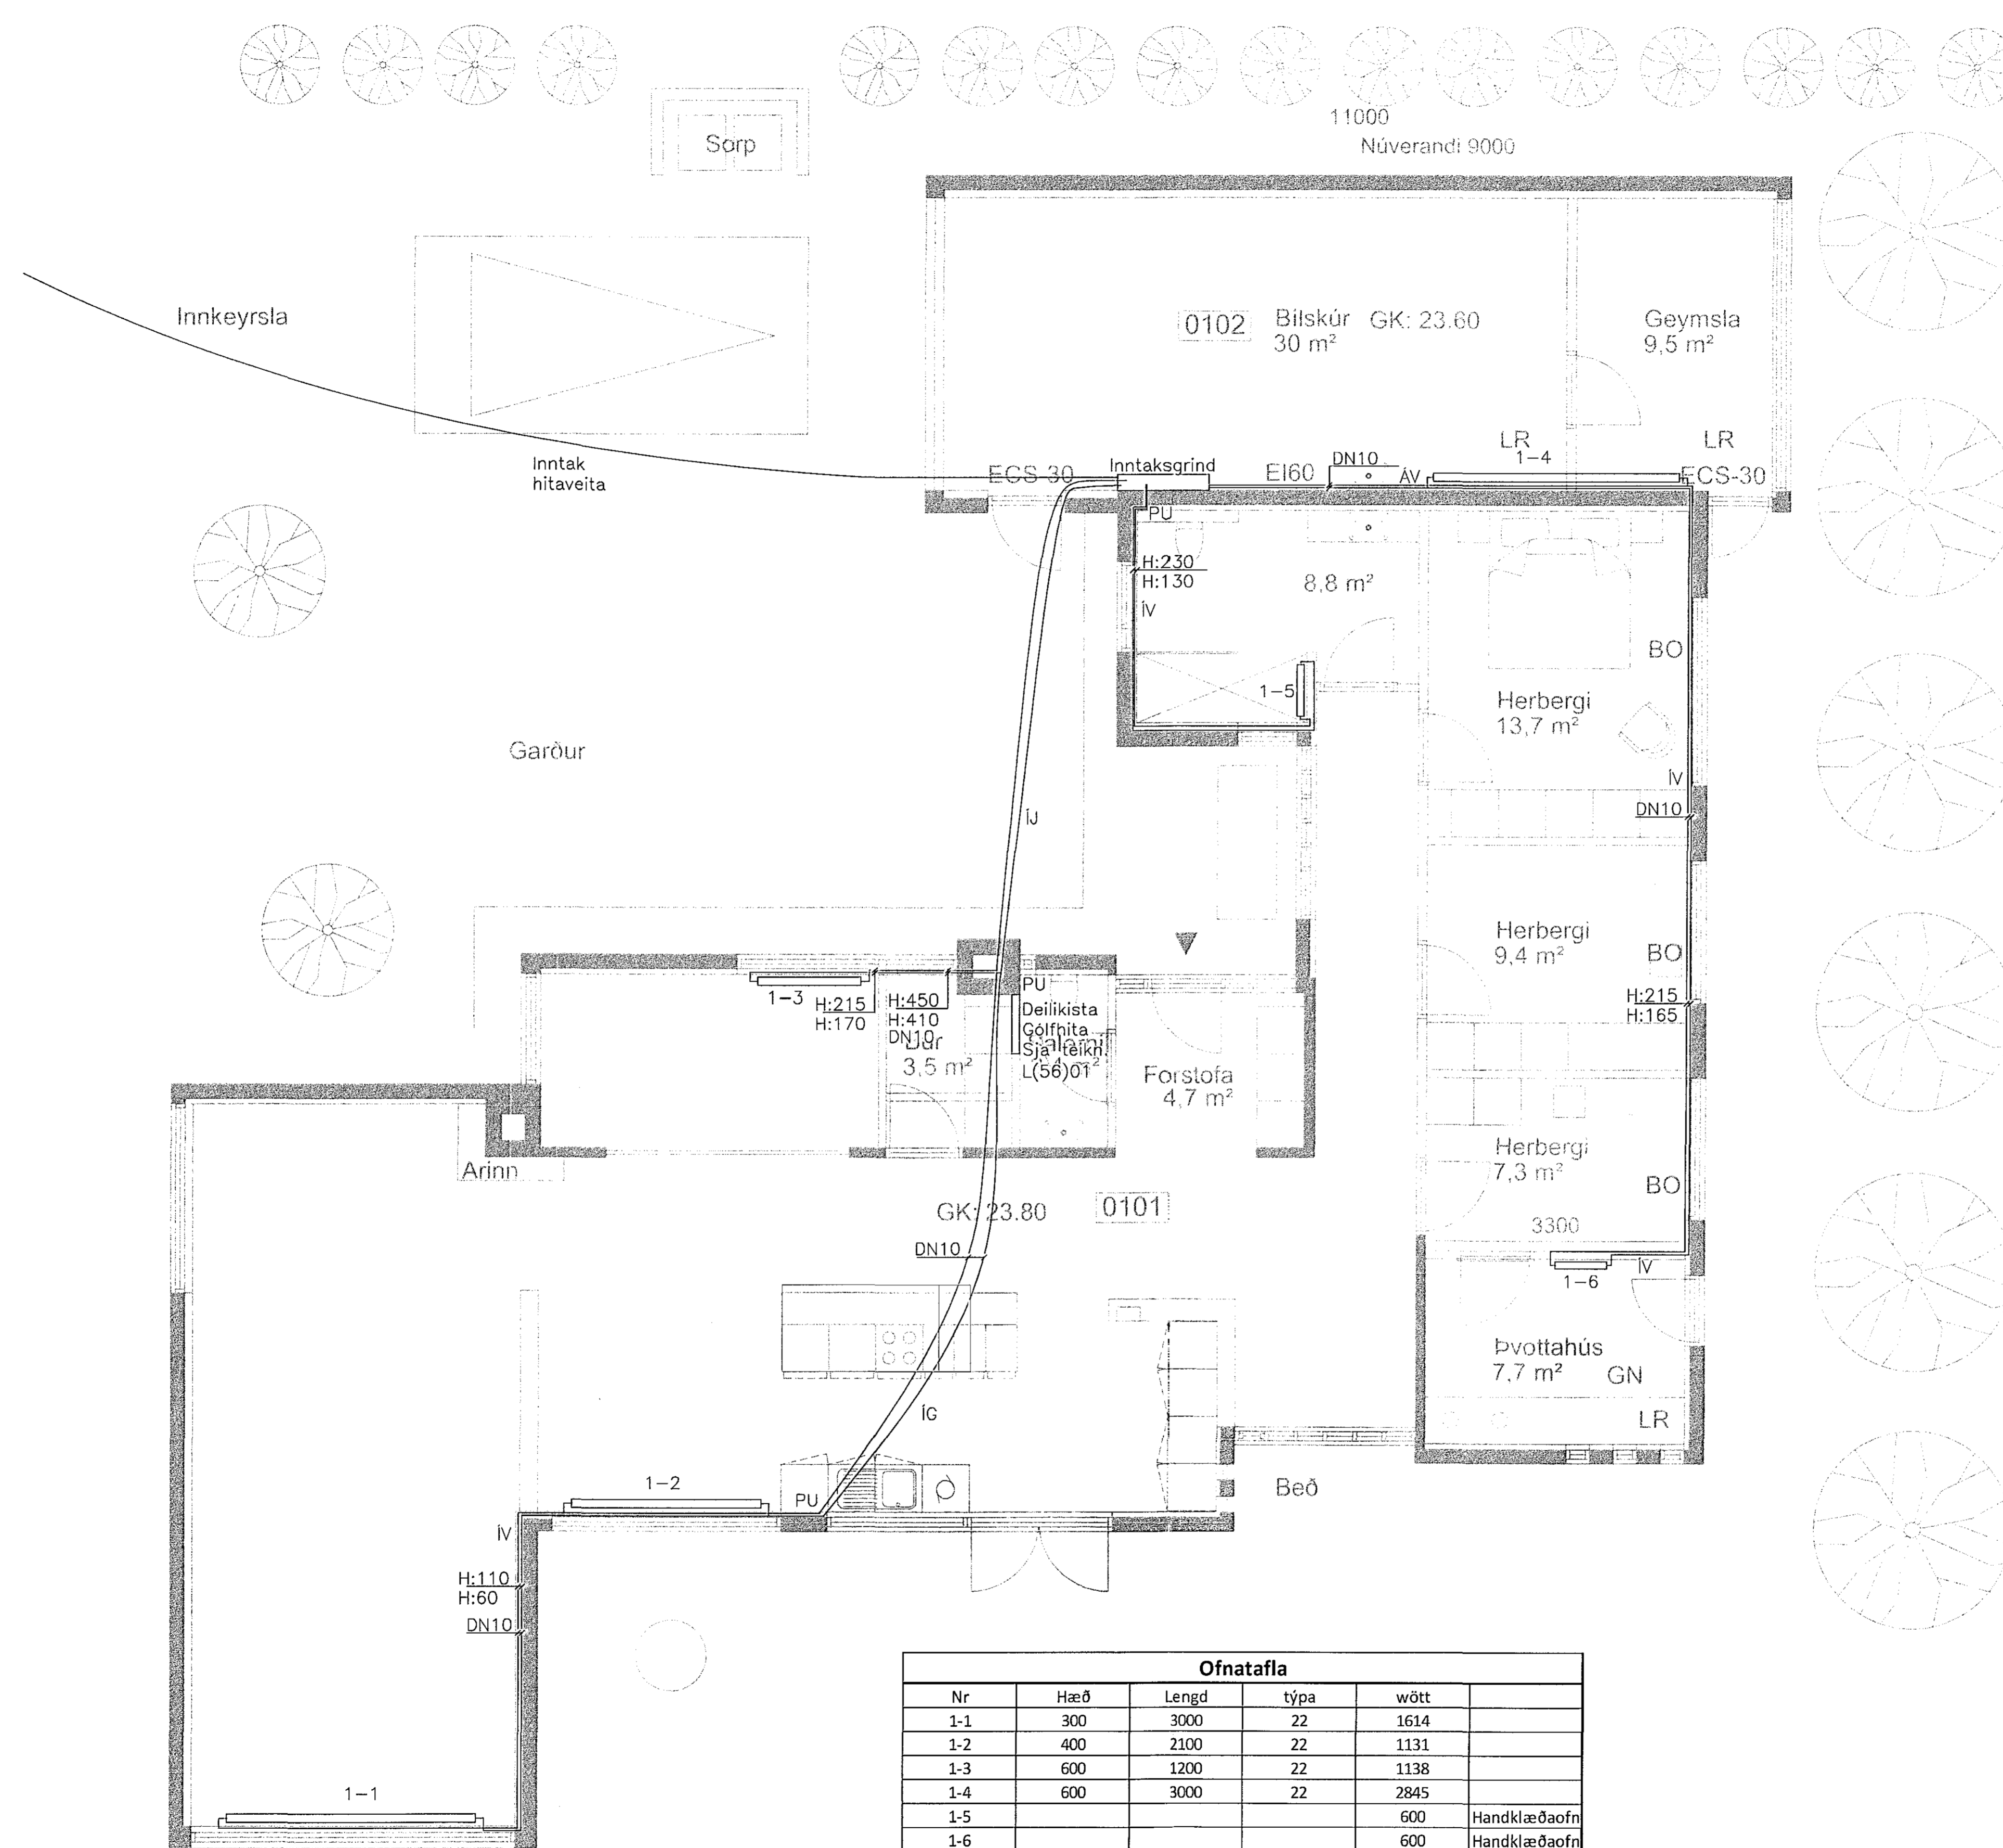

Ofnatafla					
Nr	Hæð	Lengd	týpa	wött	
1-1	300	3000	22	1614	
1-2	400	2100	22	1131	
1-3	600	1200	22	1138	
1-4	600	3000	22	2845	
1-5				600	Handklæðaofn
1-6				600	Handklæðaofn

1	Reyndartekning	18.12.18	AU
△	Breytingar:	Dags:	Hö.:

**HNIT** VERKFRÆÐISTOFA  
Háalettisbraut 58-60 105 Reykjavík Sími: 570-0500 Fax: 570-0503 www.hnit.is

Hannað: AU Tolknað: AMJ Yfirfarir: AU

Töluskrá: L(56)02.DWG  
Númer: 190384-2339 Dags: 18.12.2018

Samþykkt:   
Klettahraun 23  
Hafnarfjörður

Hitakerfi  
Grunnmynd, 1. hæð  
Endurnýjun lagna

Verk nr.: 17242 Framst. blað: A1 Útg.:  
Mkv.: 1:50

**L(56)02 1**