

Samþykkt þann
04 FEB 2019
Byggingarfulltrúinn í Hafnarfjörð
F.h. Sigurður Steinar Jónsson

Útg.	Dags.	Skýring	Br. af:	Yfirf.
A	05.12.2017		HSG	RS
B	25.09.2018	Fræðslu og regnvatnsögn uppfarð, niðurfali bætt inn	HSG	RS

ÁRMINN ADALHÖNNUNÐUR:
ARKITEKTAR
BENJAMIN Ó. SVAVARSSON
FAL SAMARK
T. 224 2149

Fræðslu skól
Fræðslu regnvatn

Ómerktur hringur táknar að lögn færst upp eða niður innan hæðar.
Hringur merktur PU, PN eða PU/PN táknar að lögn færst upp eða niður á milli hæða.

T.K - Áætlaður topp kóti
B.K - Botnkóti

GN - Gólfniðurfali
PP - Hljóðeinangrandi fræðsluþípa
SJ - Steypujáms þípa

Allar lagirnir í stofnum og undir lofti skulu vera SJ nema annað sé tekið fram.
Greina lagirnir að hreinlætisæskjum skulu vera PP.

EFLA
VERKFRÆÐISTOFA
sími 412 6000 www.efla.is

World Class
Tjarnarvellir 7
221 Hafnarfjörður


Lagnir og loftræsikerfi
Fráveitukerfi
Grunnmynd 1. hæð - Hluti 1

TEKNIÐMÉR	BLADSTÆÐ	HANNAÐ
2768-004	A1	HSG
01_2_23_01		APK
		RS

DAGS. MÆLIKVAÐI ÚTGÁFA
05.12.2017 1:50 B

KENNITALA: 031149-4449

Ráðgjafi: Rómar H. Steinhilmarsson
Ritað: Rómar H. Steinhilmarsson

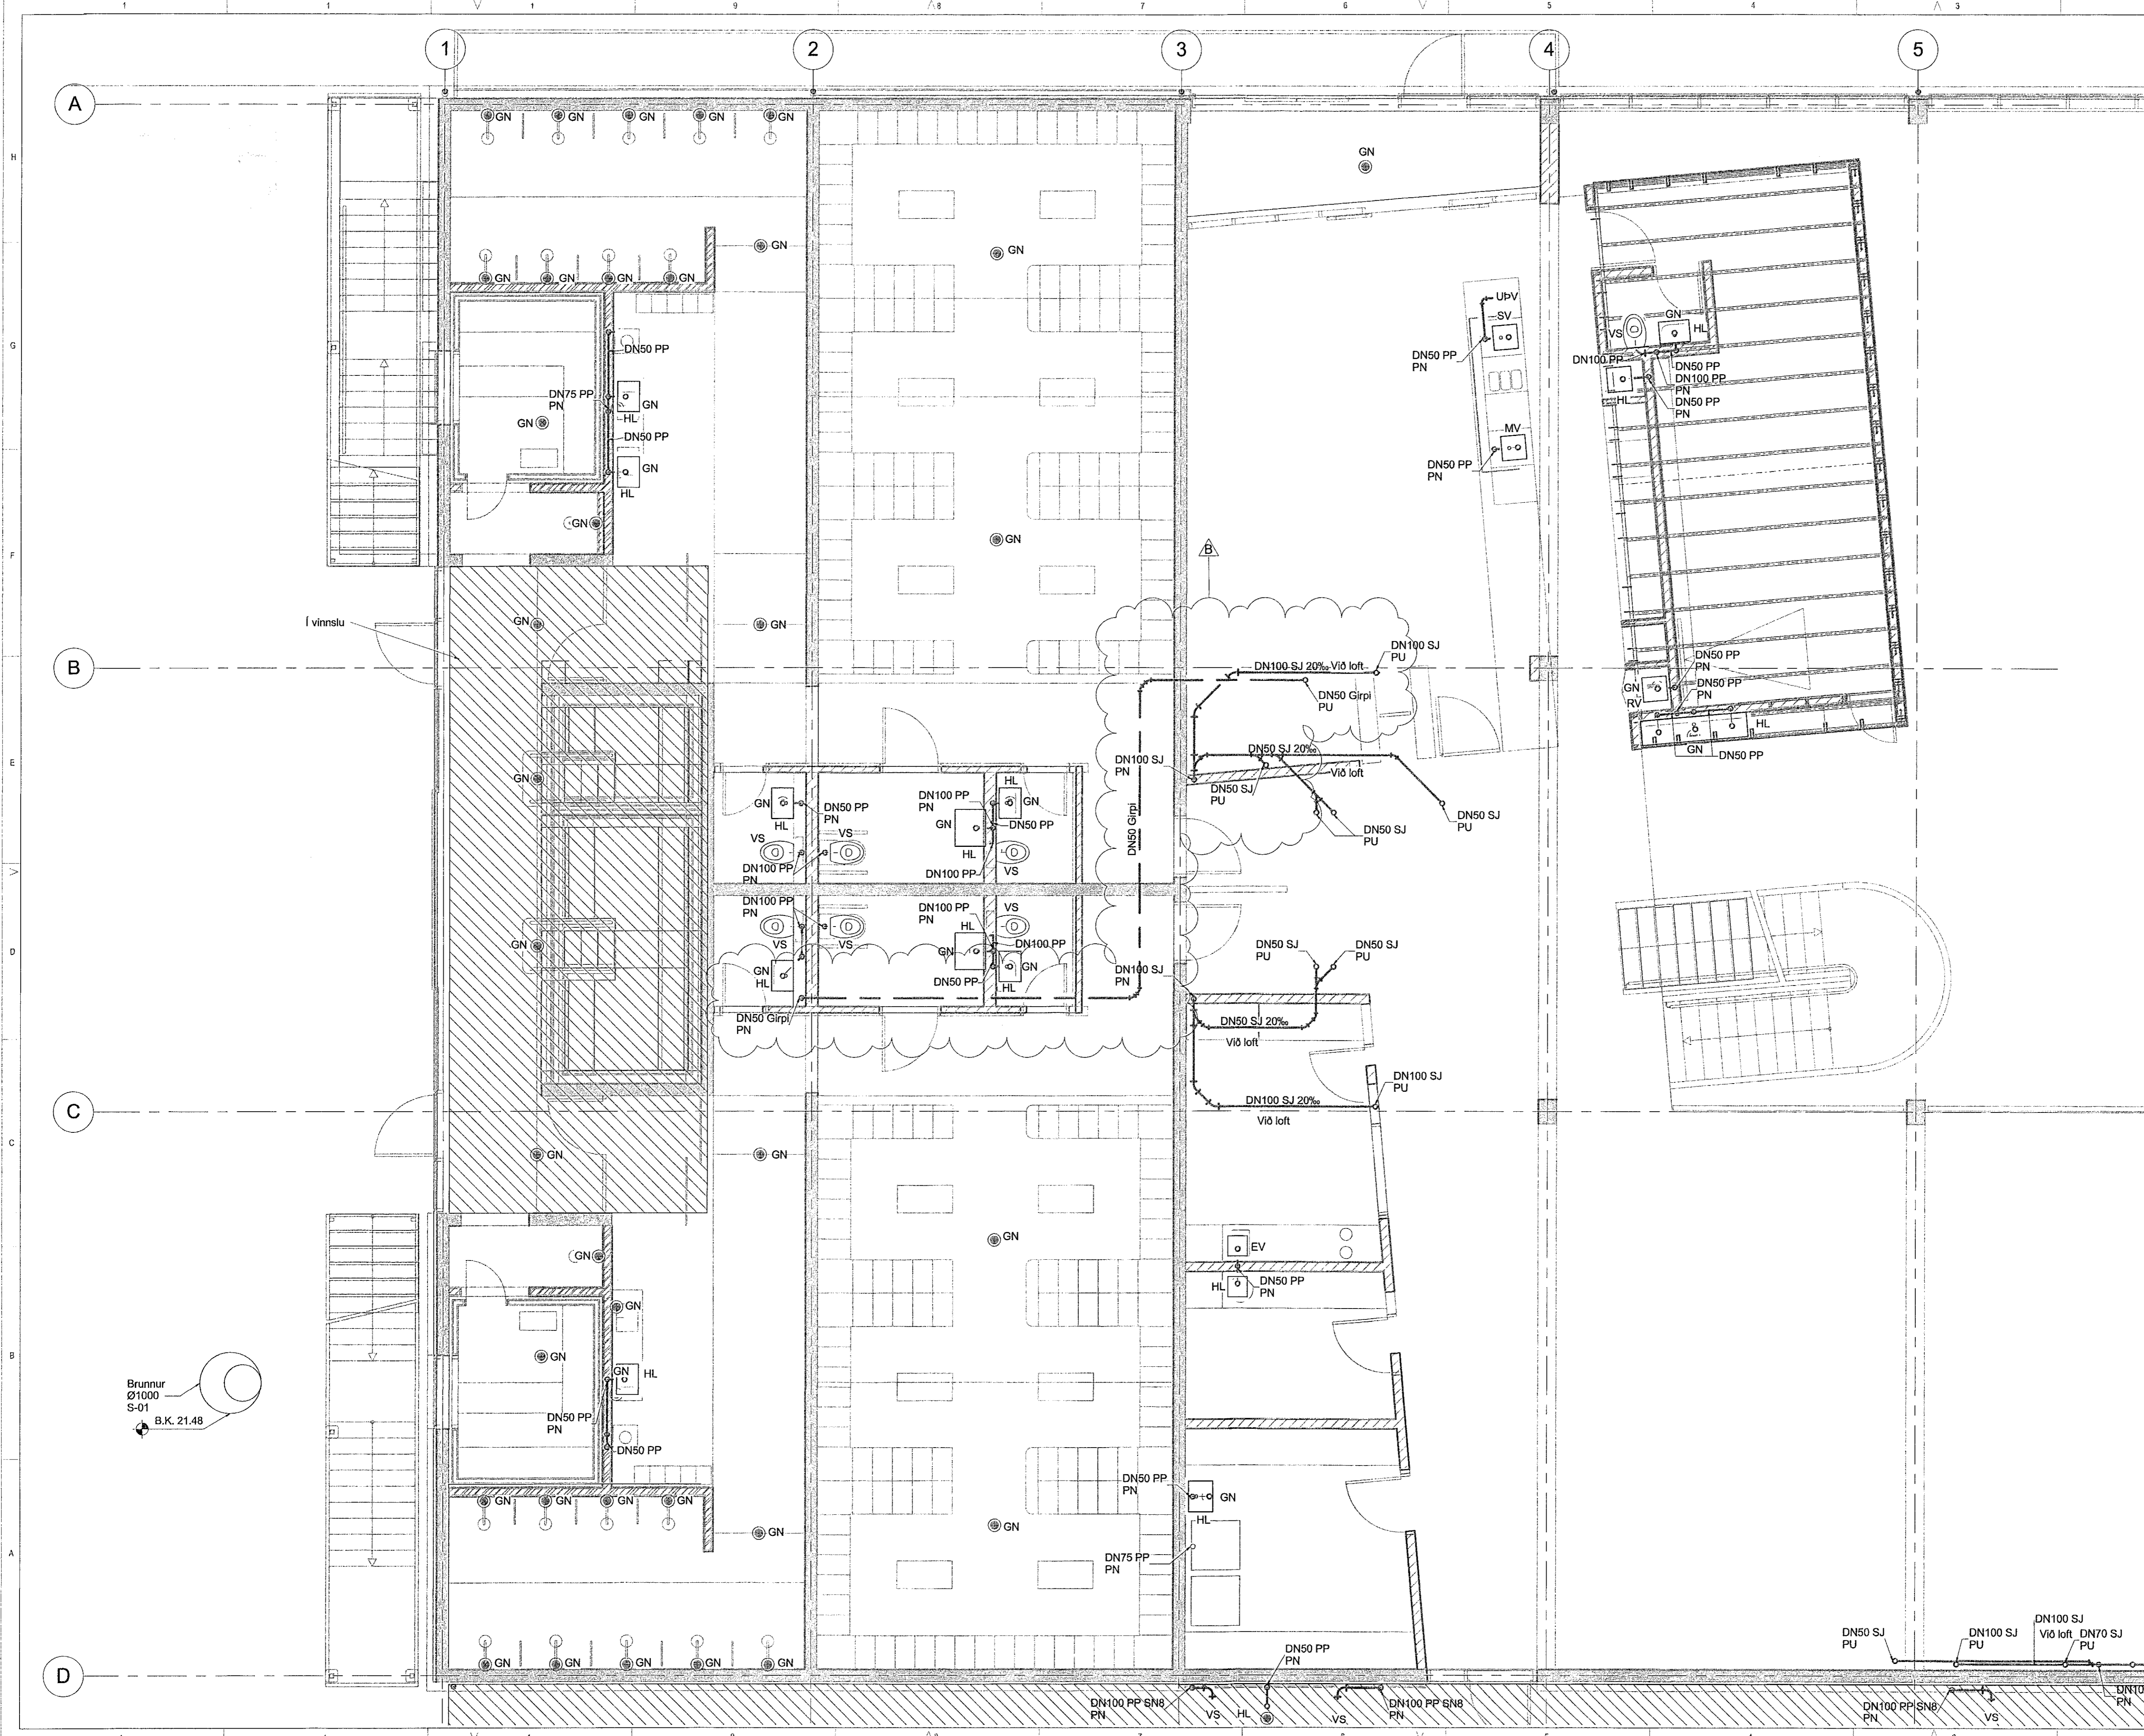

Brunnur
Ø1000
S-01
B.K. 21.48

E:\Local\TYP\Tjarnarvellir_7_2017_apk@rs.sv