


Samþykkt þann
15. NOV 2017
Byggingarfulltrúinn í Hafnarfirði
F.n. Sigurður Steinar Jónsson

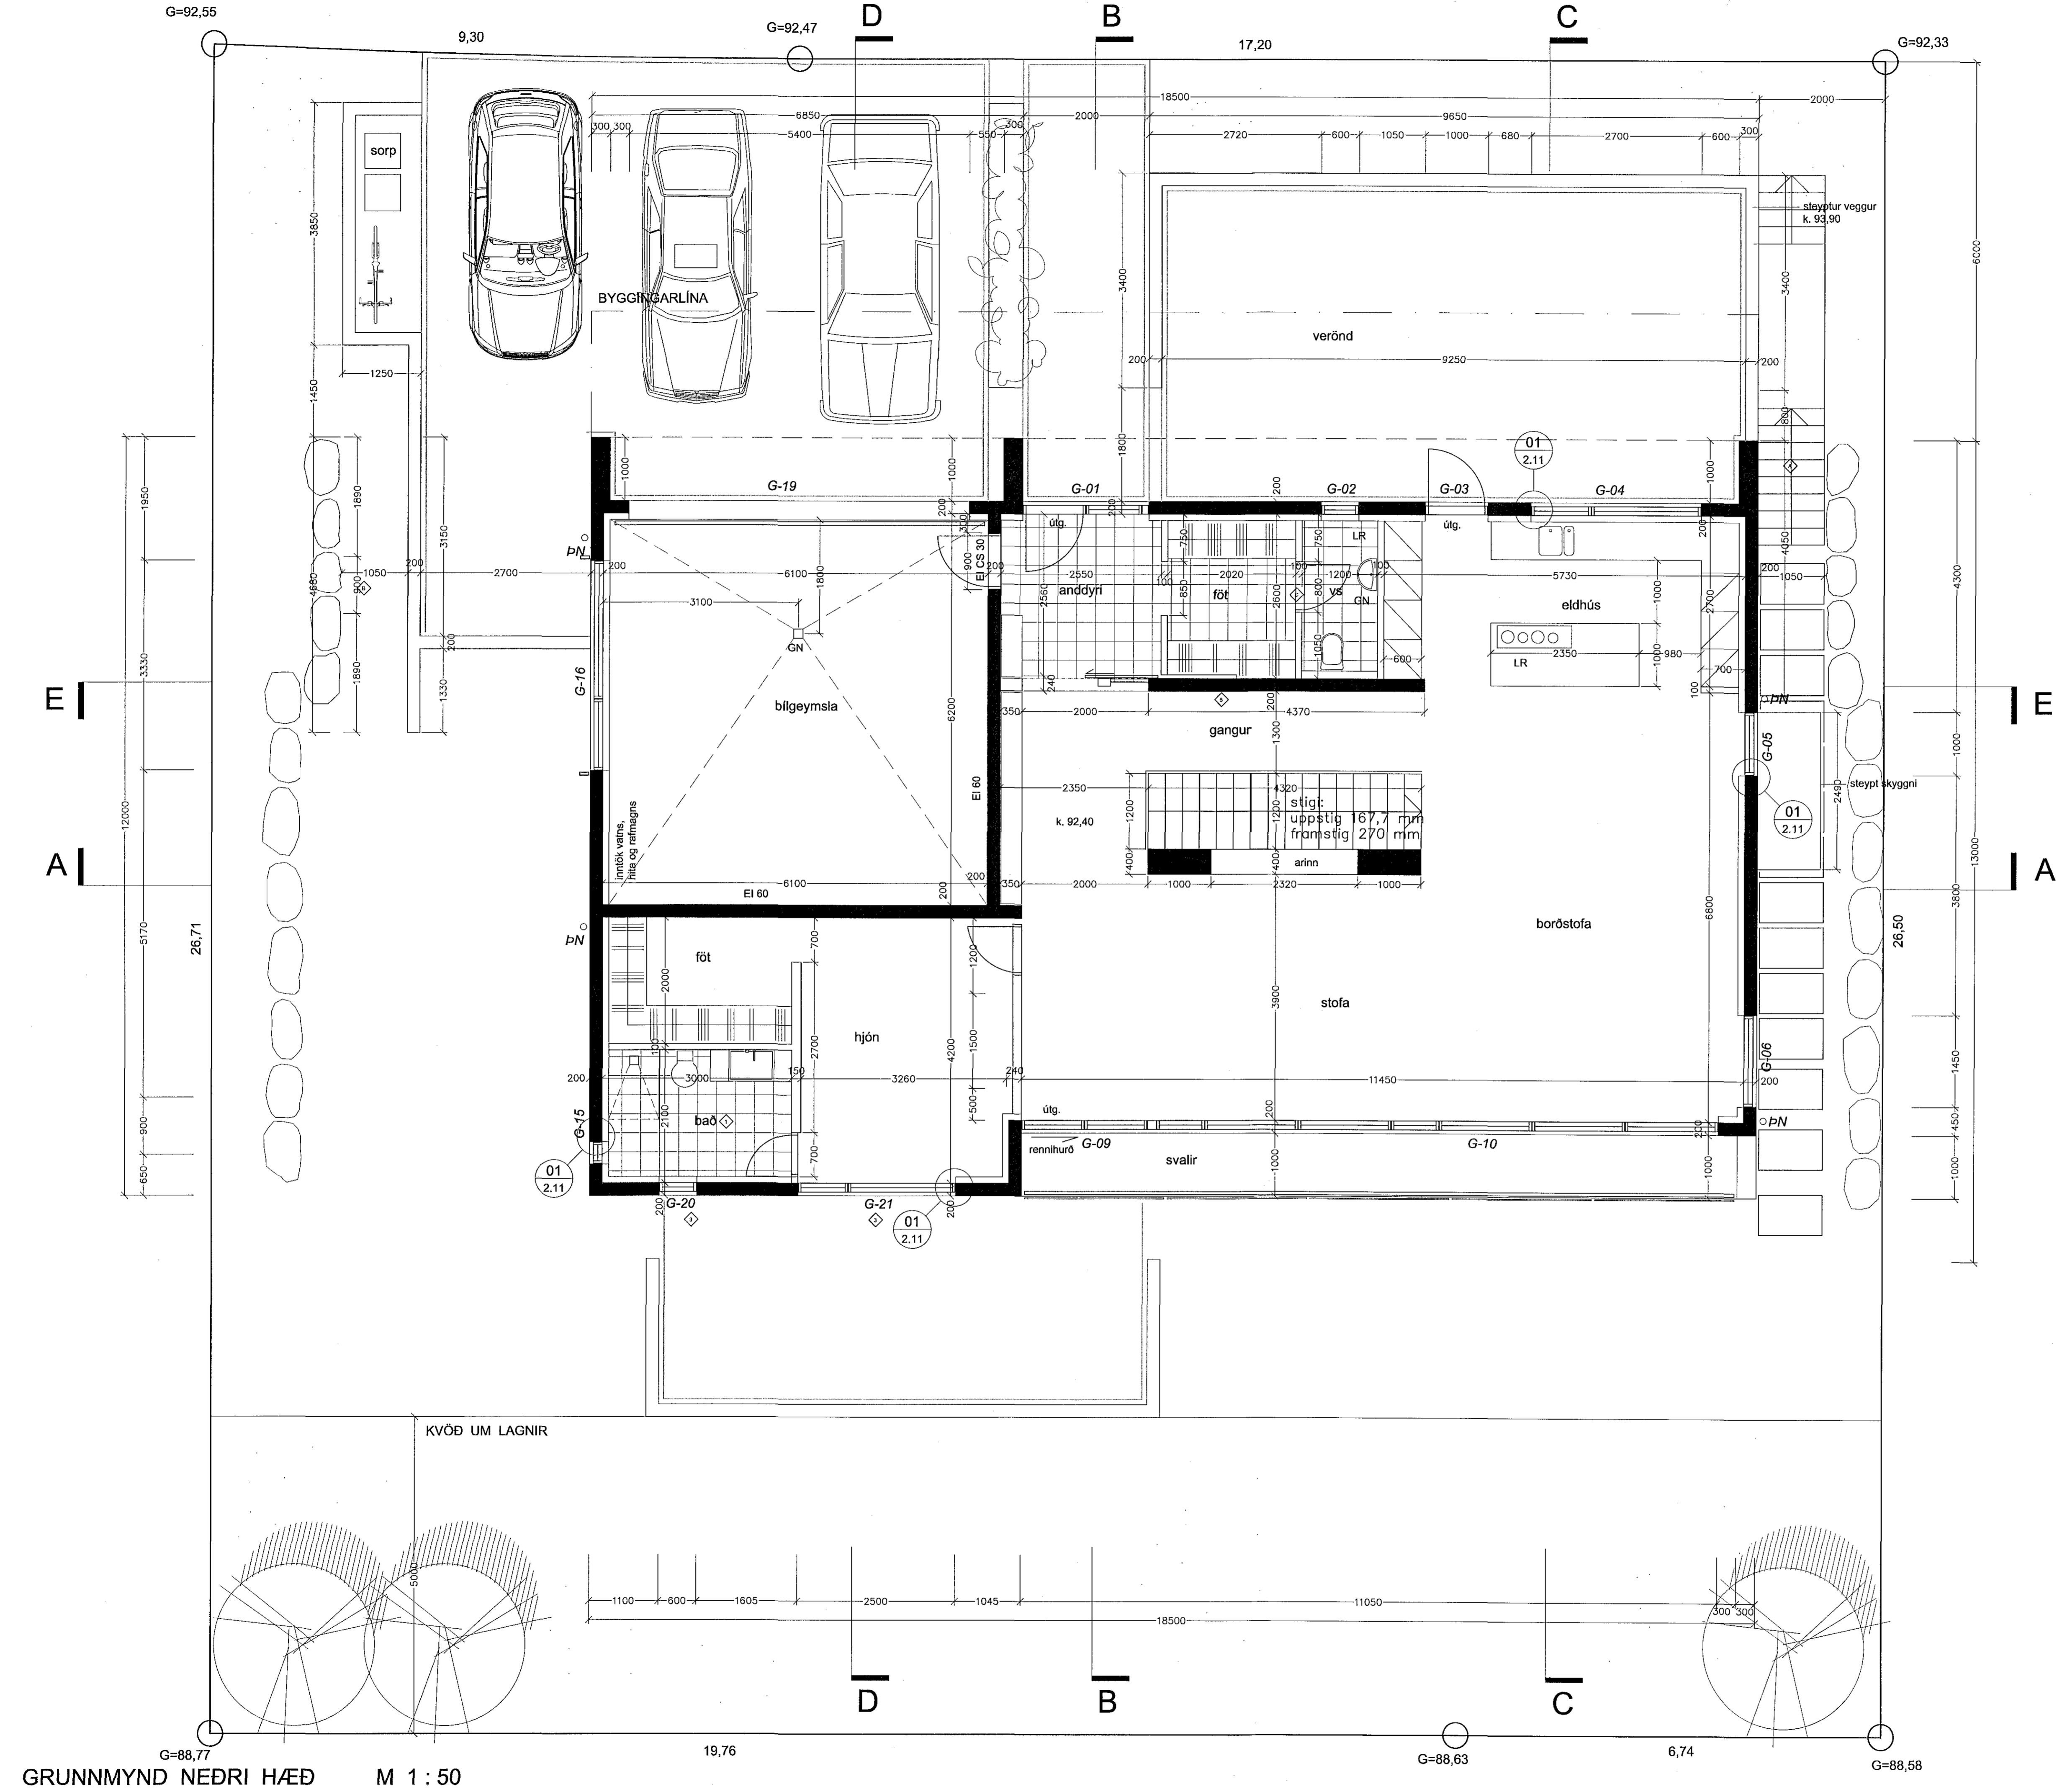

◊	Rennihurð breytt	13.10.17
◊	Stigi fjarlægður	13.10.17
◊	Stigi breyttur að utan	13.10.17
◊	Steyptur veggur	25.04.14
◊	Breytir kótar - húa hækkar um 30 cm	10.01.14
◊	Nýr gluggi G-20 og G-21, G-11 fer út	06.05.13
◊	Breyting á innra fyrirkomulagi	06.05.13

Drögmál: Fyrirt. Tvei
Verkhelti: Daga: Samp:
Brekkúas 21, Hafnarfirði
Einbýliðhús
Verkhelti: grunnmynd efri hæð
Teiknúmer: **2.02**
Mælikvæði: 1:50
Teiknað: RA
Yfirfarð:
Samþykkt:
Verknúmer: 07090
Útgáfudagur: 13. Okt 2017
Teiknistöð:
Útrentað:

Sig. Steinar Jónsson
ARKÞING
BOLHOLT 8 - 105 REYKJAVÍK
SÍMI: 570 5700 - FAX: 570 5701
arkthing@arkthing.is - www.arkthing.is
SIGURÐUR HALLGRÍMSSON, 170753-3139 ARKITEKT
HJÓRTÚN PÁLSSON, 080152-4429 BYGG.FR.
GUÐRÚN INGVARSDÓTTIR, 291272-6069 ARKITEKT
ÞÓRÐUR ÞORVALDSSON, 210463-4619 ARKITEKT

G=88,77
GRUNNMYND NEDRI HÆÐ M 1:50

G=88,63 6,74 G=88,58