


ÚTLIT VESTUR M 1:50

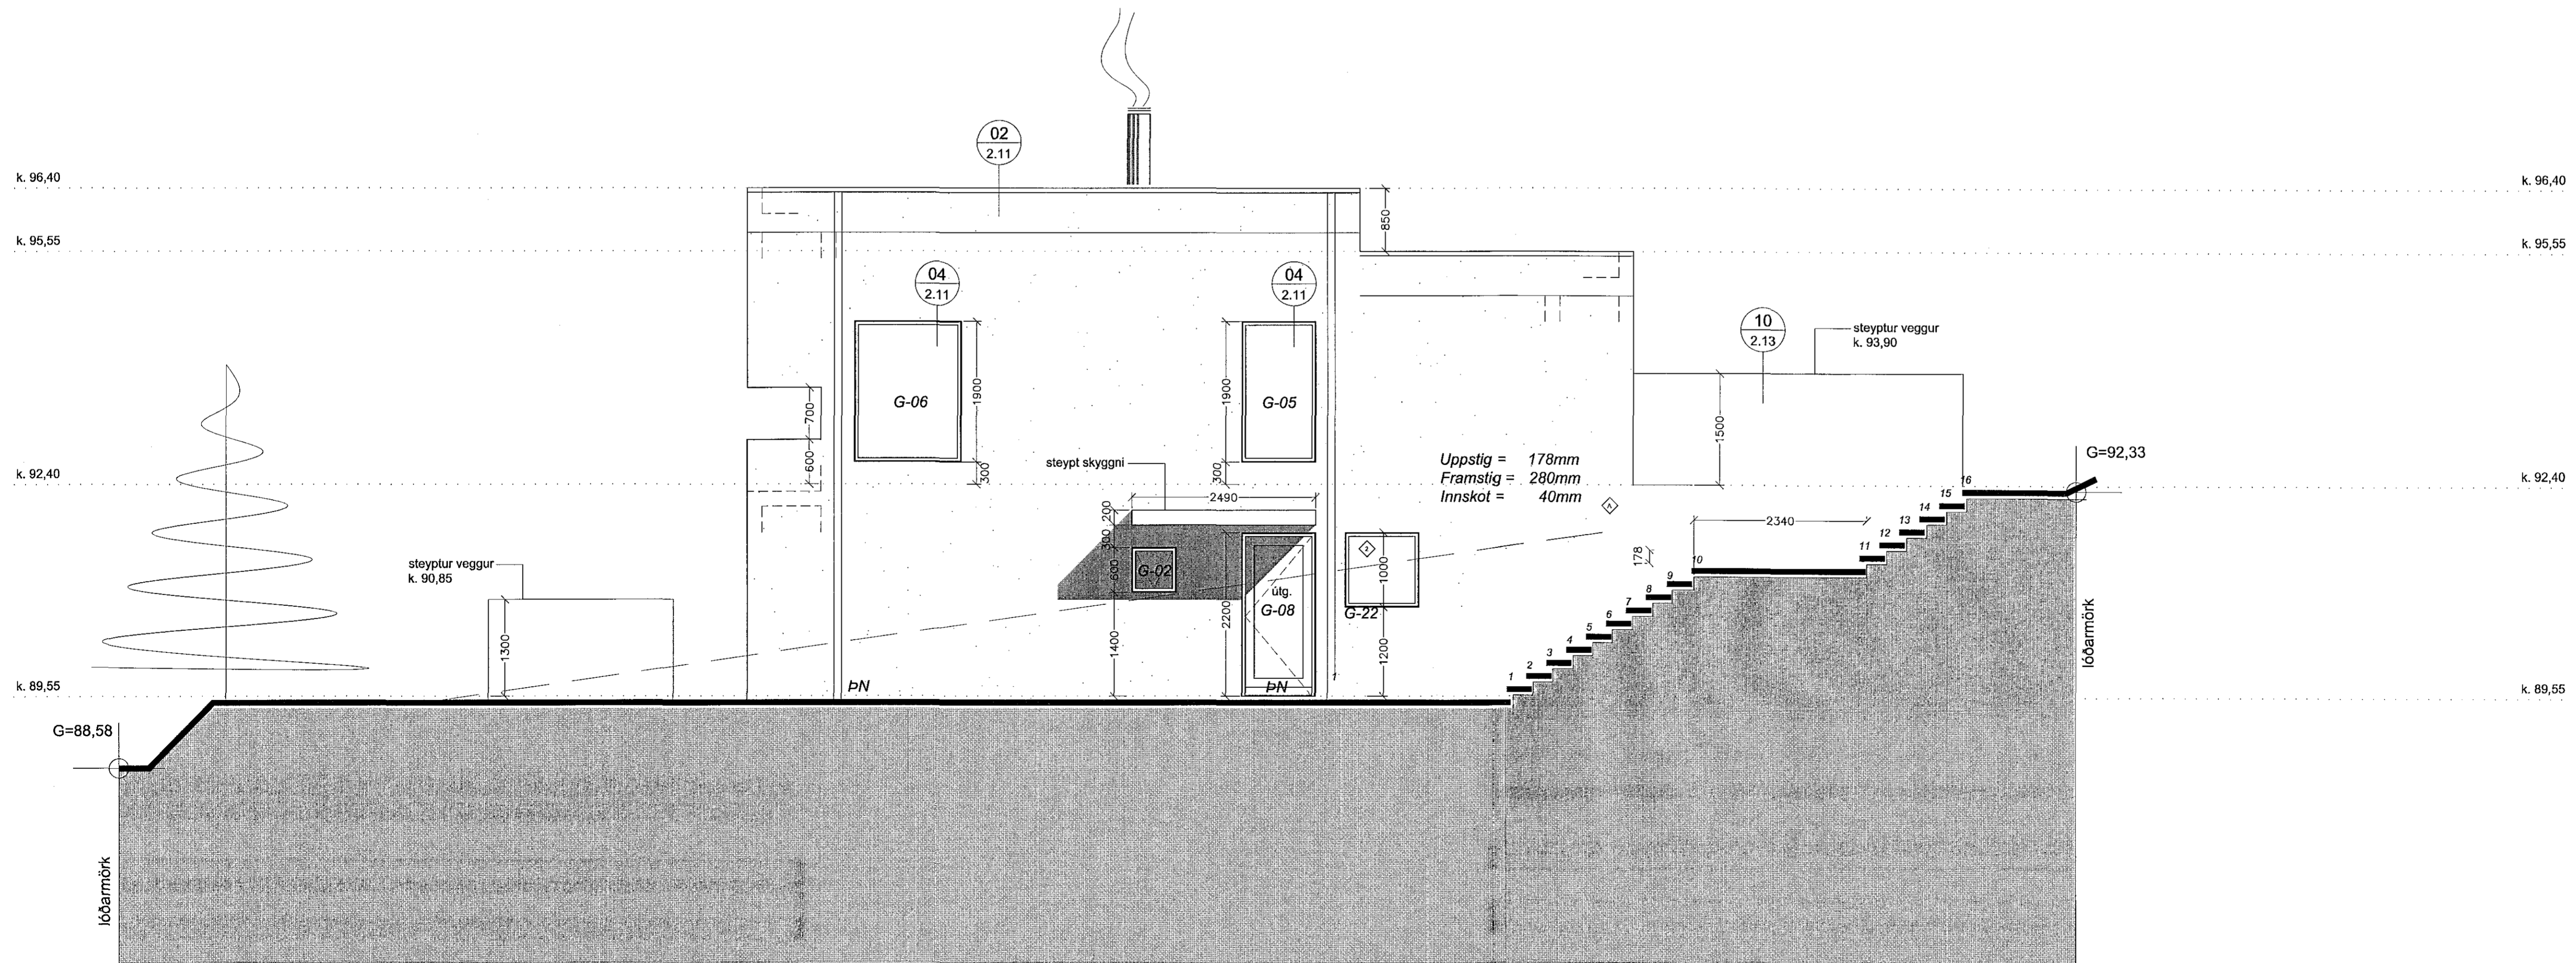

ÚTLIT NORÐUR M 1:50

◇	Stigi breytur að utan	13.10.17
◇	Breyttir kötar - hús hæskar um 30 cm	10.01.14
◇	Nýr gluggi G-22, G-07 fer út	06.05.13

Bygging / Fylgri / Töw: [Daga: [Samþ:]

Vorkhelt:

Brekkúas 21, Hafnarfirði
Einbýlishús

Verkhliut: Útlit vestur og norður

Teiknúmer: 2.06

Mælikvarði: 1:50

Teiknað: RA

Yfirfarið: Samþykkt

Vorknúmer: 07090

Útgáfudagur: 13. Ókt. 2017

Teiknisöð: Úprentað

Úprentað:

Sig. Steinar Jónsson

ARKÞING
BOLHOLT 8 - 105 REYKJAVÍK
SÍMI: 570 5700 - FAX: 570 5701
arkthing@arkthing.is - www.arkthing.is

SIGURÐUR HALLGRÍMSSON,	170753-3139	ARKITEKT
HJÓRTUR PÁLSSON,	060152-4429	BYGGJAFR.
GUÐRÚN INGVARSDÓTTIR	291272-6069	ARKITEKT
ÞÓRÐUR ÞORVALDSSON	210463-4619	ARKITEKT