


ÚTLIT AUSTUR M 1:50

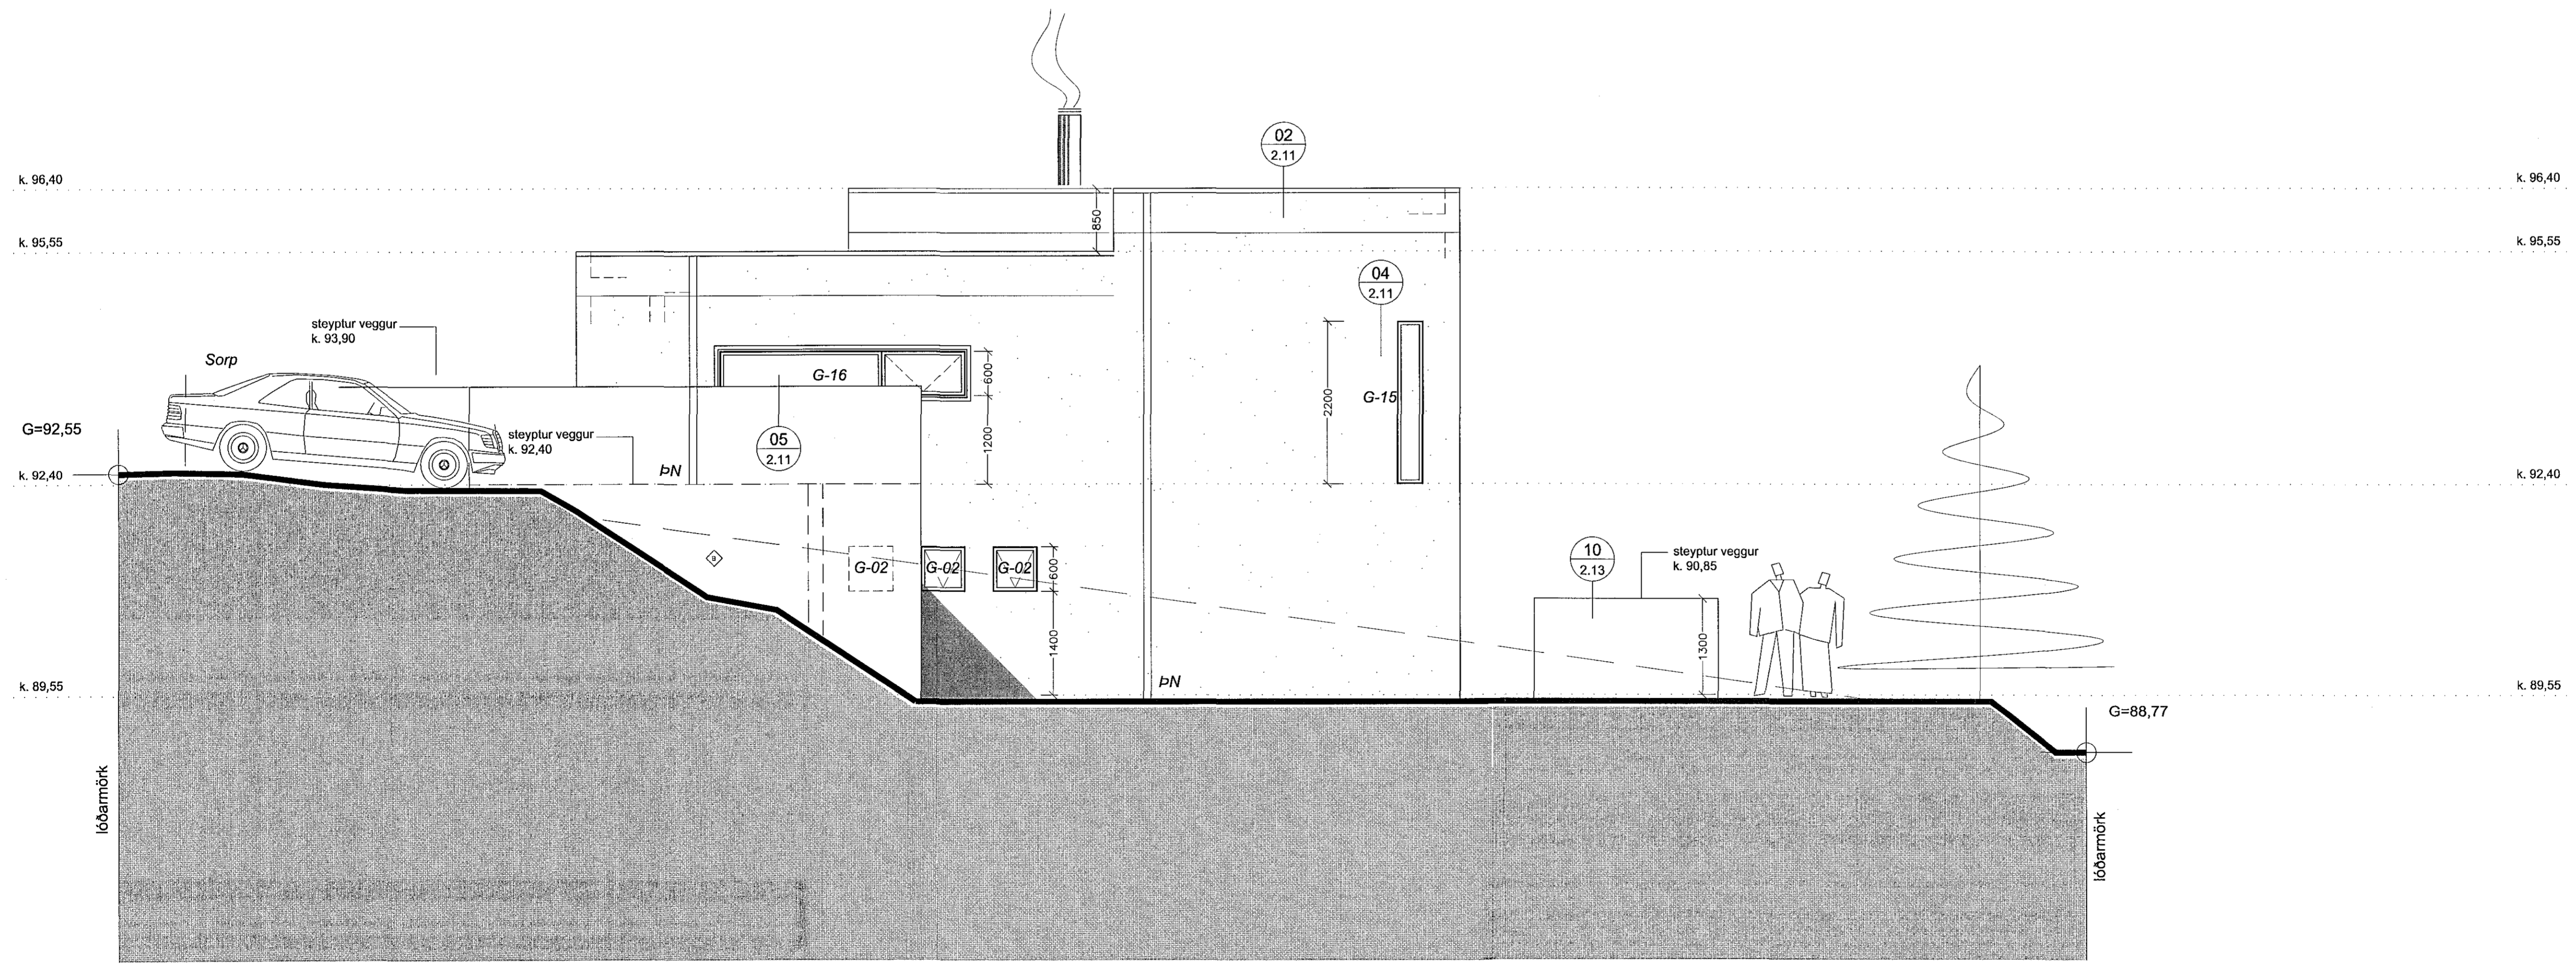

ÚTLIT SUÐUR M 1:50

◊	Slagi fjarlægður	13.10.17
◊	Slagi breytur að utan	13.10.17
◊	Breytir köfar - húshækkar um 30 cm	10.01.14
◊	Nýr gluggi G-20 og G-21, G-11 fer út	08.05.13

Bygging: Fyrgar, Tæst: _____ Daga: _____ Samþ: _____

Verkefni: **Brekkuás 21, Hafnarfirði**
 Einbýlishús

Verkhúsi: útlit austur og suður

Teiknimúmer: **2.07**

Mælikvæði: 1:50

Teiknað: RA

Yfirarið: _____

Samþykkt: _____

Verknúmer: 07090

Útgáfudagur: 13. ókt 2017

Teiknalaði: _____

Útrentað: _____

Sig. Heiðarsson

ARKÞING BOLHOLT 8 - 106 REYKJAVÍK
 Sími: 570 5700 - FAX: 570 5701
 arkthing@arkthing.is - www.arkthing.is

SIQRUR HALLGRIMSSON, 170753-3139 ARKITEKT
 HJÓRTUR PÁLSSON, 080152-4429 BYGG.FR.
 GUDRÚN INGVARSDÓTTIR, 291272-6069 ARKITEKT
 ÞÓRÐUR ÞORVALDSSON, 210463-4619 ARKITEKT