


Samþykkt þann
26 FEB 2019
Byggingarfulltrúinn í Hafnarfjarðar-
F.h. Sigurður Steinar Jónsson

Skýringar:
1. Sjá skýringar á teikningu L-01.

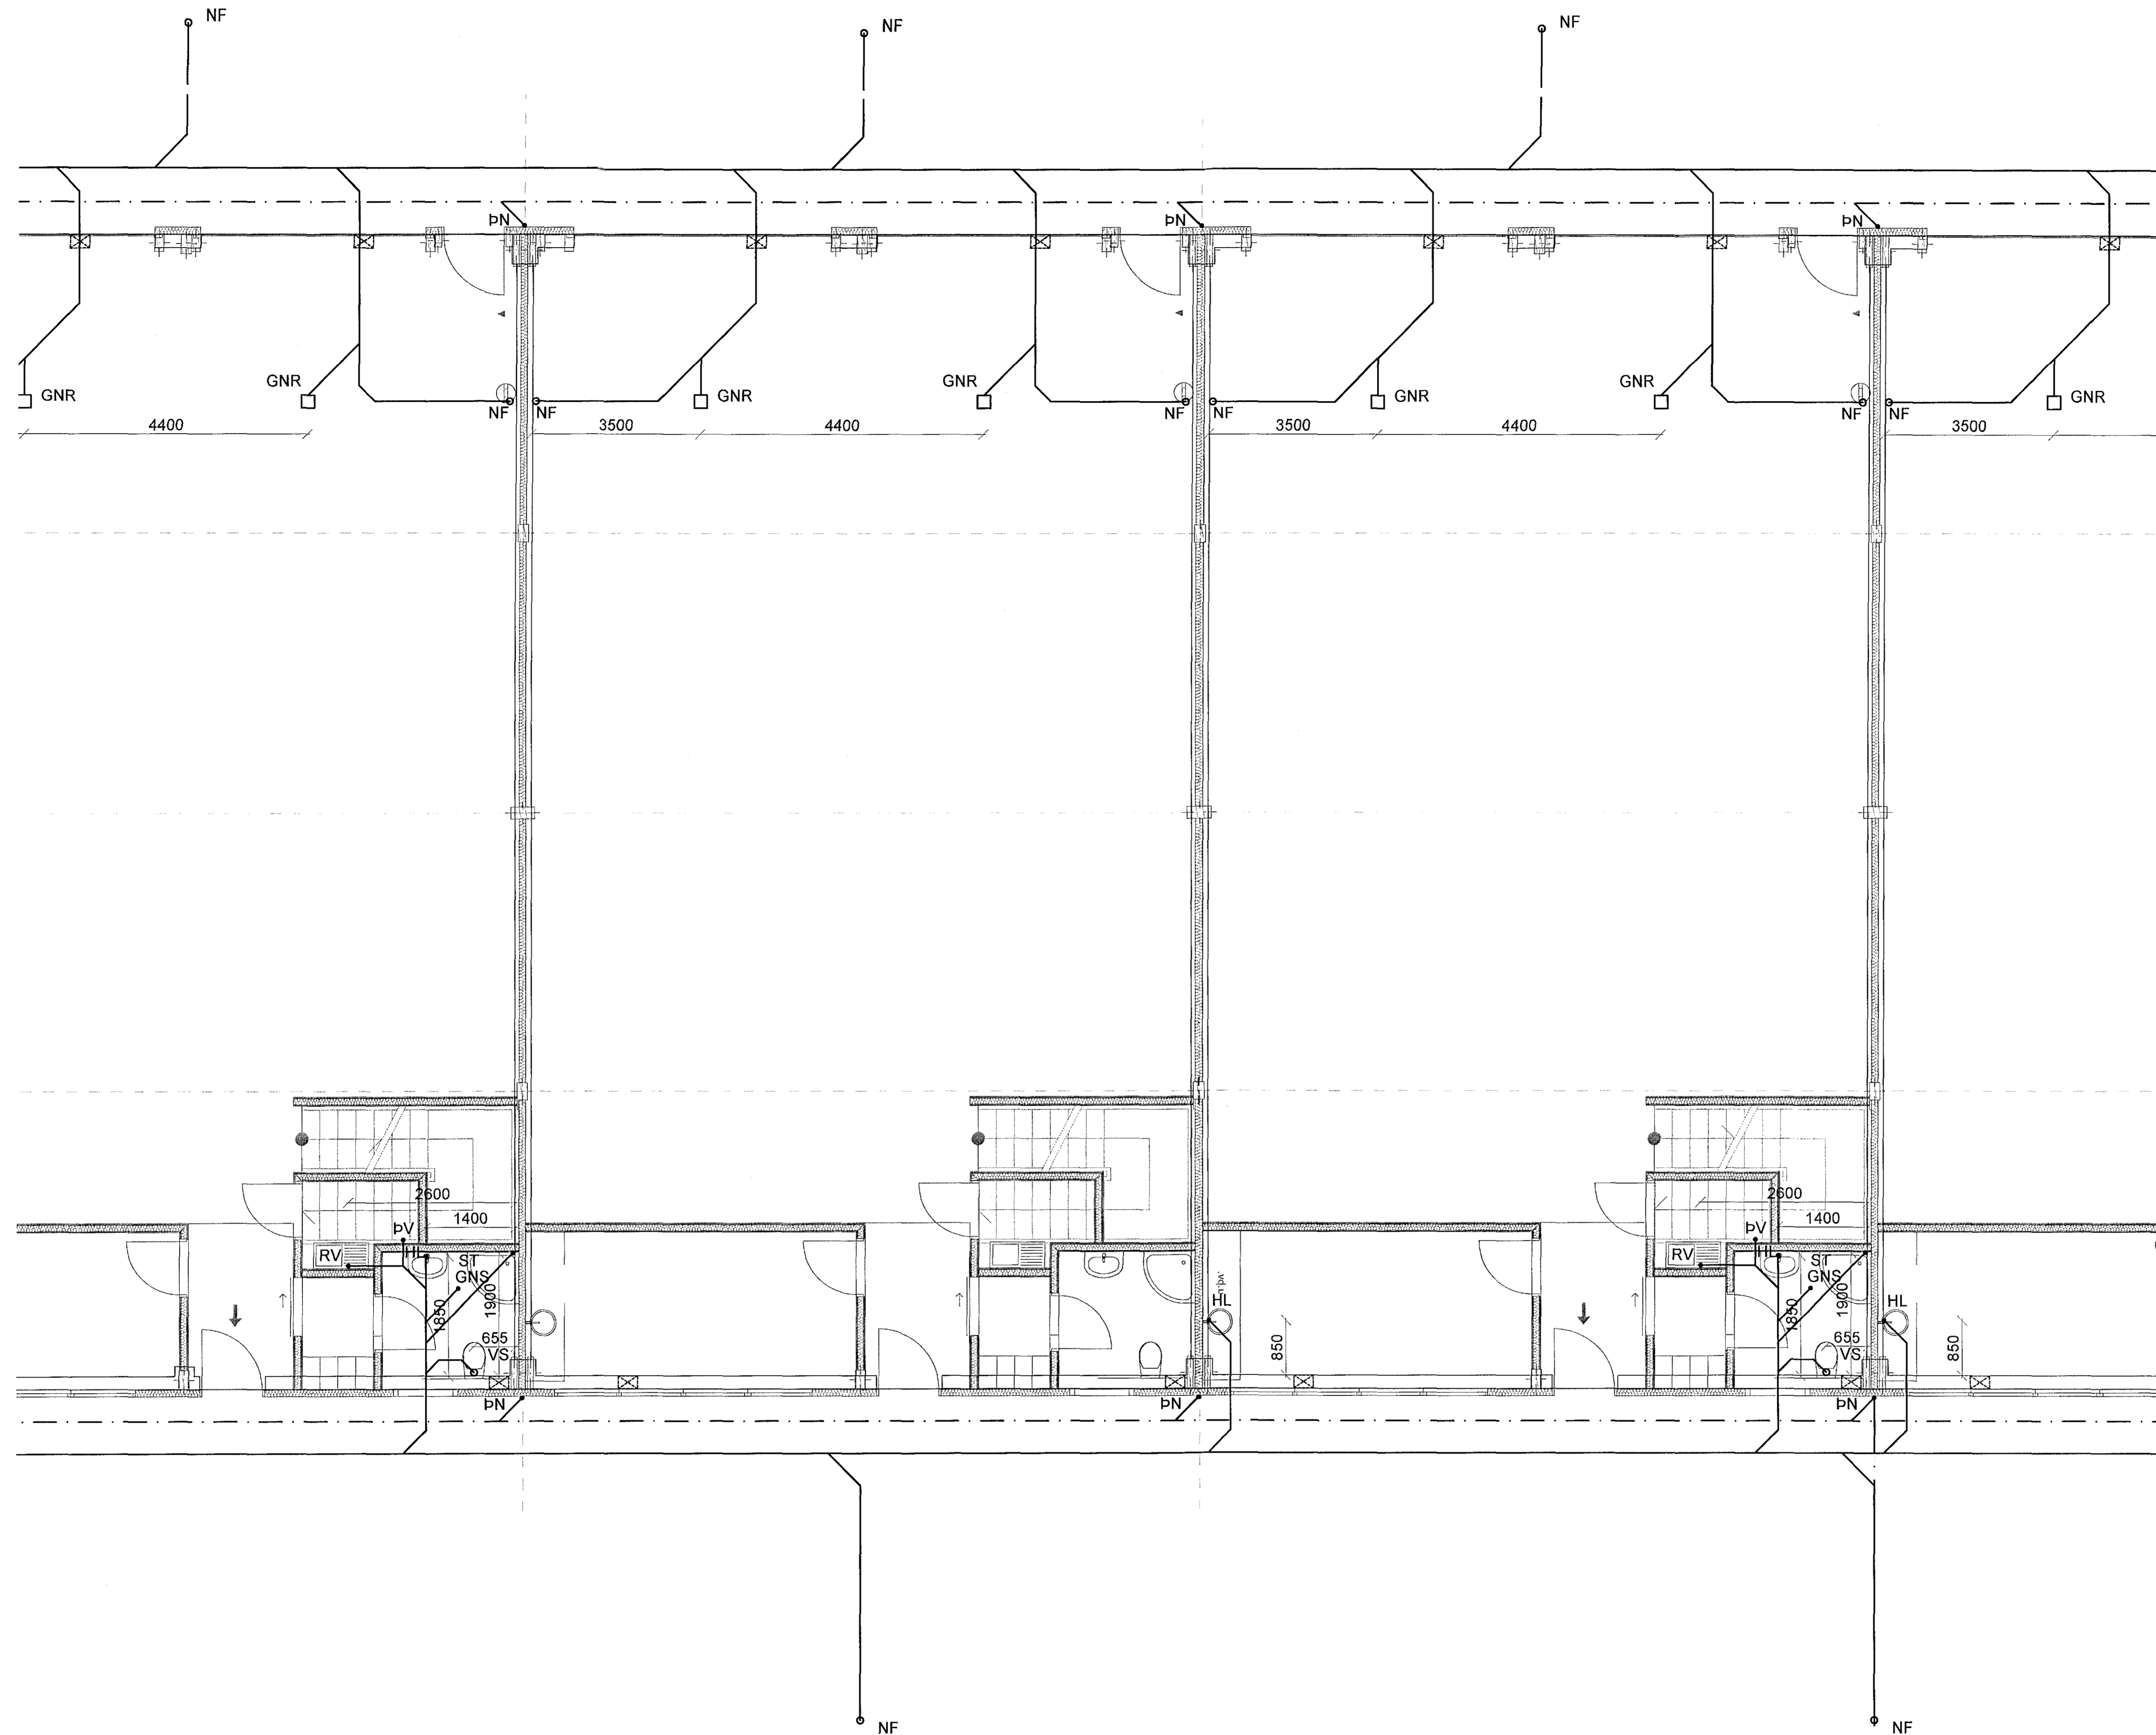

HEILBRIGGISEFTIRLIT
HAFNARFJARDAR-
OG KÓPAVOGSVÆÐIS
Garðatorgi 5 - 2. hæð
29.1.2019

NR: DAGS. SKÝRING GERT
L. 15.01.2019 Reyndarteikn KA
SAMRÆMINGARHÖNDUR:

Birgir Leó Ólafsson

SAMPYKKT NÚM.: 2002705179

Birgir Leó Ólafsson, Stangarlek 1
E-mail: torfabaer@gmail.com, Sími: 8998180

VERK
Einhella 5
Hafnarfjörður
TEIKNING

Lagnir
Frárennsli, grunnmynd 2/3

KVARÐI

1:50

DAGS 15.04.2018 TEIKNAD KA TEIKNING NR. L-02

VERKNR. REIKNAD ÚTGÁFA 1

