


Samþykkt þann  
26 FEB 2019  
Byggingarfulltrúinn í Hafnarfirði  
F.h. Sigurður Steinar Jónsson

Skýringar:  
1. Sjá skýringar á teikningu L-01.

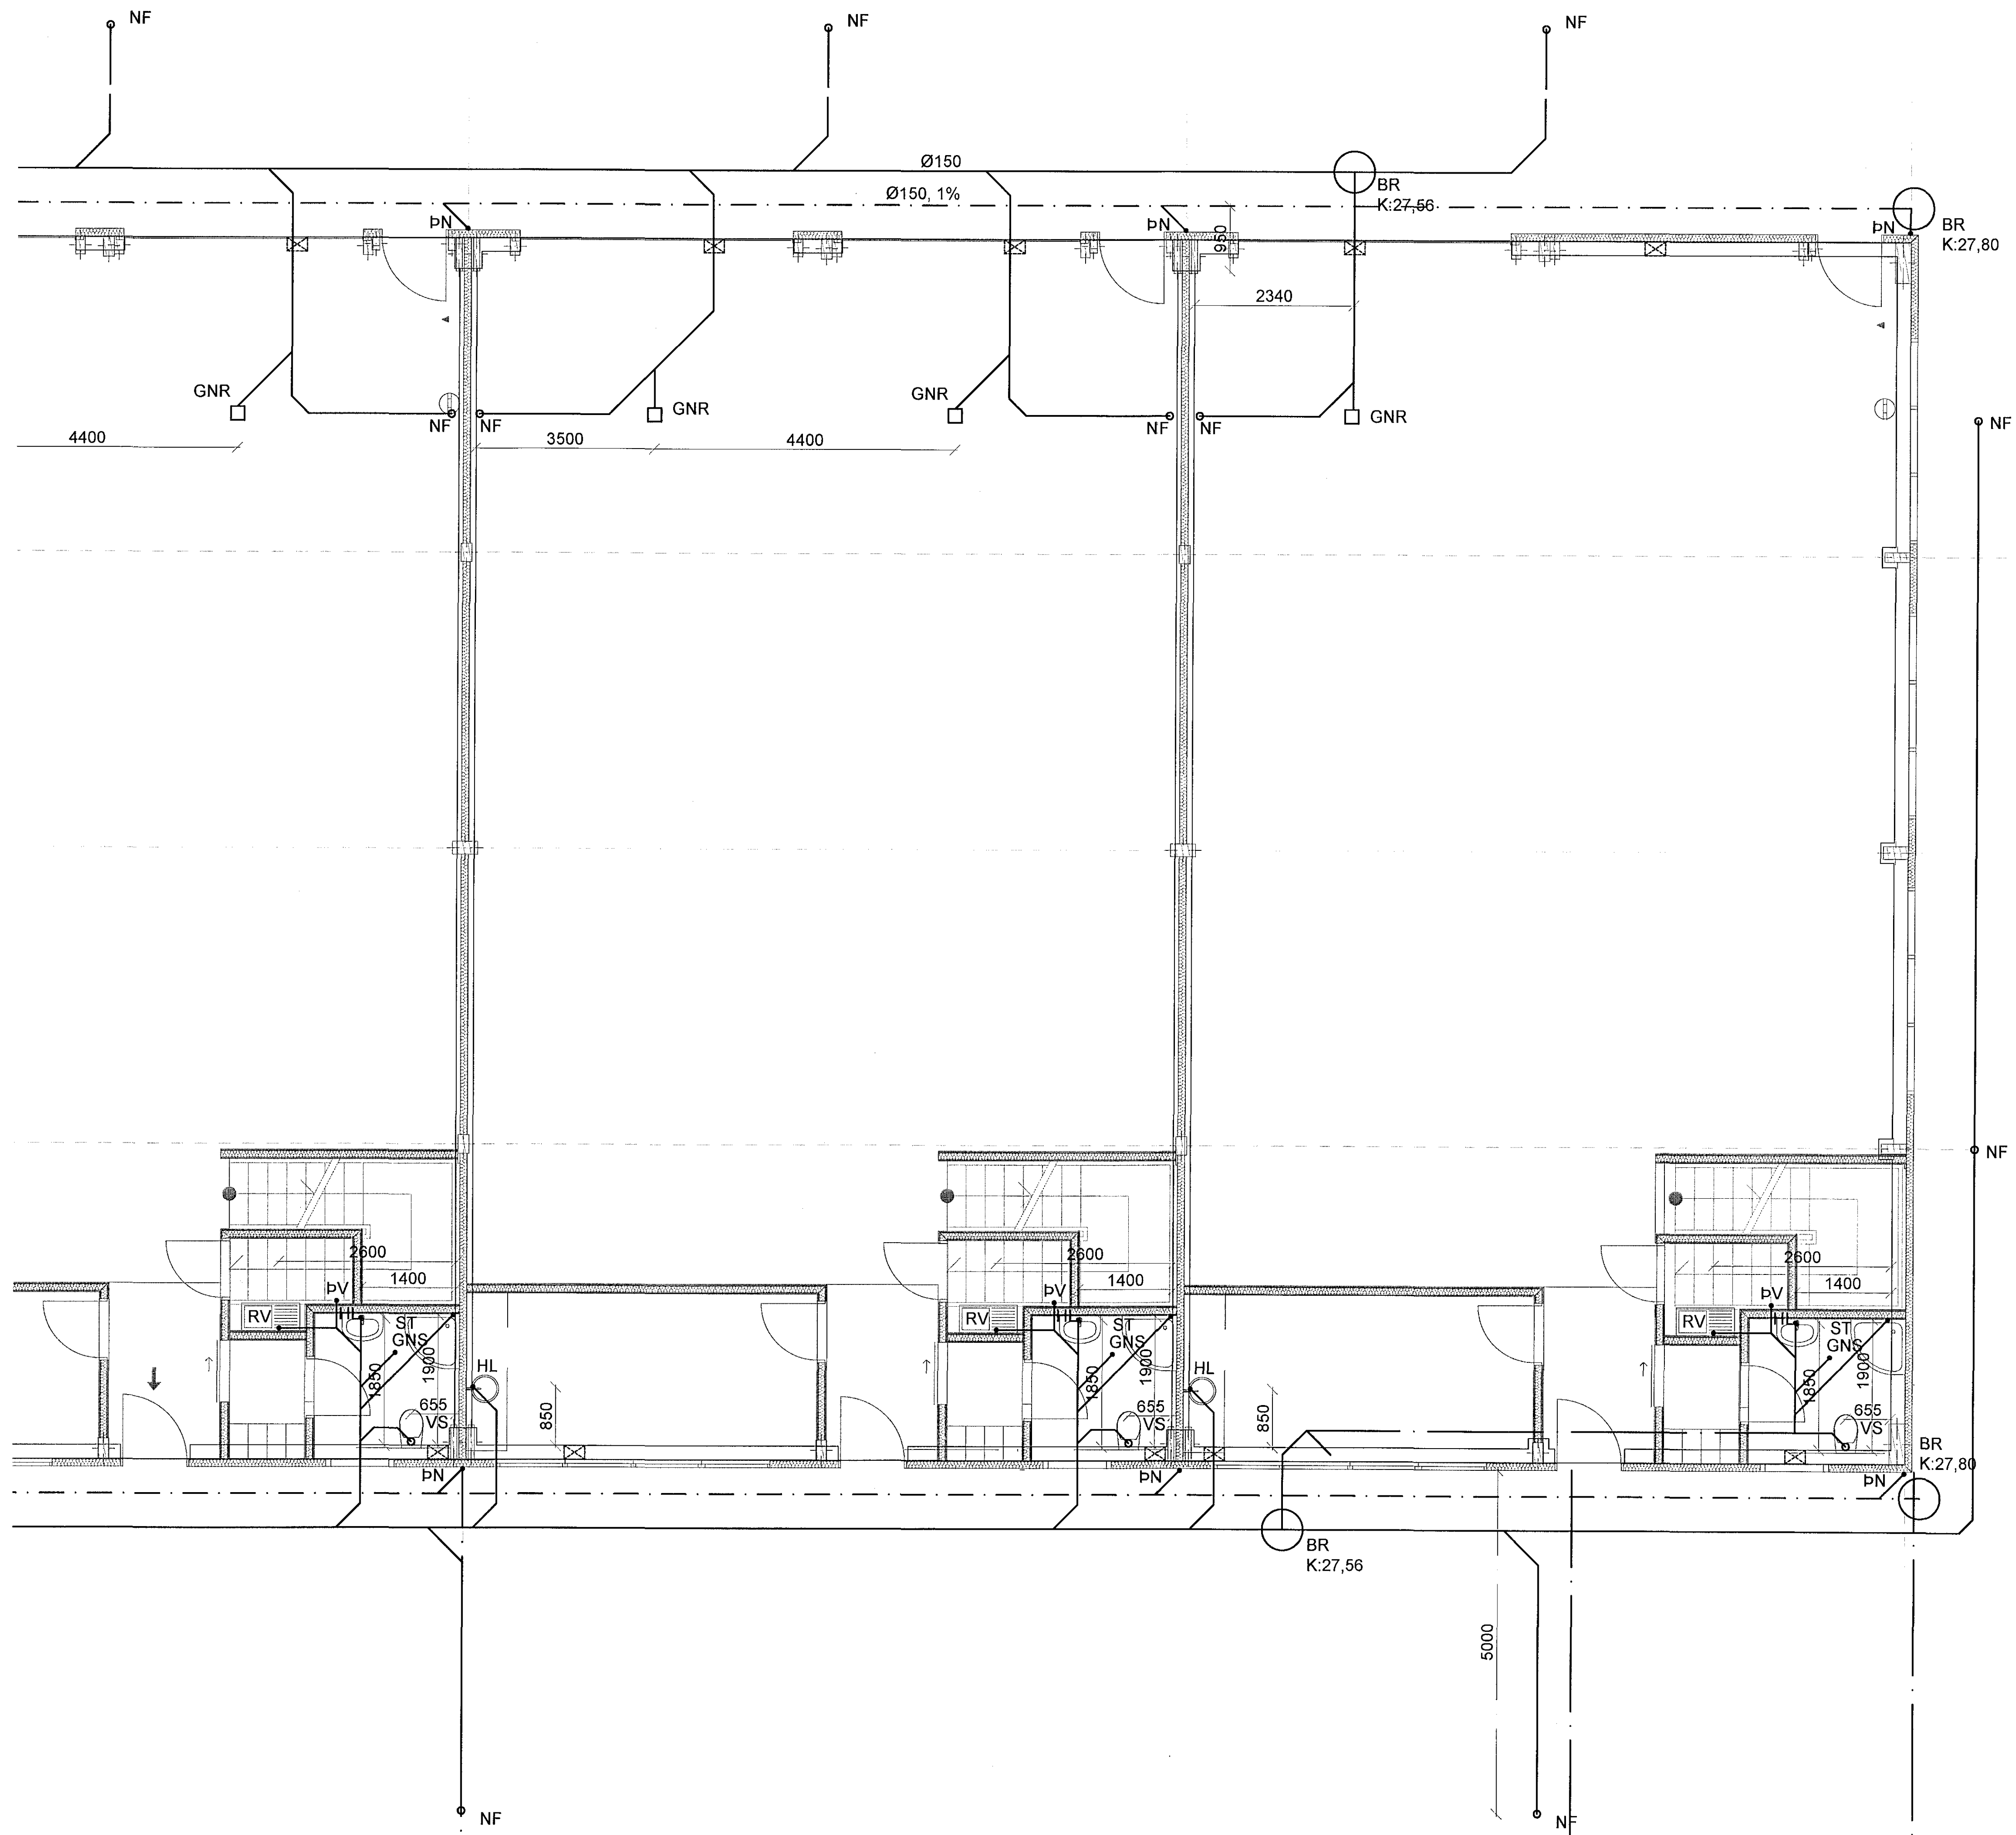

HEILBRIGDISEFTIRLIT  
HAFNARFJÁRDAR-  
OG KÖPAVOGSSVÆÐIS  
Gæðingur 3-20 Gæðingur  
4.1.1019 *[Signature]*

NR: DAGS. SKÝRING GERT  
I. 15.01.2019 Reyndarteikn KA

SAMRÆMINGARHÖNDUR:  
*[Signature]*  
Birgir Leó Ólafsson

SAMÞYKKT  
L: 2002705179

Birgir Leó Ólafsson, Stangarlæk 1  
E-mail: torfabaer@gmail.com, Sími: 8998180

VERK  
Einhella 5  
Hafnarfjörður  
TEIKNING  
Lagnir  
Frárennsli, grunnmynd, 3/3

KVARÐI  
1:50

DAGS	TEIKNAD	TEIKNING NR.
15.04.2018	KA	L-03
VERKNR.	REIKNAD	ÚTGÁFA
		1

