


LOFTRÆSING - 1.HÆÐ - HLUTI 3

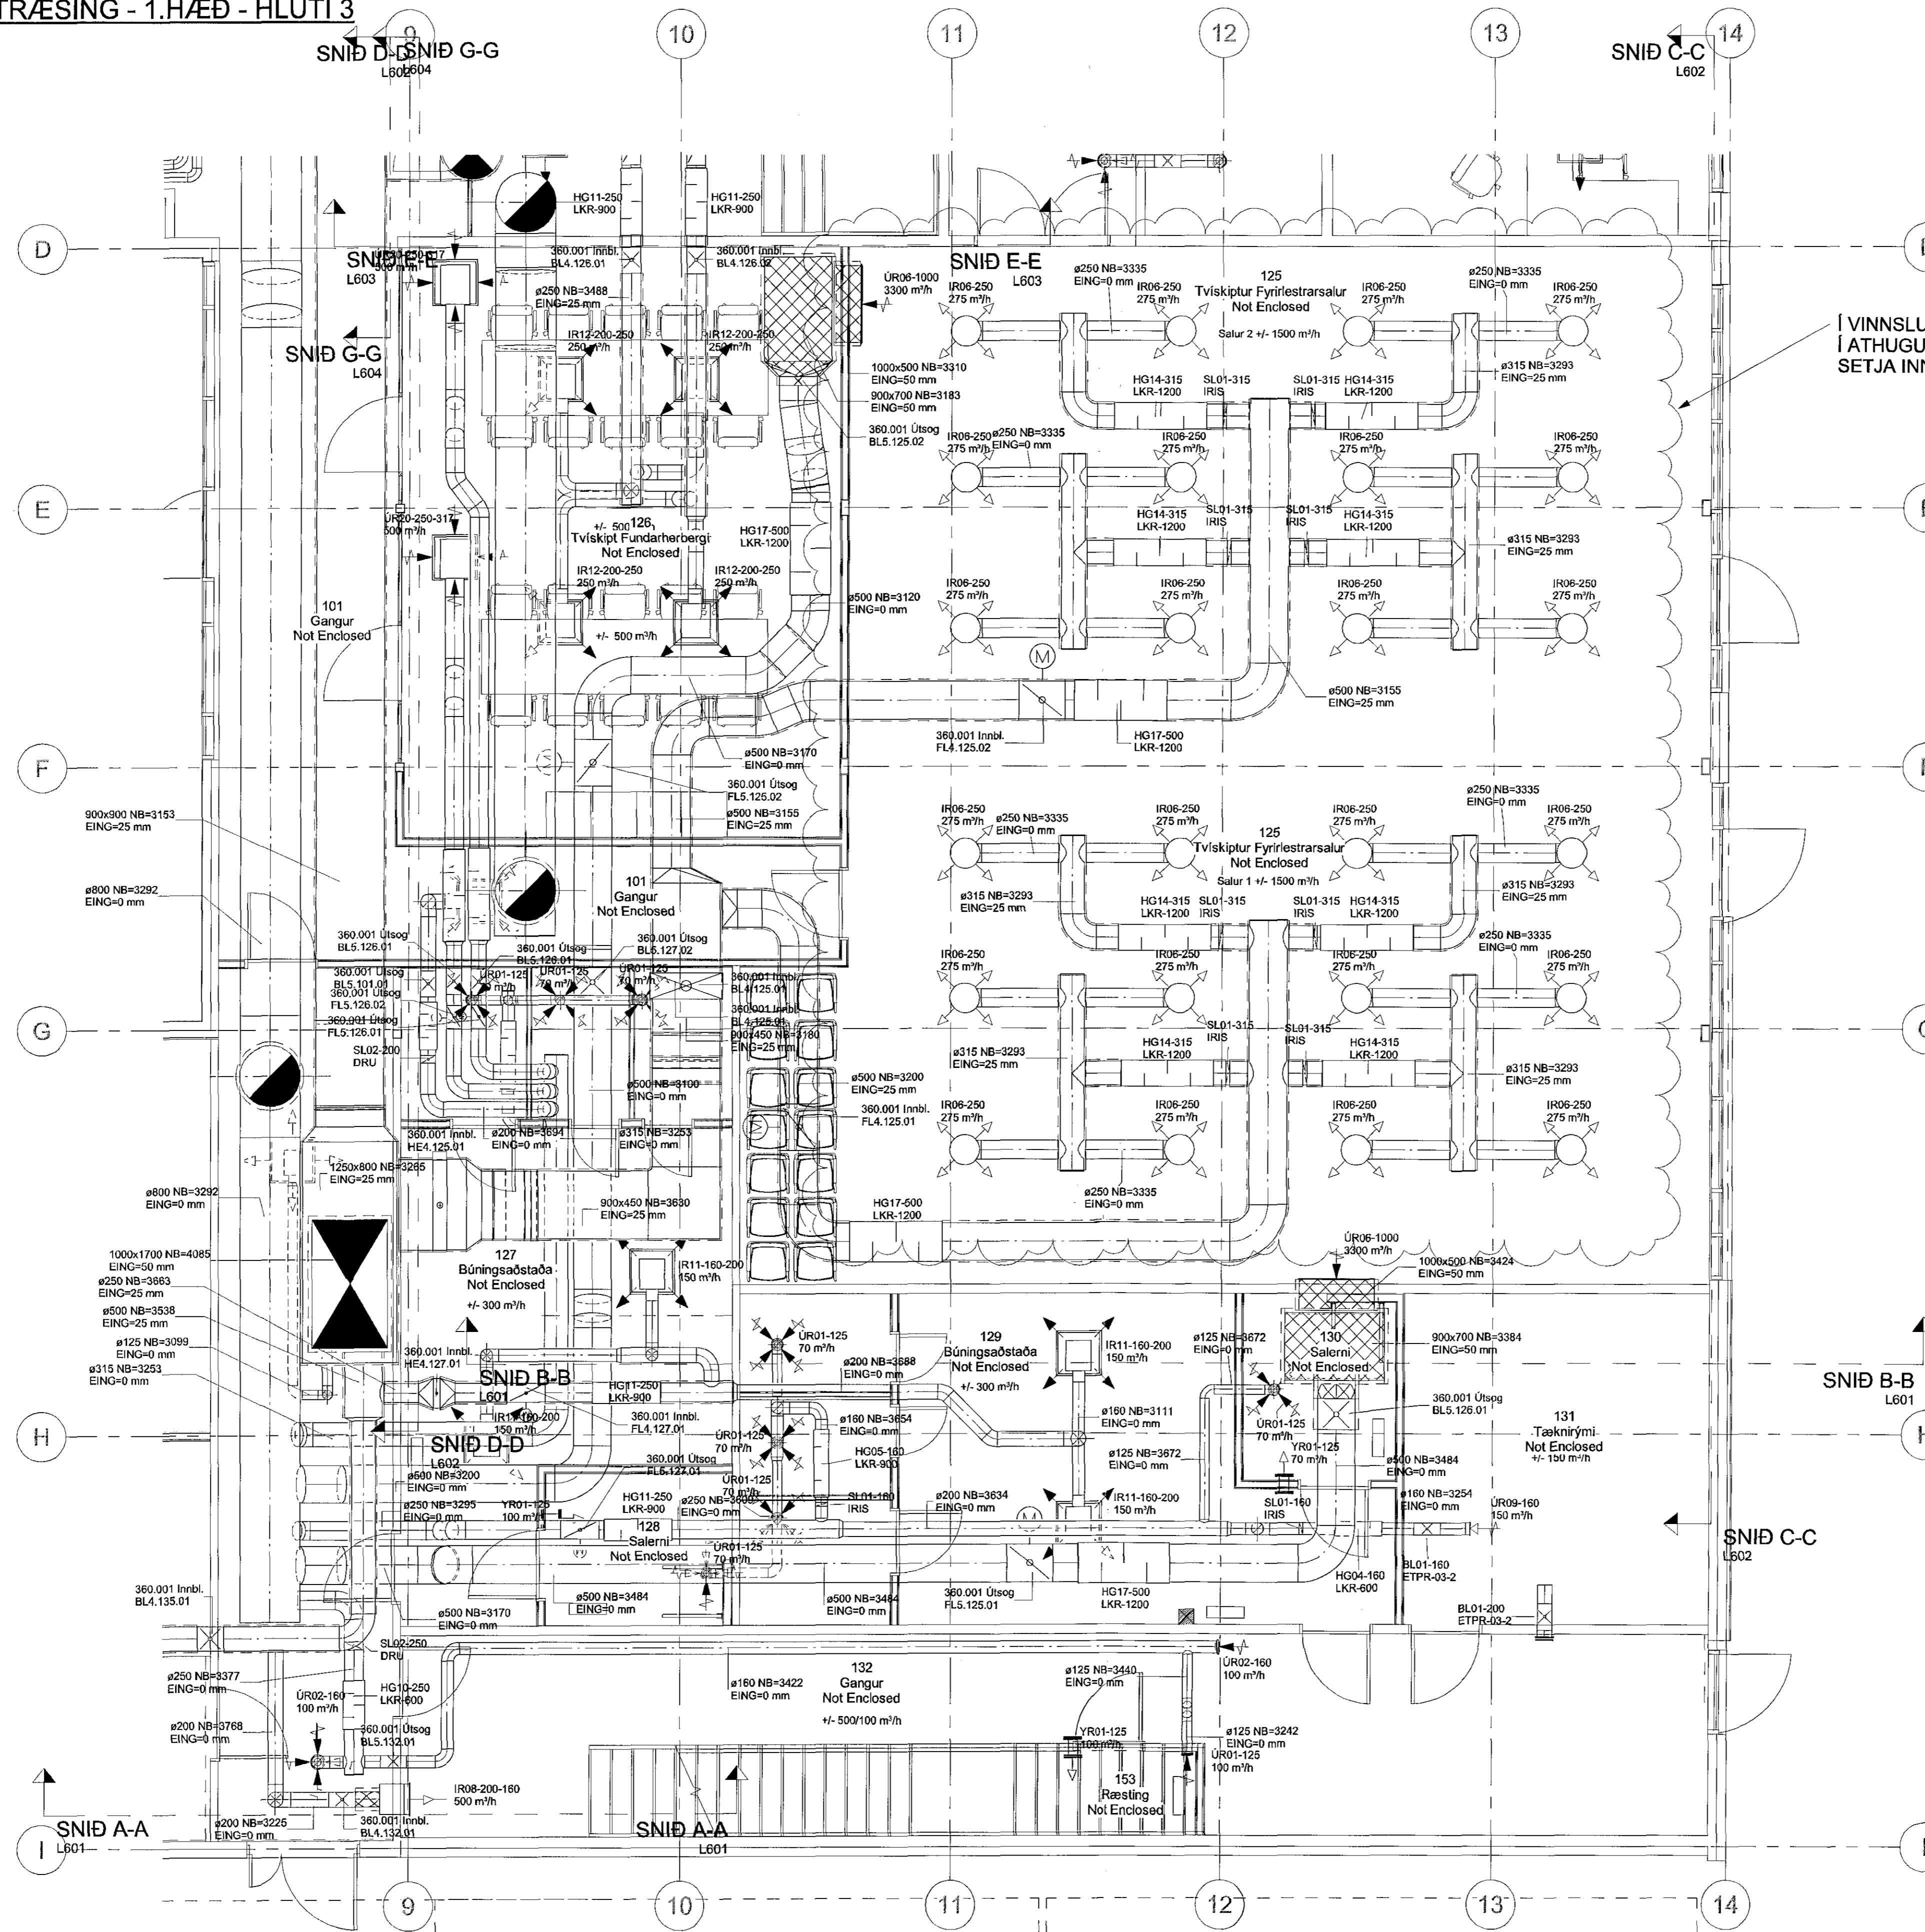

ÚTGÁFUFRILL			
NAMM	DAÐI	SKYLDINGAR	ÁMUN
A	15.12.18	VINNUTEKNING	GHJ

FRITT HÖNNUNAR  
BATTERÍÐ  
FRITT HÖNNUNAR  
Kl. 114457 2489

**LAGNAVIT**  
ÞJÓTTUSEL 2, 108 HAFNAFIRÐI  
SÍMI: +354 897 4543  
NETFANG: lagnavit@perma.is

**Fornubúðir ehf.**

HEIT:	FORNUBÚÐIR 5 - 220 HAFNARFIRÐI VIÐBYGGING LOFTRÆSING 1.HÆÐ HLUTI 3	SK. FR. KR. NÚM.:	L103
ÁMUN:	GHJ	SKYLDINGAR:	GI
FRITT HÖNNUNAR:	22.01.2019	FRITT HÖNNUNAR:	1:50
FRITT HÖNNUNAR:	Ólafur Guðjónsson	FRITT HÖNNUNAR:	Rannil: A1
FRITT HÖNNUNAR:	Ólafur Guðjónsson	FRITT HÖNNUNAR:	FRITT HÖNNUNAR: A