


LOFTRÆSING - 1.HÆÐ - HLUTI 6

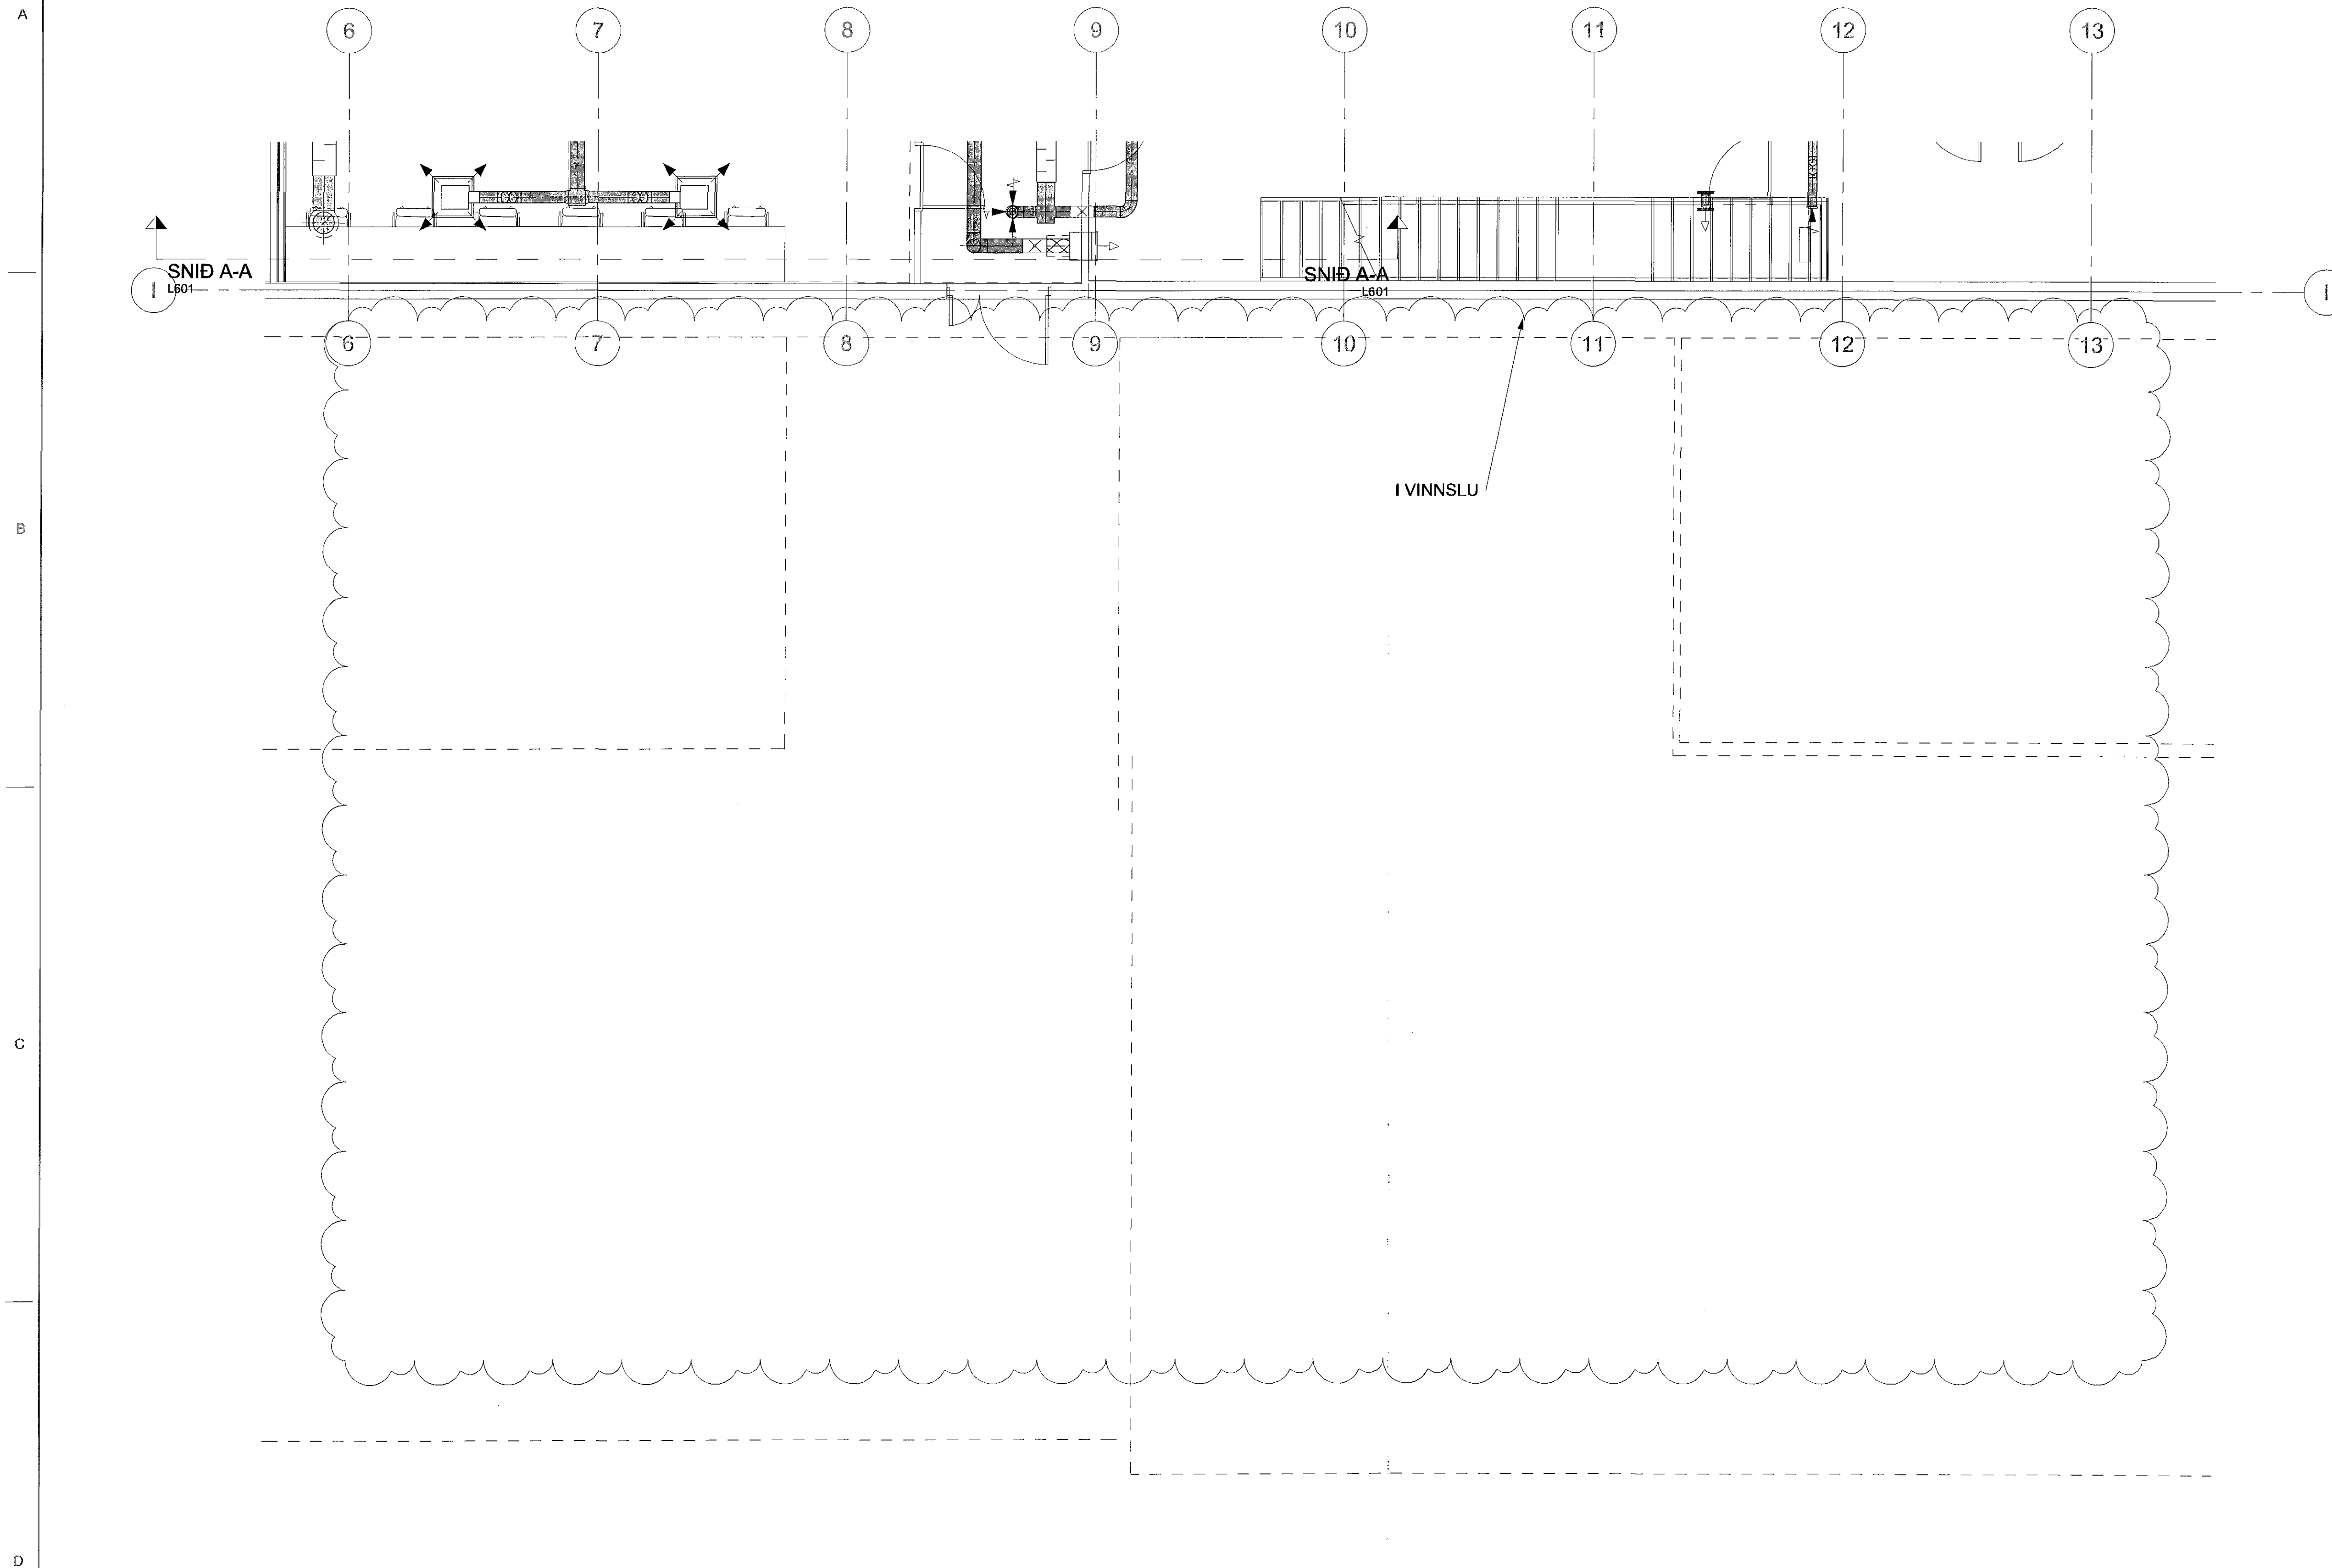


Samþykkt þann
05 MAR 2019
Byggingarfulltrúinn í Húsnáðuneyti
F.h. Sigurður Steinar Jónsson

ÚTGÁFUFRILL

NÁMGR	DAGS	STOFNDAR	LIANNAÐ
A	15.12.18	VINNUTEKNING	GHJ

ÁRITUN ADALHÖNNUNÐAR

Kt. 11045427389
BATTERIÐ
 ARHITEKTAR

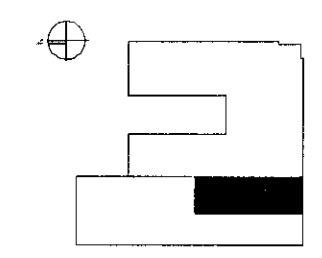

LAGNAVIT
 ÞJÓTTUSEL 2. FLOKKS KAFNAVIK
 Sími: 1354 897 4543
 Netfang: lagnavit@net.is

Fornubúðir ehf.

HEITI FORNUBÚÐIR 5 - 220 HAFNARFIRÐI			SK. TILHÖNNUNAR
VIBYGGING LOFTRÆSING 1.HÆÐ HLUTI 6			L106
HAUNNAÐ GHJ	TEKNIKUR GHJ	LIÐAFURNA GI	SKALD 1:50
DAÐIR ÁRITUNAR 22.01.2019	NAFN OG KT. HÖNNUNAR Garðar Ingólfsson 100259-3619	RAUN A1	STOFNA A

Sigurður Steinar Jónsson