Þrifa og hitakerfi-2h-mátl.-5-7 / A-I-hluti-D

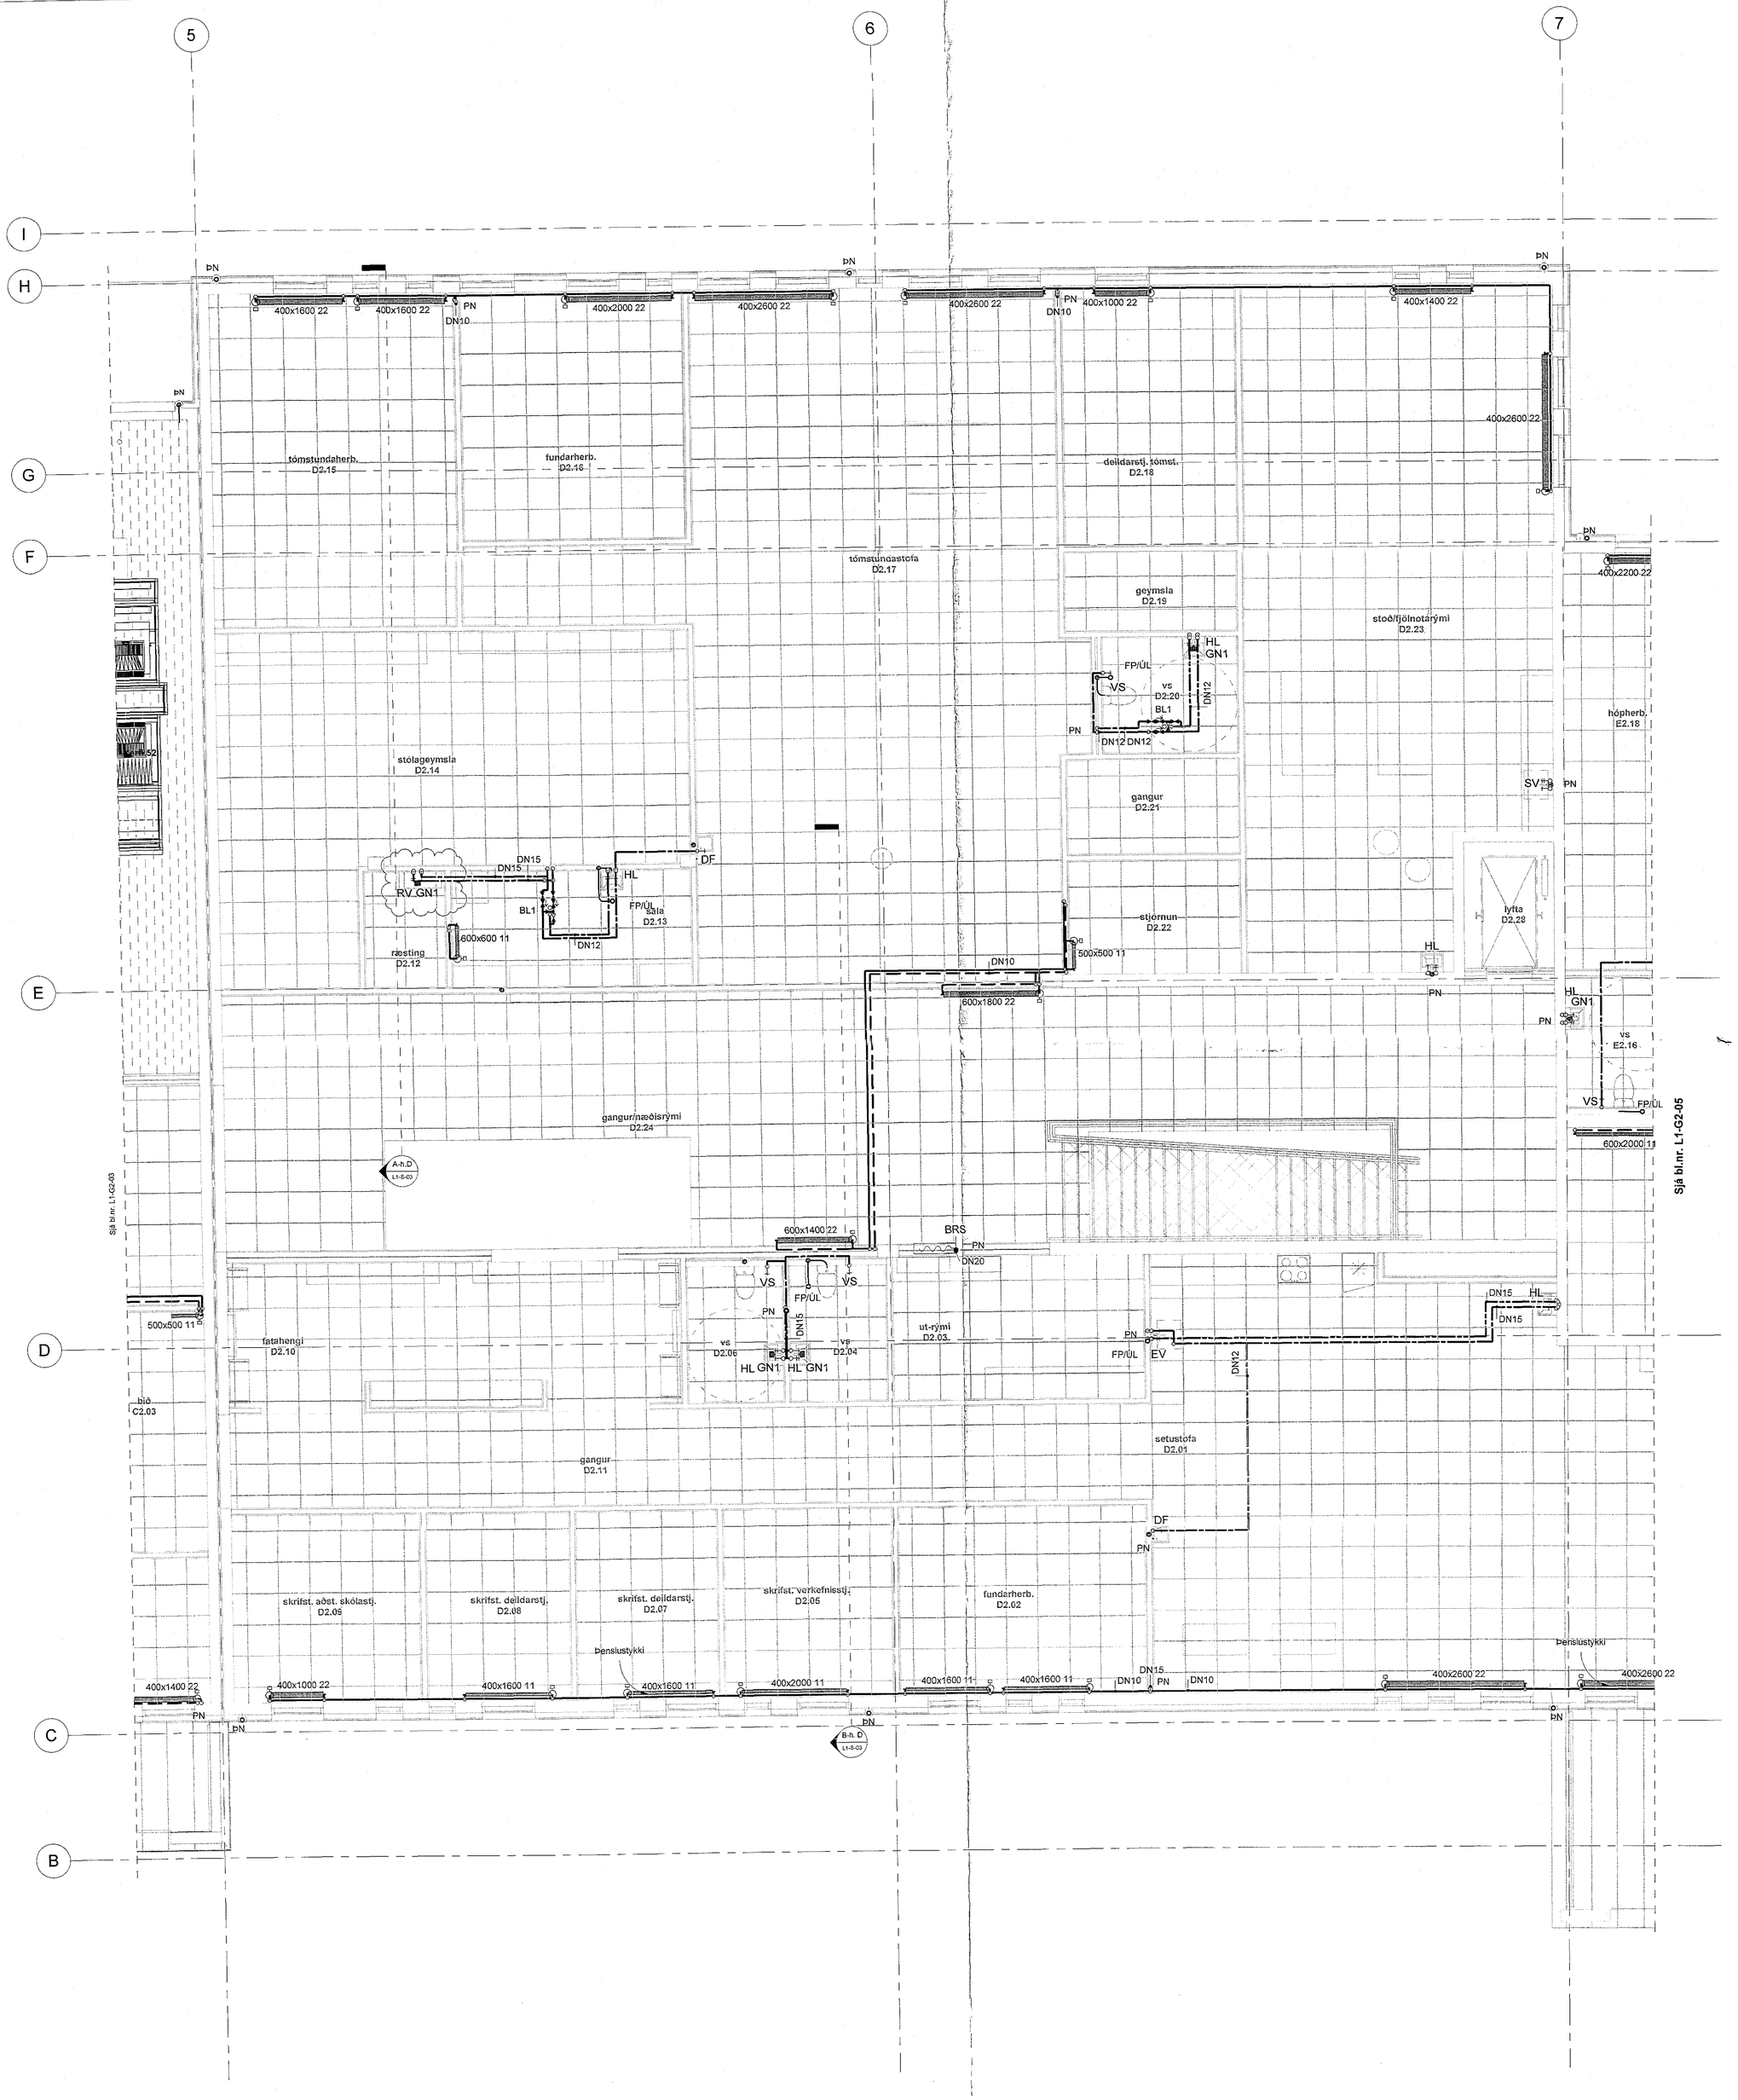

Sambykkt þann 06 SEP 2018
Byggingarfulltrúinn í Hafnarfirði
F.h. Sigurður Steinar Jónsson

Áritun samræmingarhönnuðar

Dagsetning samþykkis eftirlitsaðila

T.ark
Yfirfarnir og samræmdir uppdrættir séu, skv. lögum um mannvirki
Ívar Örlygsson Ólafsson
kt. 111184-4199

Tilvísanir:

Almennar skýringar L1-A-01

Br.	Dags.	Breyting	Ehf/IH
A	28.08.2018	Hreinteikniskjal breytt	

Verkteikning

VSÓ RÁÐGJÖF
BORGARTÚN 20, 105 REYKJAVÍK, SÍMI 560-8000, WWW.VSO.IS

Hádegisskarð 1, Hafnarfirði
Skóli, mhl. 01

Þrifa-, og hitakerfi	Hönnuð / teiknað: EH / ÍH
2 hæð	Yfirfarið:
Grunnmynd 2 hæð, hluti D	Samþykkt: Kjartan Helgason
	kt.: 300857-5929
Kvarði: 1:50 (A0)	Reiknað: 24.07.2018
Verknr.	Teikn. nr.
17207	L1-G2-04
	Br. A

1:50 0 0,5 1 1,5 2 2,5 m