Gataplan -undirstöður-mátl.-8-9 / A-I-hluti-F

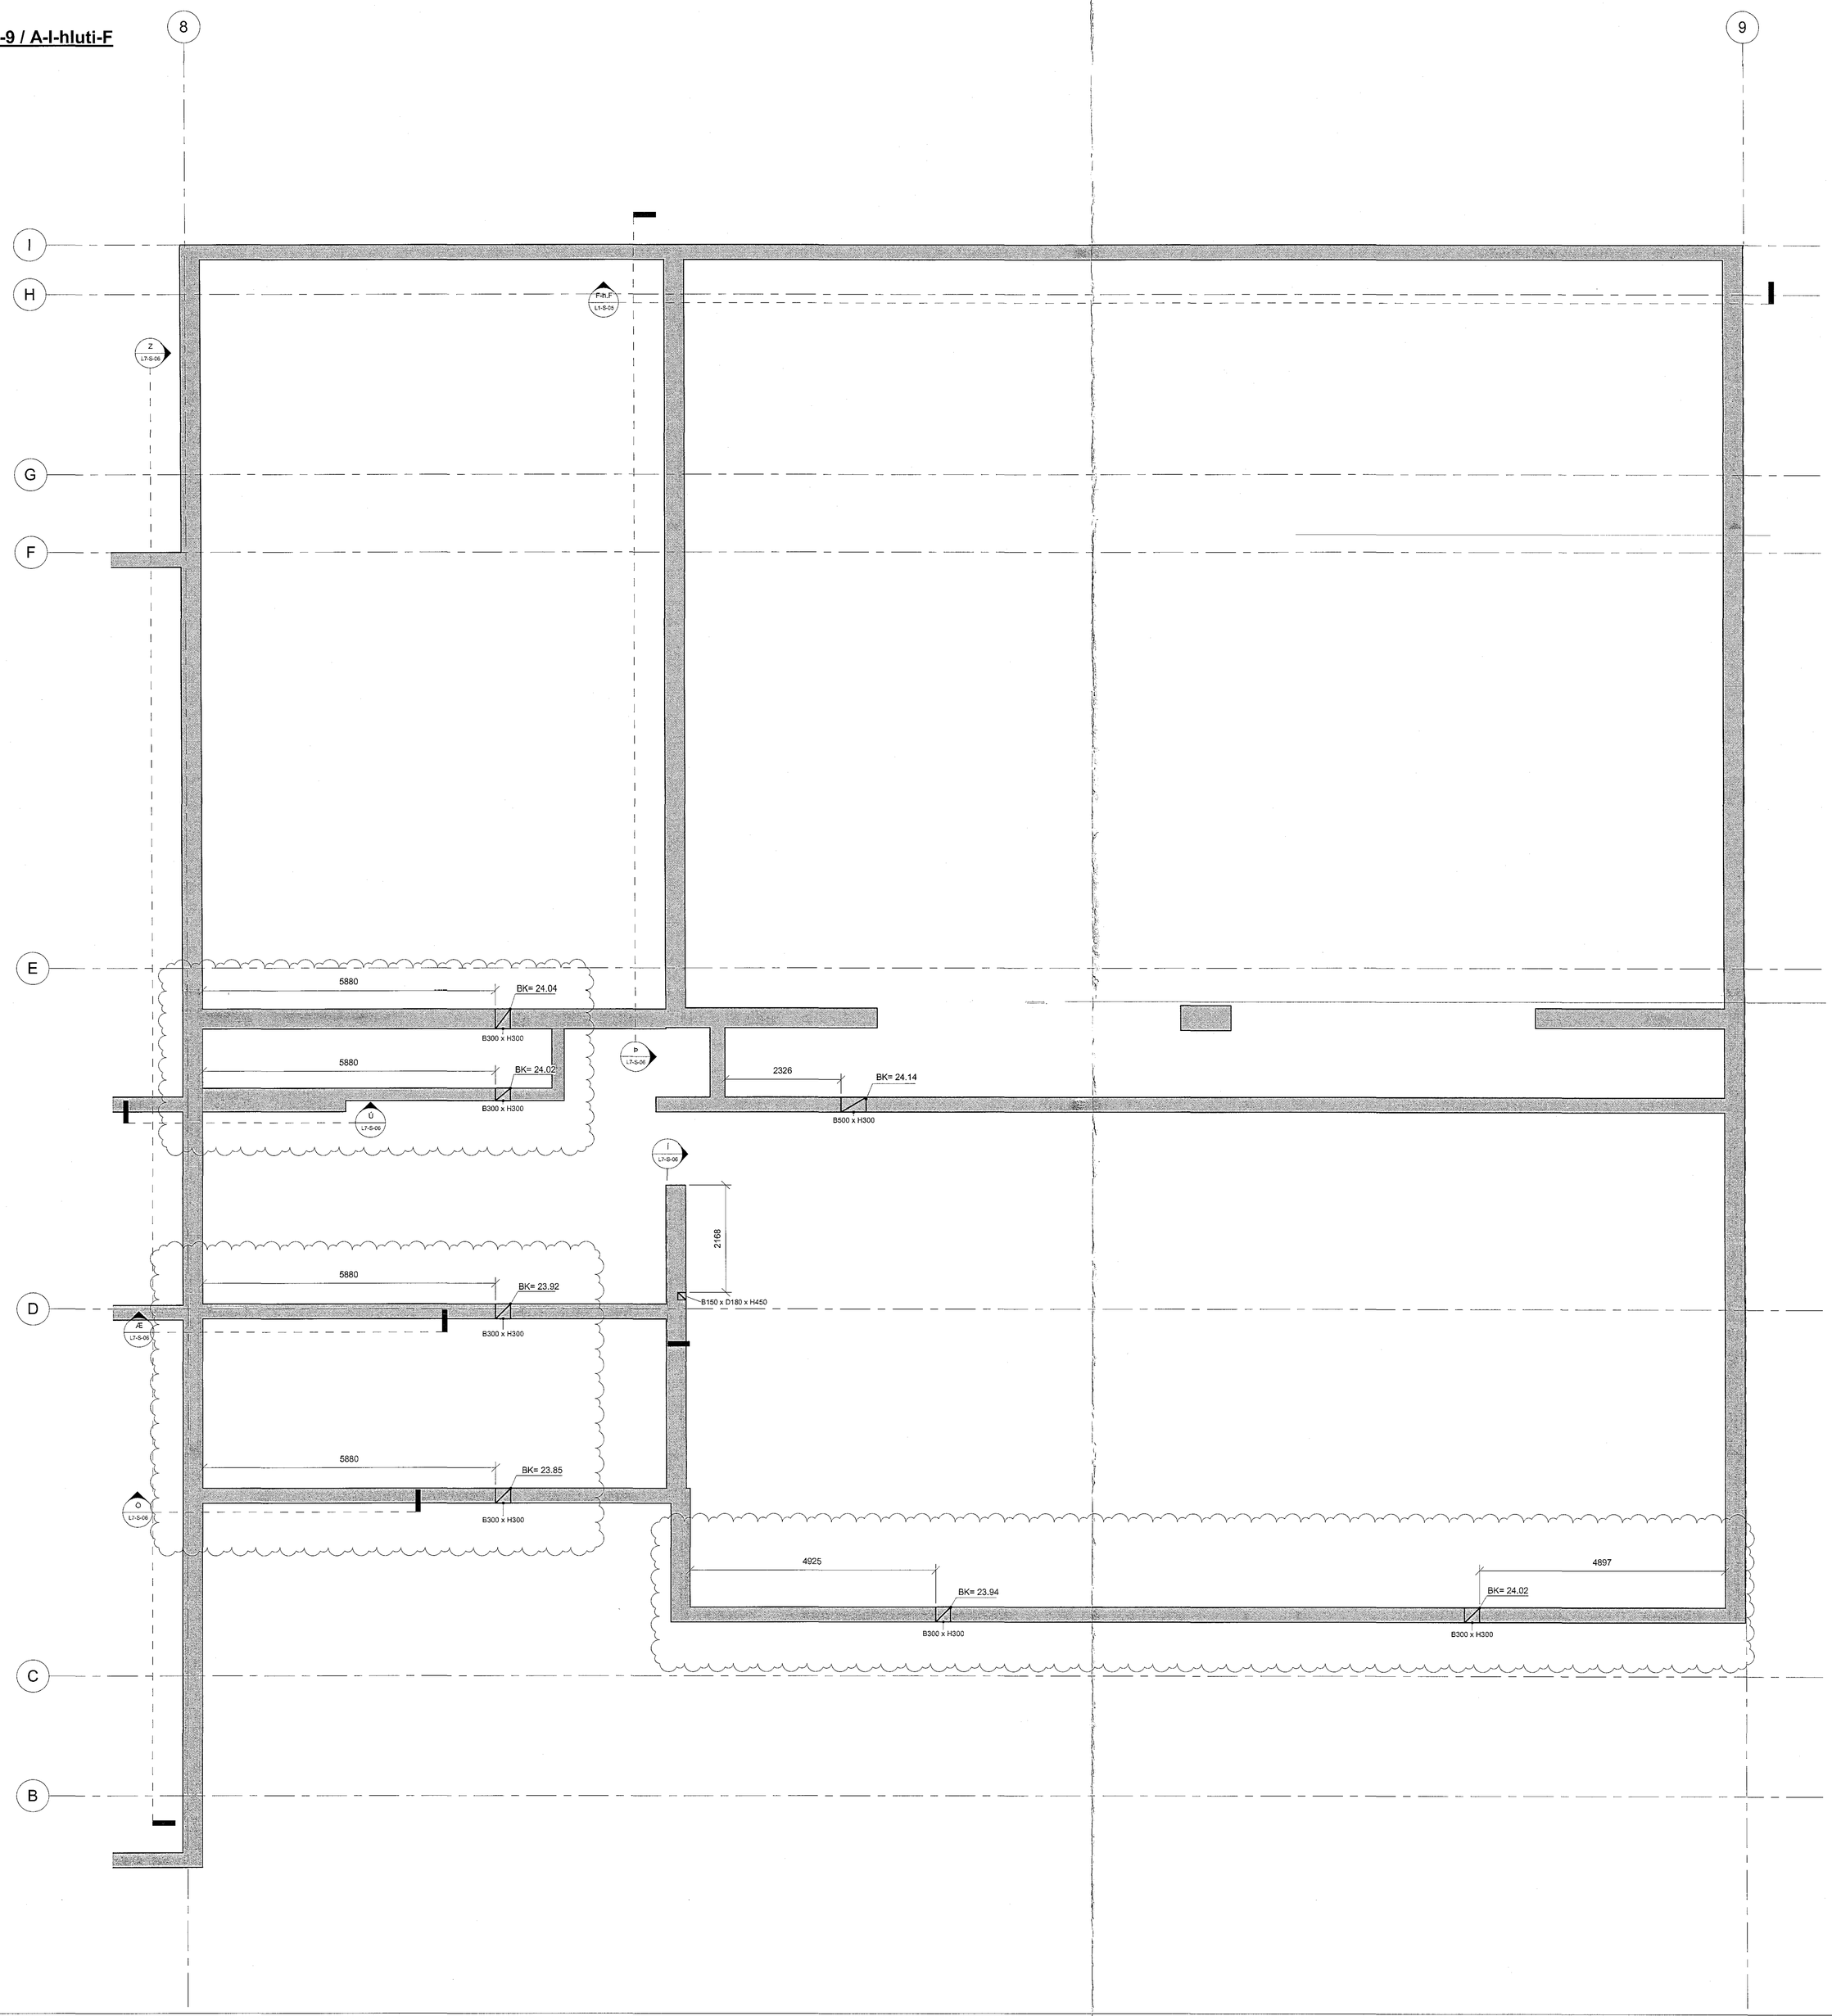

Samþykkt þann
06 SEP 2018
Byggingarfulltrúinn í Hafnarfirði
F.h. Sigurður Steinar Pálsson

Áritun samræmingarhönnuðar

Dagsetning samþykkts aðaluppdrátta

T.ark
Yfirlýsing og samræmdur uppdráttur skv. skilaboðum byggingarreglugerðar
Ivon Stigen Cilia, arkitekt FAÍ FSSA kt. 141150-4152

Skýringar:

Gat í undirstöðu, gat í vegg:
BKxx,xx = kóti á neðri brún gats
Base x Höfði = breidd x hæð (í mm)

Gat í undirstöðu, gat í vegg:
BKxx,xx = kóti á neðri brún gats
Base x Höfði = breidd x hæð (í mm)

Sleeð gat í vegg:
Mnr. ... = MQ-lykill gats

/ R = Merking á skilum og kóntuðum götum f. rafmagn.

Tilvísanir:

Almennar skýringar L1-A-01

Br.	Dags.	Breyting	Reikn.
A	24.07.2018	Lagnum breytt v. burðarþols	EH/IH

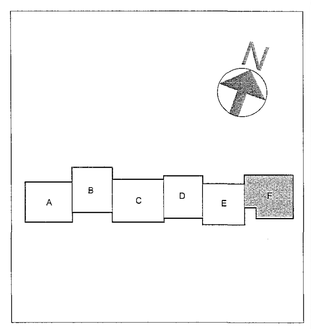

Verkteikning

VSÓ RÁÐGJÖF
BORGARTÚN 30, 105 REYKJAVÍK, SÍMI 585 9000, NETFANG vso@vso.is

Hádegisskarð 1, Hafnarfirði
Skóli, mhl. 01

Gataplan	Hannað / teiknað: EH / IH
Göt í sökkla, hluti F	Yfirfarið:
Grunnmynd	Samþykkt: Kjartan Hallgeirsson
	Kt.: 230557-5909
Kvarði: 1:50 (A0)	Reykjavík 24.07.2018
Verk nr. 17207	Teikn. nr. L7-GU-06
	Br. A

0 0,5 1 1,5 2 2,5 m
1:50