Þrifa og hitakerfi-2h-mátl.-5-7 / A-I-hluti-D

Samþykkt þann
06 SEP 2018
Byggingarfulltrúinn í Hafnarfirði
F.h. Sigurður Steinar Jónsson

Áritun samræmingaraðila/ráðgjafa

Dagsetning samþykkis eftirlitsaðila/ráðgjafa

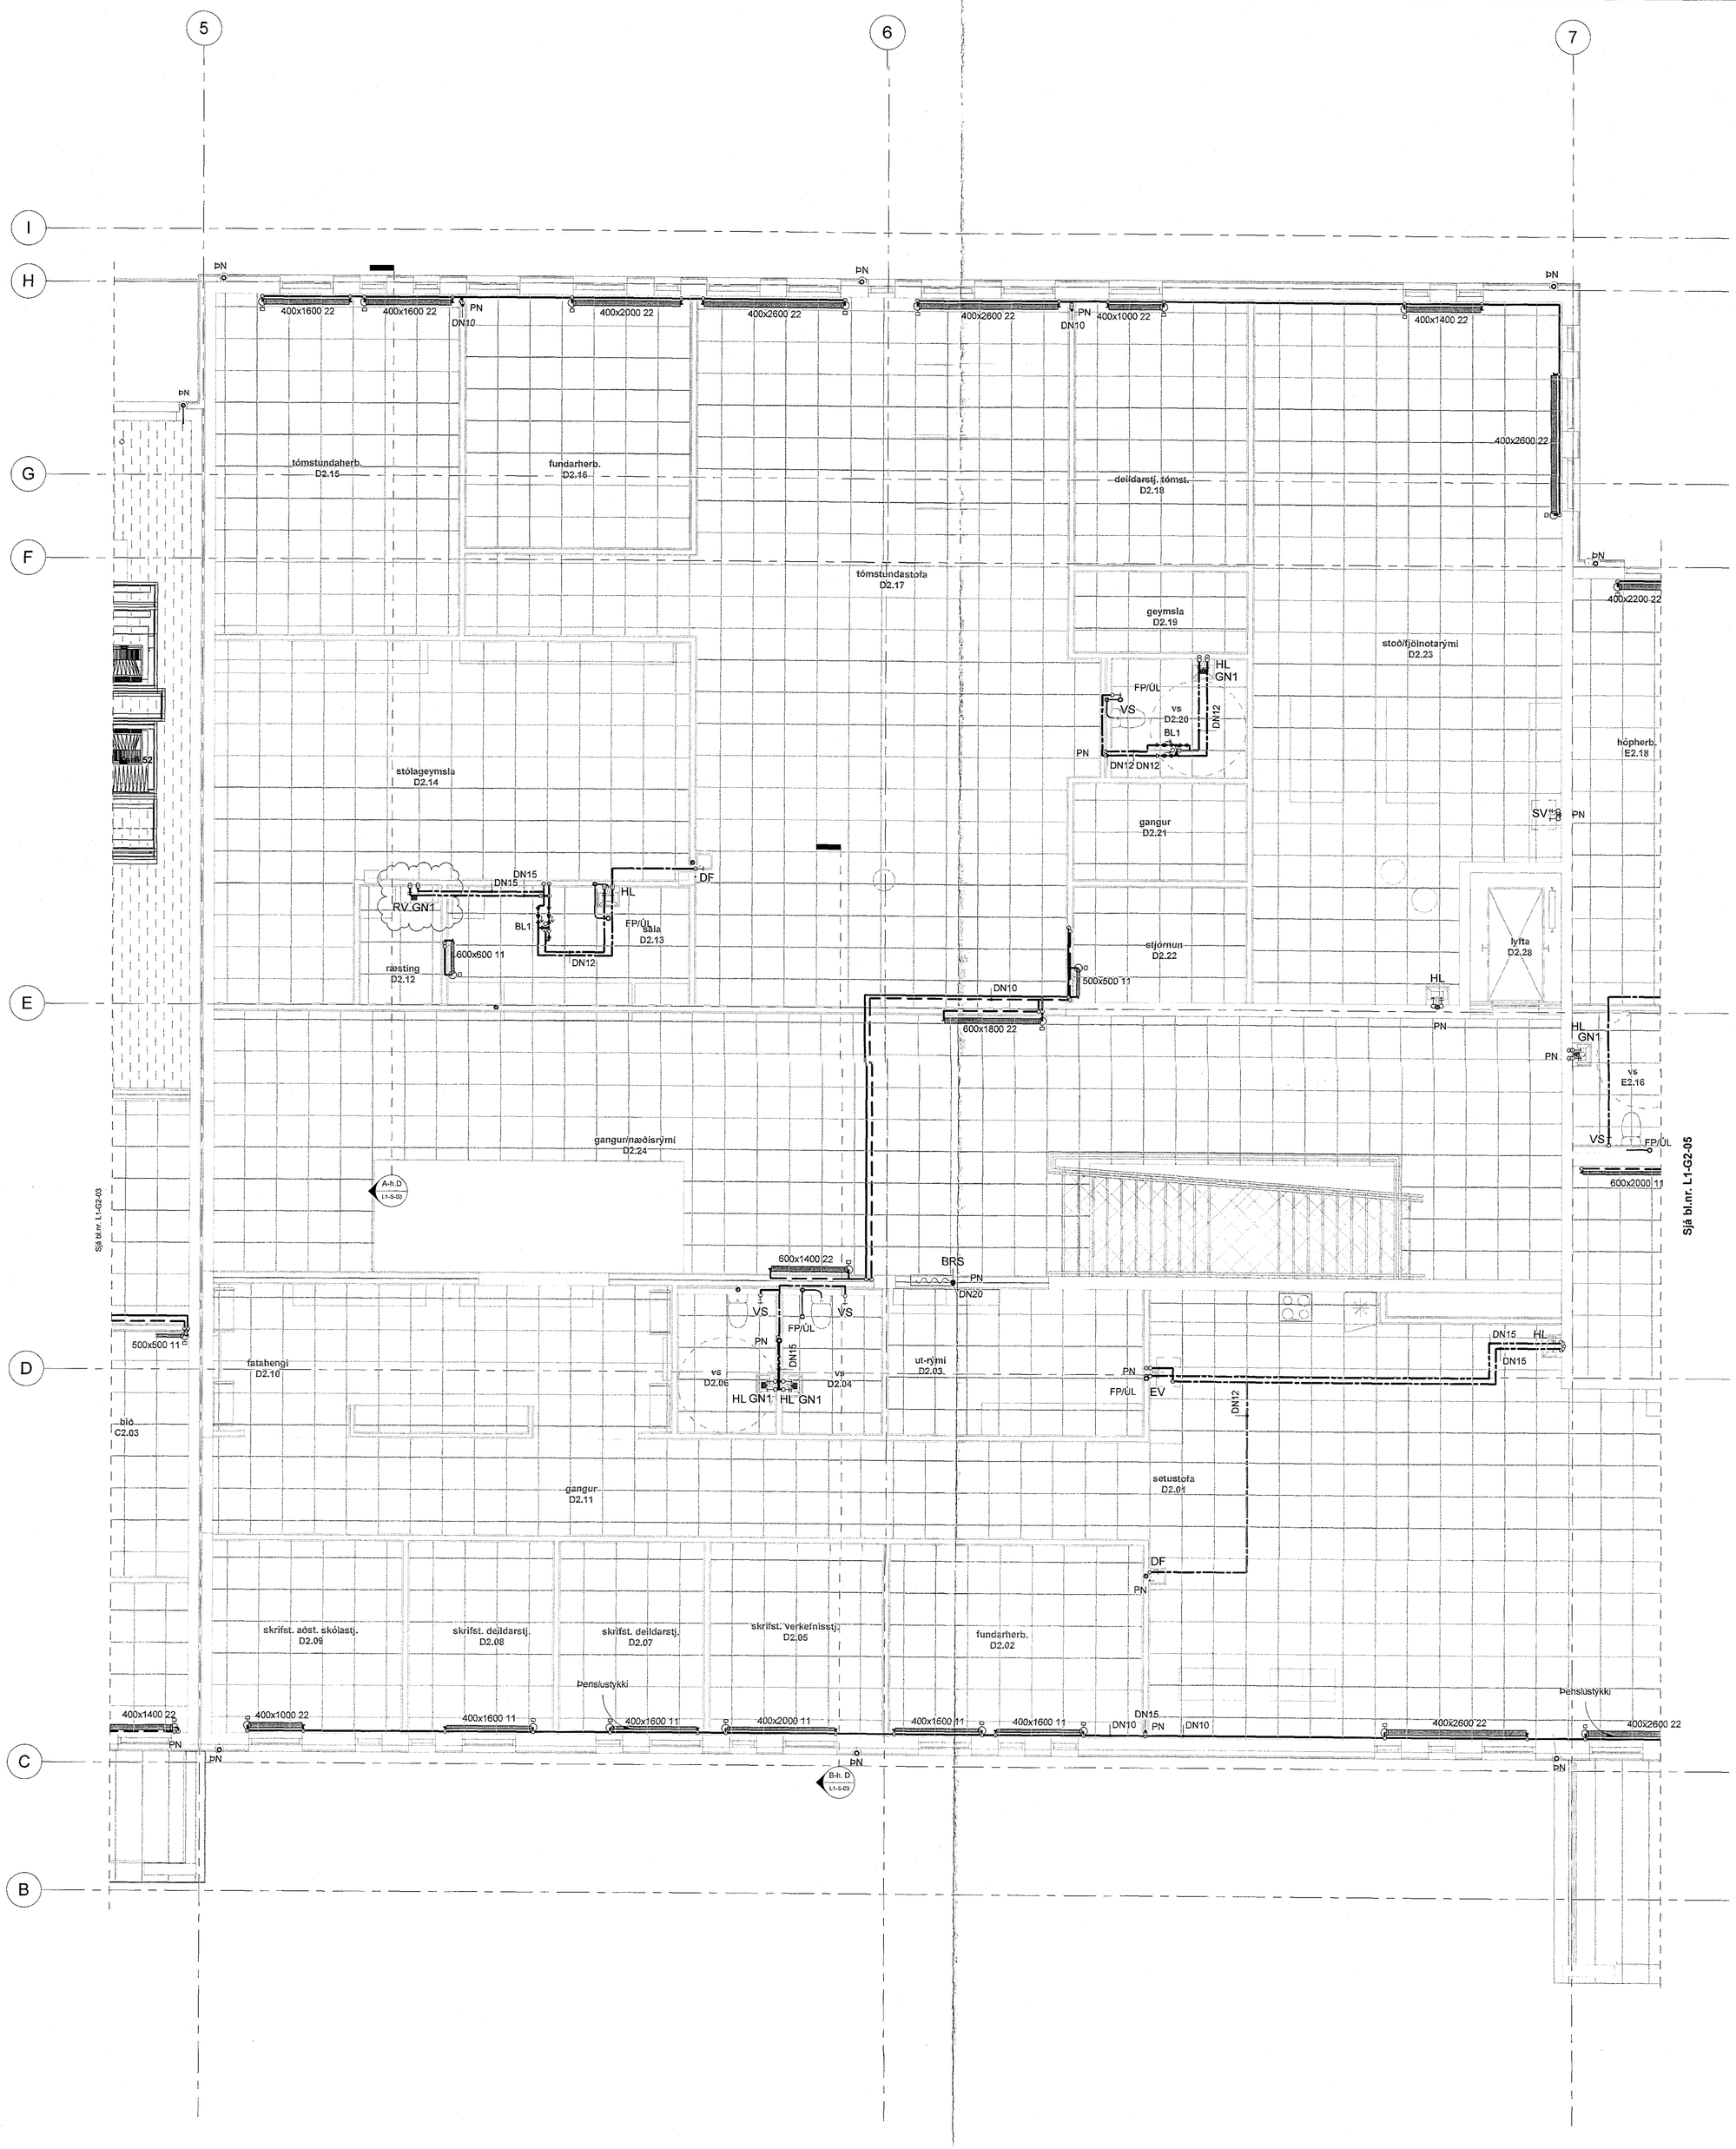

T.ark
Yfirlýsing um samræmdar upplýsingar, skv. byggingarreglugerð
Kristján Ólafur Jónsson KÍ 1754 kt. 141155-4159

Tilvísanir:

Almennar skýringar L1-A-01

Br.	Dags.	Breyting	Reikn.
A	28.08.2018	Hreinteikningum breytt	EHBH

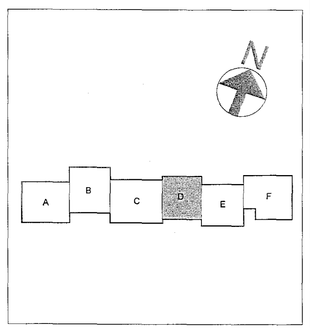

Verkteikning

VSÓ RÁÐGJÖF hf.
BORGARTÚN 20, 105 REYKJAVÍK, SÍMI 585-0000, NETFANG vso@vso.is

Hádegisskarð 1, Hafnarfirði
Skóli, mhl. 01

Þrifa-, og hitakerfi
2 hæð
Grunnmynd 2 hæð, hluti D

Hannað í tölvukerfi: EH / BH
Yfirfarið:
Samþykkt: Kjartan Helgason
Kt.: 090267-5929

Kvarði: 1:50 (A0)
Verknr.: 17207
Teikn. nr.: L1-G2-04
Útg.: A

1:50 0 0,5 1 1,5 2 2,5 m