Þrifa og hitakerfi-2h-mátl.-1-2 / A-G-hluti-A

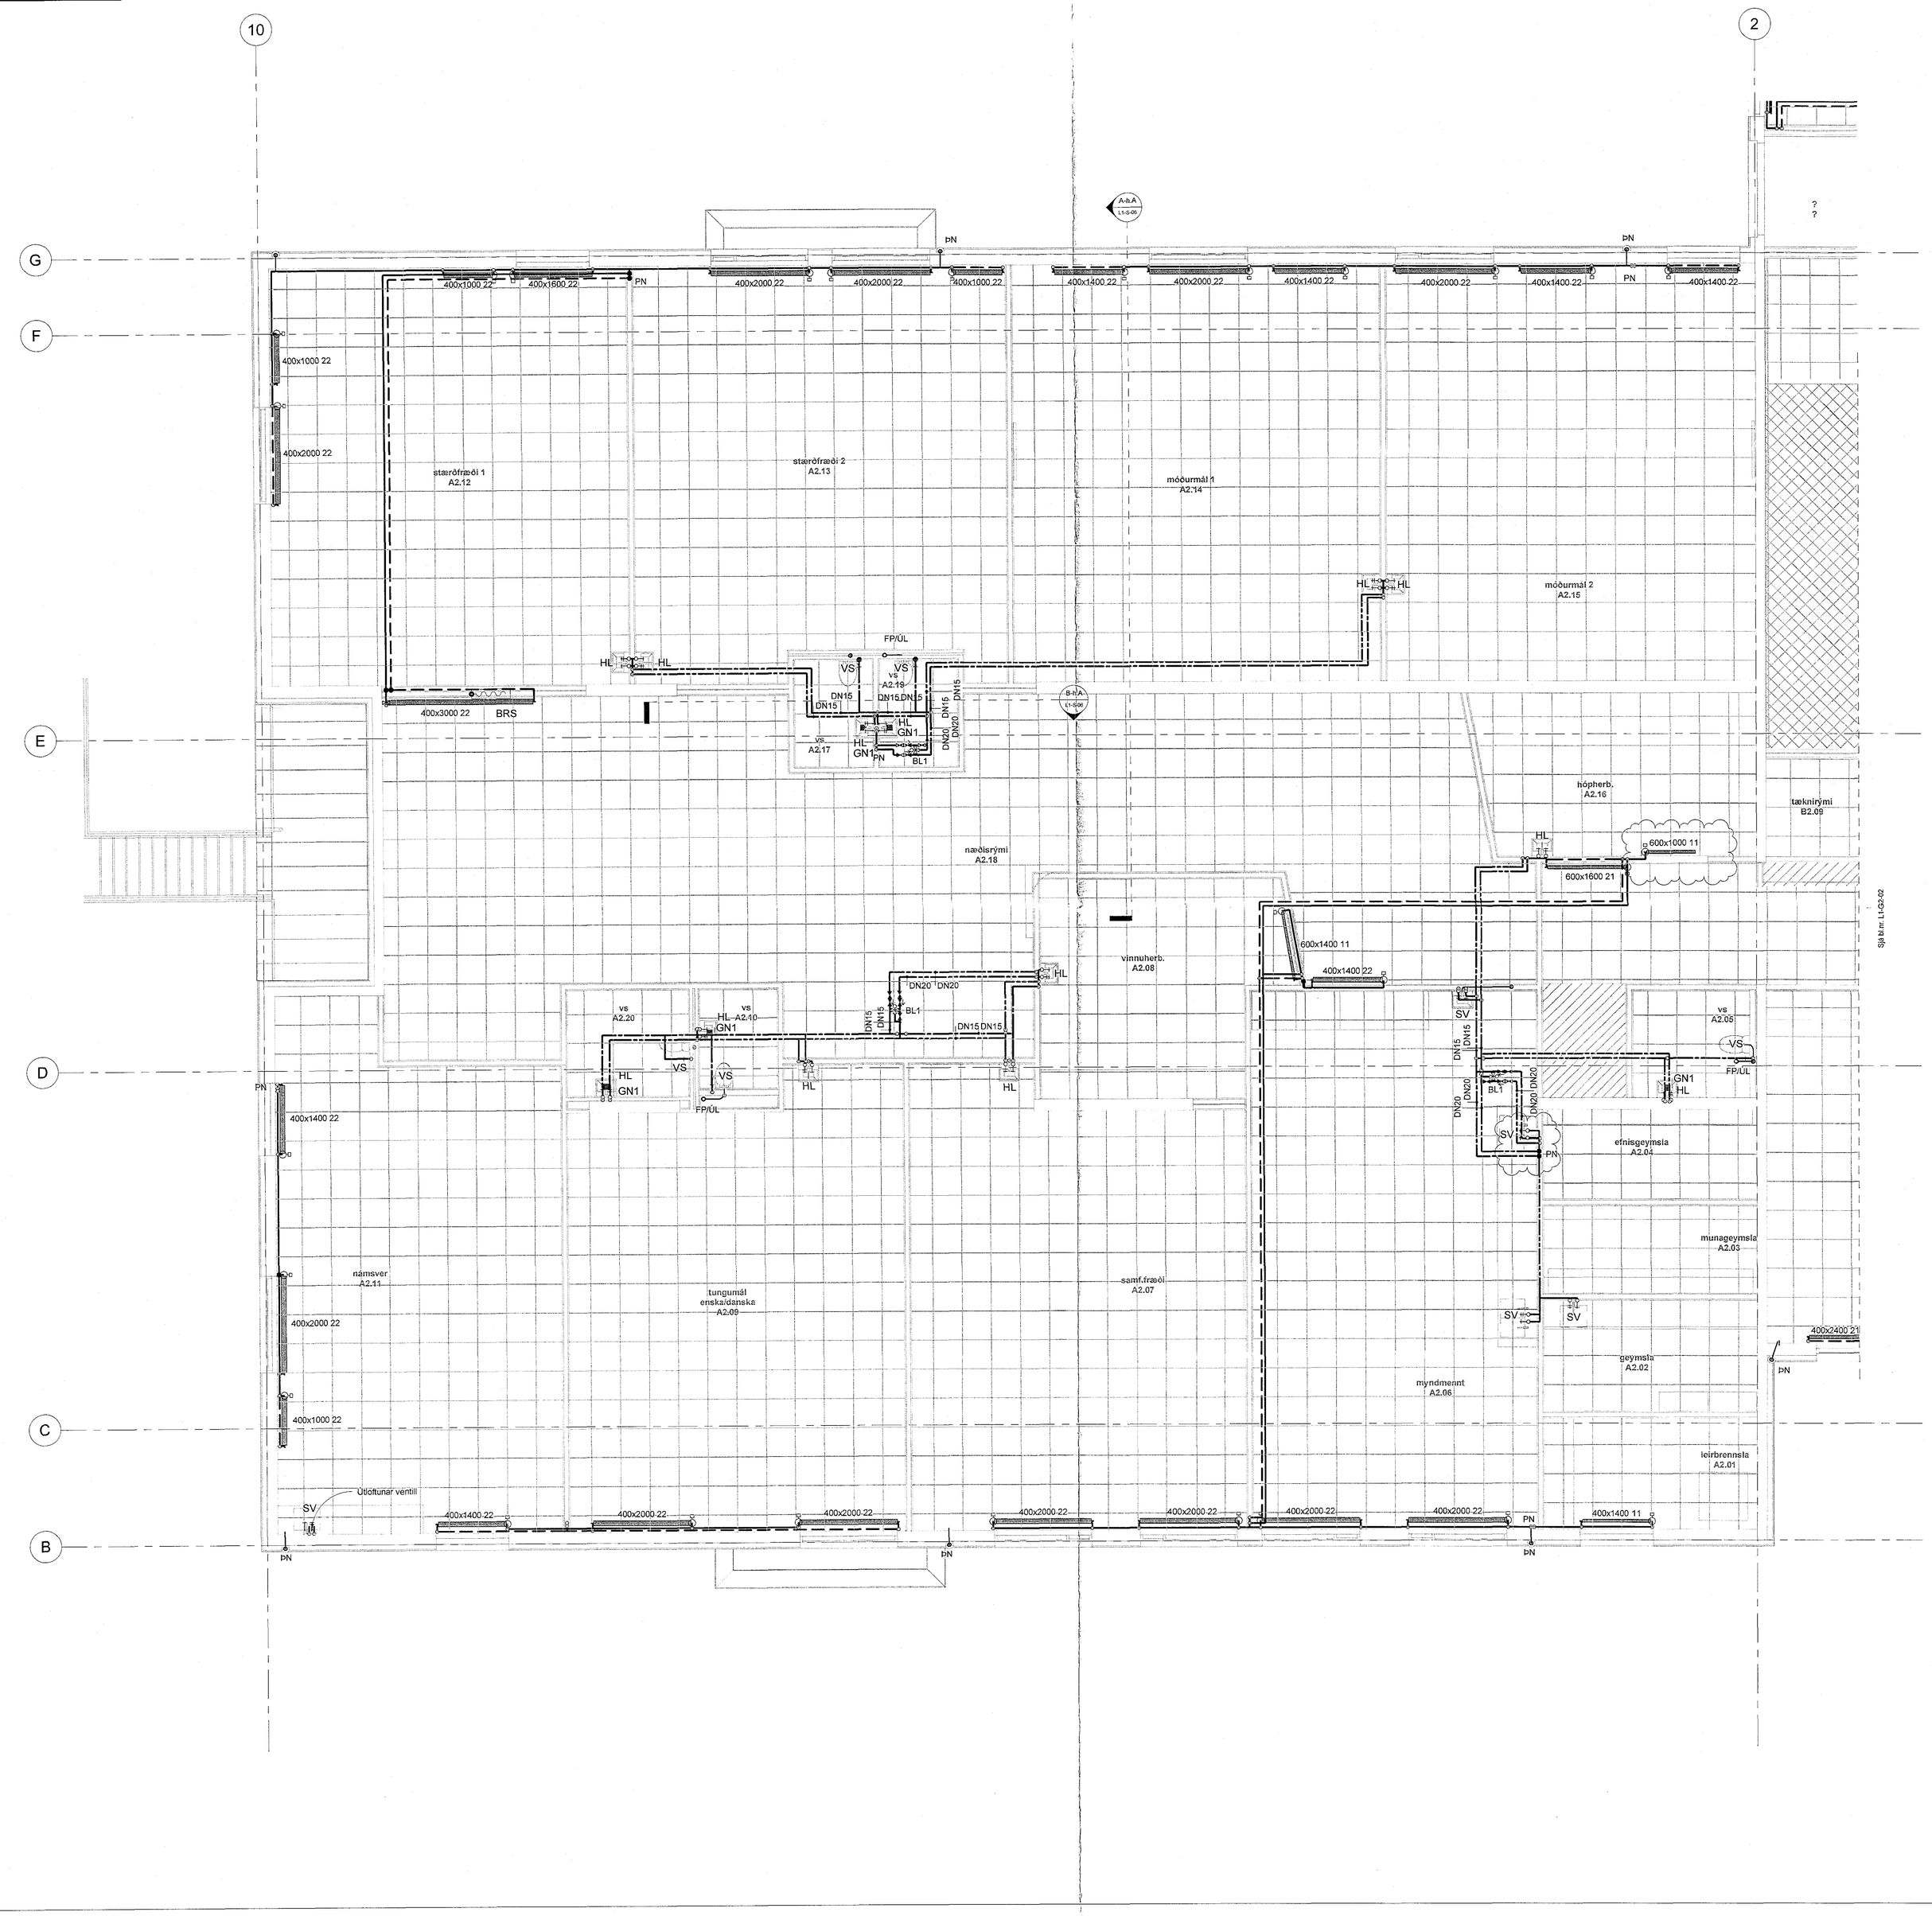

Samþykkt þann
06 SEP 2018
Byggingarfulltrúinn í Hafnarfirði
F.h. Sigurður Steinar Jónsson

Ákvæði sameiningartákna/staðir

Ákvæði samgangsmála eða/upplýsingar

T.ark
Ytri/innan- og samræmdur upplýsingar, ekki, skyldum byggingarstjóra/verk
Ivan Stefán Ólsa [illegible] 41141102-4159

Tilvísanir:

Almennar skýringar L1-A-01

Br.	Dags.	Breyting	Reikn.
A	28.08.2018	Hreinteiknisskjum og ofni breyt	Eirðm

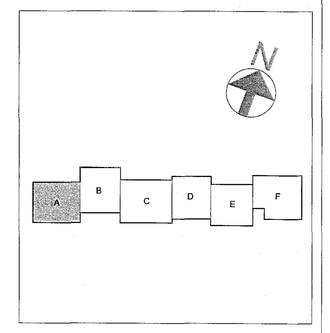

Verkteikning

VSÓ RÁÐGJÖF
BORGARTÚN 20, 105 REYKJAVÍK, SÍMI 585-8900, NETFANG vso@vso.is

Hádegisskarð 1, Hafnarfirði
Skóli, mhl. 01

Þrifa-, og hitakerfi
2 hæð
Grunnmynd 2 hæð, hluti A

Hannað / teiknað: EH / ÞH
Yfirfarið:
Samþykkt:
Kjartan Helgason
Kt.: 300657-5909
Reykjavík 24.07.2018

Kvarði: 1:50 (A0)
Verknr. 17207
Teikn. nr. L1-G2-01
Br. A

1:50 0 0,5 1 1,5 2 2,5 m

Slóð: C:\Users\Thora\Documents\17207-Skoi i Skarðshlíð - Lagnir og loft_Selbrekk23.rvt