Þrifa og hitakerfi-2h-mátl.-2-3 / C-J-hluti-B

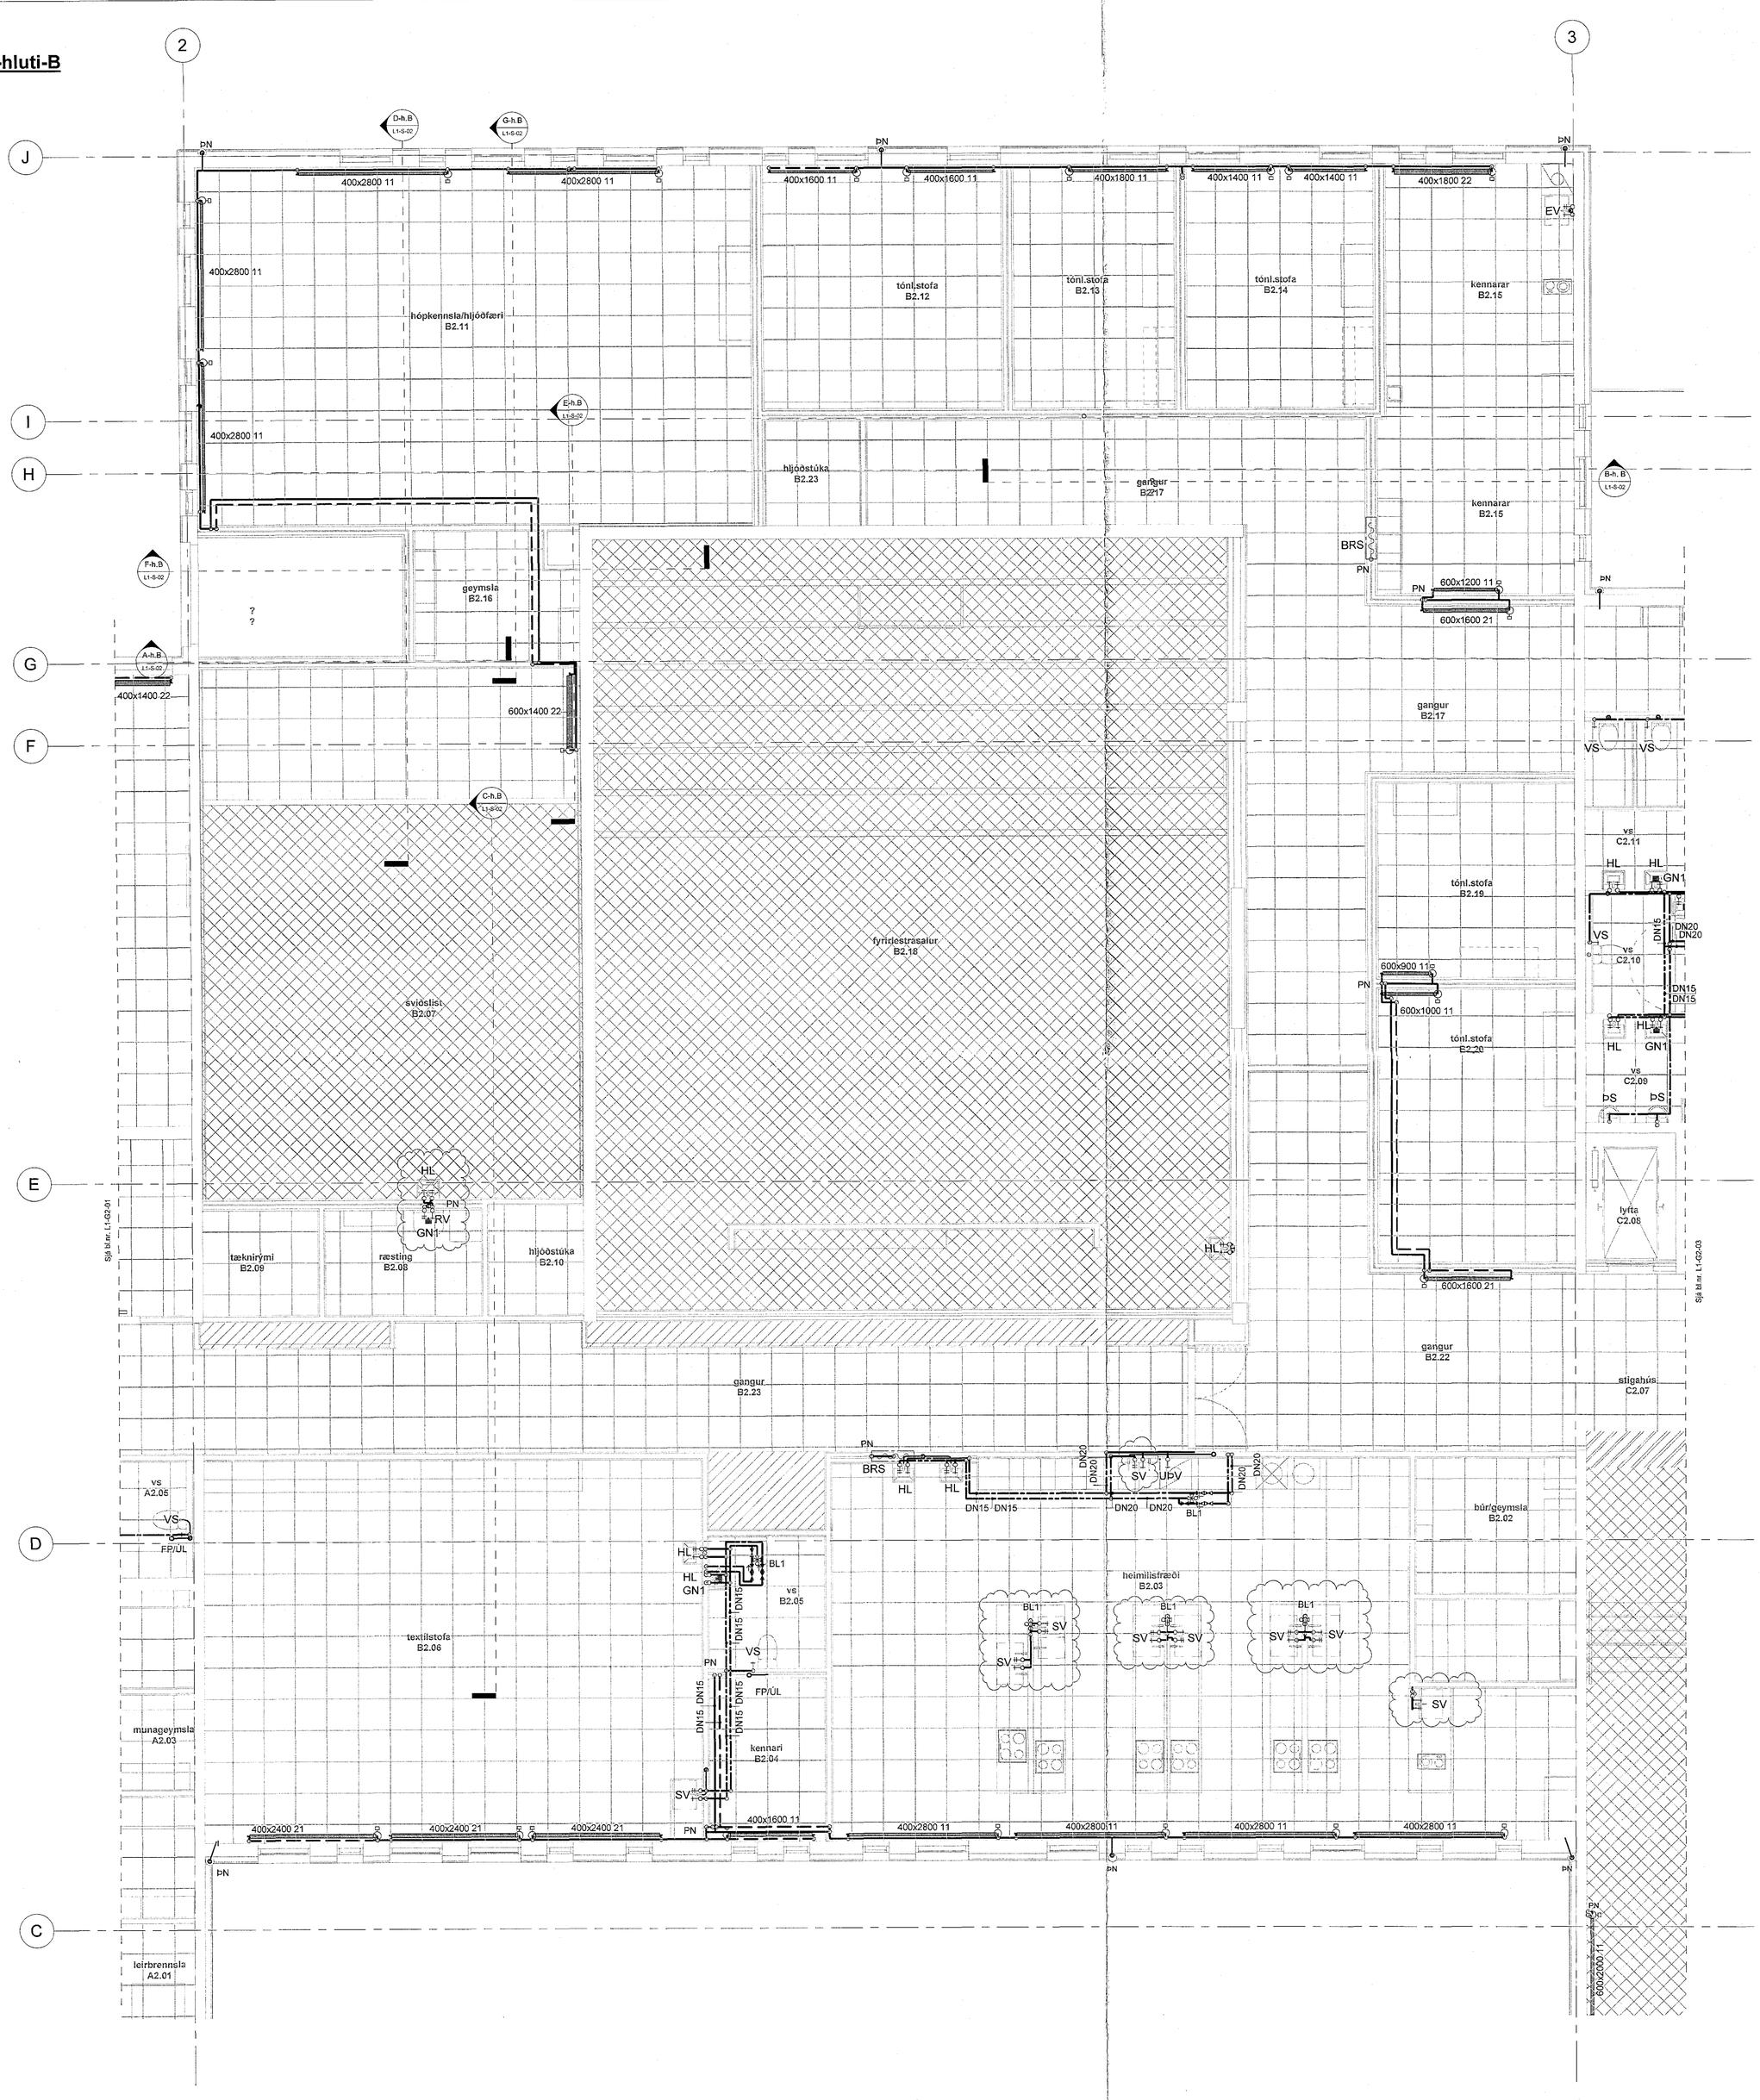

Samþykkt þann
06 SEP 2018
Byggingarfulltrúinn í Hafnarfirði
F.h. Sigurður Steinar Jónsson

Áritun samræmingarfirma/hönnuðar

Dagsetning samþykktrar aðaluppdrátta/

T.ark
Ytri/innri hönnun og samræmdur upposrtur, skv. skráðum byggingarréttarflokkum
Ívon Stefán Cilia

Táknsnir:

Almennar skýringar L1-A-01

A	28.06.2018	Hreinteiknum bætt	EHH
Br.	Dags.	Breyting	Reikn.

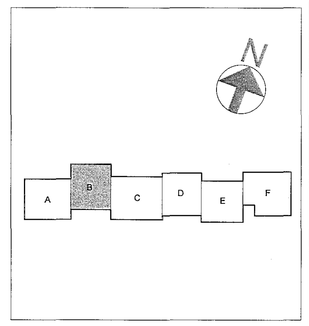

Verkteikning

VSÓ RÁÐGJÖF
BORGARTÚN 22, 105 REYKJAVÍK, SÍMI 585 8800, WWW.VSO.IS

Hádegisskarð 1, Hafnarfirði

Skóli, mhl. 01

Þrifa-, og hitakerfi
2 hæð
Grunnmynd 2 hæð, hluti B

Hannað í tölvukerfi: EHH / BH
Yfirfarið:
Samþykkt:
Kt.: Kristín Þorgeirsdóttir 300867-5609

Kvarði: 1:50 (A0)
Reikningsnr.: 03.07.2018
Verknr.: 17207
Teikn. nr.: L1-G2-02
Br.: A

0 0,5 1 1,5 2 2,5 m
1:50

Slóð: C:\Users\Thora\Documents\17207-Skóli í Skarðshlíð - Lagnir og loft_Selbrekk23.rvt