




### GREINATAFLA Eldhús T111

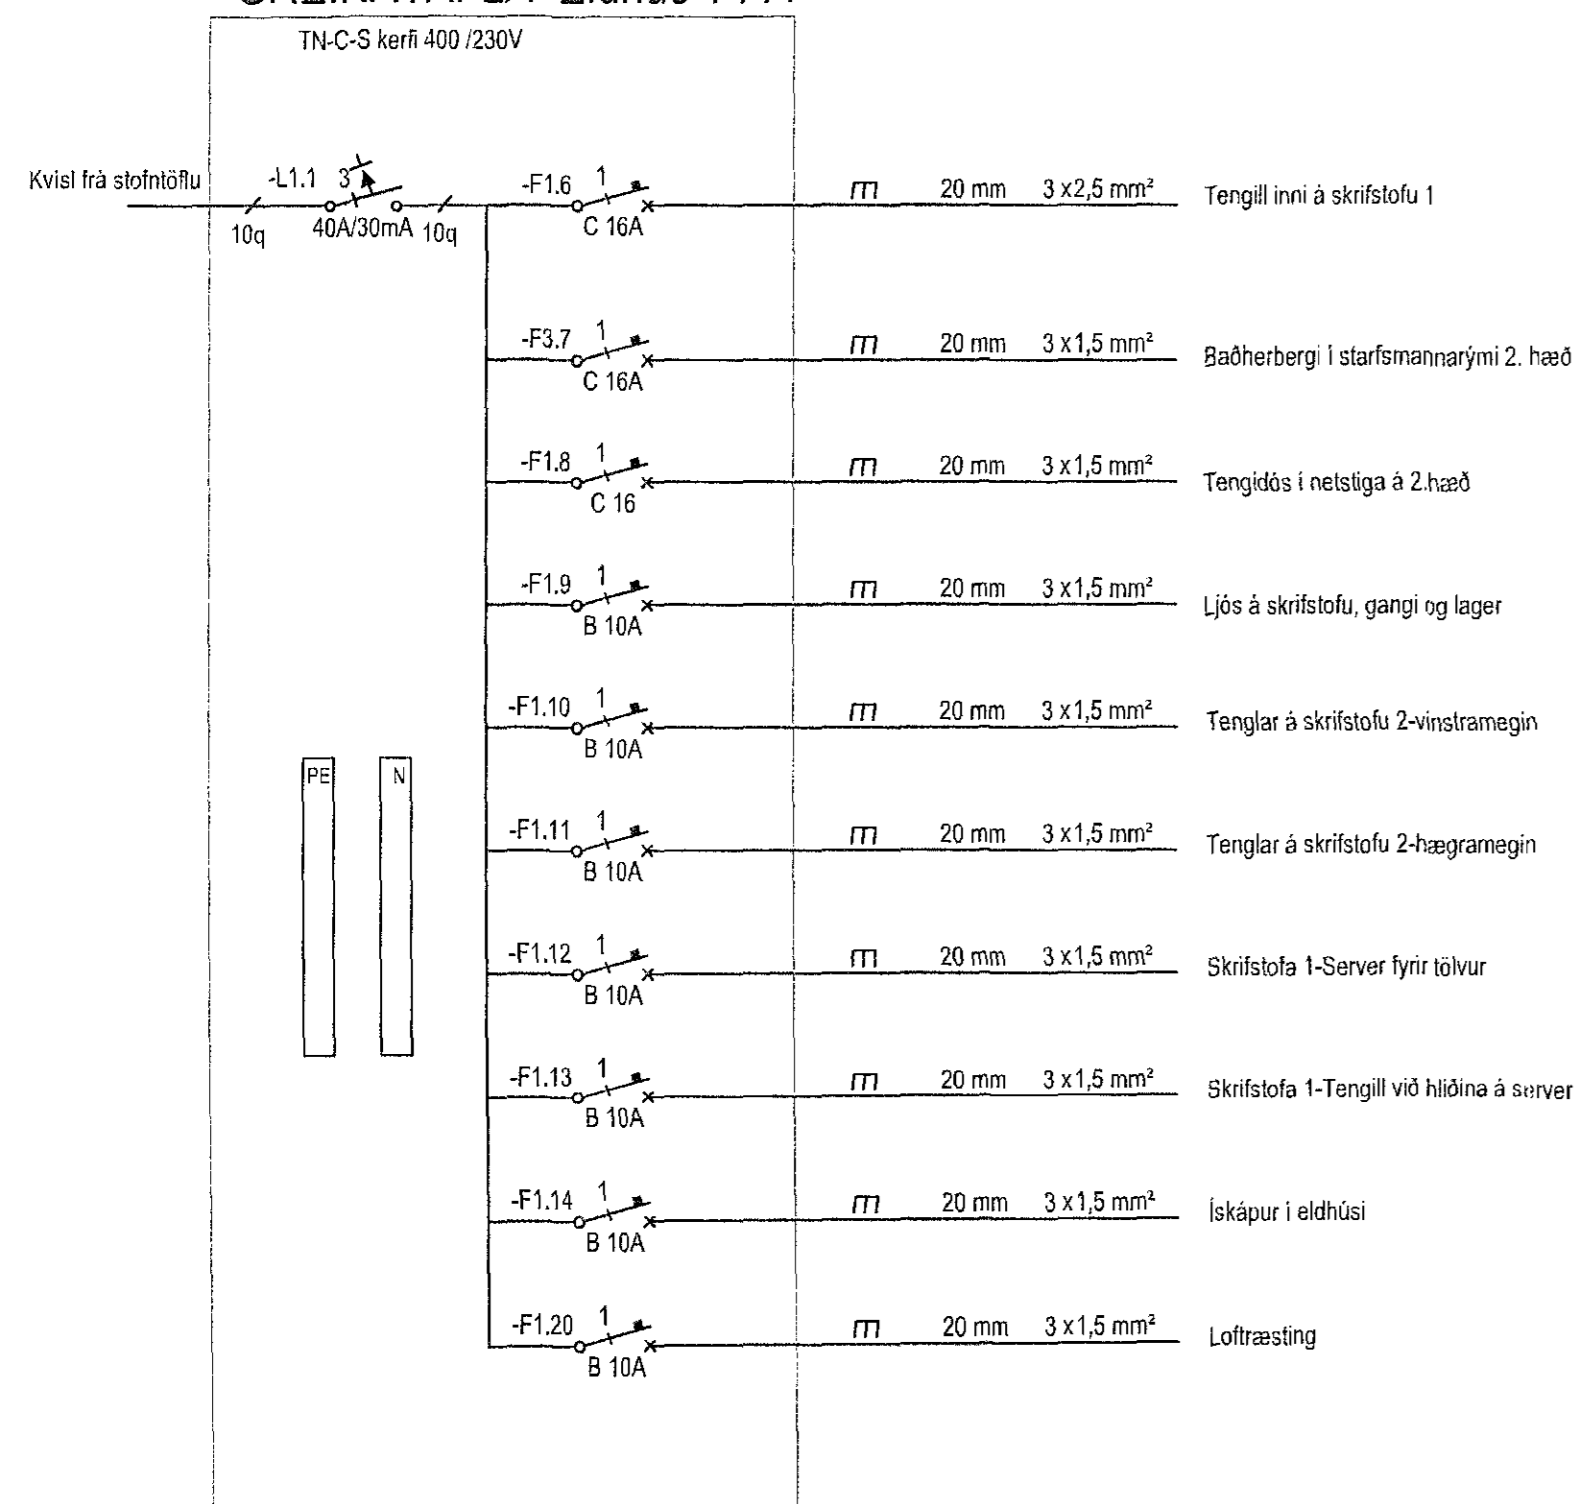


### GREINATAFLA Eldhús Grein 501

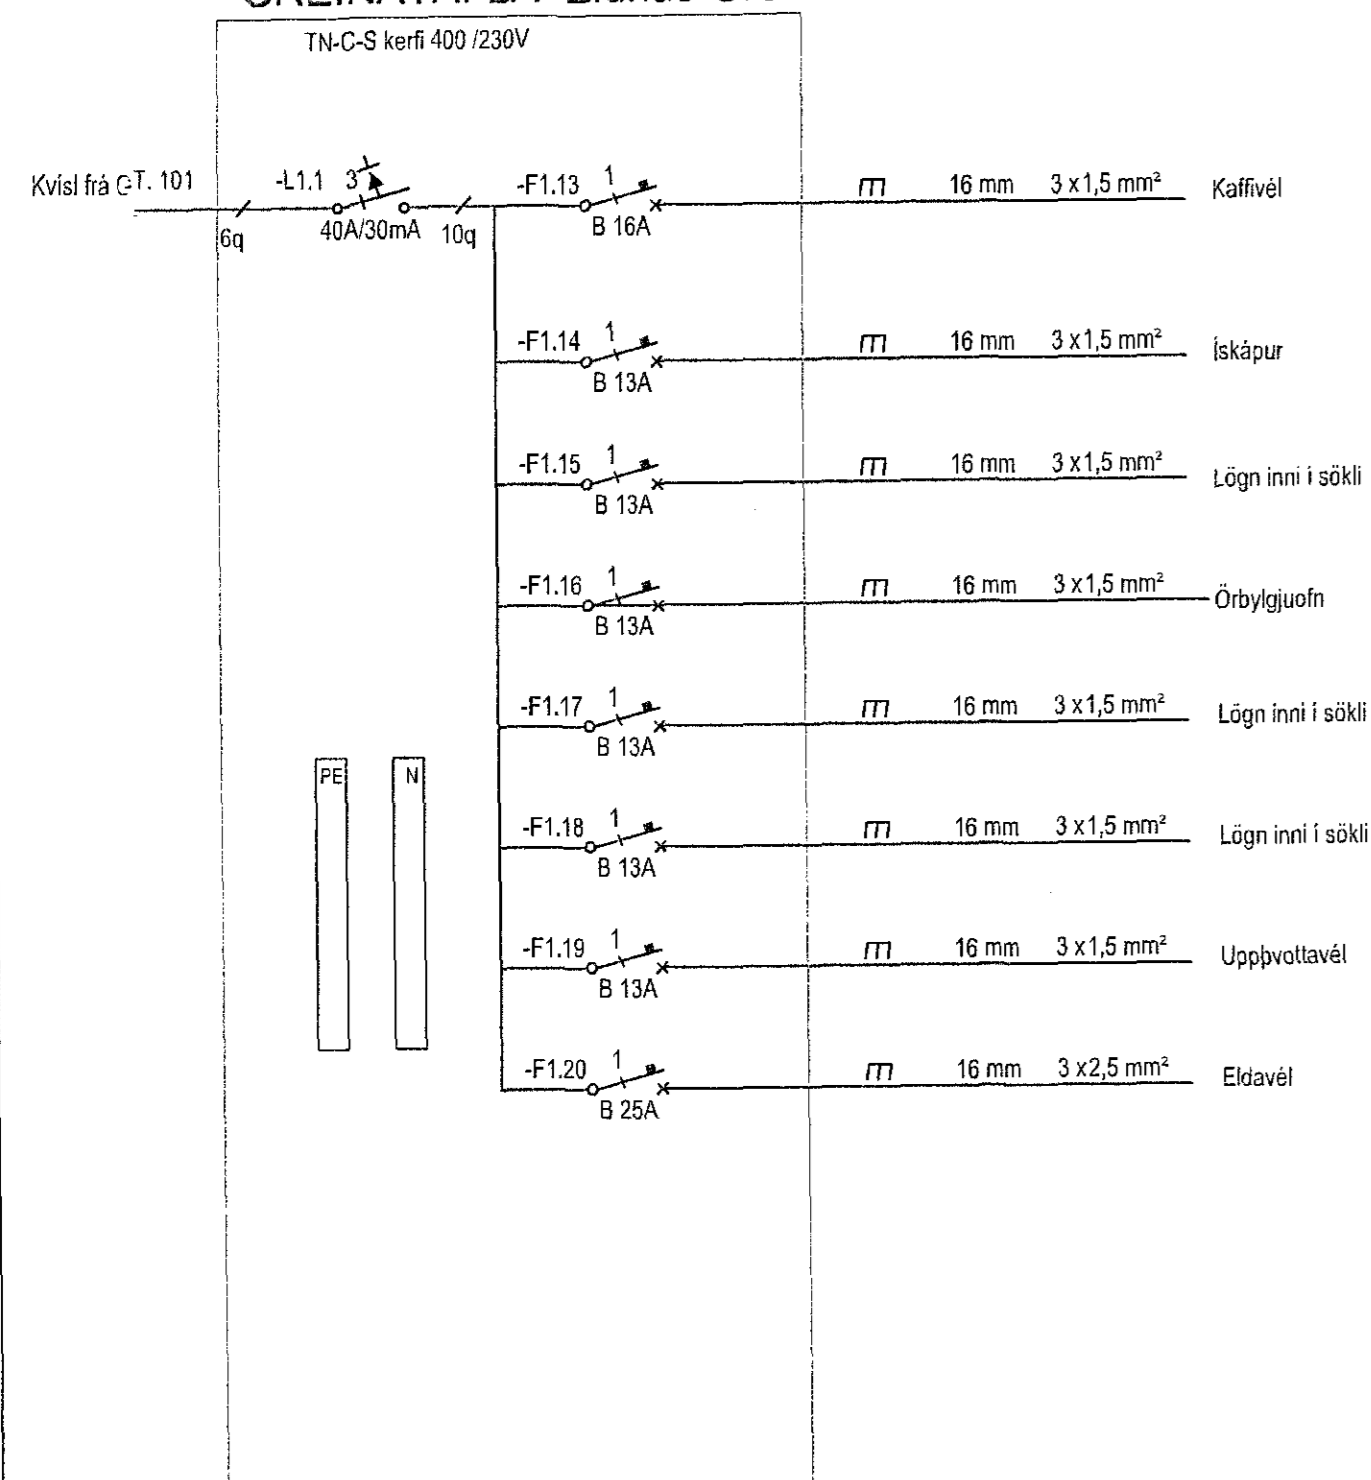


### GREINATAFLA Tafla 1

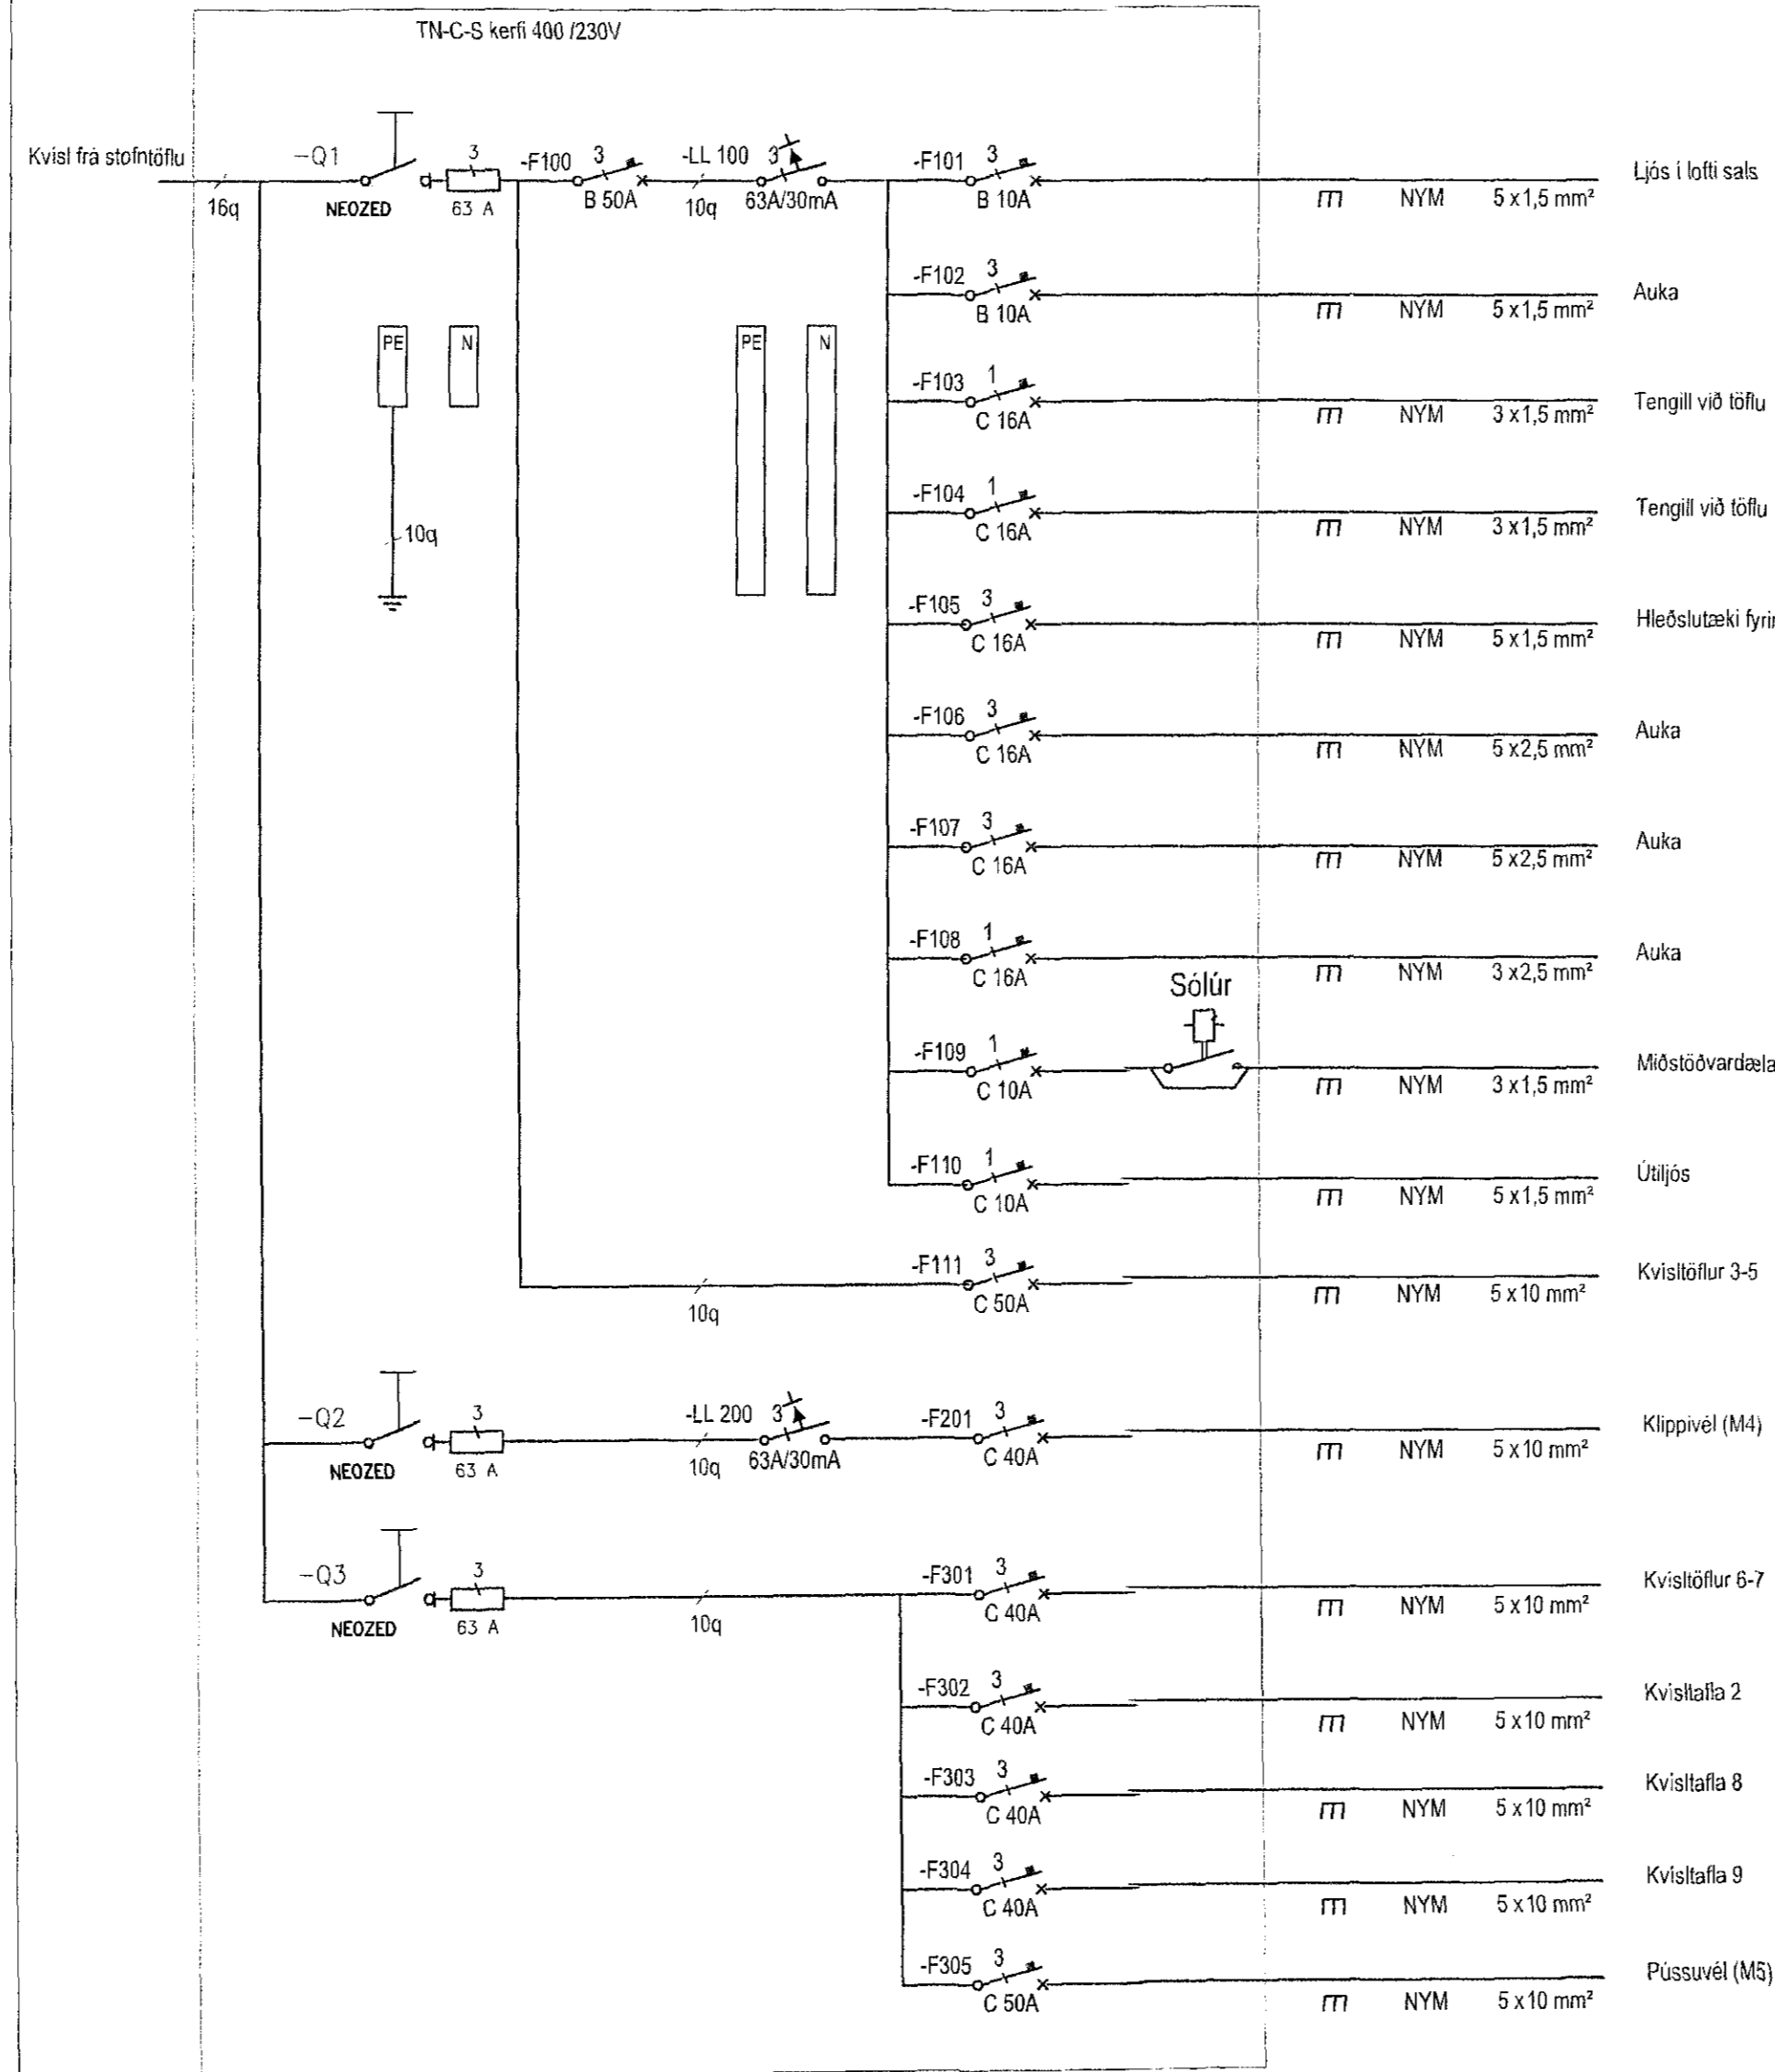

### KVÍSLAFLA 2, Tafla 2

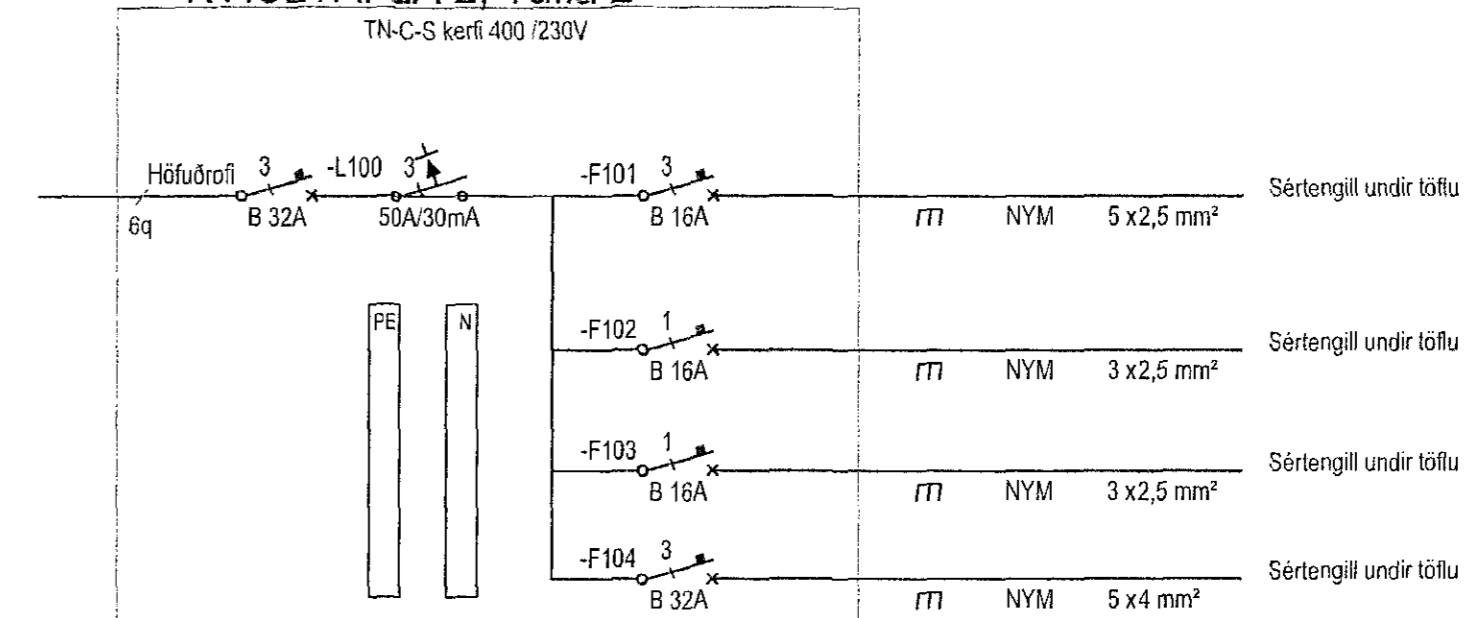

### KVÍSLÖFLUR 3-9, Tafla 3-9

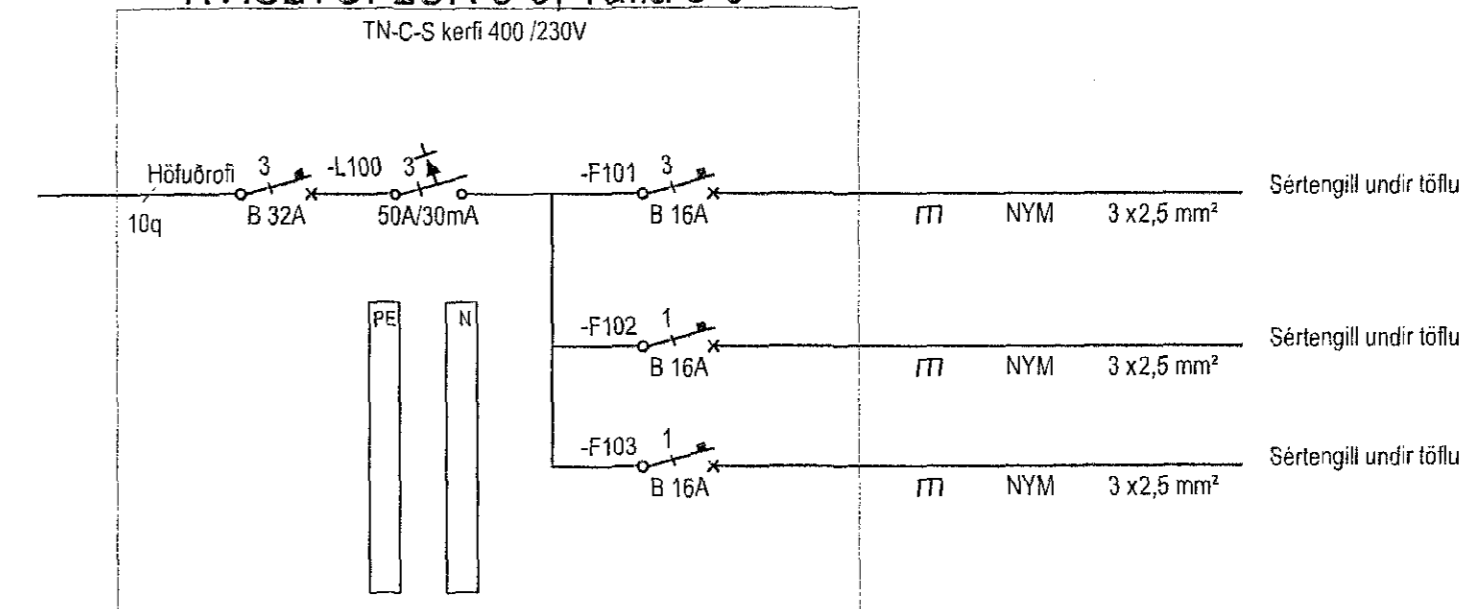

Samþykkt þann  
14 MAR 2019  
Byggingarfulltrúinn í Hafnarfirði  
F.h. Sigurður Steinar Jónsson

*Þjarni Samundsson*  
310855-5299  
Þjarni Samundsson  
041273 5939

### Raflagnir Almennar skýringar:

Meðfylgjandi eru raunteikningar af raflögnum hússins að Suðurehlla 7 í Hafnarfirði enn ekki hönnunarteikningar. Þær sína því uppbyggingu raflagna og greinataflna í húsinu eins og þær eru 24/02/2019. Allar almennar raflagnir eru lagðar í netstigum um sal neðri- og efrihæðar, um er að ræða hvoru tveggja einfasa- og þriggjafasalagnir af ýmsum stærðum, lagðar í PVC köplum. Tenglar og rofar eru í 110 cm, hæð nema annað sé tekið fram. Gefin hæðarmál eru í cm. frá fullfrágengnu gólfi í miðja dós frá miðri dós í miðja dós. Öll tákni eru táknræn og er leitast við að samræma þau eins og kostur er á hverjum stað fyrir sig. Rafmagnstöflurnar bera hver og ein sitt nafn og er þeim ekki gefið nöfn eftir fyrirfram ákveðnu kerfi. Því er meðfylgjandi tengiteikning sem sýnir hvernig töflurnar tengjast innbyrðis.


Í hluta bygginganna eru skrifstofur, mötuneyti, starfsmannaaðstaða og annarskonar rými. Í þessum rýmum eru teinglar og rofar ýmist innfeldir eða í tenglarennum.

### Suðurehlla 7-Raflagnir

Suðurehlla 7  
221 Hafnarfjörður  
LANDNÚMÉR: 204737  
Raflagnir  
Lágspenna  
Töfluteikning 2

Teikningarnúmer	Blaðsíða	Bláðstærð	Mælikvarði
181004-R	4	A1	1:50

Dags:	Útgáfa	Teiknað:	VT
24/02/2019	A	Hannað:	VT
		Yfiralið:	BS

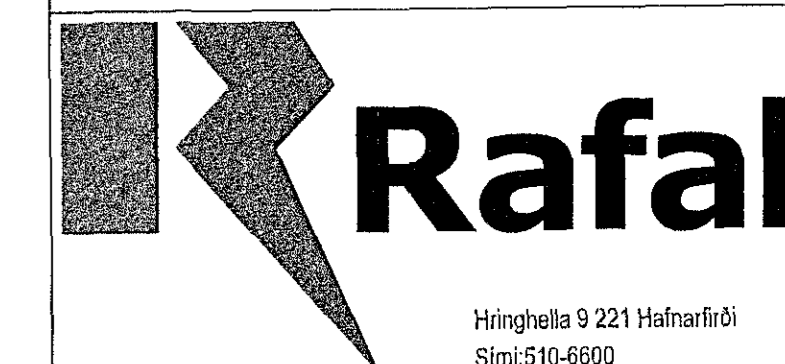

Hringhella 9 221 Hafnarfirði  

Samþykkt:

*Þjarni Samundsson*  
Þjarni Samundsson 041273 5939  
Höfundur áskilur sér allan rétt á teikningum. Fjórðun er háð skriflegu samþykki.

