

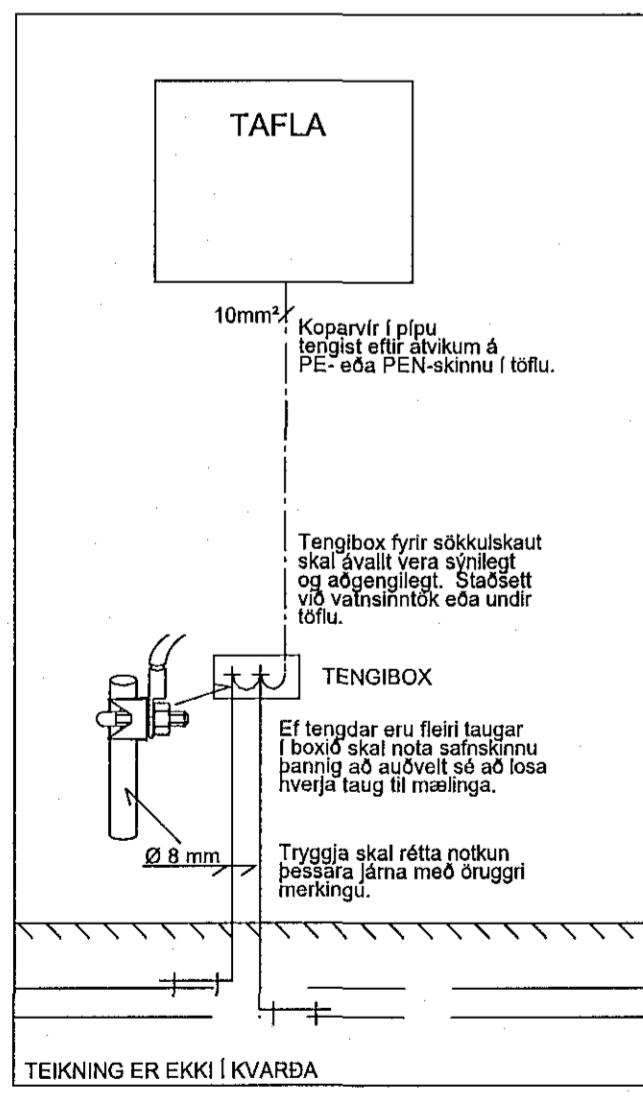



SKÝRINGAR:
① TENGJA SKAL 16mm² CU BERAN VÍR INN Á SKÖKKULSKAUT OG TAKA VÍR Í Ø20mm PÍPU UPP VEGG OG Í STEYPTRI PLOTU INNÁ STRENGJABAKKA OG PADAN Í ADALTOFLU.

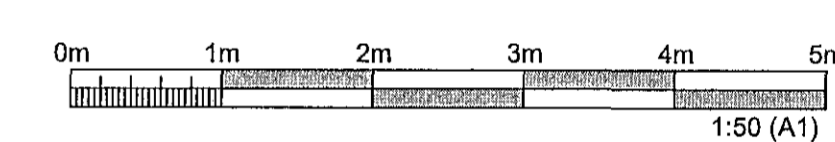


SNID Í TOFLUVEGG DEMIGERÐUR FRÁGANGUR

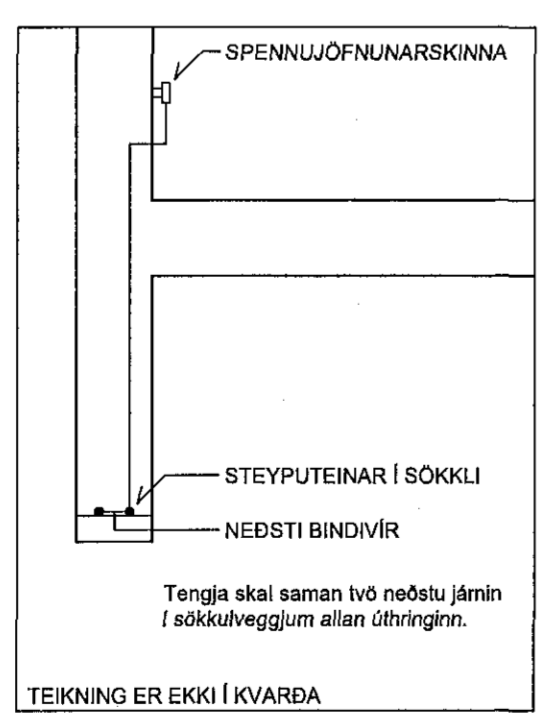

ÞVERSNID Í SÖKKLI DEMIGERÐUR FRÁGANGUR

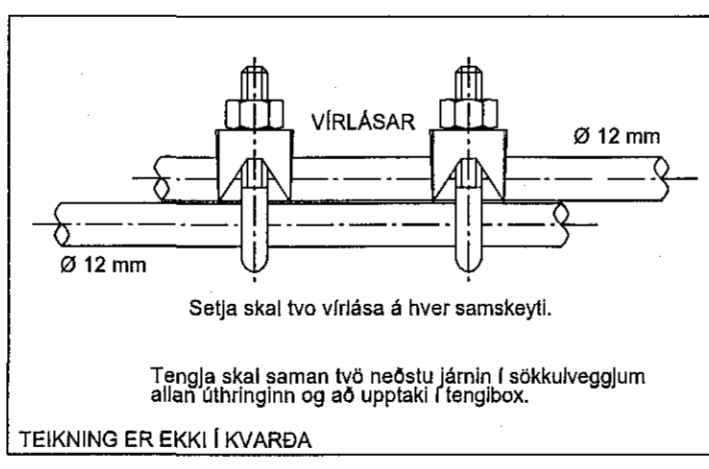

SAMTENGING STEYPUTEINA DEMIGERÐUR FRÁGANGUR

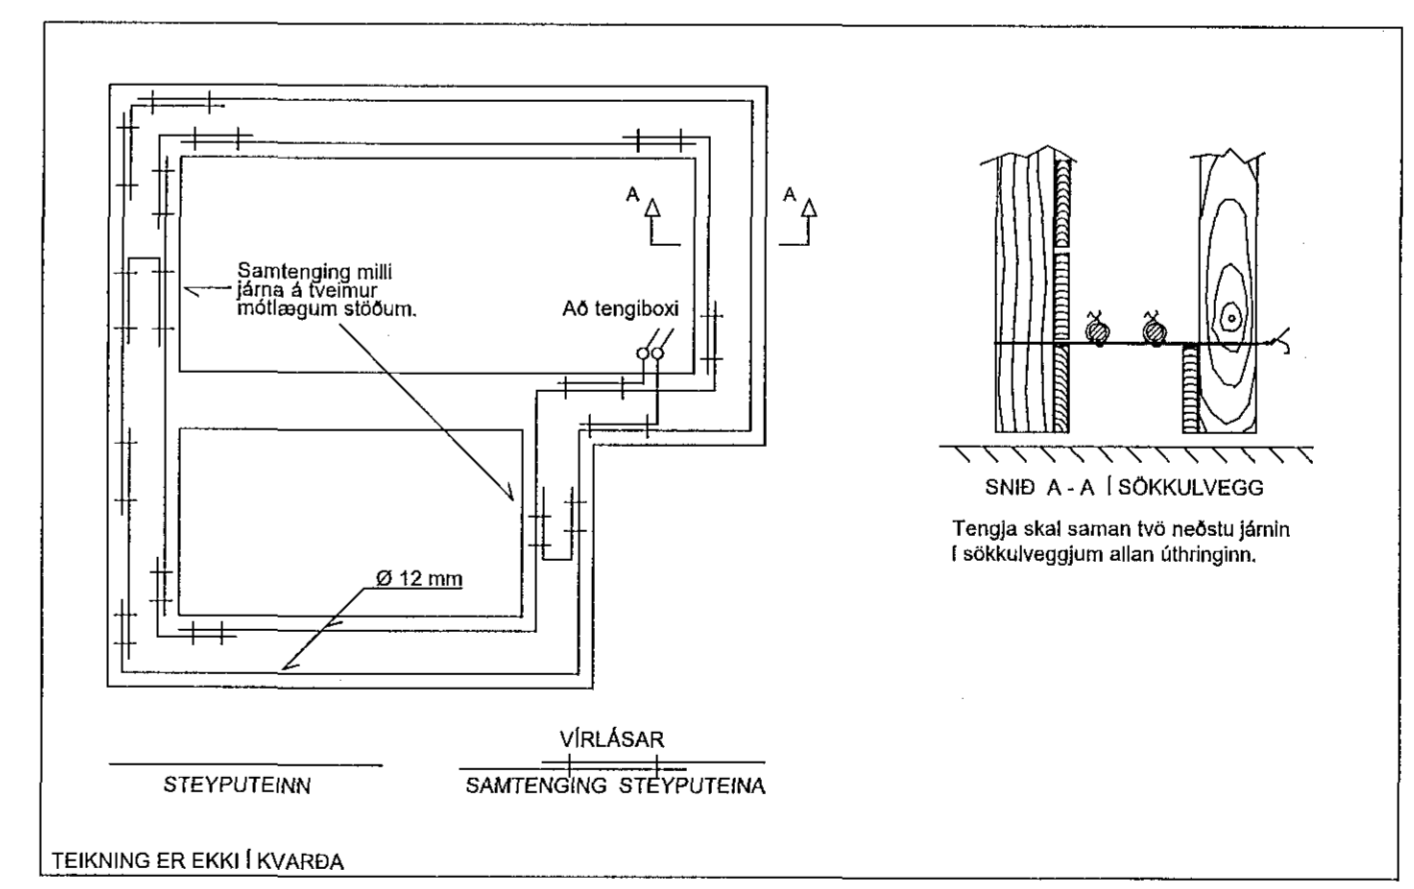

FYRIRMYND GRUNNMYND SÖKKULVEGGJA DEMIGERÐUR FRÁGANGUR

| ÚTGÁFUFRILL | | | | | |
|-------------|------------|-----------------|--------|-------|-------|
| ÚTG. | DAGS. | SKÝRINGAR | HANNAÐ | YFRF. | SAMB. |
| 01 | 28.02.2018 | VERKTEIKNING | PJ | GJ | |
| 02 | 30.01.2019 | REYNDARTEIKNING | PJ | | |

DAGS UNDIRSKRIFTAR F.H. MANNVIT INNFAR OG KT. A. ANNVIT hf.
27.02.2019
DAGS UNDIRSKRIFTAR SAMRÆMINGARHÖNNUNDIR / HÖNNUNARSTJÓRI (NAFN OG KT.)
Stefnýr Jónsson
Kt. 220579-3899

HÖNNUNUR

MANNVIT
Úrðarhvarfi 6 203 Kópavogi Sími: 422 3000 Fax: 422 3001
www.mannvit.is mannvit@mannvit.is Kt. 430572-0169

© ÖLL AFNOT OG AFRITUN TEIKNINGAR, AD HELUTA EDA HEILD, ER HÁÐ SKRIFLEGU LEYFI HÖFUNDA.

HEITI VERKS

STADARHVAMMUR 23
LEIKSKÓLINN HVAMMUR
220 HAFNARFJÖRDUR

HEITI TEIKNINGAR

RAFLAGNIR
GRUNNMYND
SÖKKULSKAUT

| | | |
|------------|-----------|----------------|
| FRUMÚTGÁFA | MKV. | STYRÐ |
| 28.02.2018 | 1:50 | A1 |
| VERKNUMÉR | VERKHLUTI | TEIKNINGANUMÉR |
| 3.151.300 | 000 | EDR-R099 |
| | | ÚTGÁFA |
| | | 02 |