



PRENTAD: miðvikudagur, 30. janúar 2019 13:32:37

Samþykkt þann
02 APR 2019
Byggingarfulltrúinn í Hafnarf. F.h. Sigurður Steinar Jónsson

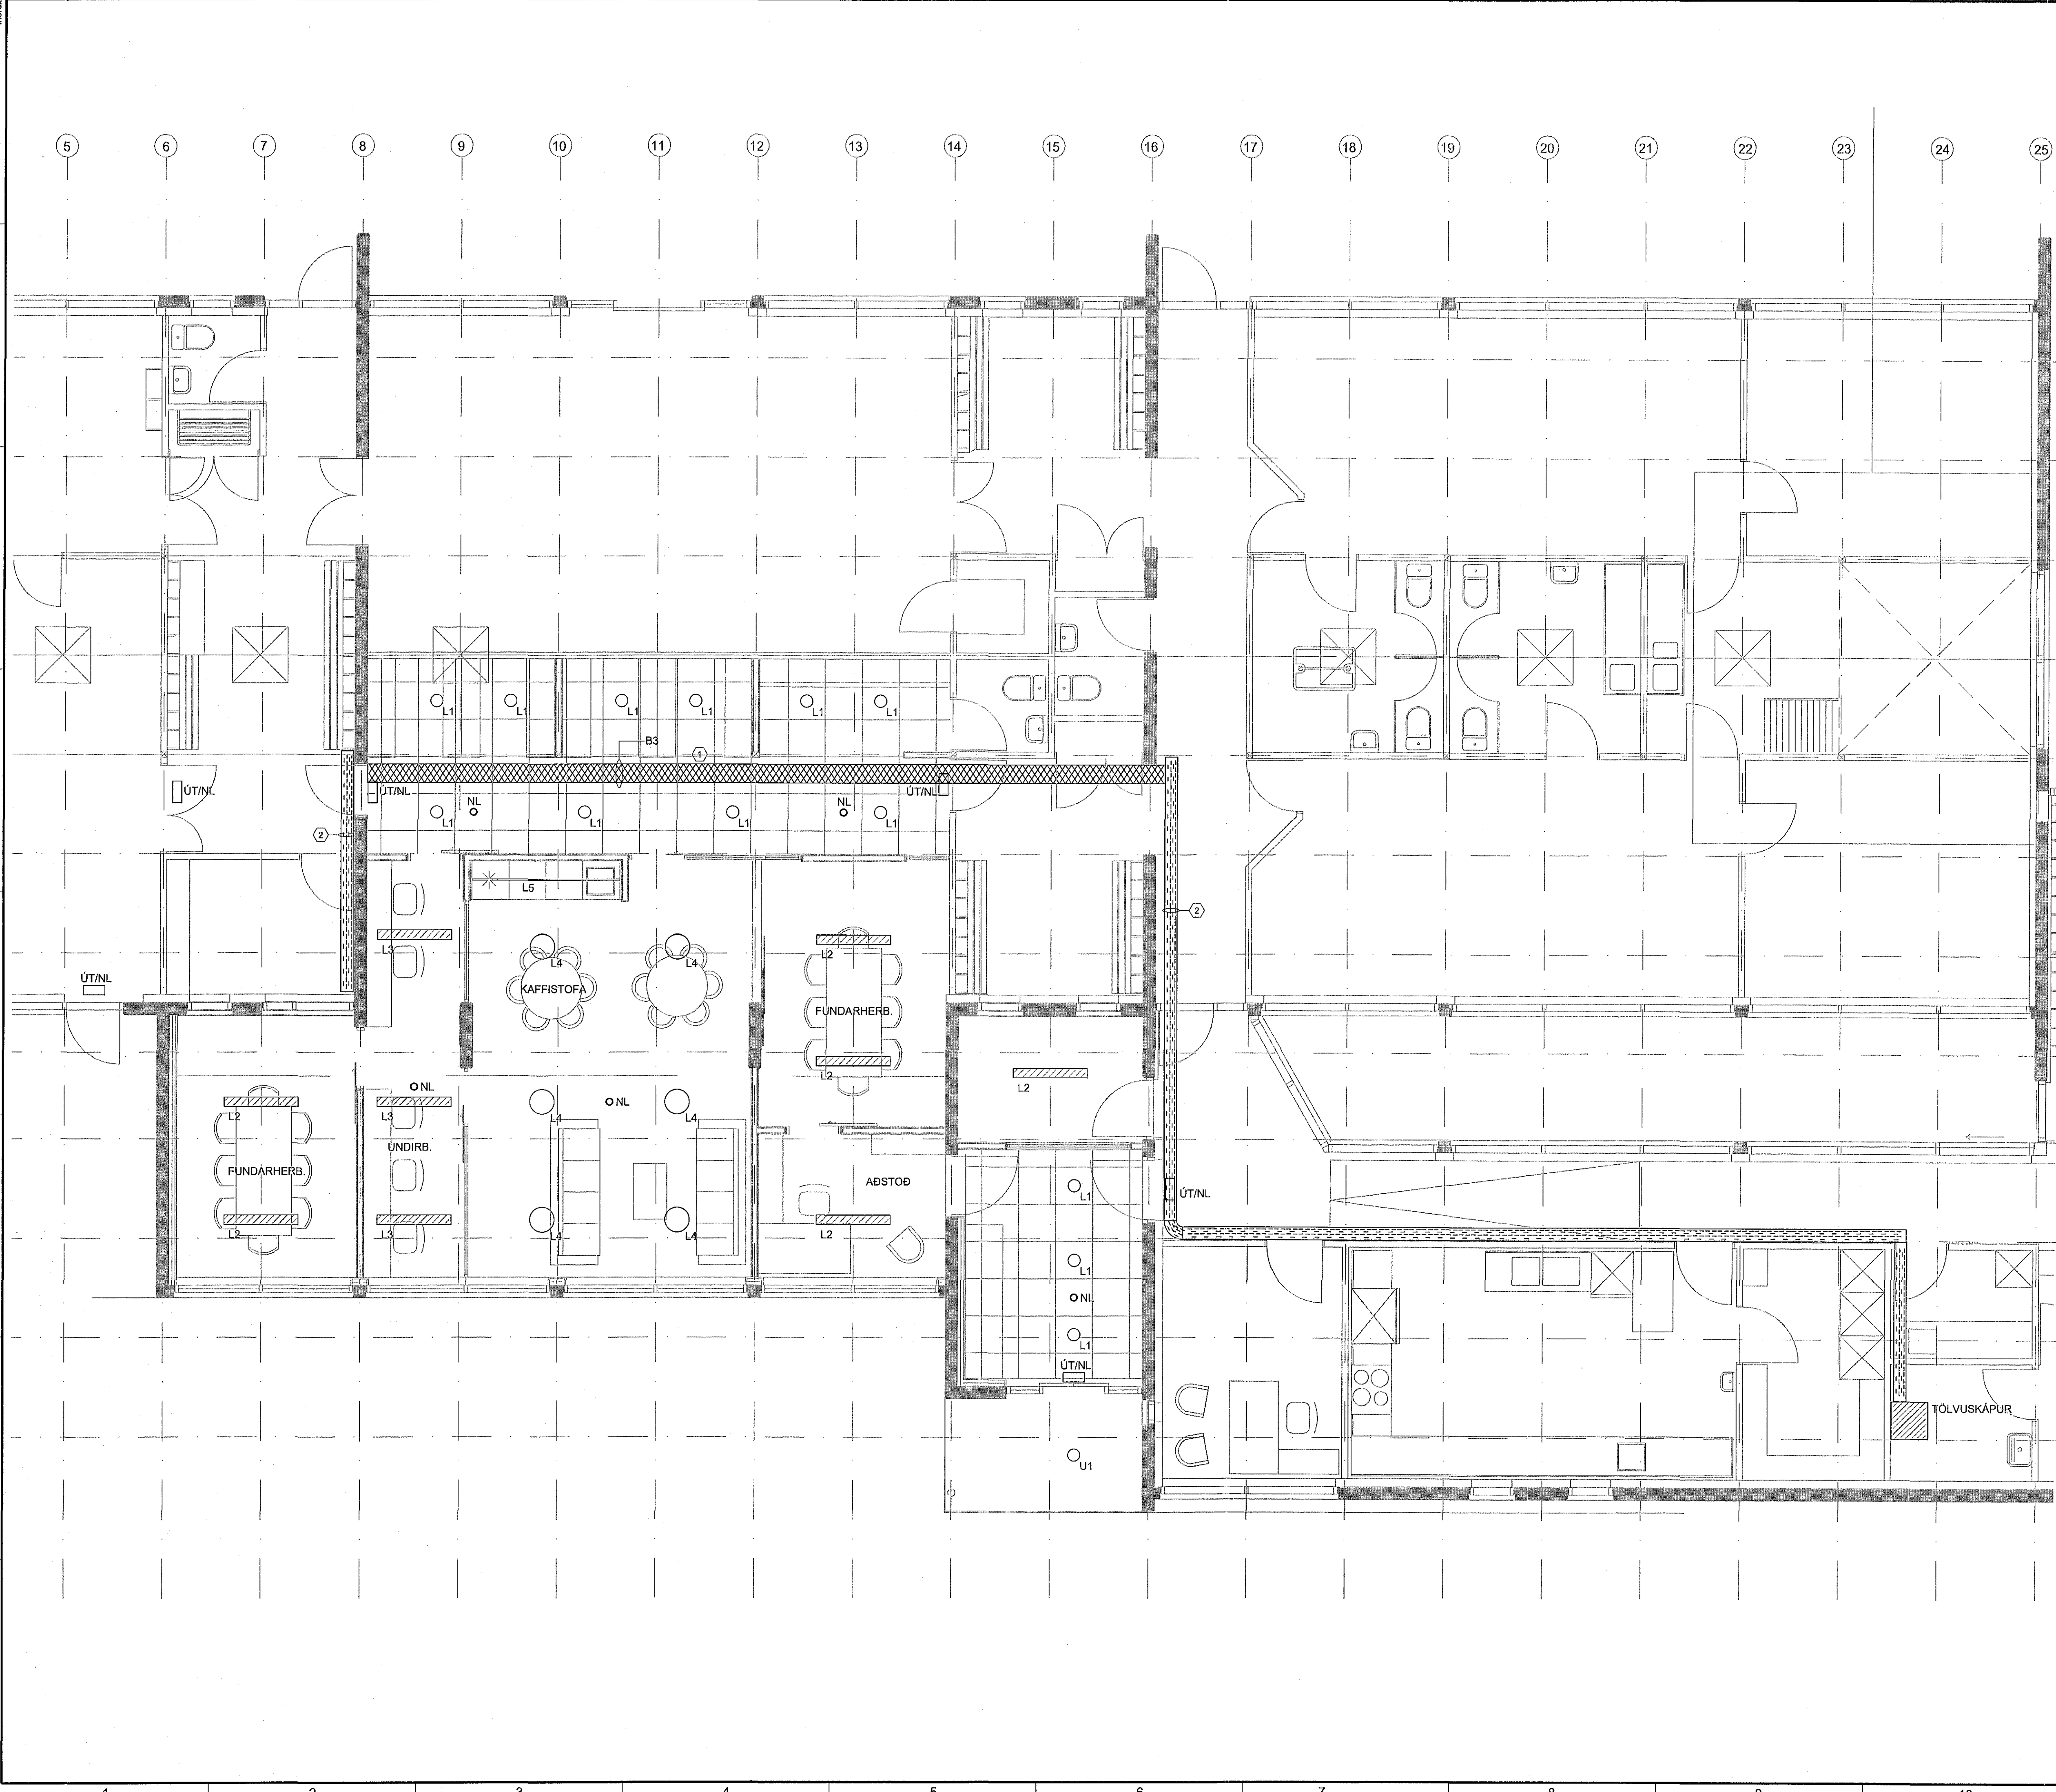

- SKÝRINGAR:
- L1 FAGERHULT PLEAD COMFORT G3 SOFT 1841 LÜMEN MATTUR SPEGILL DALI/PHASE-PULSE 77187-402 INNFELLDUR Í KERFISLOFT.
 - L2 FAGERHULT CLASS LED DIRECT HVÍTUR 5500 LÜMEN DALI/PHASE-PULSE 3000K 12152-402.
 - L3 FAGERHULT CLASS LED DIRECT HVÍTUR 3100 LÜMEN DALI/PHASE-PULSE 3000K 12150-402.
 - L4 FAGERHULT EIRA 3073 LÜMEN DALI/PHASE-PULSE 3000K 56808-402.
 - L5 LED STRÍPPA UNDIR SKÁP.
 - U1 BEGA IMPACT-RESISTENT 3000K 1220 LÜMEN UTANÁLIGGJANDI. BEGA 22470K3 LITUR GRAPHITE.
 - NL NEYÐARLÝSINGARLAMPÍ UTANÁLIGGJANDI / INNFELLDUR M/HRINGLAGA LINSU 3h FAGERHULT emLED-S5.
 - ÚT/NL NEYÐARLÝSINGARLAMPÍ M/MERKI 20M. LAMPÍ Á LOFTI EDA Á VEGG. OLYMPIA MLD-28D/W
- ① NETBAKKI 300mm MEÐ SKILRÚMI. FYRIR OFAN NIÐURTEKIÐ LOFT
- ② SÍGATAÐUR BAKKI 200mm MEÐ SKILRÚMI CA.150mm F. NEDAN LOFT.

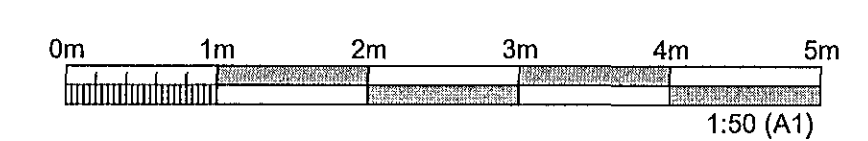

ÚTGÁFUFRILL					
ÚTG.	DAGS.	SKÝRINGAR	HANNAÐ	YFIRF.	SAMP.
01	28.02.2018	VERKTEIKNING	PJ	GJ	
02	30.01.2019	REYNDARTEIKNING	PJ		

DAGS. UNDRSKRIFAR	F.H. MANNVITS (NAFA OG KT.)
27.02.2019	<i>Pjetur Þ. Gunnarsson</i> MANNVIT hf.
DAGS. UNDRSKRIFAR	SAMRÆMINGARHÖNNUNUR / HÖNNUNARSTJÓRI (NAFA OG KT.)
	<i>Helga Þ. Gunnarsdóttir</i> KÍ 221573-3899

HÖNNUNAR

MANNVIT
Úrðarhvarfi 6 203 Kópavogi | Sími: 422 3000 Fax: 422 3001
www.mannvit.is mannvit@mannvit.is KÍ: 430572-0169

© ÖLL AFRÖT OG AFRITUN TEIKNINGAR, AD KLUTA EDA HEILD, ER HÁÐ SKRIFLEGU LEYFI HÖFUNDA.

HEITI VERKS

**STAÐARHVAMMUR 23
LEIKSKÓLINN HVAMMUR
220 HAFNARFJÖRÐUR**

HEITI TEIKNINGAR

RAFLAGNIR
GRUNNMÝND
LAMPAPLAN OG LAGNALEIDIR

FRUMÚTGÁFA	MKV.	STÖRD
28.02.2018	1:50	A1
VERKNÖMUR	VERKHUTI	TEIKNINGANÖMUR
3.151.300	000	EDR-R101
		ÚTGÁFA
		02

TÖLVUSKÝR: C:\mannvit\15103_15130017_Tekningar\E-Rafnagning\RAFLAMP.dwg