


Samþykkt þann
02 APR 2019
Byggingarfulltrúinn í Hafnarfjarðar
F.h. Sigurður Steinar Jónsson

- SKÝRINGAR:
- ① STÝRT FRÁ SÖLURI Í TÖFLU
 - ② TENGIST NÆSTA FASTA PÓL.
 - ③ GÓLFDÓS.
 - ④ AD STJÓRNÚNAÐI HURÐAR.
 - ⑤ LÖGN AD ÚTSGSBLÁSARA.
 - ⑥ HRADASTILLIR FYRIR BLÁSARA.
 - ⑦ DÓS Í STEYPTUM KANTI FYRIR RENNUIHTA OG STJÓRNEINGU.
 - ⑧ FRÆSA Í STEYPTAN VEGG.

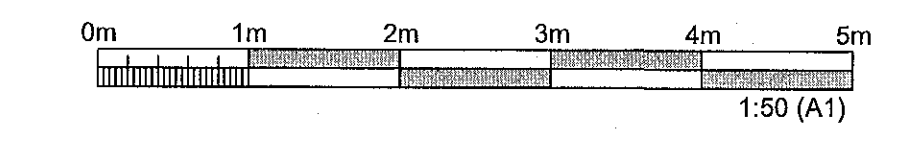

ÚTGÁFUFRILL					
ÚTG.	DAGS.	SKÝRINGAR	HNNVAÐ	YFIRF.	SAMP.
01	28.02.2018	VERKTEIKNING	PJ	GJ	
02	30.01.2019	REYNDARATEIKNING	PJ		

DAGS. UNDIRSKRIFTAR
27.02.2019
F.h. MANNVITS NÆR OG KT/ MANNVIT hf.
Kt. 250953-4969

DAGS. UNDIRSKRIFTAR
SAMREIHINGARHÖNDLUR / HÖNNUNARSTJÓRI (NAFN OG KT)
Kt. 240573-3899

HÖNNUBUR

MANNVIT
Urðarhvarfi 6 203 Kópavogi Sími: 422 3000 Fax: 422 3001
www.mannvit.is mannvit@mannvit.is Kt: 430572-0169

© ÖLL AFNOT OG AFRITUN TEIKNINGAR, AD HLUITA EDA HEILD, ER HÁÐ SKRIFLEGU LEYFI HÖFUNDA.

HEITI VERKS

STAÐARHVAMMUR 23
LEIKSKÓLINN HVAMMUR
220 HAFNARFJÖRÐUR

HEITI TEIKNINGAR

RAFLAGNIR
GRUNNMYND
LÁGSPENNULAGNIR

FRUMÚTGÁFA	MKV.	STÆRD
28.02.2018	1:50	A1
VERKNÖMUR	VERKHLUTI	TEIKNINGANÖMUR
3.151.300	000	EDR-R102
		ÚTGÁFA
		02