


Samþykkt þann  
02 APR 2019  
Byggingarfulltrúinn í Hafnarfjarðar  
F.h. Sigurður Steinar Jónsson

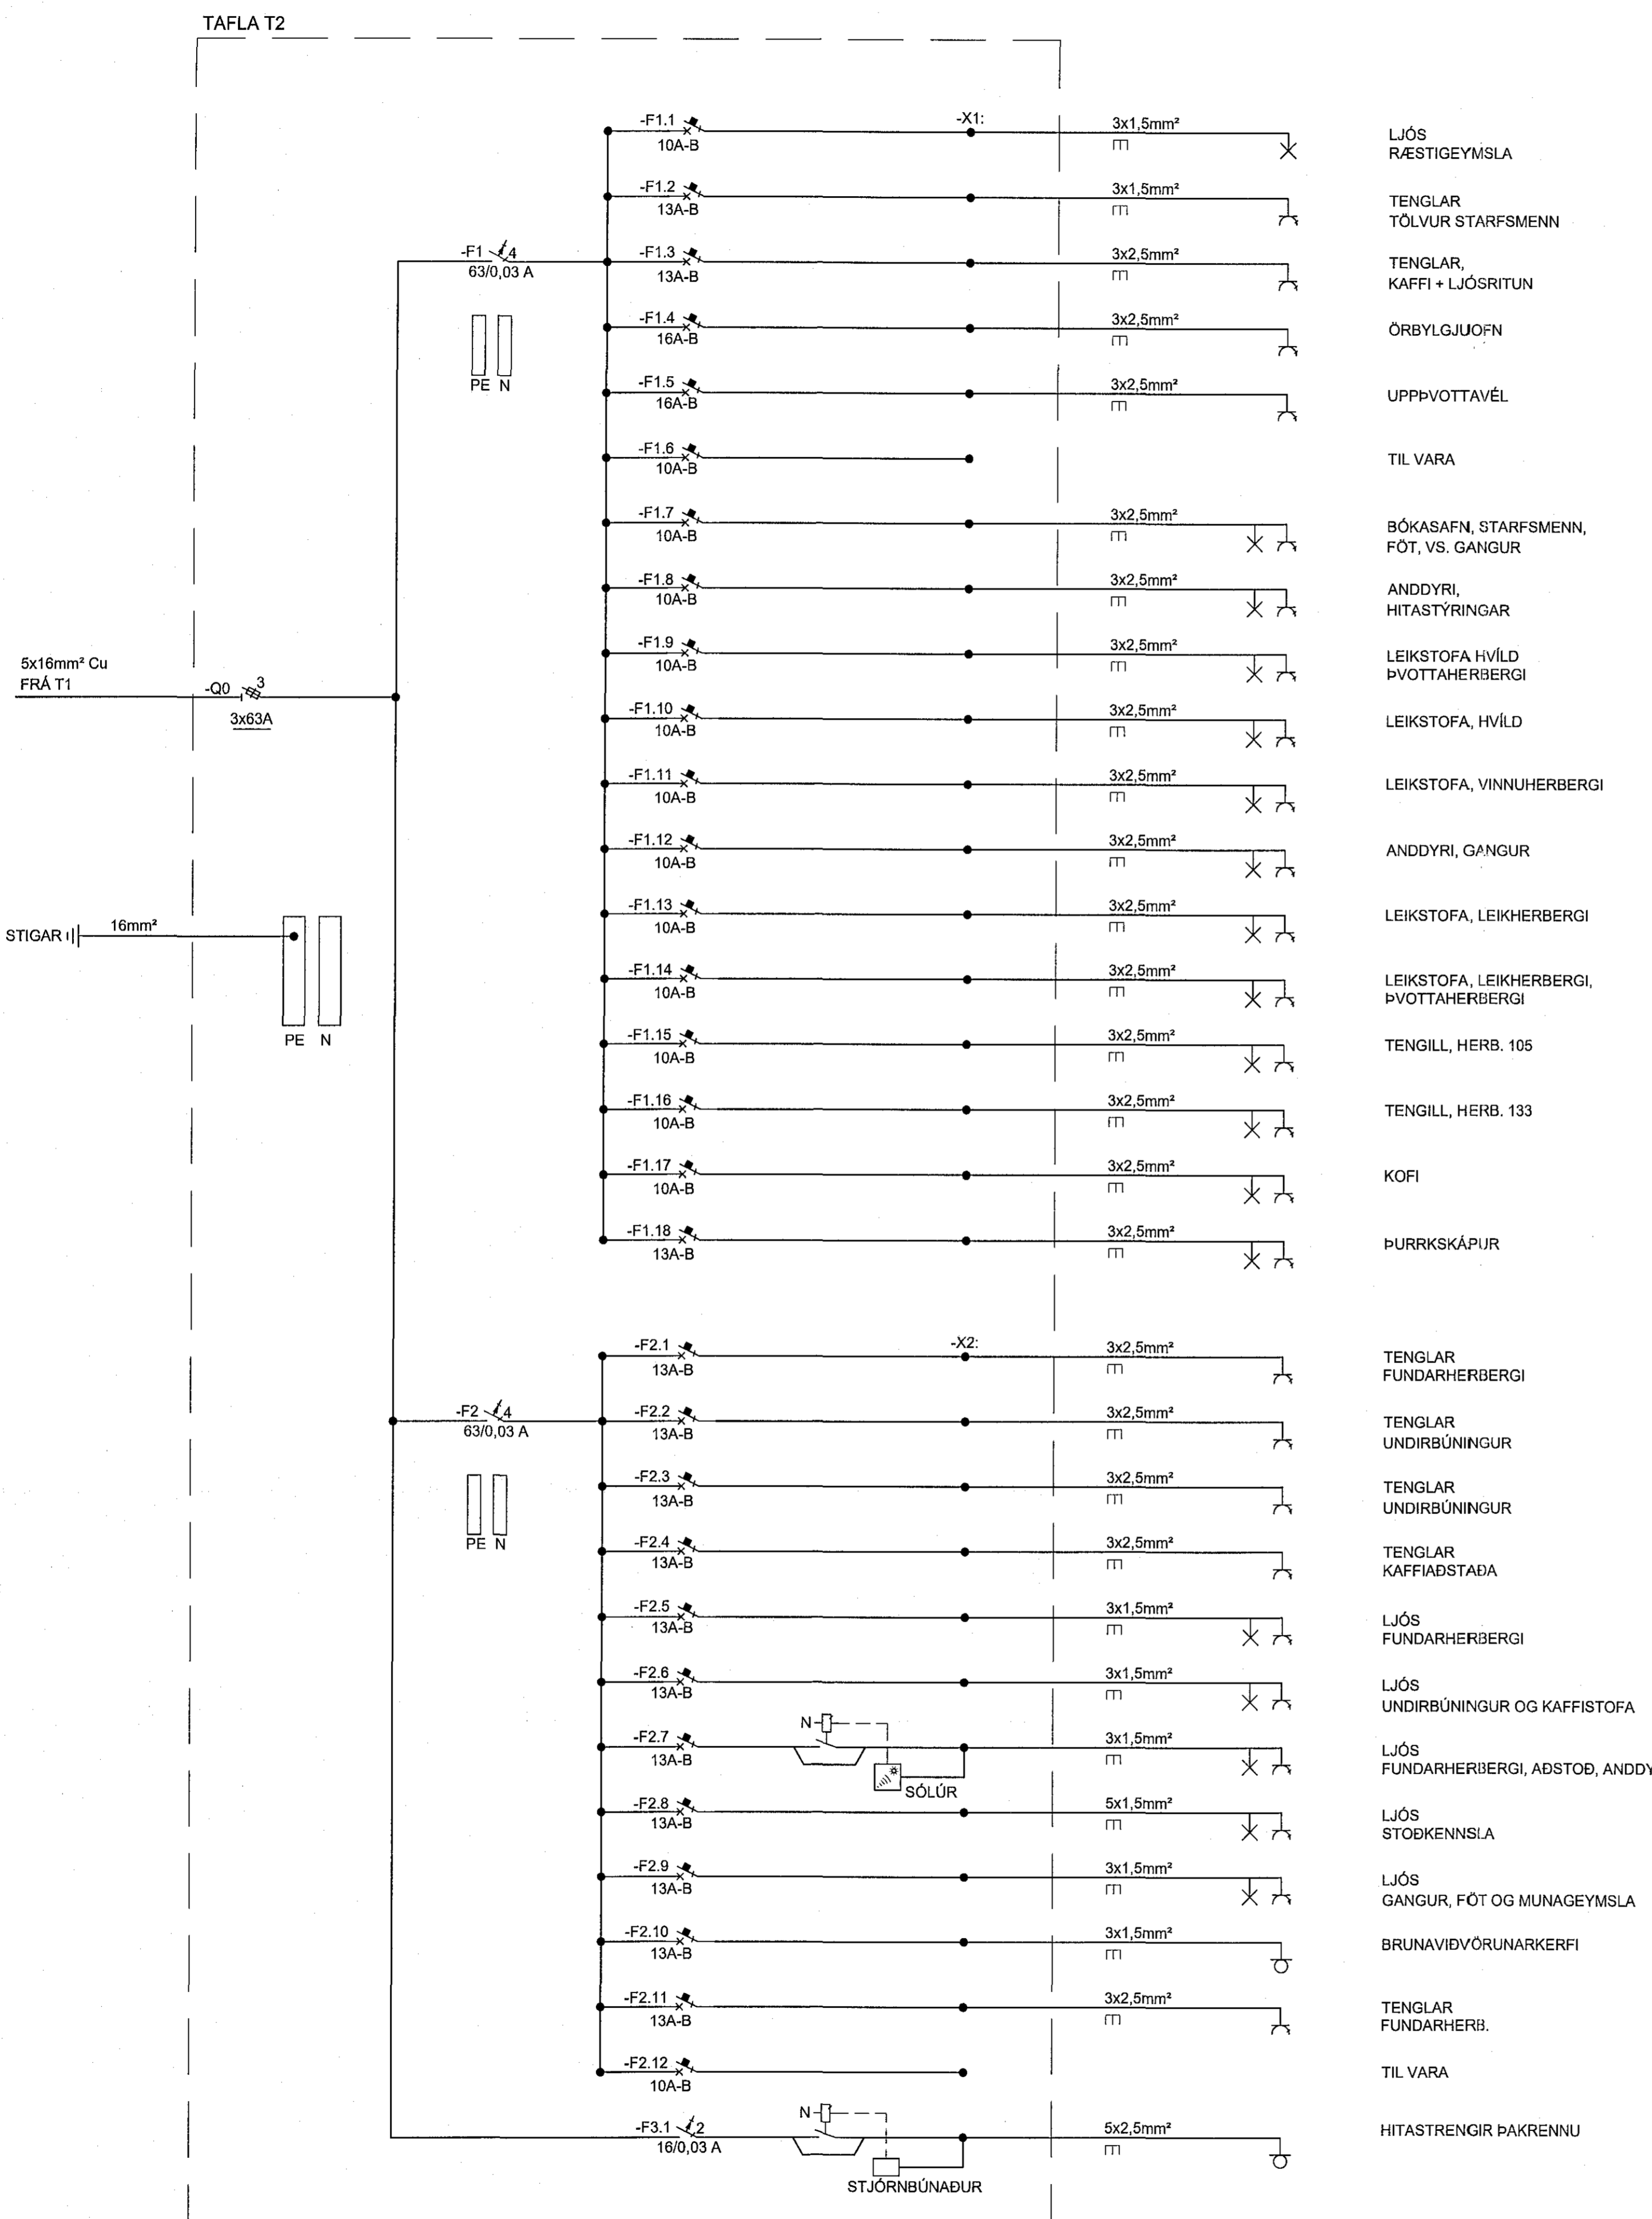

- X1: 3x1,5mm² LJÓS RÆSTIGEYMSLA
- F1.1 10A-B
- F1.2 13A-B TENGLAR TÖLVUR STARFSMENN
- F1.3 13A-B TENGLAR, KAFFI + LJÓSRITUN
- F1.4 16A-B ÖRBYLGJUOFN
- F1.5 16A-B UPPÞVOTTAVÉL
- F1.6 10A-B TIL VARA
- F1.7 10A-B BÓKASAFN, STARFSMENN, FÓT, VS. GANGUR
- F1.8 10A-B ANDDYRI, HITASTYRINGAR
- F1.9 10A-B LEIKSTOFA HVÍLD ÞVOTTATHERBERGI
- F1.10 10A-B LEIKSTOFA, HVÍLD
- F1.11 10A-B LEIKSTOFA, VINNUHERBERGI
- F1.12 10A-B ANDDYRI, GANGUR
- F1.13 10A-B LEIKSTOFA, LEIKHERBERGI
- F1.14 10A-B LEIKSTOFA, LEIKHERBERGI, ÞVOTTATHERBERGI
- F1.15 10A-B TENGILL, HERB. 105
- F1.16 10A-B TENGILL, HERB. 133
- F1.17 10A-B KOFI
- F1.18 13A-B ÞURRSKÁPUR
- X2: 3x2,5mm² TENGLAR FUNDARHERBERGI
- F2.1 13A-B
- F2.2 13A-B TENGLAR UNDIRBÚNINGUR
- F2.3 13A-B TENGLAR UNDIRBÚNINGUR
- F2.4 13A-B TENGLAR KAFFIADSTAÐA
- F2.5 13A-B LJÓS FUNDARHERBERGI
- F2.6 13A-B LJÓS UNDIRBÚNINGUR OG KAFFISTOFA
- F2.7 13A-B LJÓS FUNDARHERBERGI, ABSTOD, ANDDYRI.
- F2.8 13A-B LJÓS STÖÐKENNSLA
- F2.9 13A-B LJÓS GANGUR, FÓT OG MUNAGEYMSLA
- F2.10 13A-B BRUNAVIÐVÖRUNARKERFI
- F2.11 13A-B TENGLAR FUNDARHERB.
- F2.12 10A-B TIL VARA
- F3.1 16/0,03 A 5x2,5mm² HITASTRENGIR ÞAKRENNU

ÚTGÁFUFRILL

ÚTG.	DAGS.	SKÝRINGAR	HANNAÐ	YFRF.	SAMP.
01	28.02.2018	VIÐBÆTUR Í TÖFLU	PJ	GJ	
02	30.01.2019	REYNDARTEIKNING	PJ		

DAGS. UNDIRSKRIFTAR 27.02.2019 F.H. MANNVITS (NAFN OG KT) MANNVIT hf. Kt. 250953-4069  
DAGS. UNDIRSKRIFTAR SAMRÆMINGARHÖNNUBUR / HÖNNUNARSTJÓRI (NAFN OG KT) Steinar Jónsson Kt. 220579-0099

HÖNNUBUR  
**MANNVIT**  
Útgarntvartí 6 203 Kópavogi Sími: 422 3000 Fax: 422 3001  
www.mannvit.is mannvit@mannvit.is Kt: 430572-0169  
© ÖLL AFRÖT OG AFRITLUN TEIKNINGAR, AD HLEUTA EDA HEILD, ER HÁÐ SKRIFLEGU LEYFI HÖFUNDA.

HEITI VERKS  
**STAÐARHVAMMUR 23  
LEIKSKÓLINN HVAMMUR  
220 HAFNARFJÖRDUR**

HEITI TEIKNINGAR  
**RAFLAGNIR  
EINLÍNUNMYND  
TAFLA T2**

FRUMÚTGÁFA 28.02.2018	MKV.	STJERD	A1
VERKNUMÉR 3.151.300	VERKHLOTI 000	TEIKNINGANUMÉR EDR-R105	ÚTGÁFA 02