


V:\VERK5823 - HS VEITUR - HAFNARFJÖRÐUR\5823-003 ADVEITUSTÖÐ JONA FYRIR HAFNARFJÖRÐUR\CIVIL\U3_SKI\U01_TEIKNINGARBURÐARPOL-1_HAED.DWG

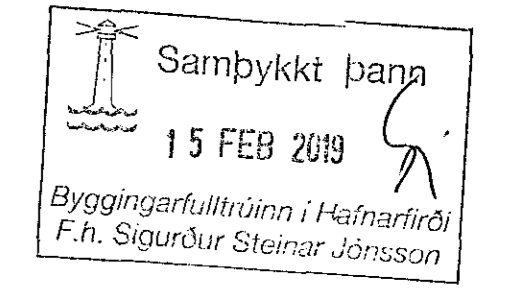

NAFN OG KT. HÖNNUNARSTJÓRA:
JÓN ÓLAFUR ÓLAFSSON KT.090658-4099
UNDIRSKRIFT HÖNNUNARSTJÓRA:


SKÝRINGAR

STEYPUGÆBI
BROTPOLSFLOKKUR: C30/37 XF3
VÍS TALA: 0,5
LOFTNIHALD: 6%

BENDISTÁL
STÁLGRÆDI:
FJARLEGG BENDINGAR FRÁ STEYPUFYRIBORDI:
Innarhlusa: 15mm
Útanhlusa: 30mm
Að jarðvegi: 40d

SKYEITILENGDIR: 600 mm
Táknar járn í efri brún plötu
Táknar járn í neðri brún plötu
K10c/c30 Táknar 10mm kambastál með 30mm millibili


Í grunnplötu er heimilt að nota K257 bendinef í stað K10 c/c 200
Öll mál eru í mm, nema hæðaktar eru í m.

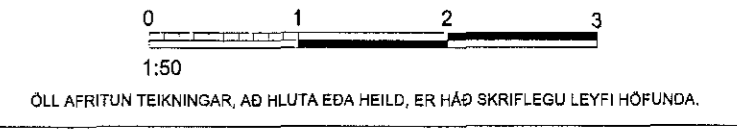

ÖLL AFRITUN TEIKNINGAR, AD HLUTA EÐA HEILD, ER HÁÐ SKRIFLEGU LEYFI HÖFUNDA.

ÚTGÁFUFRILL

ÚTGA:	DAGS:	SKÝRINGAR:	SAMP:
C0	31.10.18	Verkefning	KE
C1	08.01.19	Ýmsar lagfæringar	KE

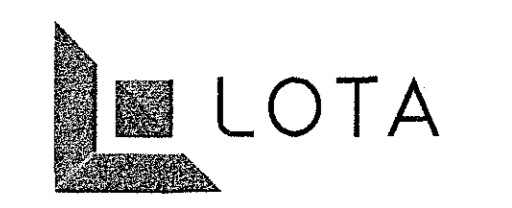


Guðröðarstigur 2-4 S. 560 5400, www.lota.is

**ADVEITUSTÖÐ HAMRANESI
HAFNARFJÖRÐUR
HS VEITUR**

HEITI TEIKNINGAR:
BURÐARVIRKI
GRUNNMYND
UNDIRSTÖÐUR

VERKNR:	FLOKKUR:	TEIKN.NR:
5823-003	JON	C-2.100
MKV: 1:50 A1	HANNAÐ: JK	TEIKNAD: JK
		RÝM: KE

NAFN OG KT. SAMÞYKKJANDA:
KRISTINN EIRIKSSON KT.120556-2749
UNDIRSKRIFT SAMÞYKKJANDA:

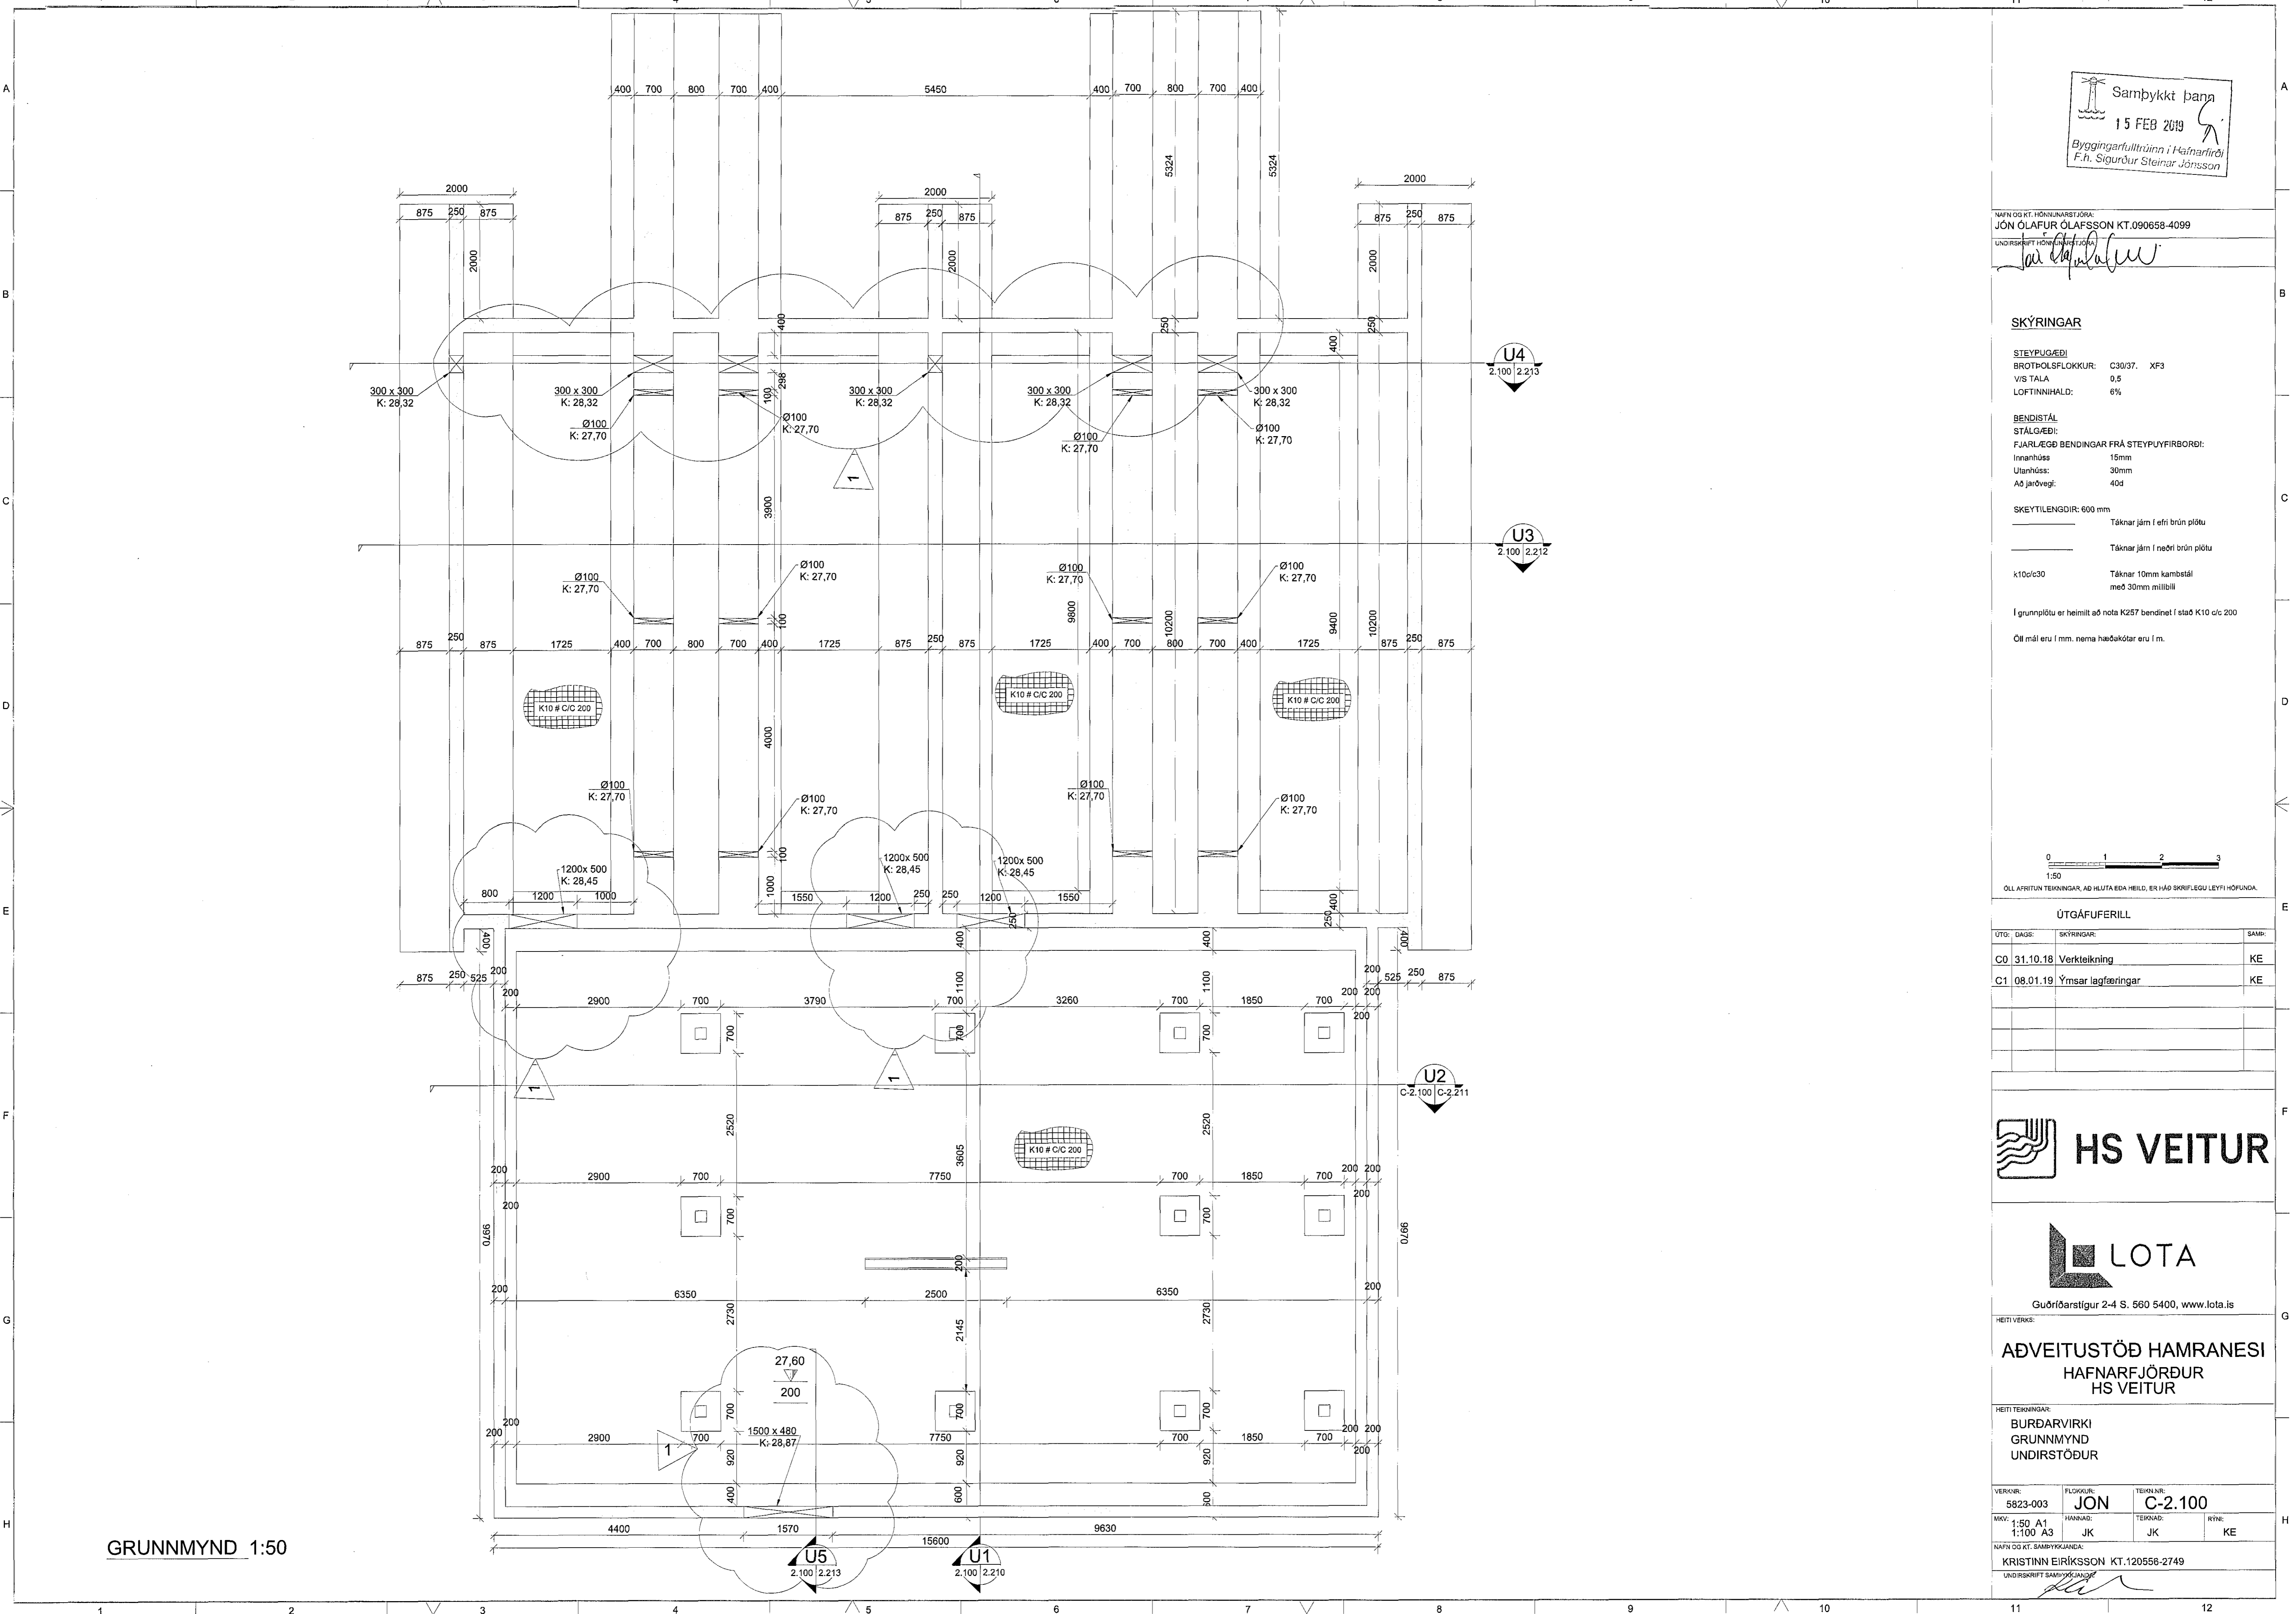

GRUNNMYND 1:50