




V:\VERK\6523 - HS VEITUR - HAFNARFJÖRDUR\6523-003 ADVEITUSTÖÐ JÓN-A FYRIR HAFNARFJÖRDUR_CIVIL\03_SKO\01_TEIKNINGARBURÐARPOL-1_HÆD.DWG

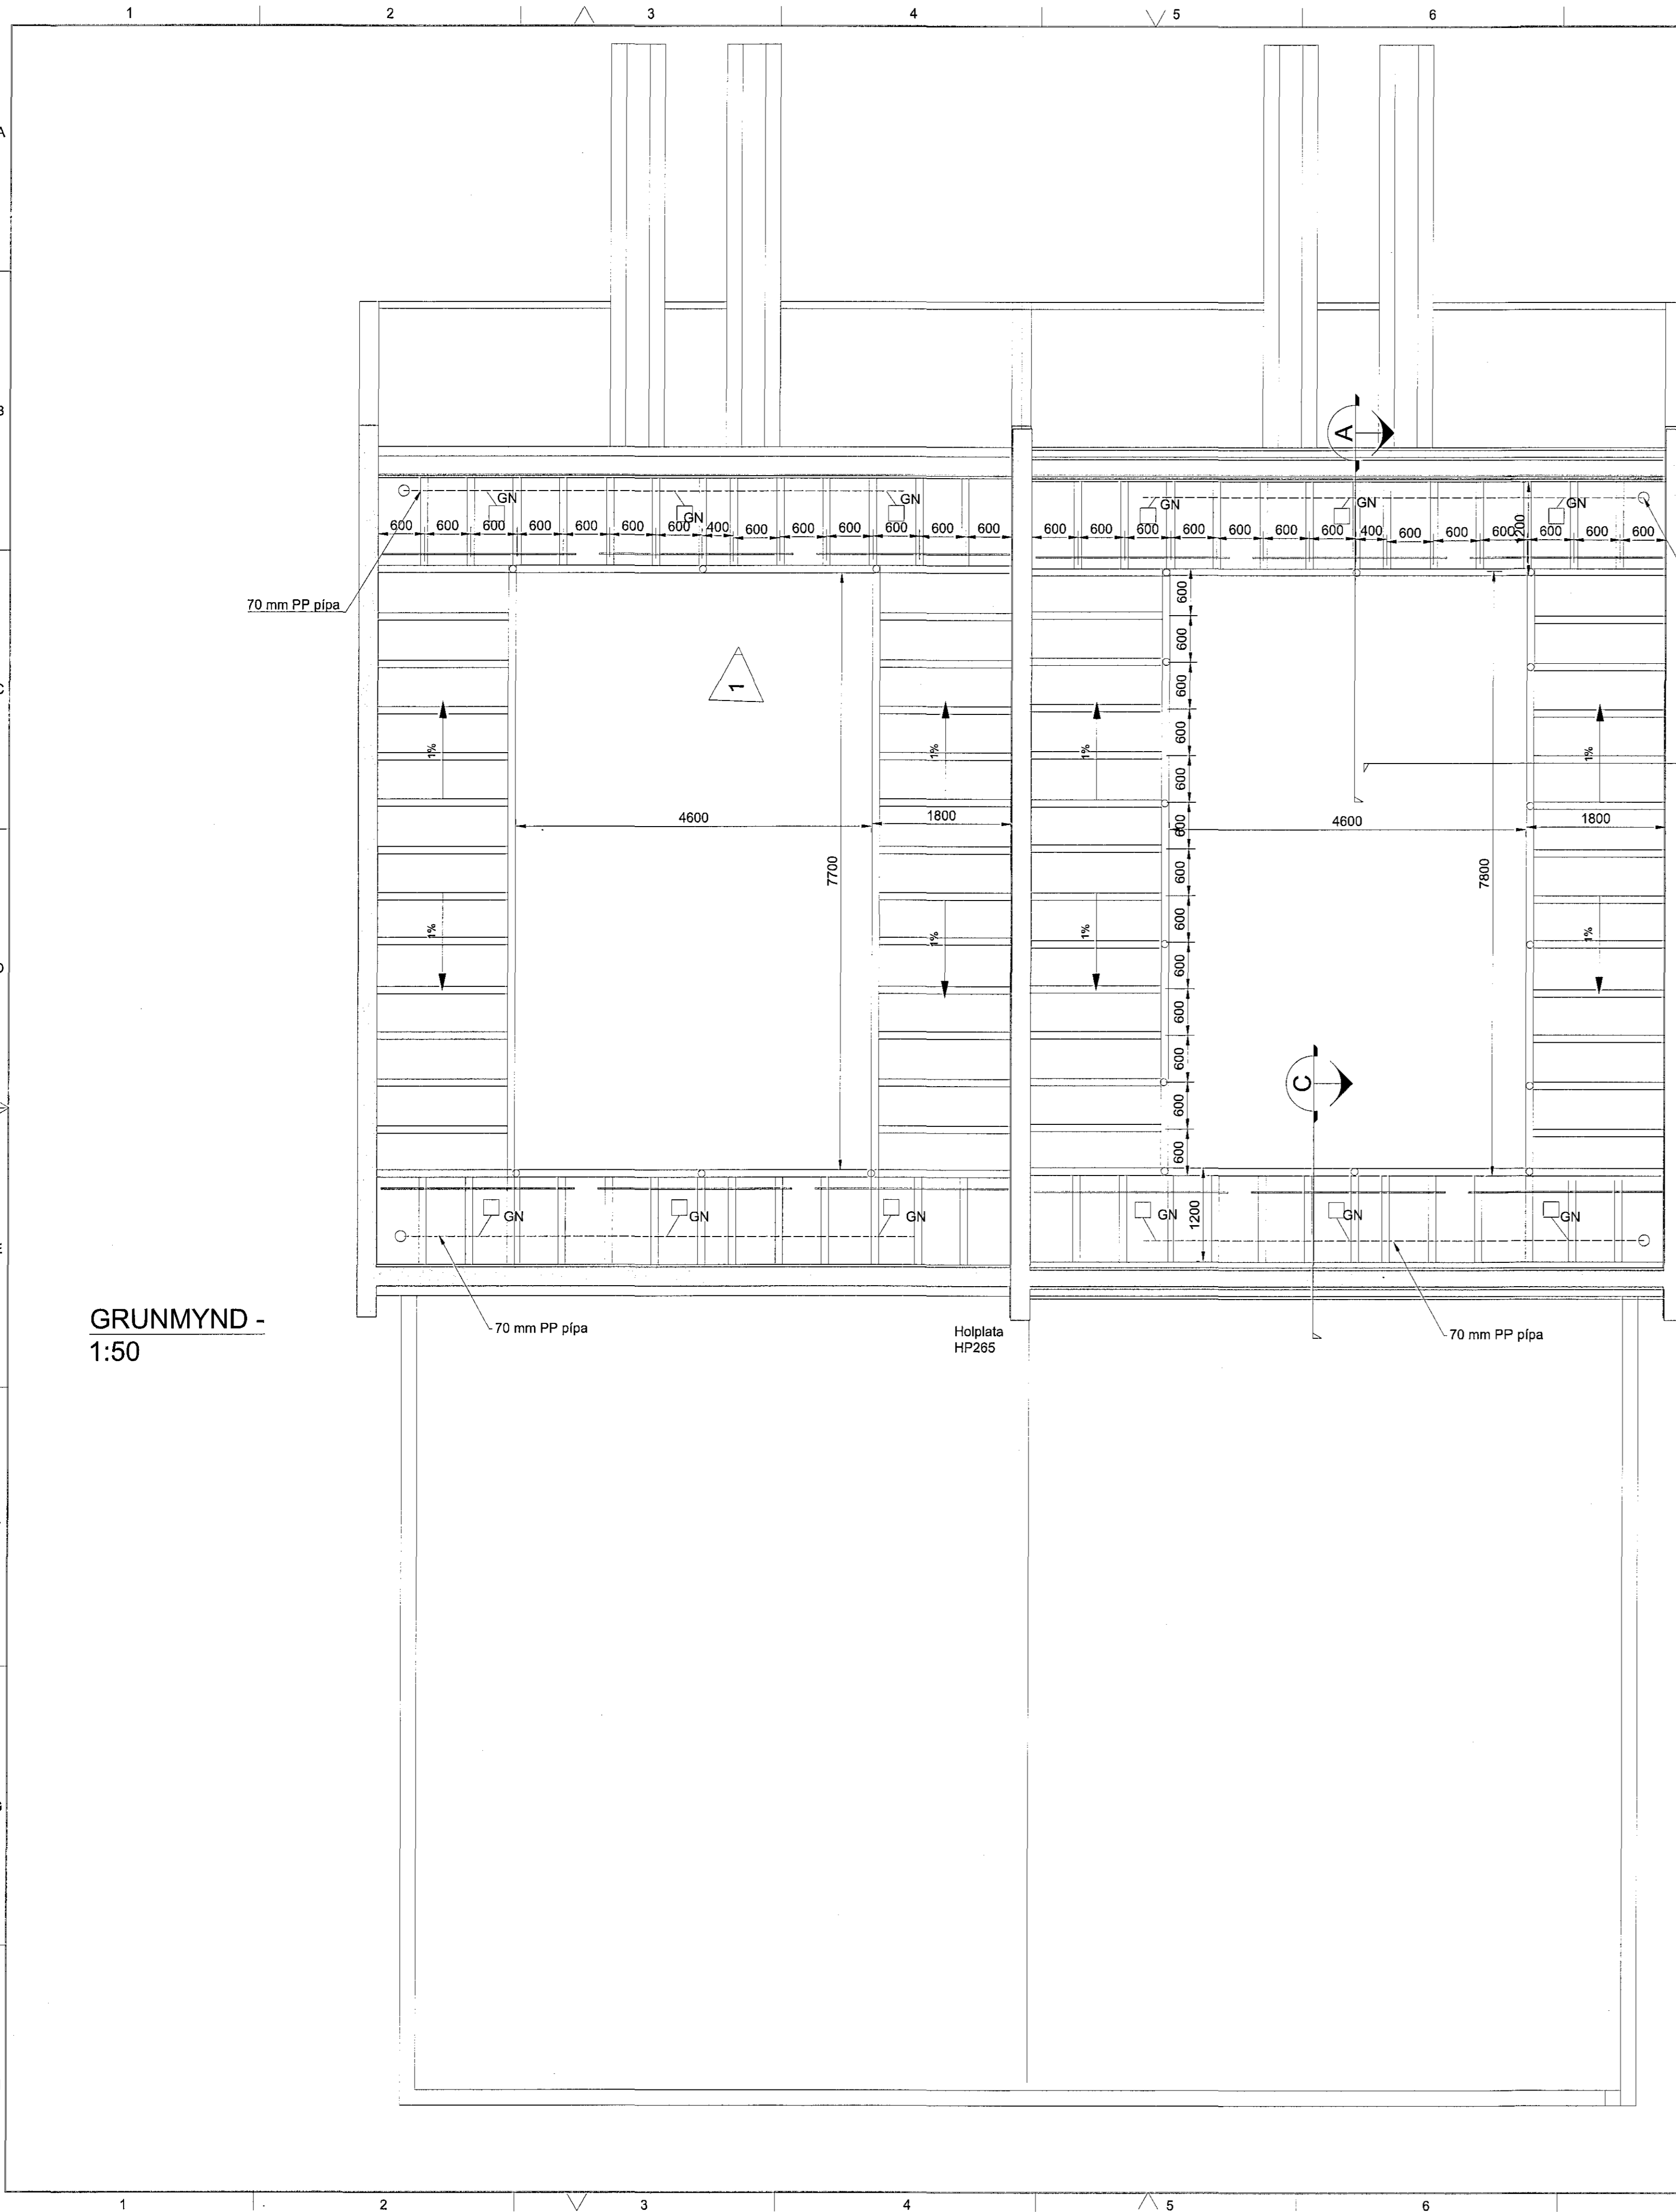


GRUNMYND -
1:50

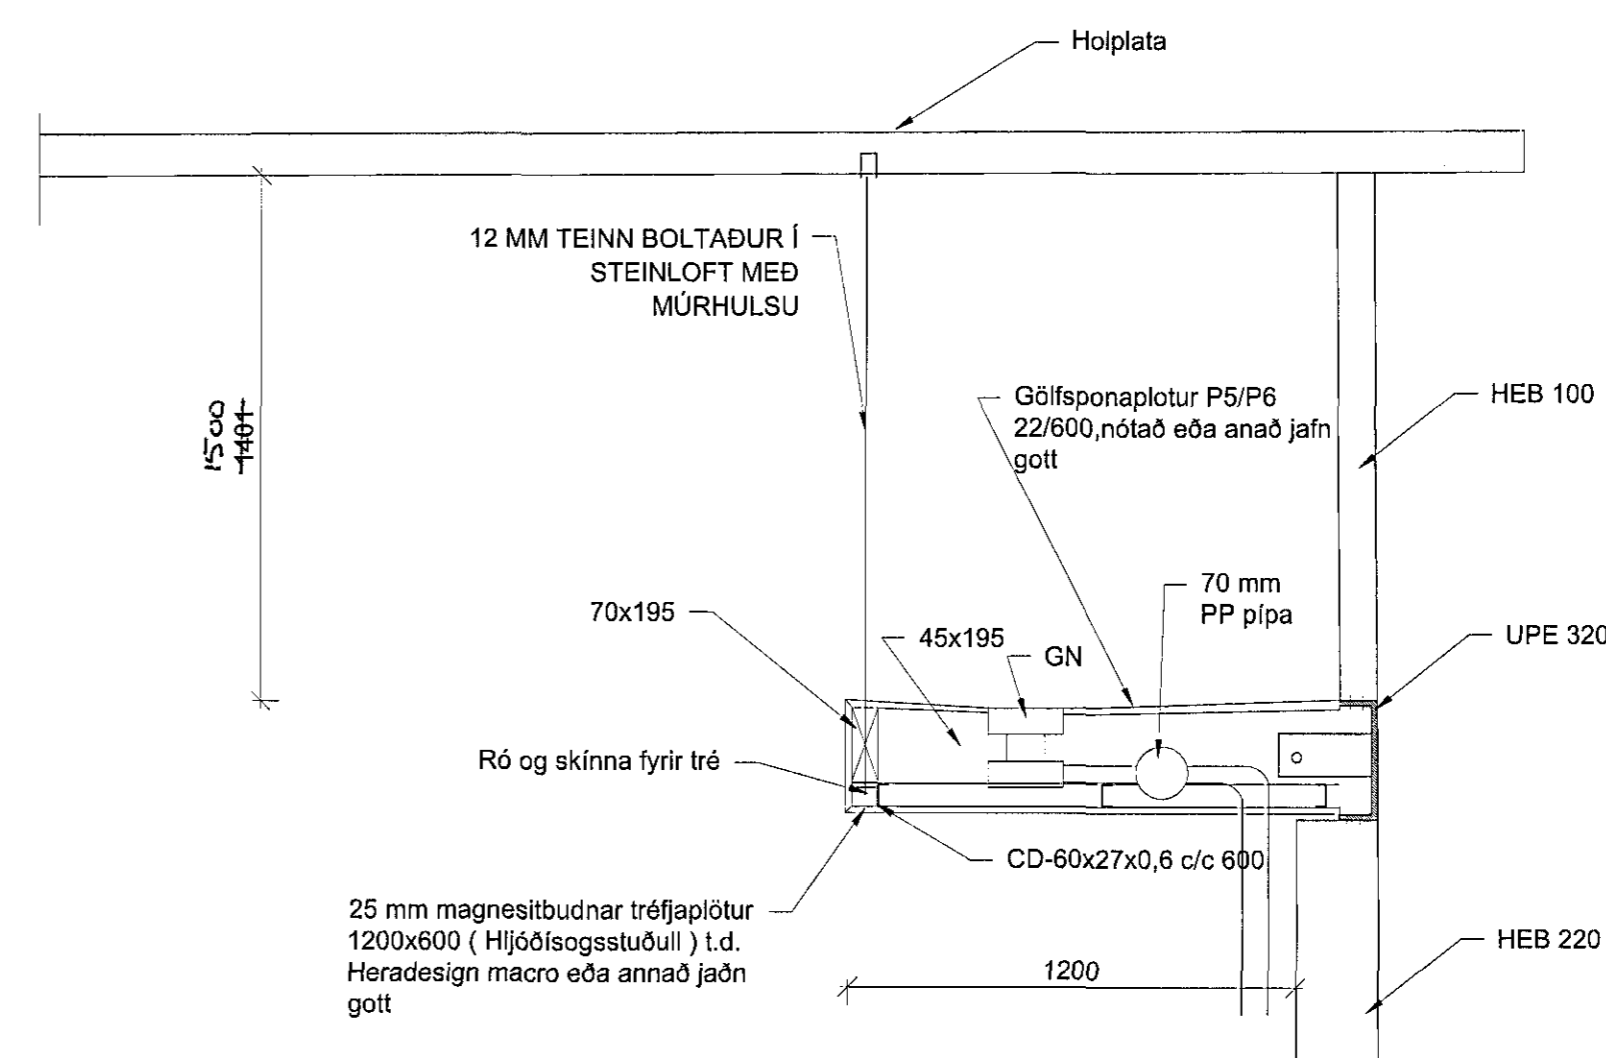

Snið A
1:20

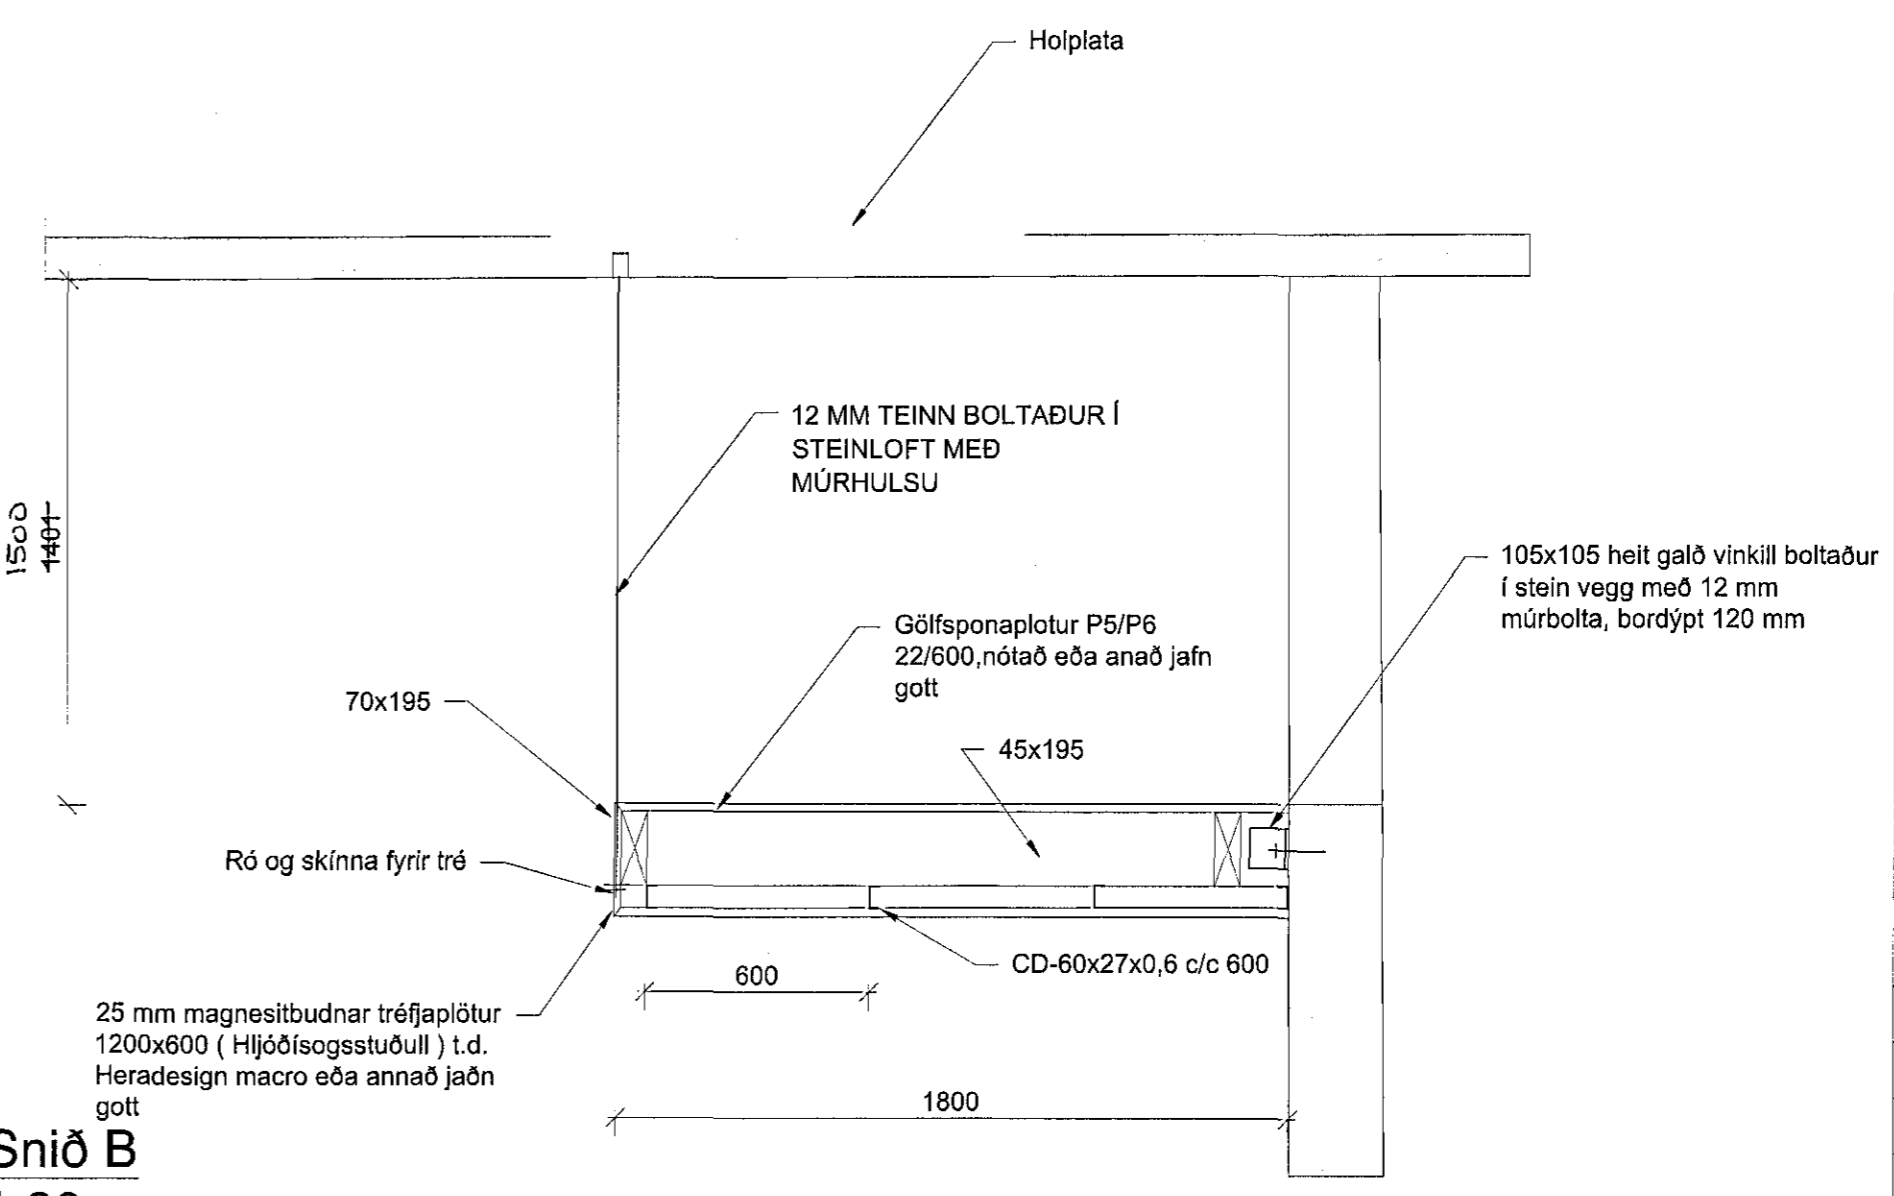

Snið B
1:20

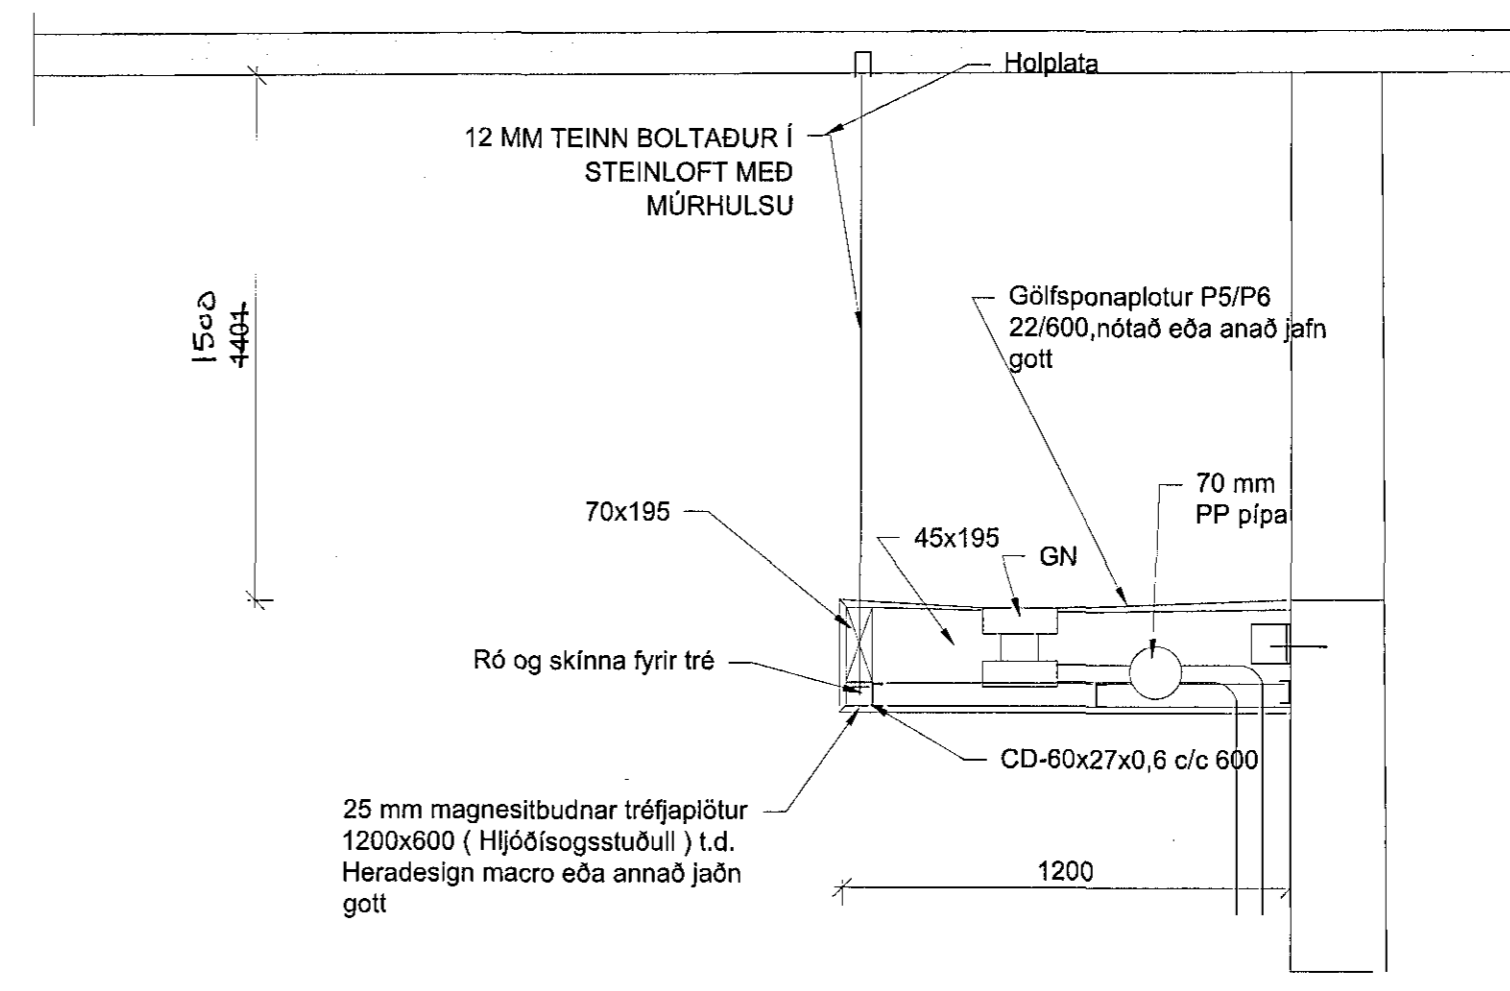


Snið C
1:20

Sambýkkt þann
15 FEB 2019
Byggingarfulltrúinn í Hafnarfjörð
F.h. Sigurður Steinar Jónsson

NAFN OG KT. HÖFUNNARSTÓÐA:
JÓN ÓLAFUR ÓLAFSSON KT. 090658-4099
UNDIRSKRIFT ÖNNINGAUFSTARA:
Jón Ólafur Ólafsson

GN : golfniðurfall 200 x200
án vatnslás feltt í gólf

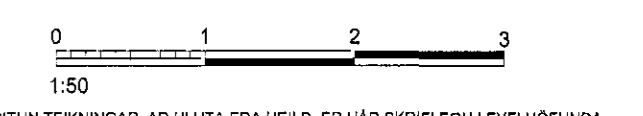

ÖLL AFRITUN TEIKNINGAR, AD HILUTA EÐA HELD, ER FÁÐ SKRIFLEGU LEYFI HÖFUNDA.

ÚTGÁFUFRILL			
ÚTG.	DAGS.	SKYRNINGAR.	SAVB.
C0	08.01.19	verkefning	KE



Guðrúnarstígur 2-4 S. 560 5400, www.lota.is

HÉTTI TEIKNINGAR:
**ADVEITUSTÖÐ HAMRANESI
HAFNARFJÖRDUR
HS VEITUR**

HÉTTI TEIKNINGAR:
BURÐARVIRKI
GRUNNMYND OG SNIÐ
MILLILOFT SPENNAZYMI

VERKNR.	FLOKKUR.	TEIKN.NR.	
5823-003	JON	C-2.130	
MKV:	HANNAD:	TEIKNAD:	RYT:
1:50 A1 1:100 A3	JK	JK	KE

NAFN OG KT. SAMBYGGJANDA:
KRISTINN ERIKSSON KT. 120558-2749
UNDIRSKRIFT SAMBYGGJANDA:
Kristinn Erikkson