


Samþykkt þann
15 APR 2019
Byggingarfulltrúinn í Hafnarfirði
F.h. Steinar Steinarsson


FRÆRENNISLÖGN
DRENLOGN
AFFALL

SJÁ ALMENNAR SKÝRINGAR Á TEKN. P0-00 OG P0-01
FRÆVEITURÖR SEM LIGGJA UNDIR BÍLASTEDI ERU
MEÐ HRINGSTÍFNI SN8


↑ YFIRSTRAMSRIST EÐA LOFTBÍL
UNDIR OG/EÐA YFIR HURD.

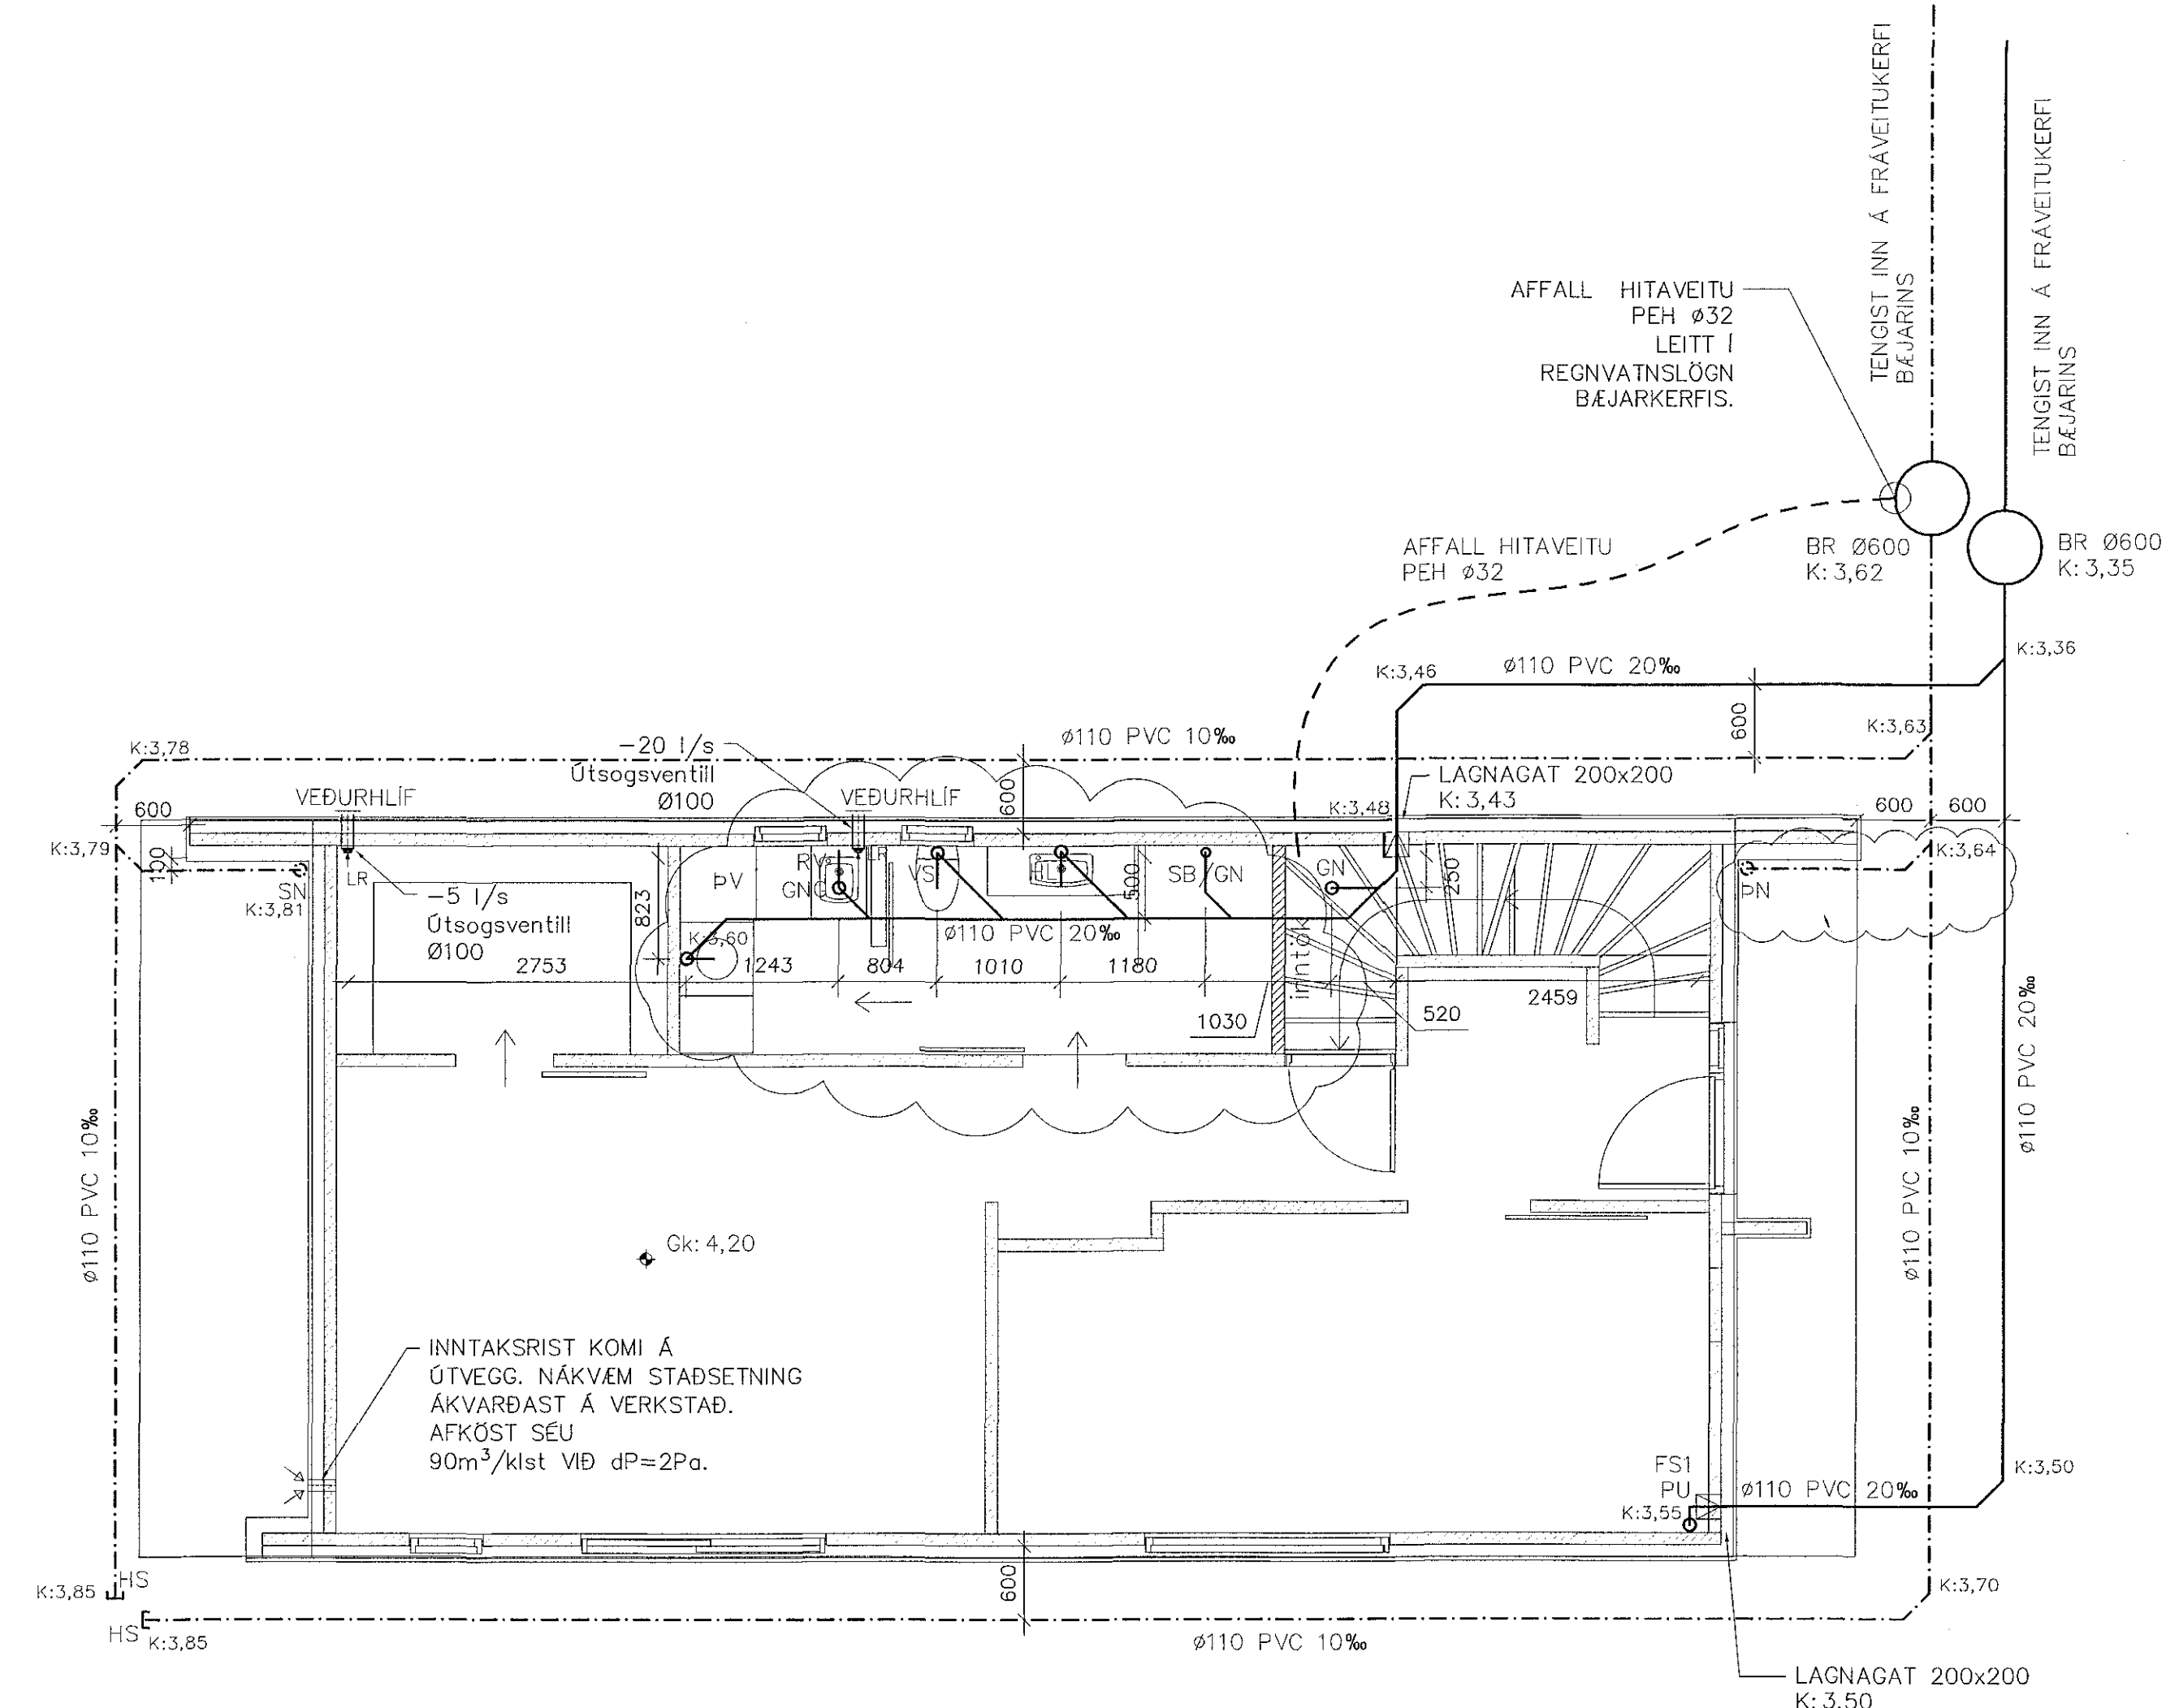

GRUNNMYND 1.HÆÐ

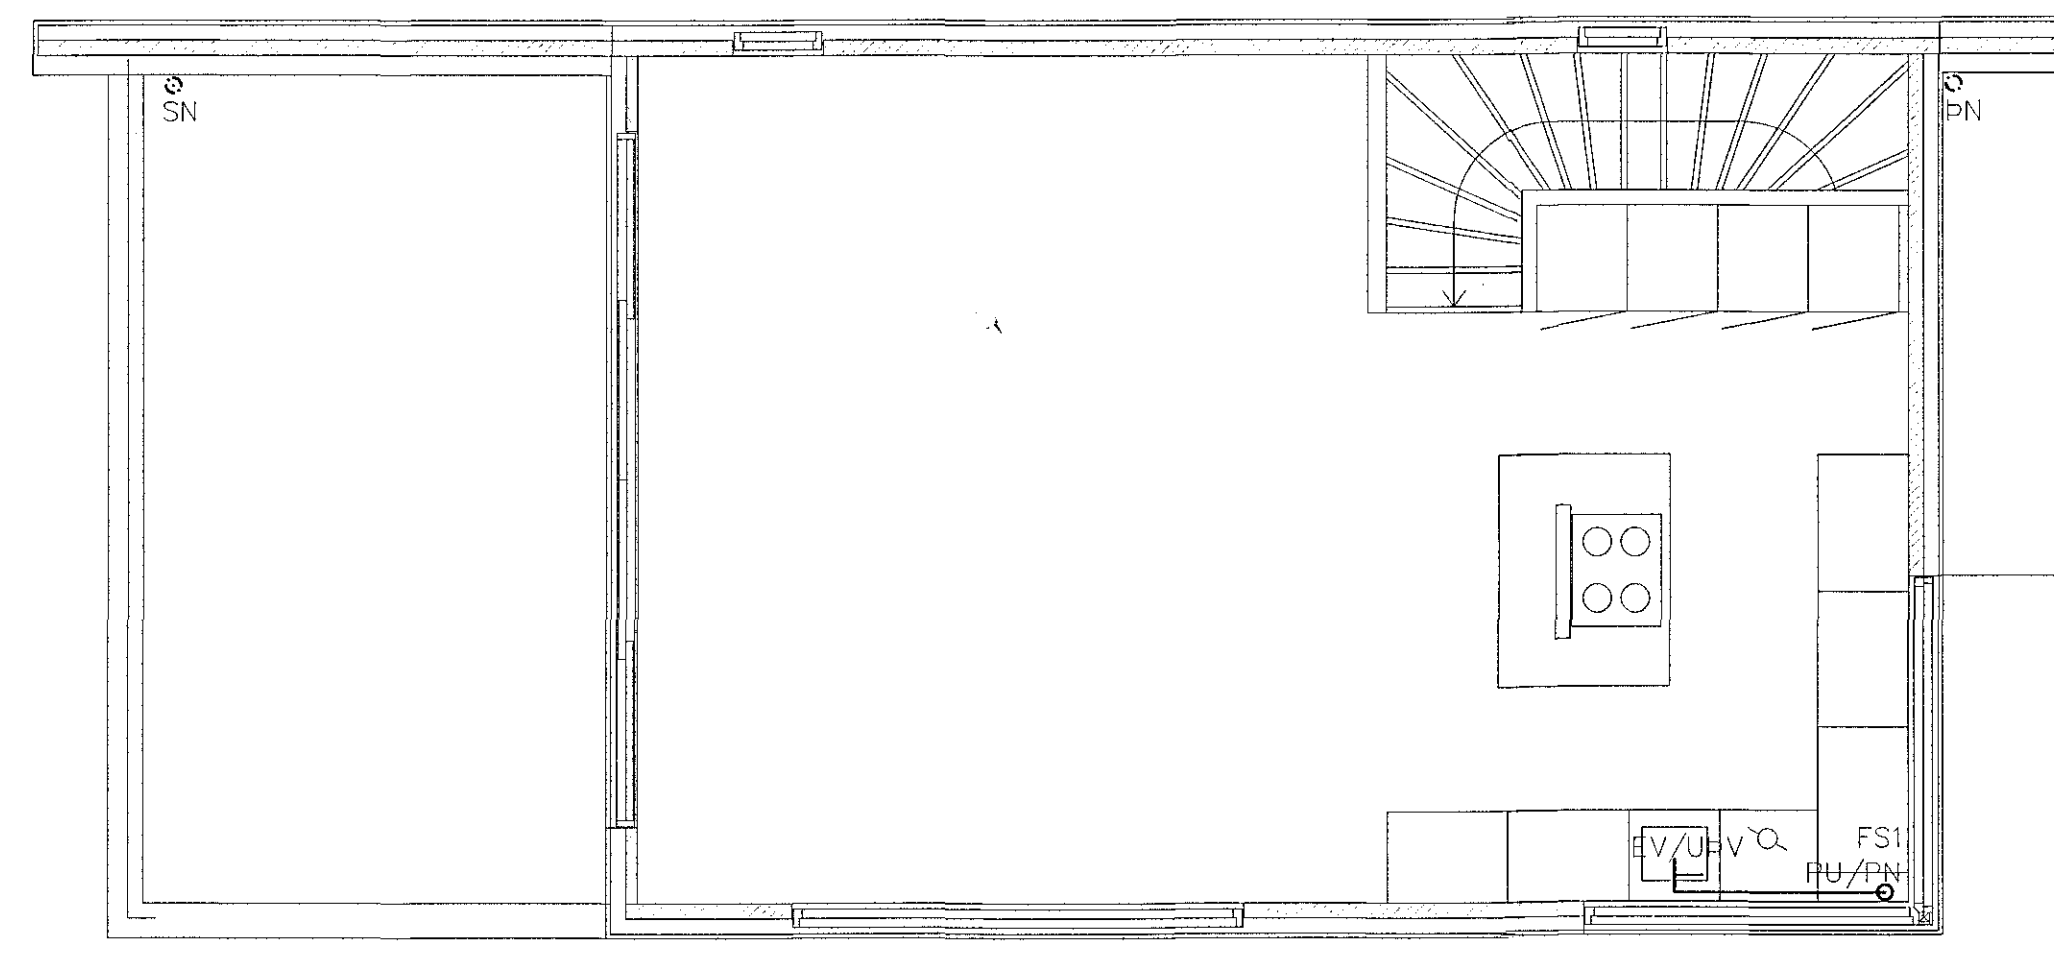

GRUNNMYND 2.HÆÐ

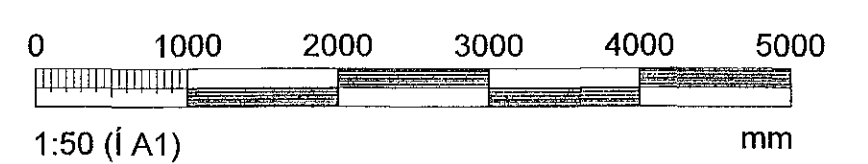

HEILBRIGGISEFTIRLIT
HAFNARFIJARDAR-
OG KÓPAVOGSSVÆDIS
Gæðutorgi 5 - 2100 Garðabú
15/4 2019

BREYTINGAR			
NR.	DAGS.	BREYTING	SB.
1	22.06.18	FRUMÚTGÁFA	JJ
2	06.02.19	Lagnabreytingar v. innréttinga	JJ

NEW NORDIC
engineering

NEW NORDIC ENGINEERING ehf. kt. 520914-1450
HVEÐASMÁRI 6, 201 KÓPAVOGUR
nne@nne.is, Sími 854-4080

SAMÞYKKT JÓKULL JÓNSSON 270575-4209

VERK
ÓSEYRARBRAUT 27b
HAFNARFIRÐI

TEKNING
SÉRUPPDRATTUR - PÍPLAGNIR
GRUNNLAGNIR OG LOFTRÆSING
GRUNNMYND 1.HÆÐ / GRUNNMYND 2.HÆÐ

HANNAÐ	TEKNAÐ	YFIRFARI	MÆLIKVARI	
JJ	SJ	?BE	1:50	/A1

DAGS.	VERK NR.	TEKNING NR.	ÚTGÁFA NR.
06.02.2019	18038	P1-01	2