


GRUNNMYND 1.HÆÐ  
MKV. 3

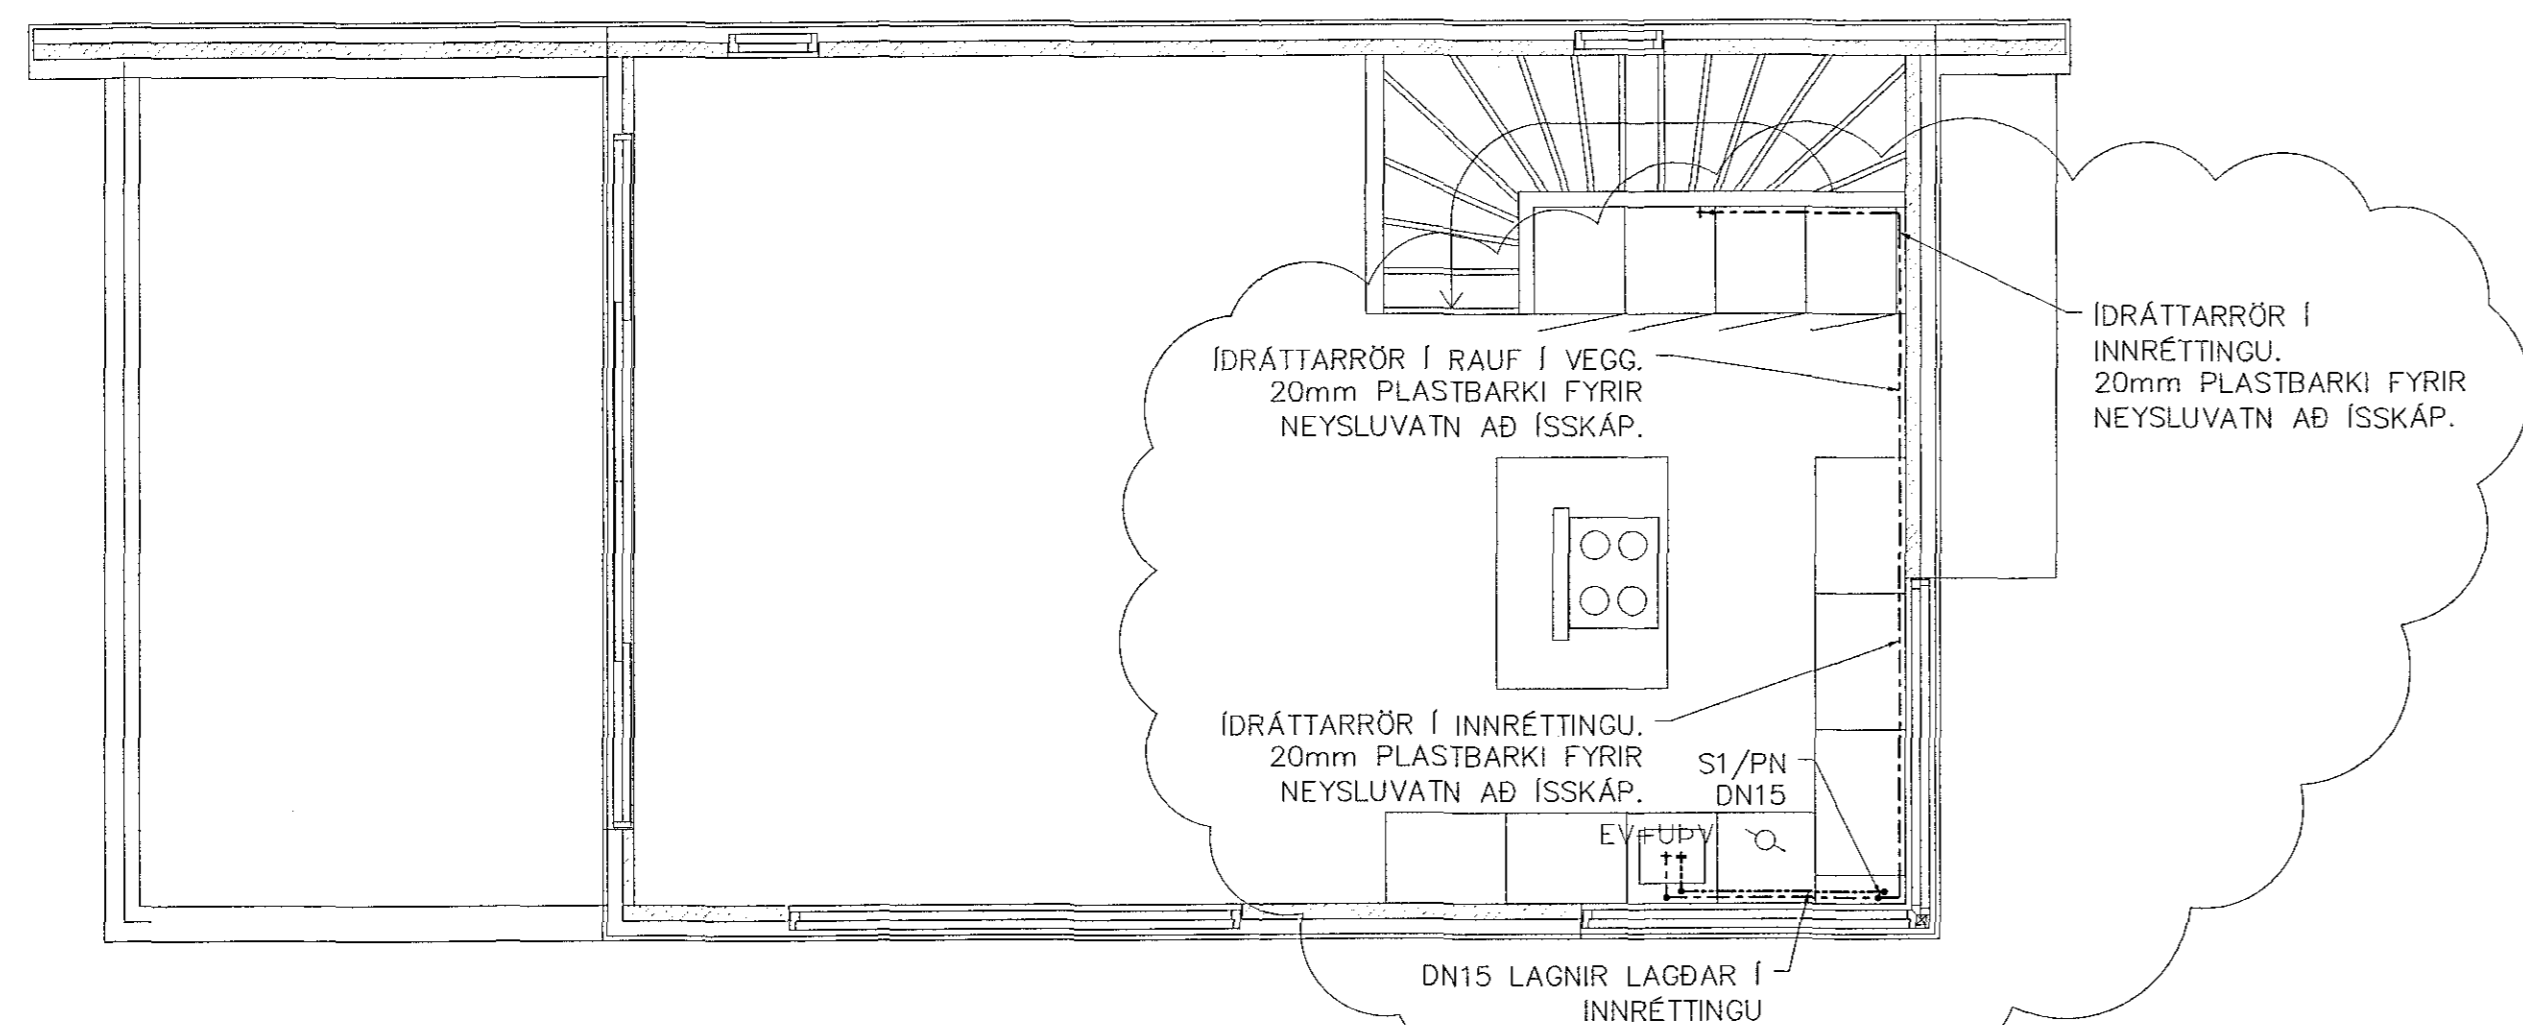




GRUNNMYND 2.HÆÐ  
MKV. 3

Samþykkt þann  
15 APR 2019  
Byggingartultrúinn í Hafnarfirði  
F.H. Sigurður Steinar Jónsson

- NEYSLUVATN KALT
- NEYSLUVATN HEITT
- RAFMAGN
- LJÓSLÉIDARI

SJÁ ALMENNAR SKÝRINGAR Á TEIKN. P0-00 OG P0-01  
ALLAR INNSTEYPTAR RÖR-Í-RÖR NEYSLUVATNSLAGNIR ERU Ø16 PEX MEÐ SÚREFNISKÁPU, NEMA ANNAD SÉ TEKIÐ FRAM Á TEIKNINGU  
ALLAR LAGNIR Í DREIFIKERFI NEYSLUVATNS OFAN BOTNPLÖTU ERU DN12, NEMA ANNAD SÉ TEKIÐ FRAM Á TEIKNINGU

HEILBRIGDISEFTIRLIT  
HAFNARFJARÐAR-  
OG KÓPAVOGSSVÆÐIS  
15.4.2019

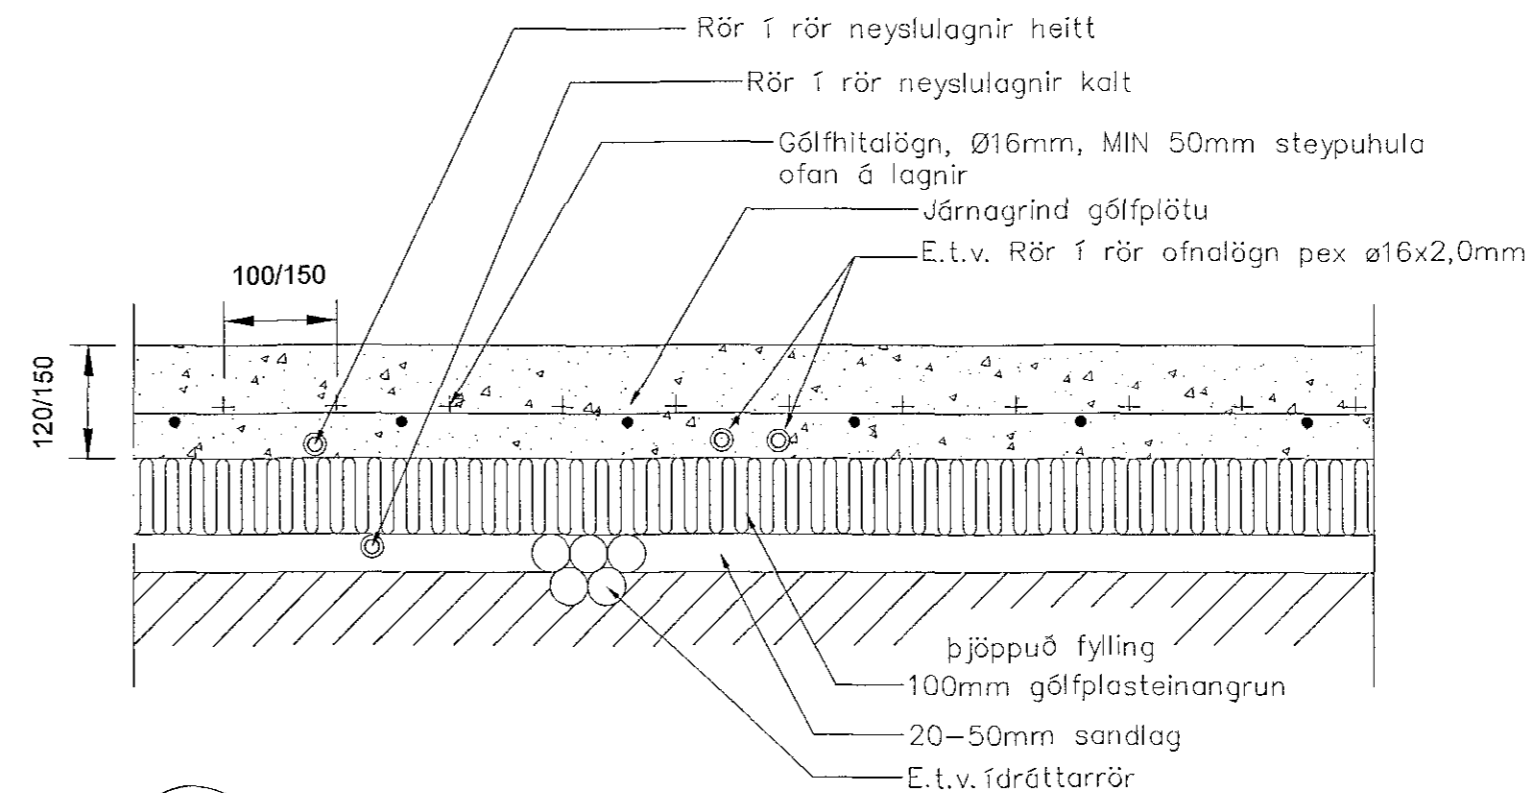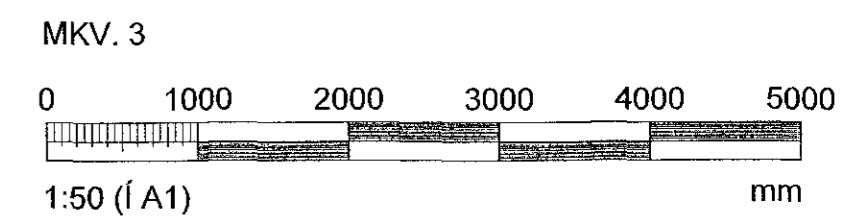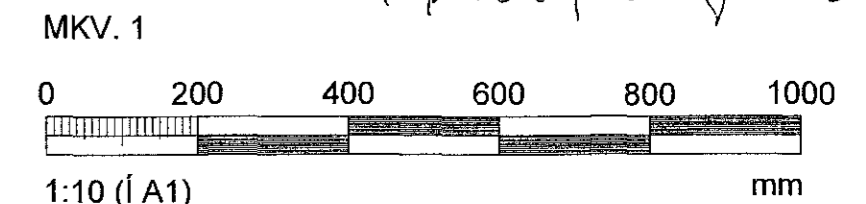

STÆDSETNING LAGNA UNDIR PLÖTU  
Mkv. 1

ÁRITUN SAMRÆMINGARHÖNDLÖGUR: Sveinn Ivarsson  
Kt. 130254-7949

BREYTINGAR			
NR.	DAGS.	BREYTING	SB.
1	22.06.18	FRUMÓTGAFA	JJ
2	06.02.19	Lagnabreytingar v. innréttinga	JJ

**NEW NORDIC**  
engineering  
NEW NORDIC ENGINEERING ehf. kt. 520914-1450  
HAFNASMÁRHI 6, 201 KÓPAVOGUR  
nne@nne.is, Sími 854-4080

SAMÞYKKT JÓKULL JÓNSSON 270575-4209

VERK  
ÖSEYRÁRBRAUT 27b  
HAFNARFIRÐI

TEIKNING  
SÉRUPPRÁTTUR - PÍPULAGNIR  
NEYSLUVATN  
GRUNNMYND 1.HÆÐ / GRUNNMYND 2.HÆÐ

HANNAÐ	TEIKNÁÐ	YFIRFARIÐ	MEIÐKVARÐI	
JJ	SJ	?BE	1:50	/A1

DAGS. 06.02.2019 VERK NR. 18038 TEIKNING NR. P2-01 ÓTÓGAFA NR. 2