




GRUNNMYND 1.HÆÐ
MKV. 3

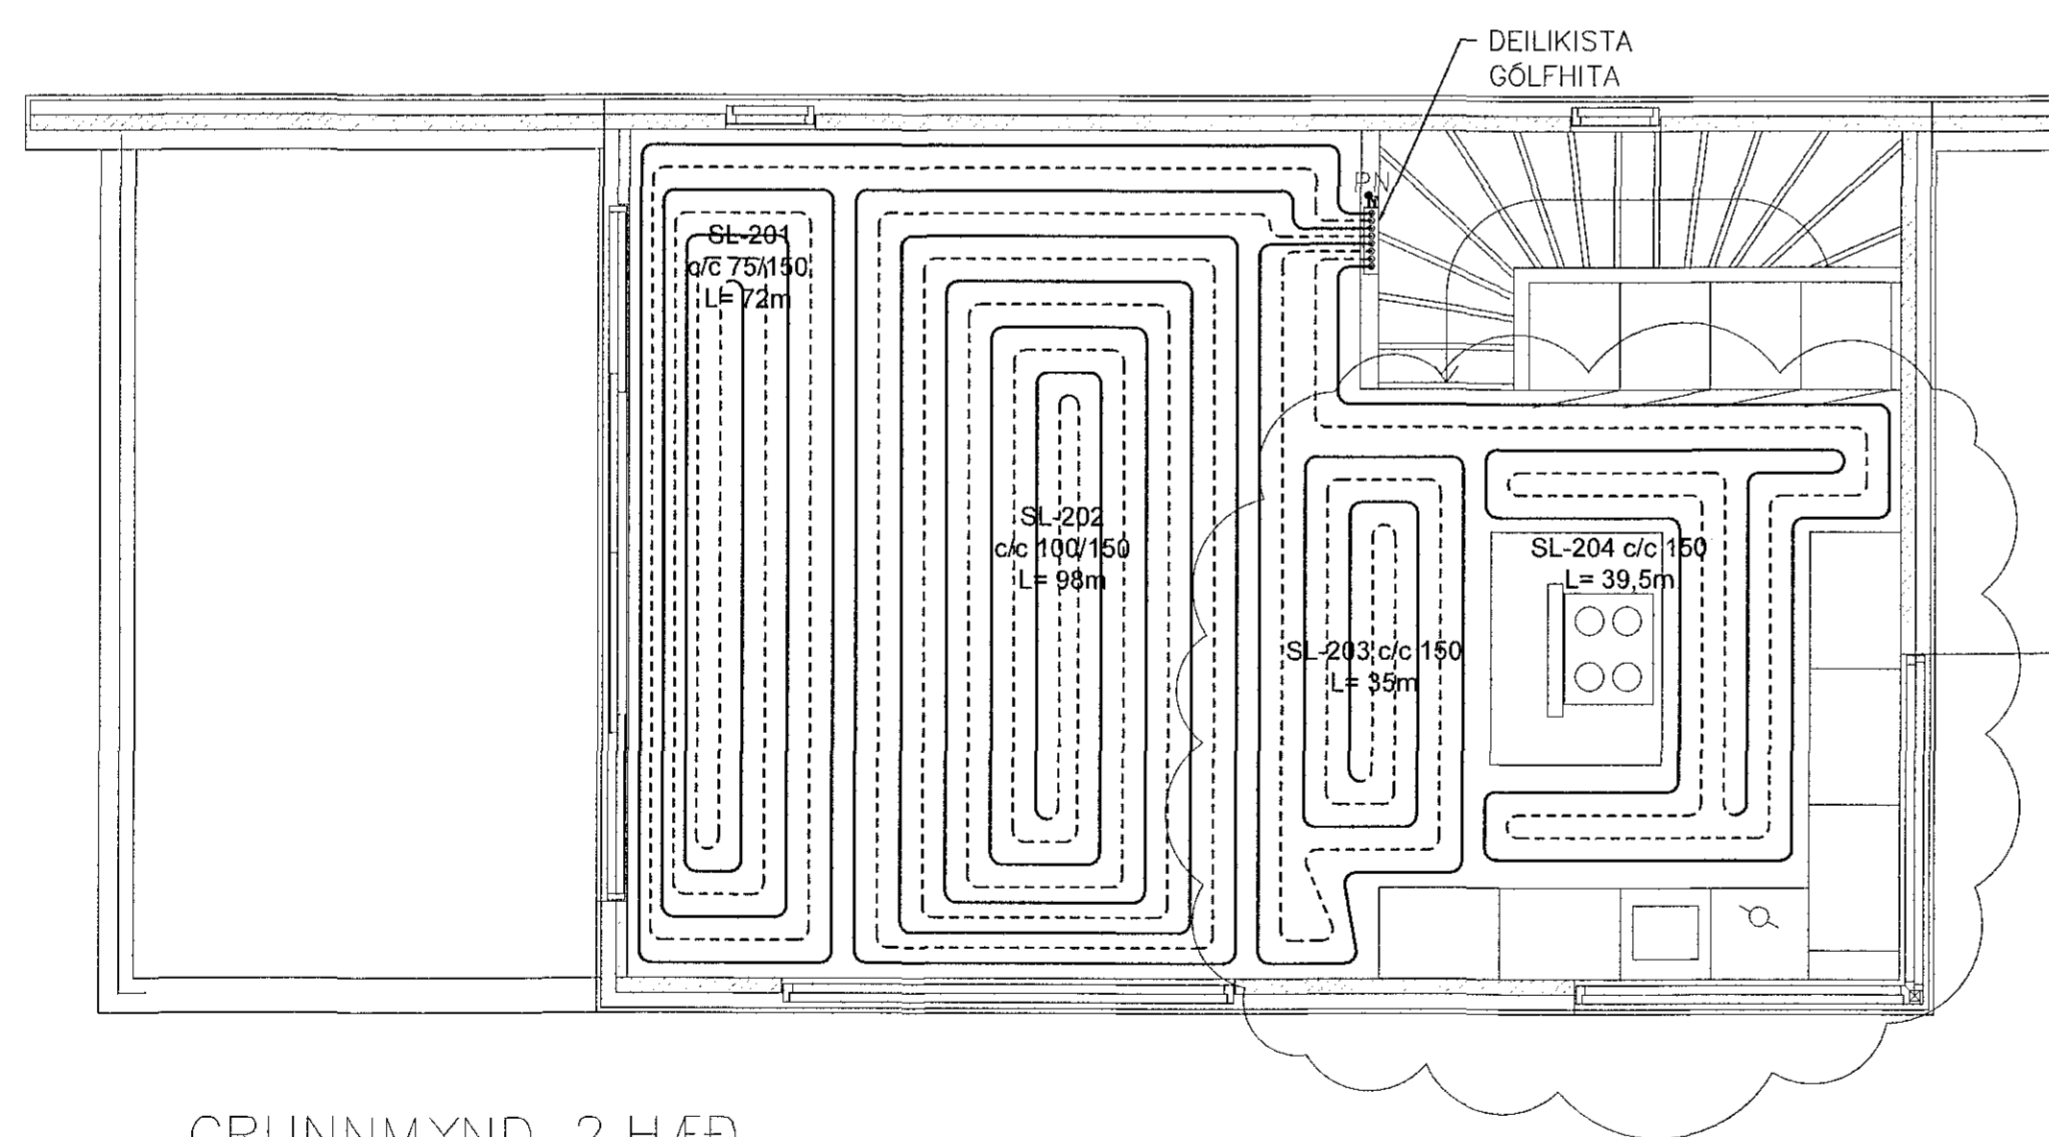

GRUNNMYND 2.HÆÐ
MKV. 3

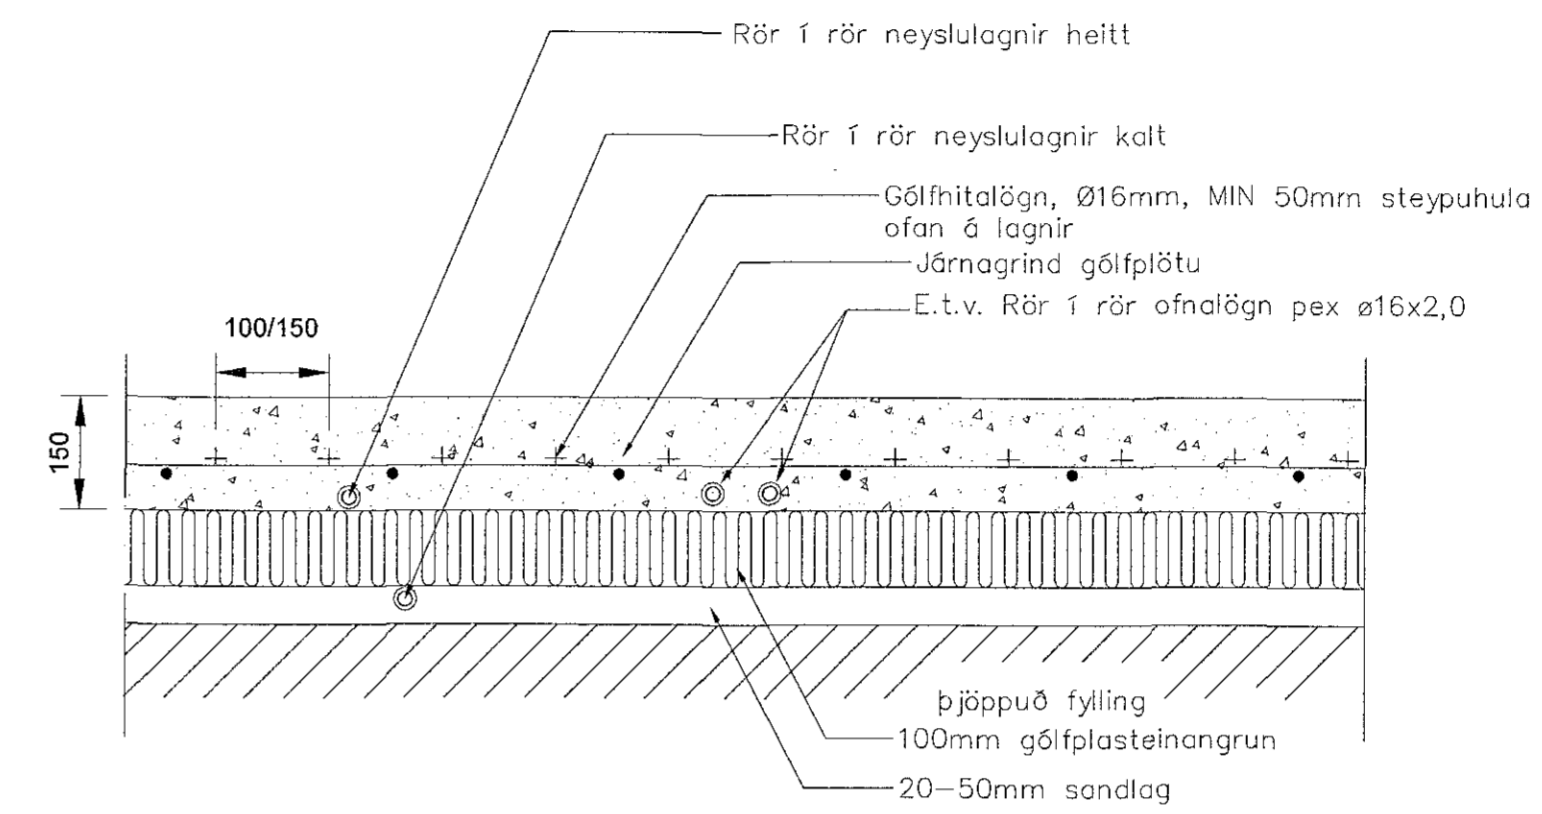

STÆÐSETNING LAGNA UNDIR PLÖTU
Mkv.1

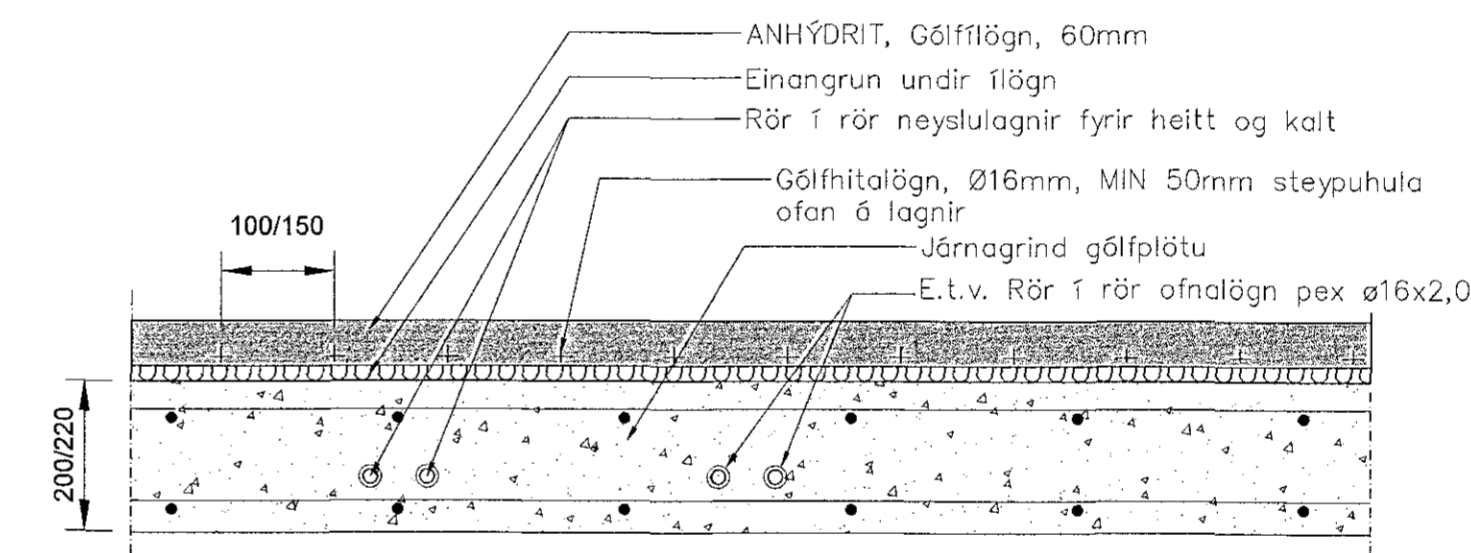

STÆÐSETNING LAGNA Á LOFTAPLÖTU
Mkv.1

GÓLFHITALÖGN:
RÖR Í GÓLFHITALÖGN SKULU VERA Ø16mm ÚR PEX, (KRÖSSBUNDIÐ HD POLYETHYLEN) EÐA SAMBÆRILEGT, MEÐ SÖREFNISFLÆDIVÖRN SAMKV. DIN 4726.

ÖLL TENGISTYKKU SKULU HÆFA LAGNAEFNIENGAR TENGINGAR SKULU VERA Í PLÖTU

FJARLÆGD RÖRS FRÁ ENDANLEGUM ÓT- OG INNVEGGJUM SKAL VERA 100mm. BIL MILLI RÖRA SKAL VERA c/c 75mm TIL c/c 150mm. ÞAR SEM RÖRIN LIGGJA Í GEGNUM EÐA UNDIR VEGGI OG Í VEGG EÐA GÓLFRÖUFUM SKAL EINANGRA ÞAU MEÐ SVAMPHÖLKUM EÐA ALÍKA EFNI.

HEIMILT ER AÐ HLIDRA TIL GÓLFHITALÖGNUM ÞAR SEM LAGNALEIÐIR VÍÐ ÖNNUR VEITUKERFI SKERAST.

FYLGJA SKAL FYRIRMÆLUM FRAMLÆIBANDA VIÐ MEÐFERÐ, FESTINGAR, OG FRÁGANG RÖRA OG TENGISTYKKJA.

— HITI FRAMRÁS
- - - - - HITI BAKRÁS



SJÁ ALMENNAR SKÝRINGAR Á TEIKN. PO-00 OG PO-01

STOFNLAGNIR ERU SVART STÁL m/EINAGRUN. STALLAGNIR AÐ STÖKUM OFNUM ERU ¾". HULDAR LAGNIR SKULU VERA EINANGRADAR OG SÝNILEGAR LAGNIR AÐ OFNUM ÓEINANGRADAR OG MÁLABAR.

ALLAR INNSTEYPTAR RÖR-I-RÖR HITALAGNIR Í OFNA ERU Ø16x2mm PEX MEÐ SÖREFNISKÁPU NEMA ANNAÐ SE TEKIÐ FRAM Á TEIKNINGU.

SLAUFNA NR.	LENGD (m)	AFKÖST (w)
101	33,5	368
102	31	650
103	56	500
104	86	946
105	65,5	722
106	41	453
107	23	235
108	16,5	263
SAMTALS:	352,5	4137

SLAUFNA NR.	LENGD (m)	AFKÖST (w)
201	72	640
202	98	1129
203	35	418
204	39,5	502
SAMTALS:	244,5	2689

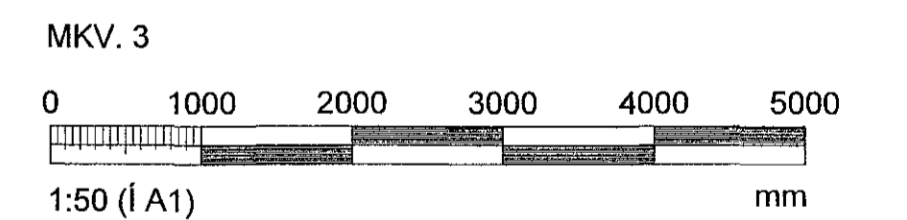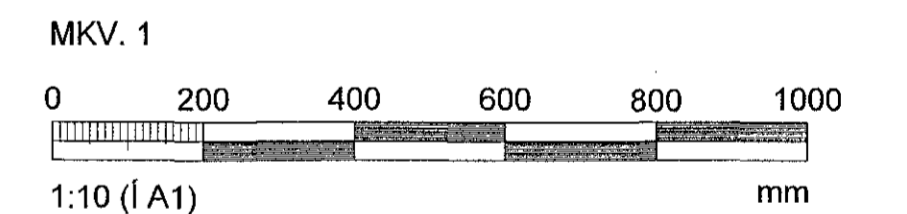

ARITUN SAMRÆMINGARHÖNDUÐAR: Sveinn Karsson
Kf. 130294-7049

NR.	DAGS.	BREYTING	SP.
1	22.06.18	FRUMTÖGFA	JJ
2	06.02.19	Lögnabreytingar v. innréttinga	JJ

NEW NORDIC
engineering

NEW NORDIC ENGINEERING ehf. Kf. 520914-1450
HVEÐASMÁRI 6, 201 KÖPAVOGUR
nne@nne.is SÍMI 854-4080

SAMÞYKKT: Sveinn Karsson 27/05/2019

VERK: ÖSEYRÁRBRAUT 27b
HAFNARFIRÐI

TEIKNING: SÉRUPPDRATTUR - PÍPULAGNIR
HITALAGNIR
GRUNNMYND 1.HÆÐ / GRUNNMYND 2.HÆÐ

HANNAÐ	TEIKNAD	YFIRFARI	MÆLIKVARDI
JJ	SJ	?BE	1:50

DAGS.	VERK NR.	TEIKNING NR.	UTGÁFA NR.
06.02.2019	18038	P3-01	2