

NR.	DAGS.	SKYRINGAR	TEIKNAD AF	UTGEFIÐ AF
A	22.5.15	ADKOMA AD TÆKNIRYMI 00-42	SK	SK/SB
		NY HURD H12 OG STÁL-REP.		
		OP I GAFLVEGG BREIKKAD.		
		SKABRAUT VID GAFLVEGG.		
		HURDIR H10, H11 FÆRÐAR.		
		BRUNAGILDI GIPSEGGJA.		
B	23.6.15	NYJAR HURDARGERDIR H9A, H10A, H11A	SK	SK/SB
C	22.10.15	NR. 31: STIGAHÚS, GEYMSLUR, GANGUR, TÆKNIRYMI, NR. 33: HURD H9A VERÐUR H10A.	SK	SK/SB
D	11.11.15	STIGAR I 0036, RYMI 0036 OG ADLIGGJANDI RÝMUM BREYTT SKV. MÆLINGUM, FGK OG SKV. MÆLINGUM, NYR STIGI 0034/0036, VEGGIR OG HURD A 0035.	SK	SK/SB
E	3.12.15	VEGGUR Á MILLI 0034/0036.	SK	SK/SB
F	4.2.19	PNF-TAKN FELD 0010.	SK	SK/SB

Öll mál í millimetrum, staðferst áður en framkvæmdir hefjast. Mælið ekki af teikningum. Mistæmi í teikningum og önnur vafaatriði tilkynnist samráðningartíðni strax. Lesa skal teikningar með viðeigandi verkýslingum.

LYKILMYND

YRKI ARKITEKTAR ehf.
Hverfisgata 78, 101 Reykjavík Sími: +354 552 0629
Fax: +354 552 0619 Netfang: yrki@yrki.is
KR: 560974-1199


Asdís H. Agústsóttir Arkitekt FAI
Hönnuð
Solveig Berg Arkitekt FAI

UNDIRRITUN HÖNNUNARSTJÓRA

VERKKAUPI
LL18 EHF.

VERK
**STRANDGATA 31-33
VERKTEIKNING**

TILVÍSUN Í GILDANDI ADALUPPDRÁTT			
B10A			
TEIKNING			
GRUNNMYND KJALLARA			
DAGSETN.	MKV.	TEIKNAD AF	UTGEFIÐ AF
30.4.15	1:50	SK	SK/SB
VERK NR.	TEIKNING NR.	ÚTGÁFA	
V221	A100	F	

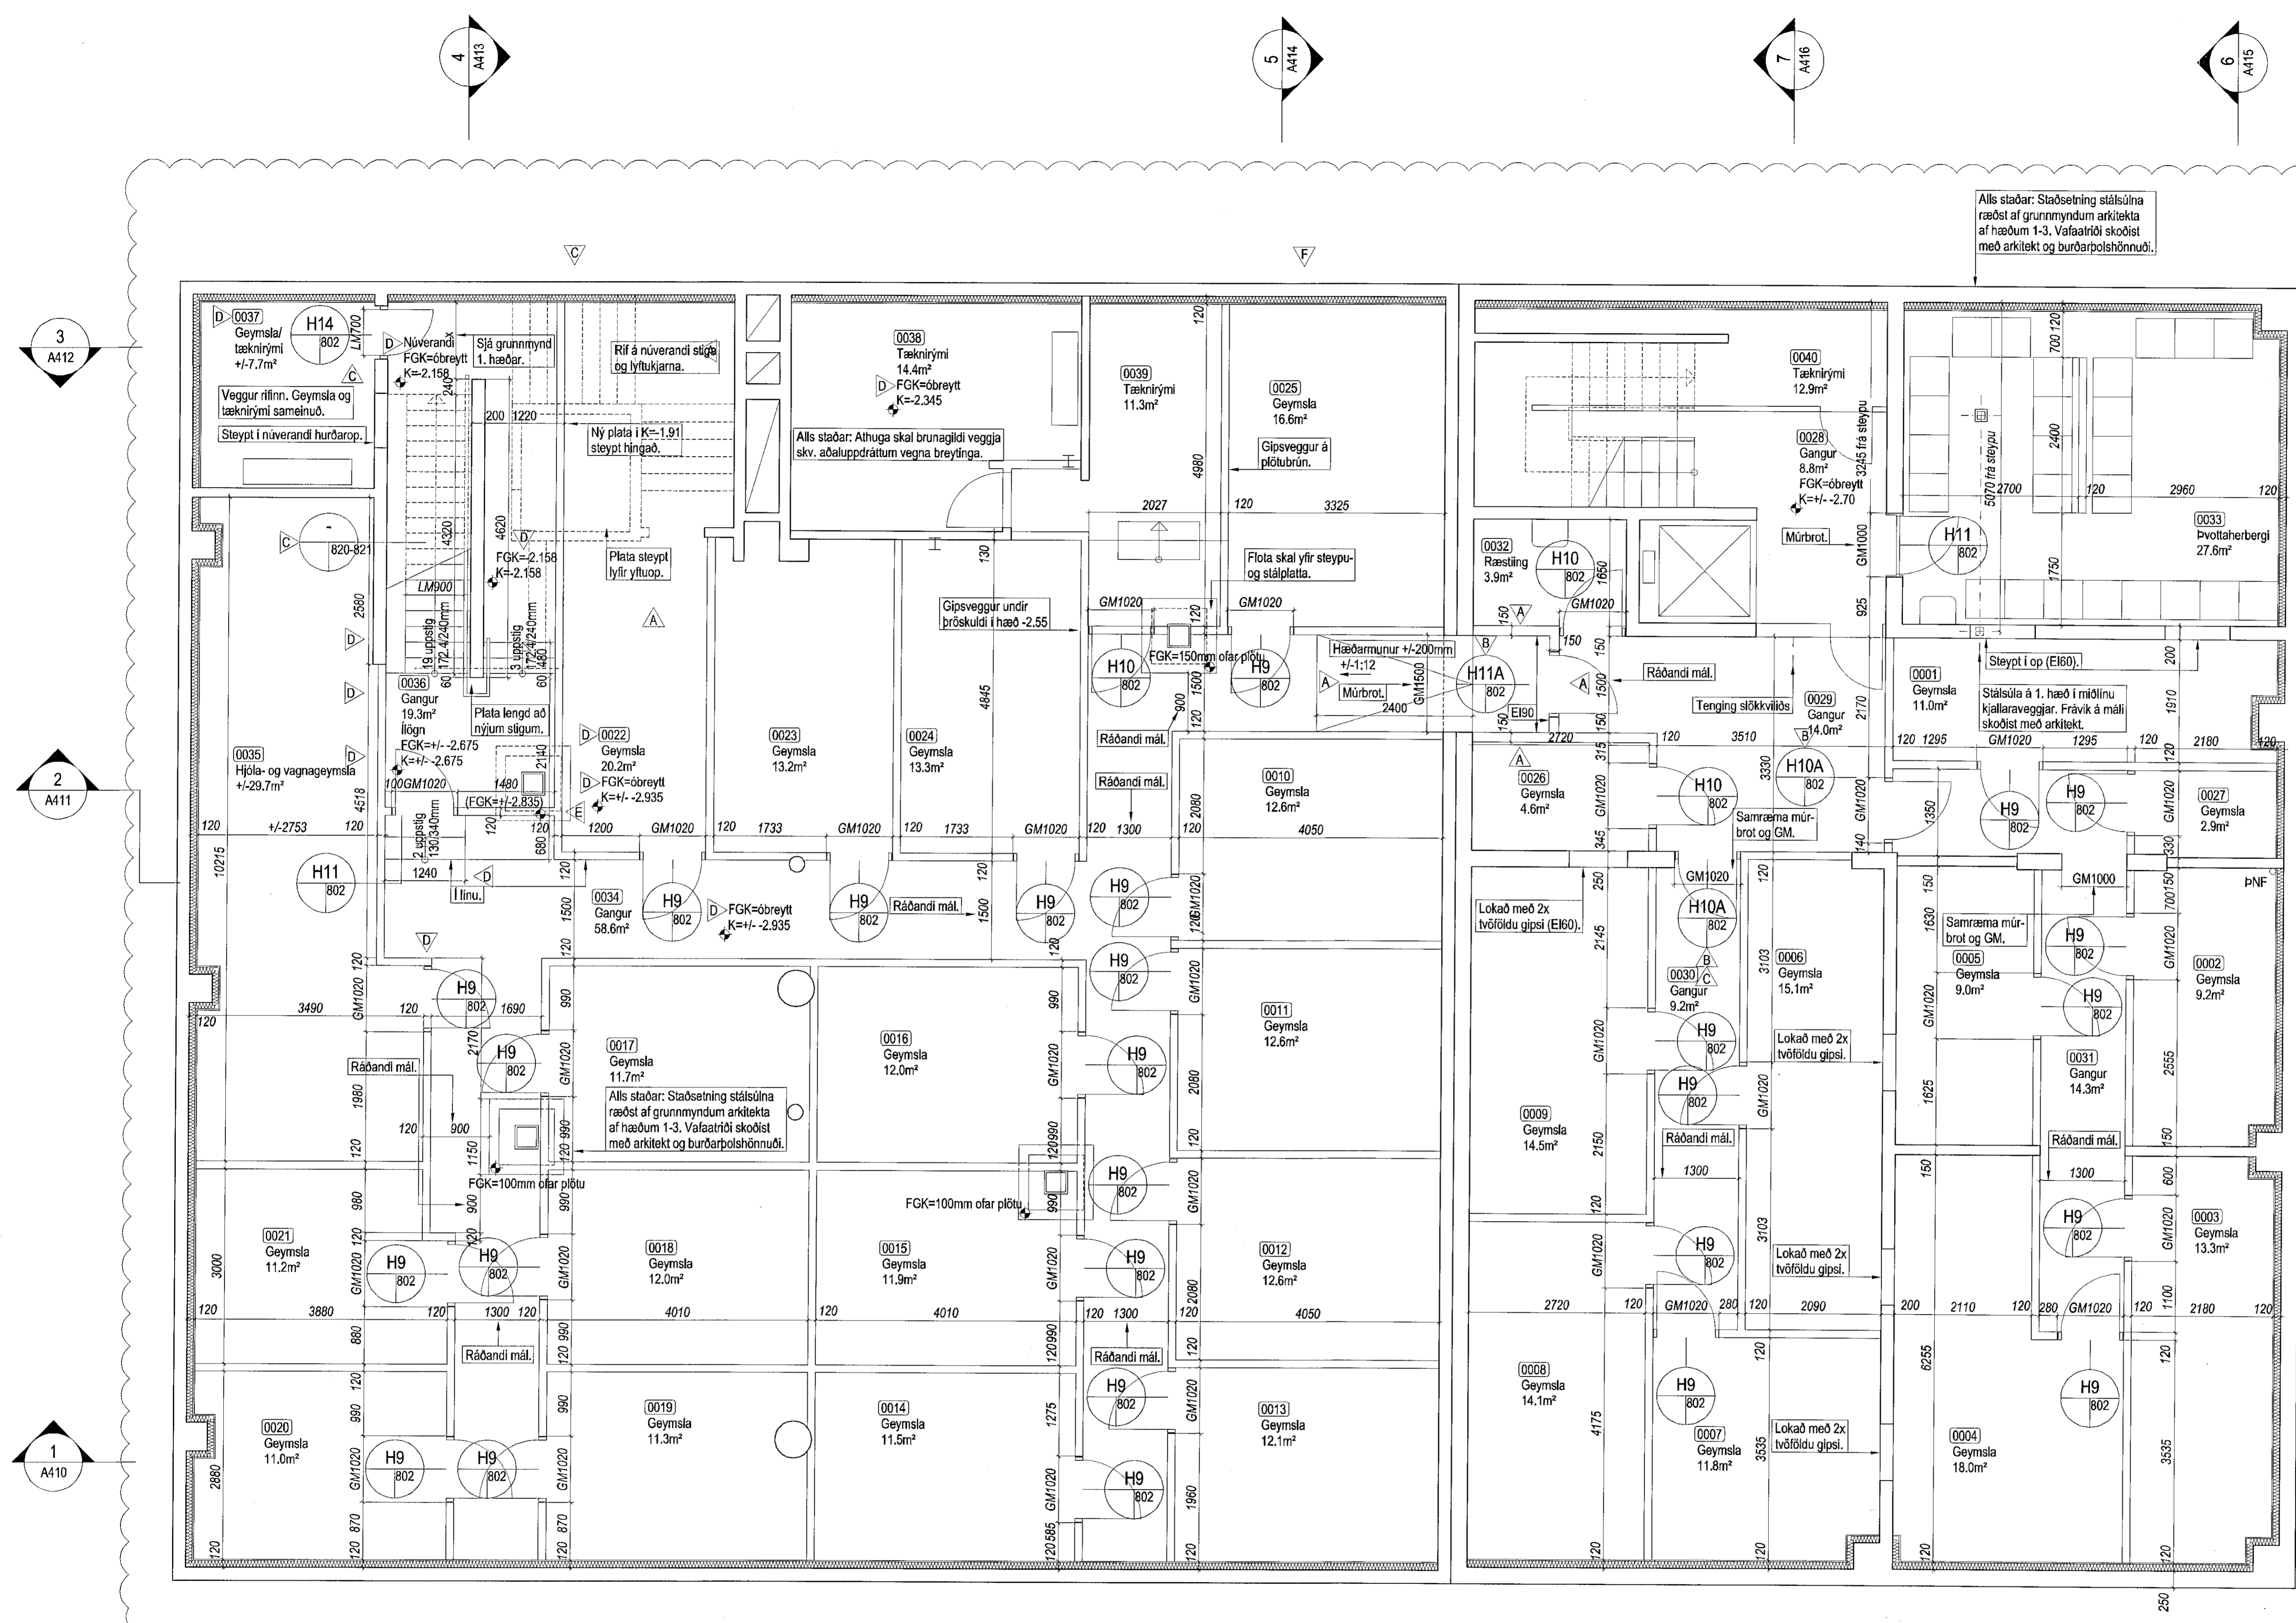

Skýringar:

1000	Steypu- og lagnamál	Gatmál hurða er leiðbeinandi. Endanlegt gatmál ræðst af vali á hurð. Breiddir og hæðir hurða skulu vera skv. byggingarreglugerð.
1000	Aðrar málsetningar	
K=	Steypukóti	
FGK=	Frágenginn kóti	
GM	Gatmál	
LM	Ljósamál	