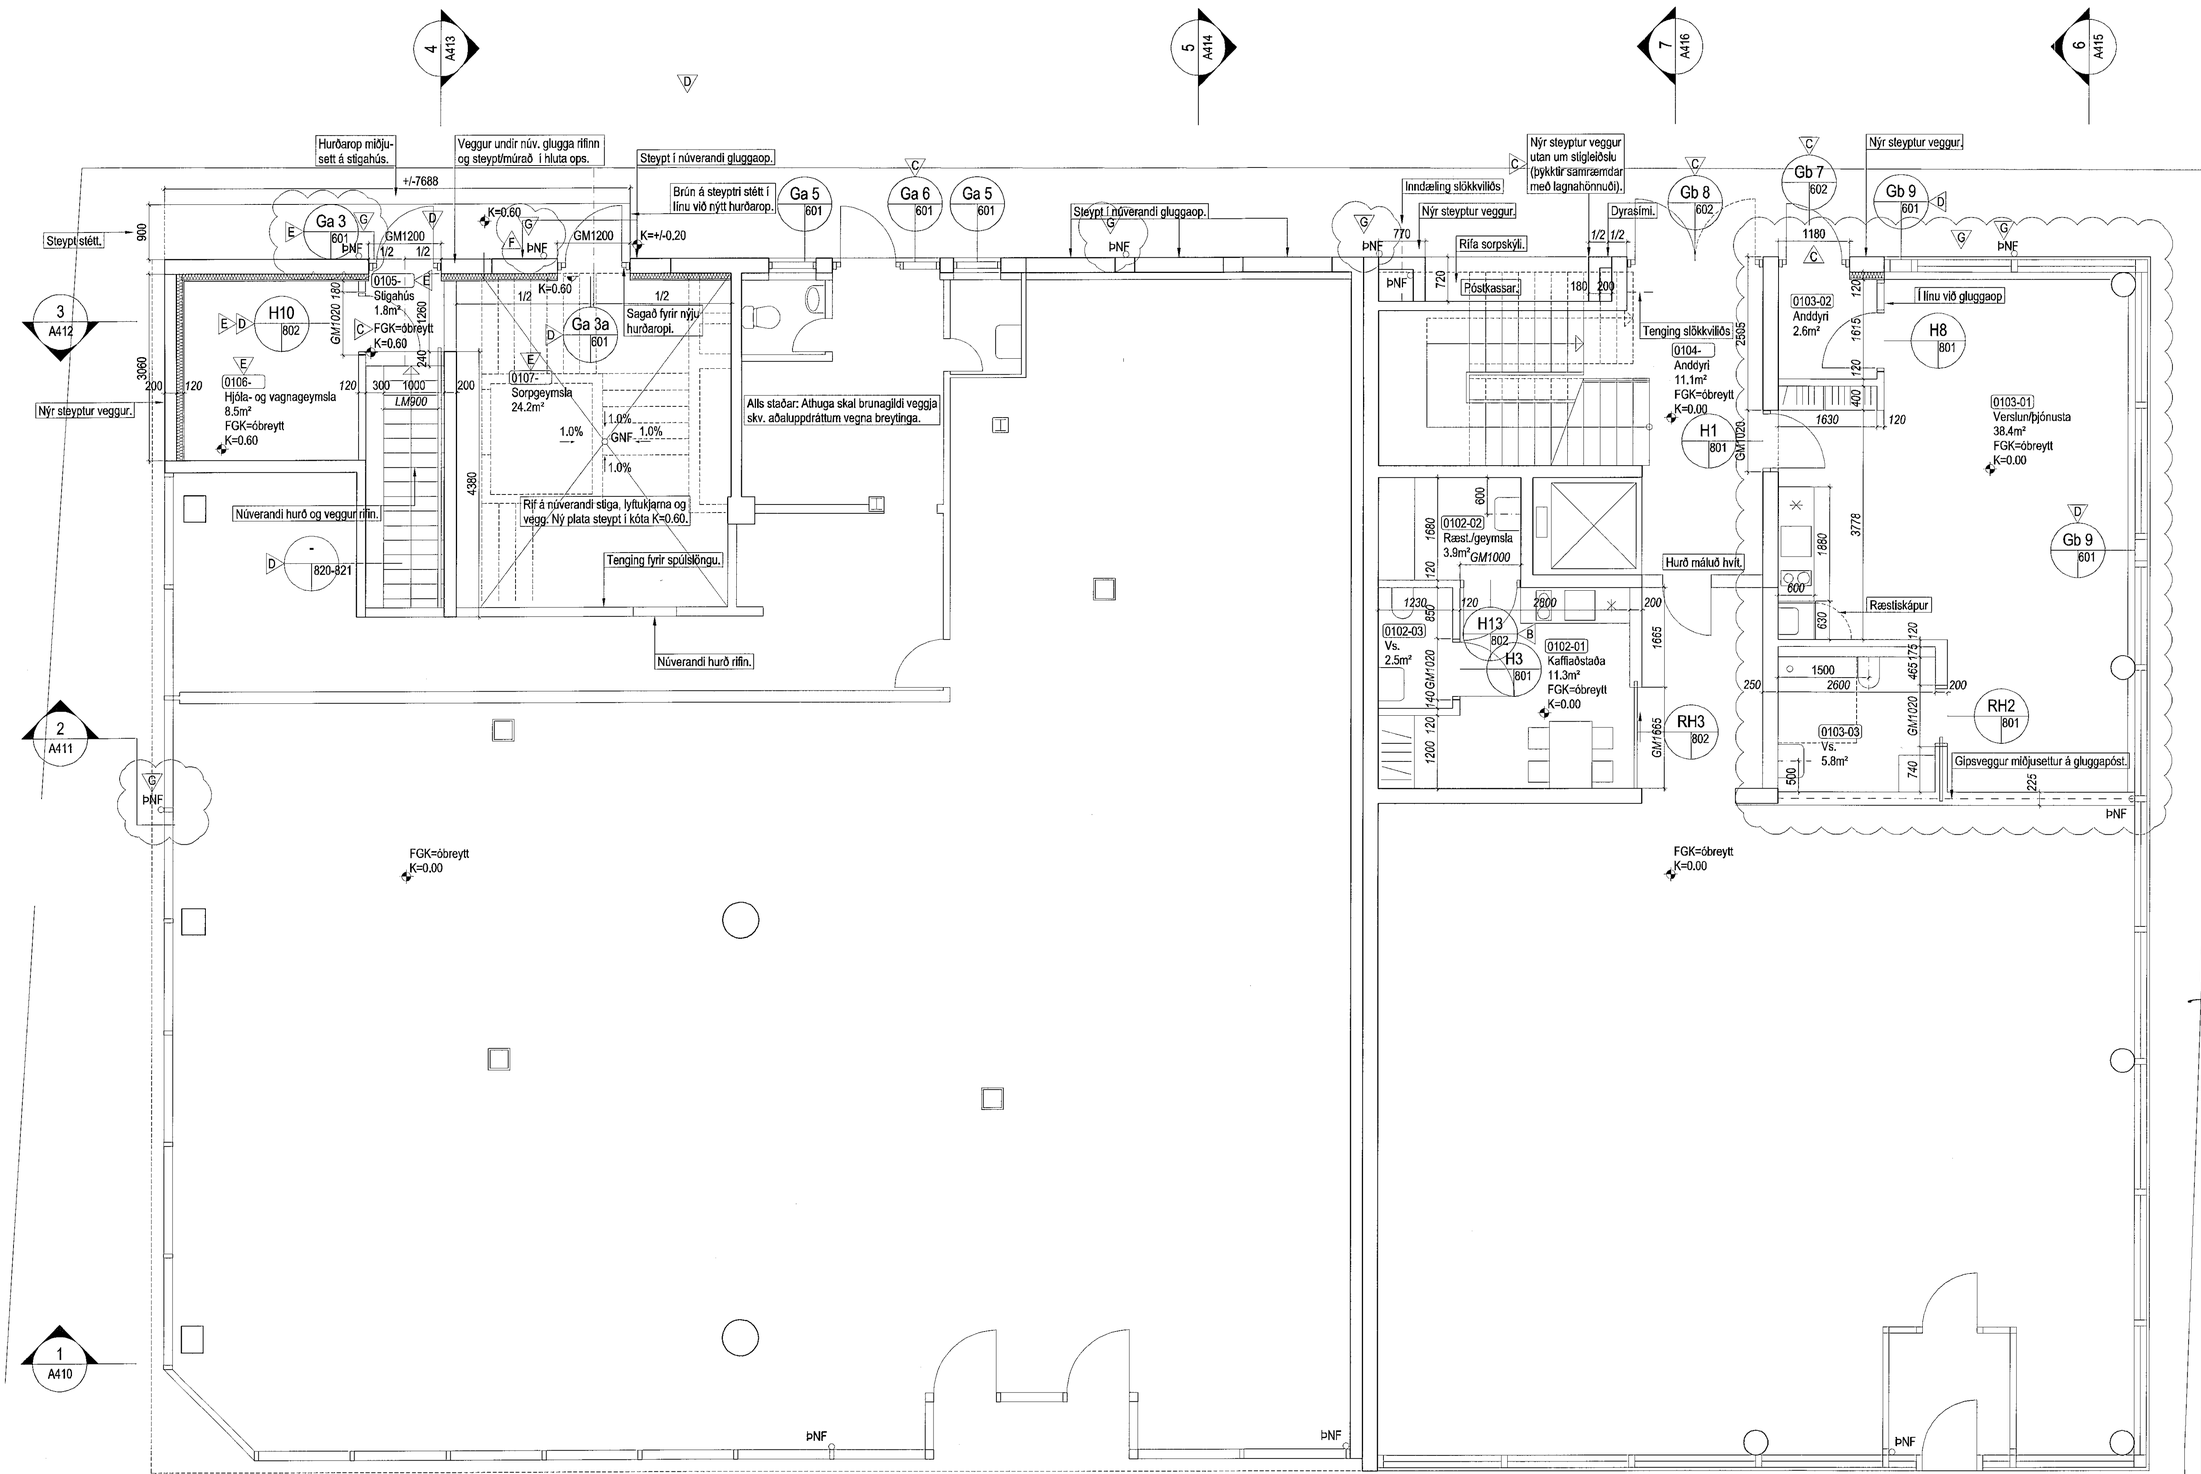

Skýringar :

1000	Steypu- og lagnamál	Gatmál hurða er leiðbeinandi. Endanlegt gatmál ræðst af vali á hurð. Breiddir og hæðir hurða skulu vera skv. byggingarreglugerð.
1000	Aðrar málsetningar	
K=	Steypukóti	
FGK=	Frágenginn kóti	
GM	Gatmál	
LM	Ljósmál	

Samþykkt þann
29 MAY 2019
Byggingarfulltrúinn í Hafnarf.
F.h. Sigurður Steinar Jónsson

NR.	DAGS.	ÚTGÁFUFERILL SKÝRINGAR	TEIKNAÐ AF	ÚTGEFIÐ AF
A	29.5.15	0102-1: HURÐIR H3, H9, RH3.	SK	SK/SB
B	23.6.15	0102-1: NÚMER OG TILVÍSUN	SK	SK/SB
		HURÐAR H13 LEIÐRÉTT.		
C	29.7.15	HURÐIR Ga3, Ga6, Gb7, Gb8	SK	SK/SB
		LEIÐR., NÝR STEYPTUR		
		VEGGUR V/ STIGLEIÐSLU.		
		DYRASÍMI. STEYPUOP V/ Gb7		
		BREIKKAÐ.		
D	22.10.15	STIGAHÚS OG SORPGEYMSLA	SK	SK/SB
		Í NR. 31. BREYTINGAR Á		
		GLUGGUM OG HURÐUM.		
E	11.11.15	RÝMI 0105 TIL 0107 BREYTT	SK	SK/SB
		SKV. MÆLINGUM. HURÐ Ga 3		
		FÆRÐ, NÝ HURÐ H10. HURÐ		
		Ga 3a AÐ 0106 FELLD NIÐUR.		
F	24.11.15	TEIKNING LEIÐRÉTT VIÐ 0107.	SK	SK/SB
G	4.2.19	VERSLUN 0103 UPPFÆRÐ,	SK	SK/SB
		ÞNF.		

Öll mál í millimetrum, staðfærist áður en framkvæmdir hefjast. Mælið ekki af teikningum.
Misræmi í teikningum og önnur vafaatriði tilkynnist samræmingarhönnuðum strax.
Lesa skal teikningar með viðeigandi verklýsingum.

LYKILMYND

YRKI ARKITEKTAR ehf.
Hverfisgötu 76, 101 Reykjavík. Sími: +354 552 6629
Fax: +354 552 6649 Netfang: yrki@yrki.is
Kt. 590597-2109
Ásdís H. Ágústsdóttir Arkitekt FAÍ
Sólveig Berg Arkitekt FAÍ

UNDIRRITUN HÖNNUNARSTJÓRA

VERKKAUPI
LL18 EHF.

VERK
STRANDGATA 31-33
VERKTEIKNING

TILVÍSUN Í GILDANDI AÐALUPPDRÁTT
B10C

TEIKNING
GRUNNMYND 1. HÆÐAR

DAGSETN.	MKV.	TEIKNAÐ AF	ÚTGEFIÐ AF
30.4.15	1:50	SK	SK/SB

VERK NR.	TEIKNING NR.	ÚTGÁFA
V221	A110	G