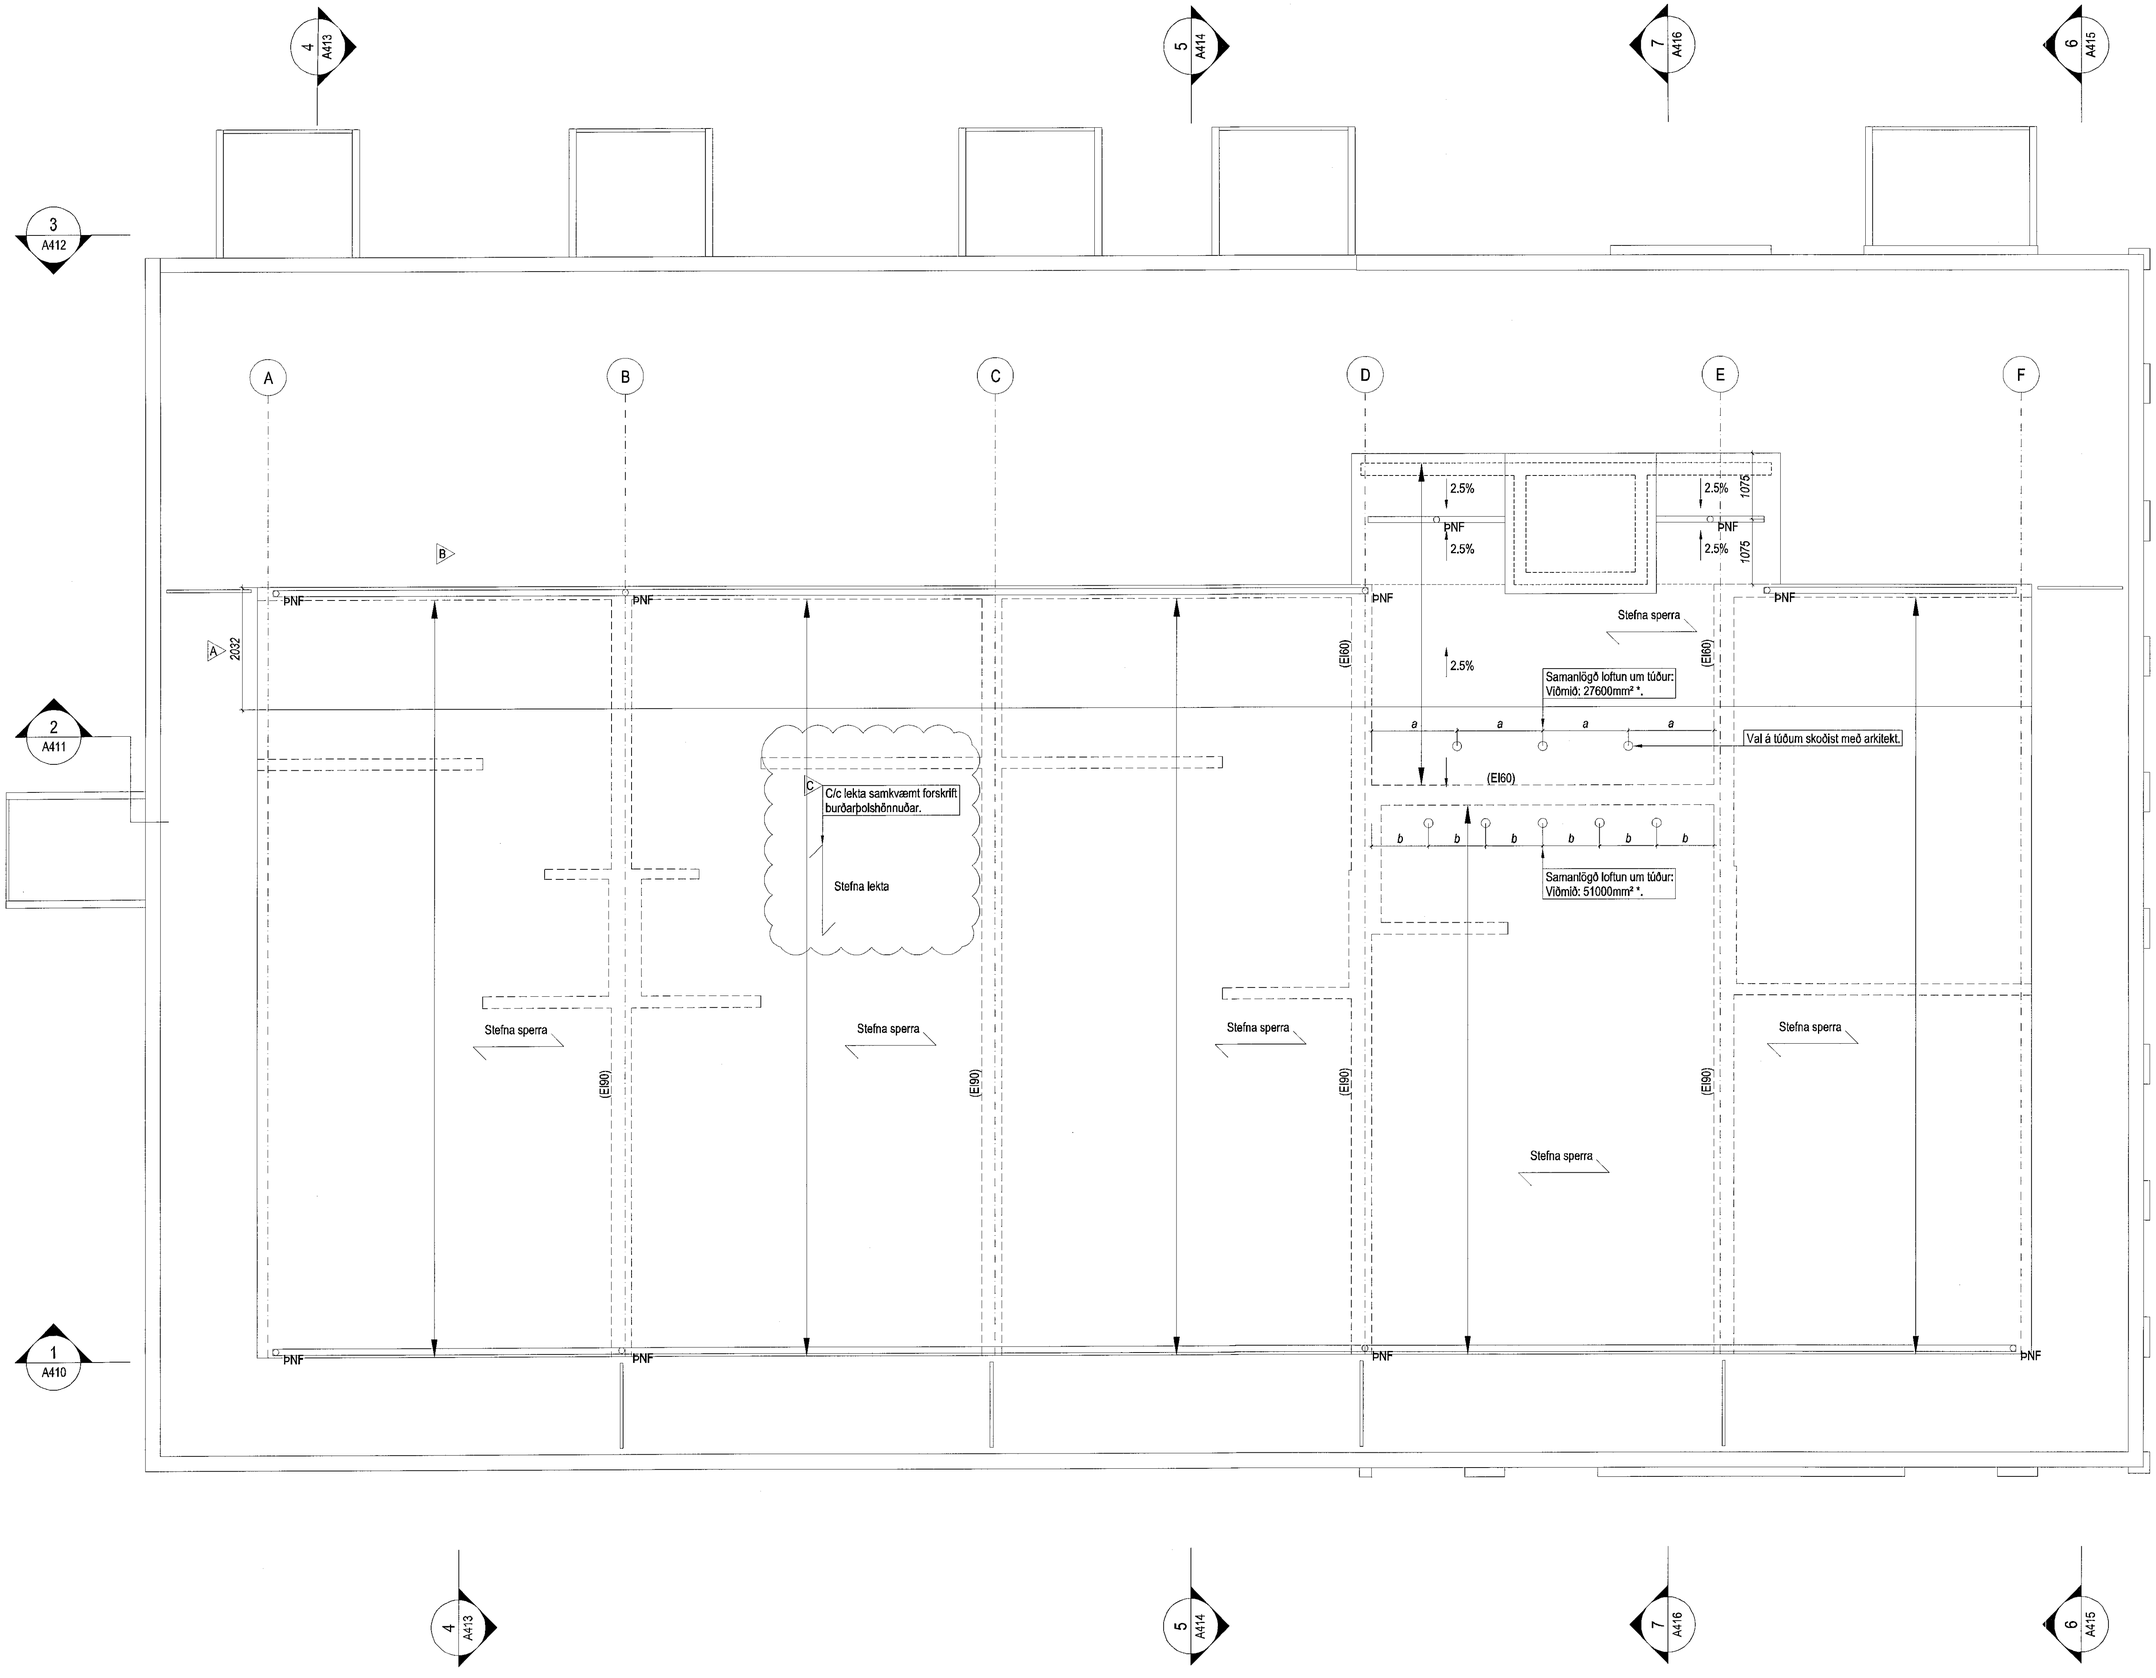

Samþykkt þann
29 MAY 2019
Byggingarfulltrúinn í Hafnarfirði
F.h. Sigurður Steinar Jónsson

ÚTGÁFUFERILL				
NR.	DAGS.	SKÝRINGAR	TEIKNAÐ AF	ÚTGEFIÐ AF
A	27.8.15	MÆNIR MÁLSETTUR.	SK	SK/SB
B	25.11.15	VEGNA LOFTUNAR ÞAKS.	SK	SK/SB
C	22.12.15	VEGNA LOFTUNAR ÞAKS.	SK	SK/SB

Öll mál í millimetrum, staðfærist áður en framkvæmdir hefjast. Mælið ekki af teikningum.
Misræmi í teikningum og önnur vafaatriði tilkynnist samræmingarhönnuðum strax.
Lesa skal teikningar með viðeigandi verklýsingum.

LYKILMYND

YRKI ARKITEKTAR ehf.
Hverfisgötu 76, 101 Reykjavík. Sími: +354 552 6629
Fax: +354 552 6849 Netfang: yri@yrki.is
Kt: 560997-3109
Ásdís H. Ágústsdóttir Arkitekt FAÍ
Sólveig Berg Arkitekt FAÍ

UNDIRRITUN HÖNNUNARSTJÓRA

VERKKAUPI
LL18 EHF.

VERK
STRANDGATA 31-33
VERKTEIKNING

TILVÍSUN Í GILDANDI AÐALUPPDRÁTT
B12

TEIKNING
GRUNNMYND ÞAKS

DAGSETN.	MKV.	TEIKNAÐ AF	ÚTGEFIÐ AF
30.4.15	1:50	SK	SK/SB

VERK NR.	TEIKNING NR.	ÚTGÁFA
V221	A150	C