

ÚTGÁFUFERILL				
NR.	DAGS.	SKYRINGAR	TEIKNAD AF	ÚTGEFID AF
A	22.10.15	NR. 31: STIGAHÚS, TÆKNIRYMI	SK	SK/SB
		GEYMSLUR OG GANGUR.		
B	24.11.15	NR. 31: STIGAHÚS, TÆKNIRYMI	SK	SK/SB
		GEYMSLUR OG GANGUR.		

Öll mál í millimetrum, staðferst áður en framkvæmdir hefjast. Meðlið ekki af teikningum.  
Misræmi í teikningum og önnur vafaatriðlið kynnist samræmingarhönnuðum strax.  
Lesið skal teikningar með viðeigandi verkýsingum.

LYKILMYND

**YRKI ARKITEKTAR ehf.**  
Hverfisgata 75, 101 Reykjavík. Sími: +354 552 6620  
Fax: +354 552 6649. Netfang: yrki@yrki.is  
Kv. 900997-3109

*Asís H. Agúsdóttir* Arkitekt FAl  
*Sólveig Berg* Arkitekt FAl

UNDIRRITUN HÖNNUNARSTJÓRA  
*Asís H. Agúsdóttir*

VERKKAUPI

LL 18 EHF.


VERK

STRANDGATA 31-33  
VERKTEIKNING

TILVÍSUN Í GILDANDI AÐALUPPDRÁTT  
B10A

TEIKNING

GÓLFENAPLAN KJALLARI			
DAGSETN.	MKV.	TEIKNAD AF	ÚTGEFID AF
30.4.15	1:50	YKS	SK/YKS
VERK NR.	TEIKNING NR.	ÚTGÁFA	
V221	A200	B	

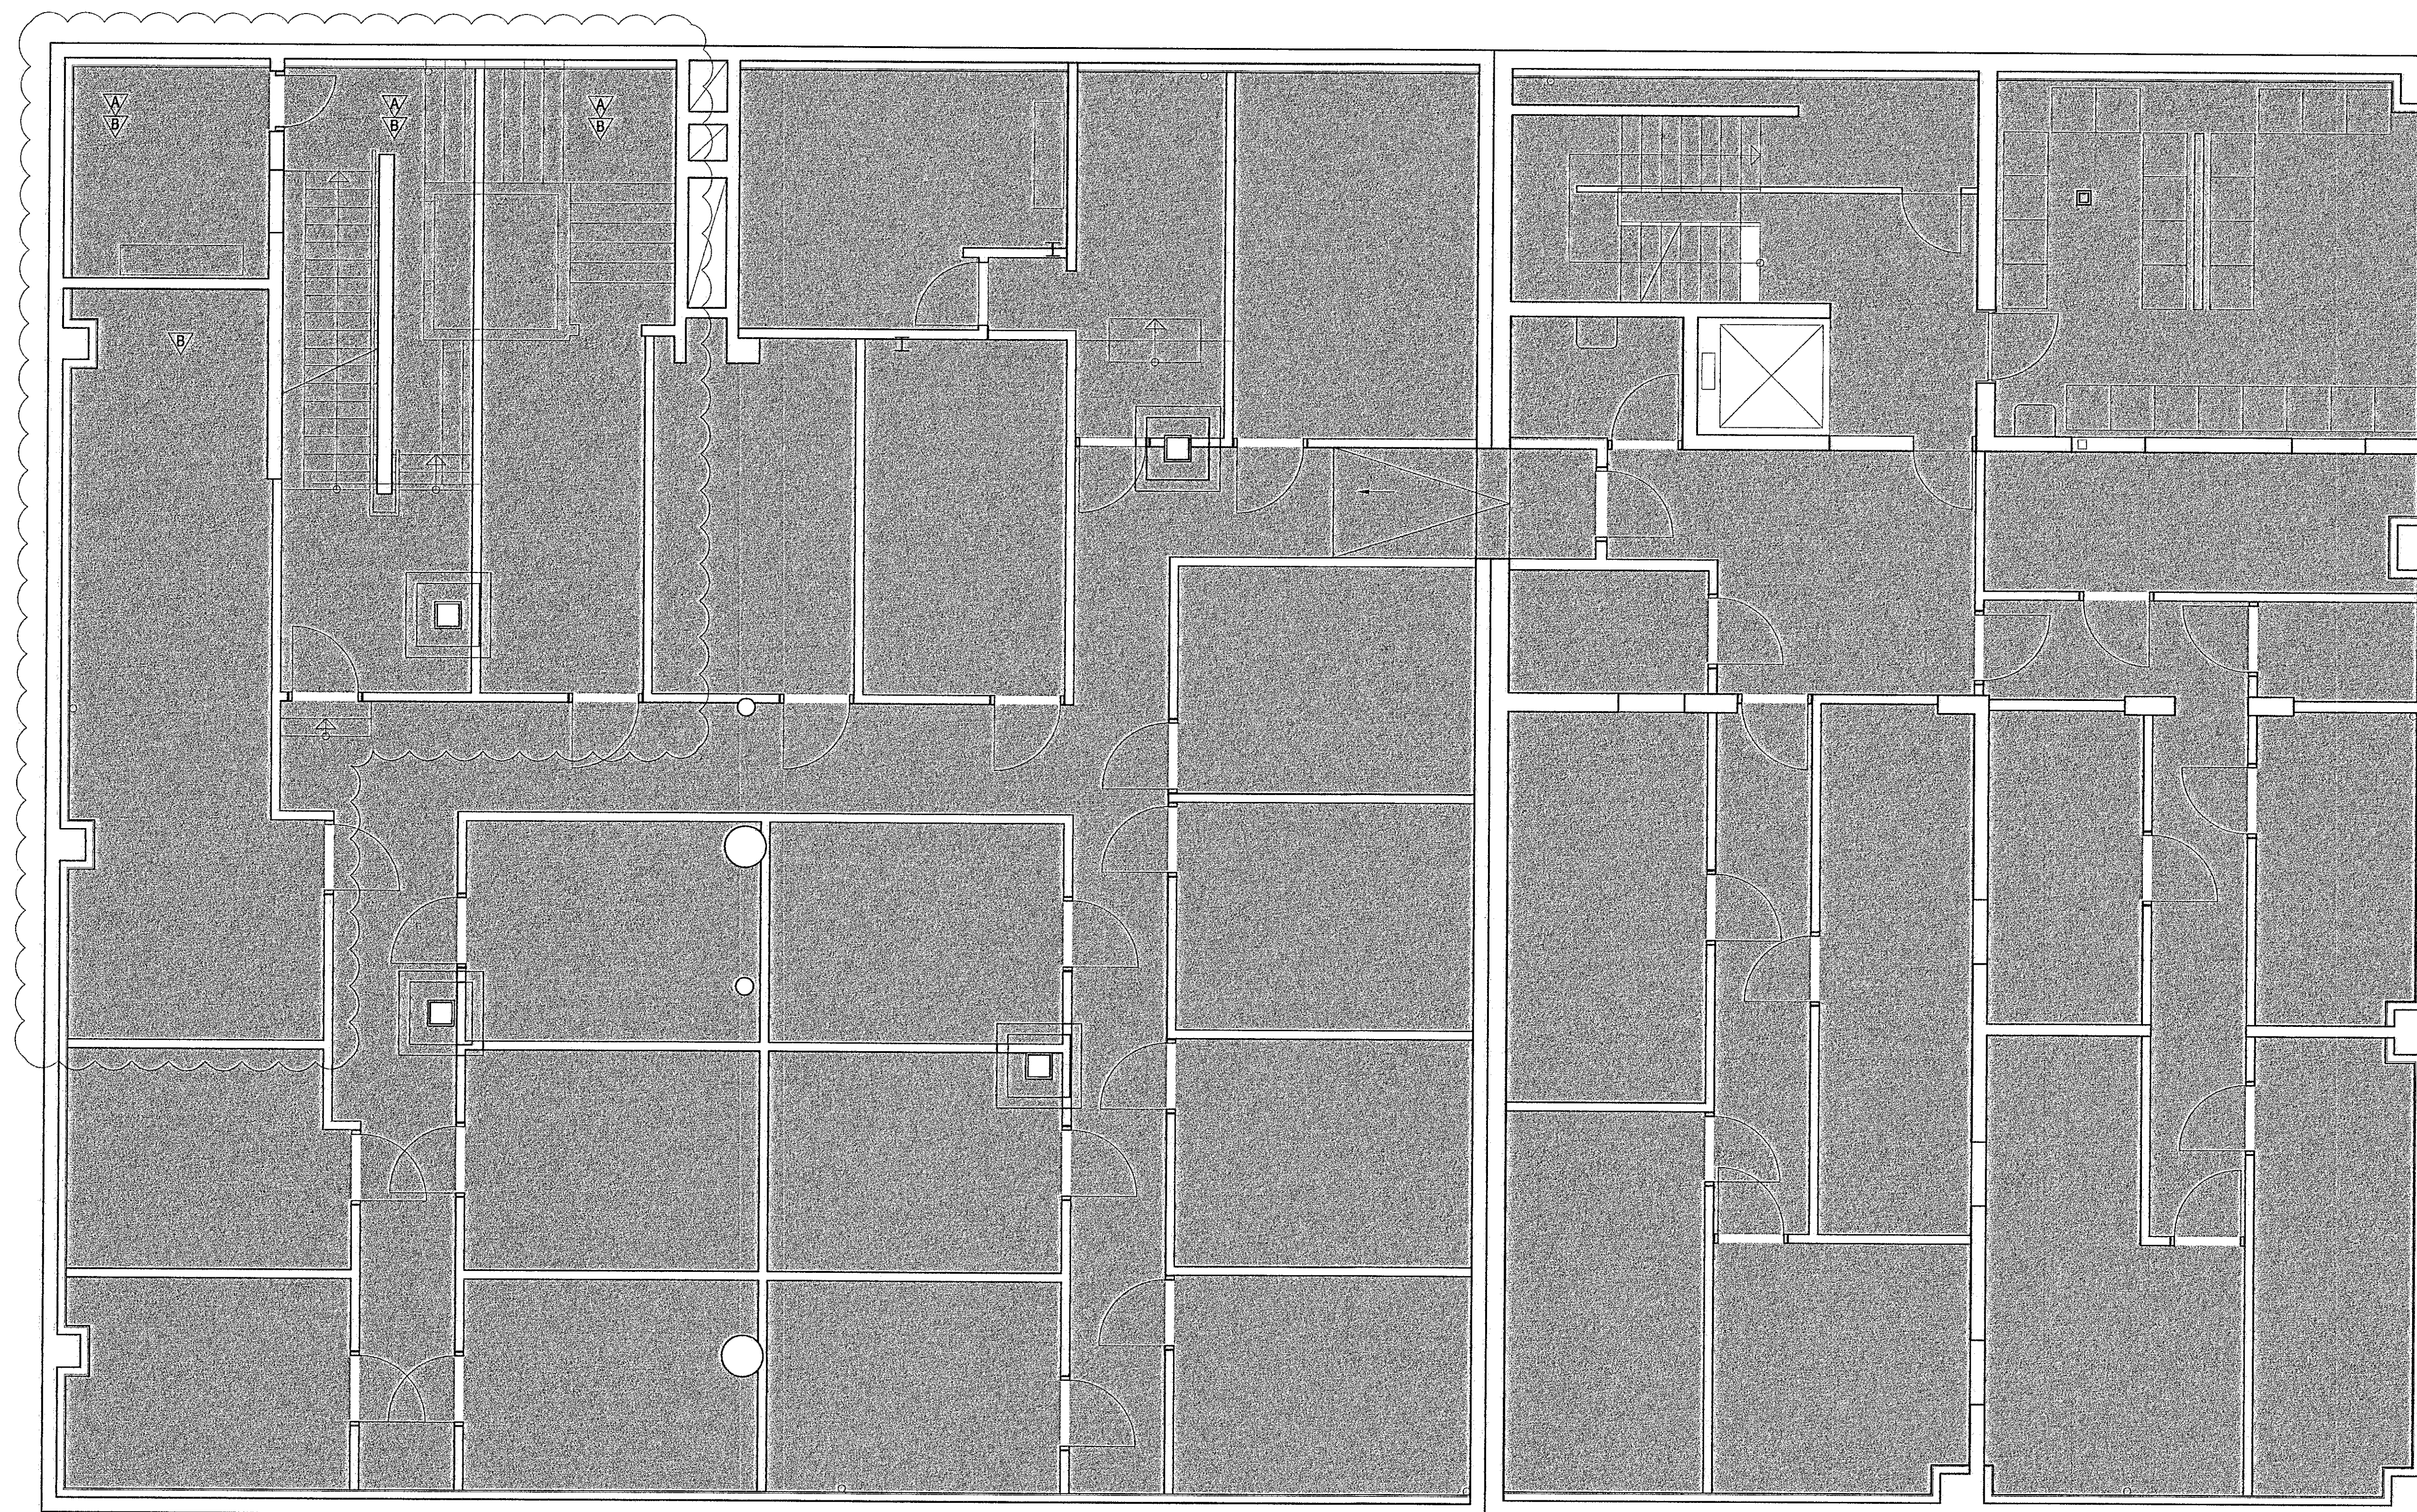

Gólf máluð	Teppillíbuð	Flísar/líbuð/blautrymi	Sprautulakkaðir MDF-panelar:	Litur 1: RAL ...	Litur 2: RAL ...	RAL 8019
Parket	Flísar/sameign	Pallaefni	Litur 3: RAL ...	Litur 4: RAL ...		
Teppil/sameign	Flísar/líbuð	Munstursteypa				