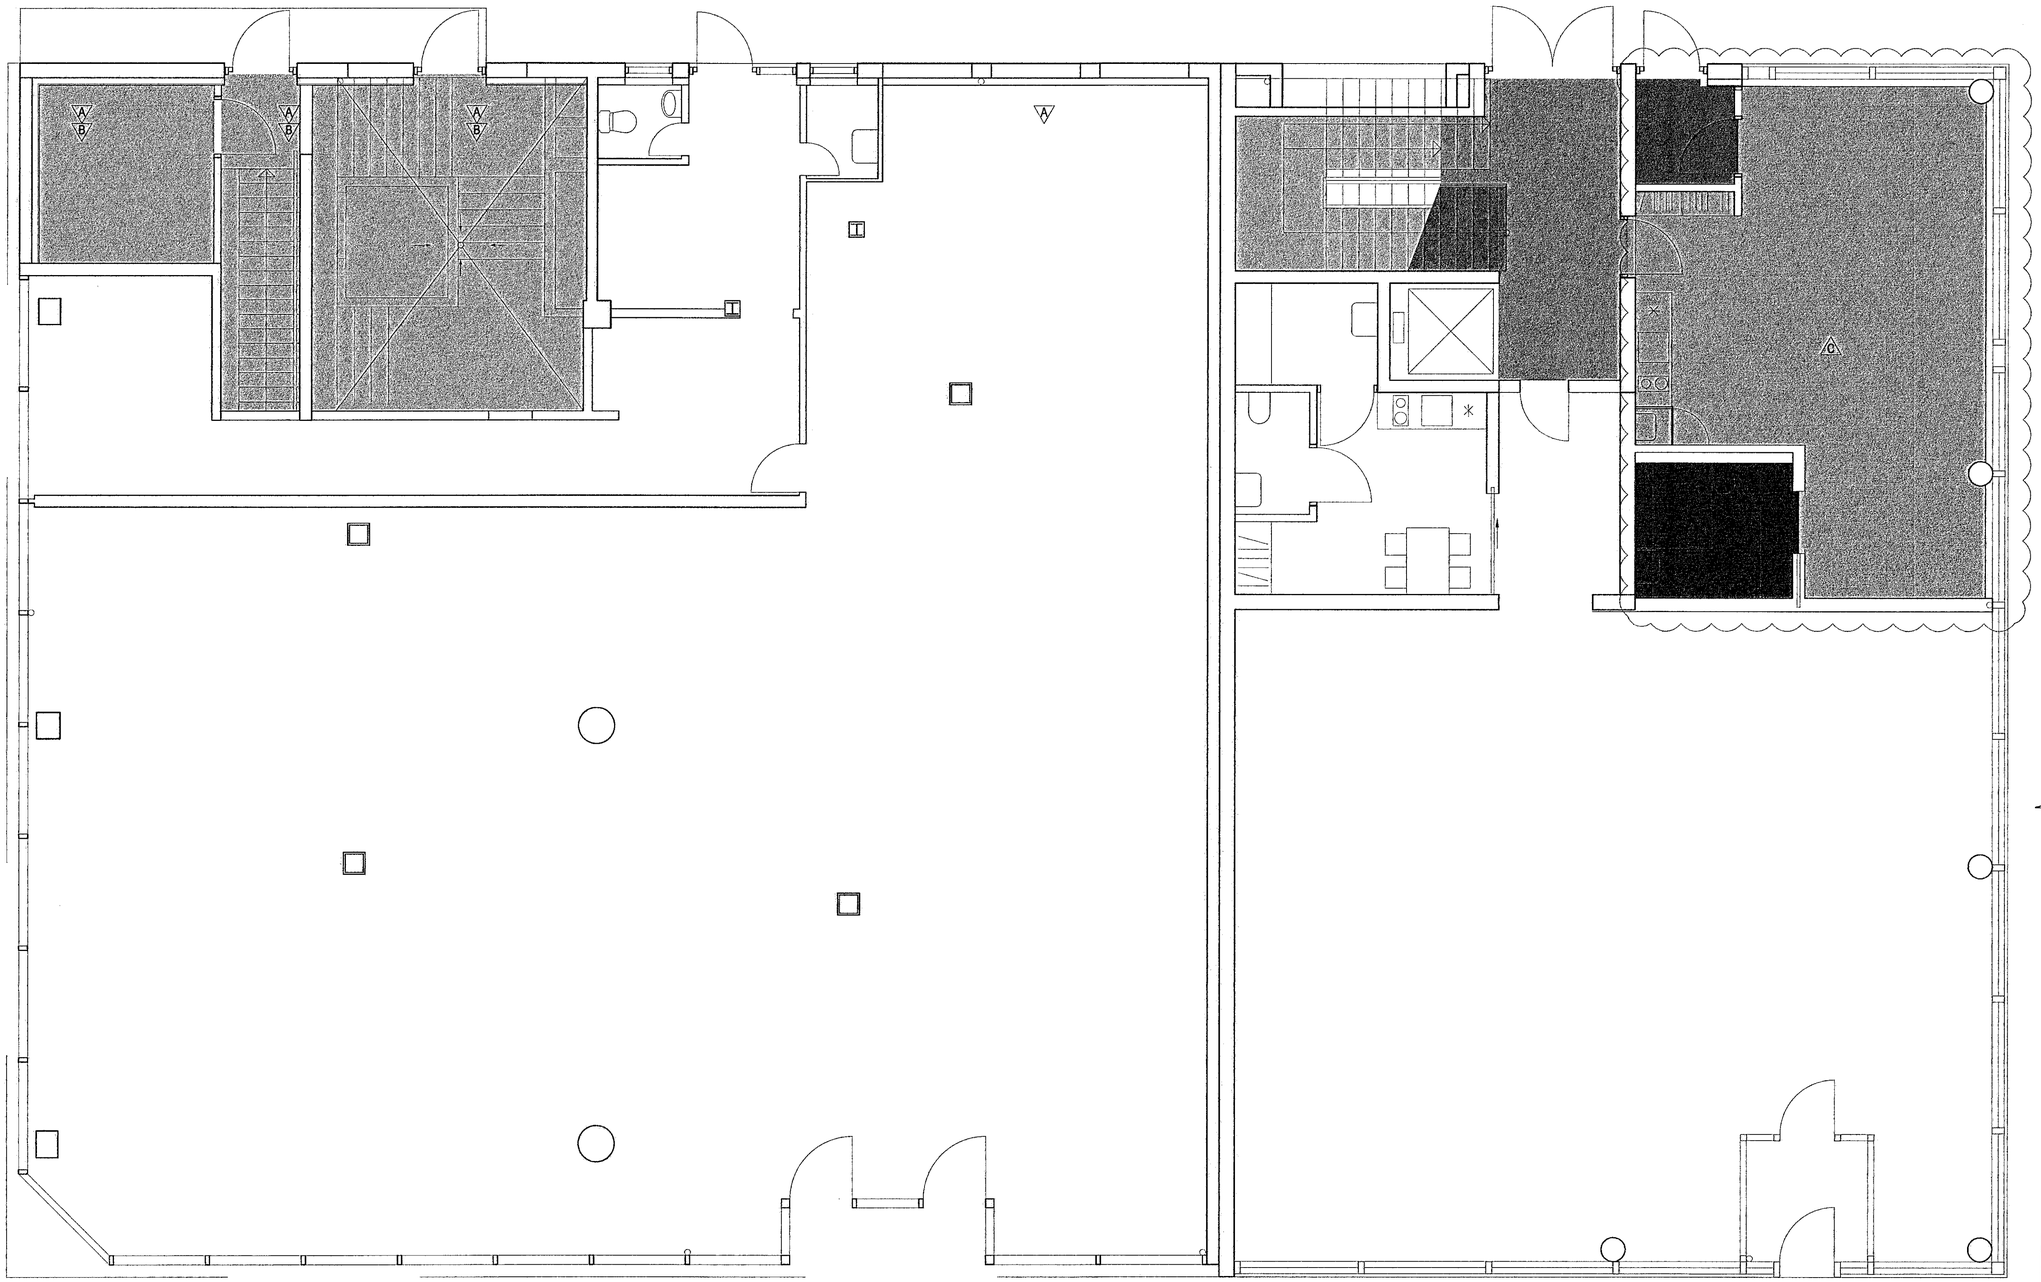

Gólf máluð
Parket
Teppi/sameign
Teppi/íbúð
Flísar/sameign
Flísar/íbúð
Flísar/íbúð/blautrými
Pallaefni
Munstursteypa

Sprautulakkaðir MDF-panelar:
Litur 1: RAL ...
Litur 2: RAL ...
Litur 3: RAL ...
Litur 4: RAL ...

Gólflistar:
RAL 8019

Samþykkt þann
29 MAY 2019
Byggingarfulltrúinn í Hafnarfirði
F.h. Sigurður Steinar Jónsson

NR.	DAGS.	ÚTGÁFUFERILL SKÝRINGAR	TEIKNAÐ AF	ÚTGEFIÐ AF
A	22.10.15	STIGAHÚS, HJÓLA- OG SORP-	SK	SK/SB
		GEYMSLUR Í NR. 31.		
B	24.11.15	STIGAHÚS, HJÓLA- OG SORP-	SK	SK/SB
		GEYMSLUR Í NR. 31.		
C	4.2.19	GÓLFEFNI Í 0103.	SK	SK/SB

Öll mál í millimetrum, staðfærist áður en framkvæmdir hefjast. Mælið ekki af teikningum.
Misræmi í teikningum og önnur vafaatriði tilkynnist samræmingarhönnuðum strax.
Lesa skal teikningar með viðeigandi verklýsingum.

LYKILMYND

YRKI ARKITEKTAR ehf.
Hverfisgötu 76, 101 Reykjavík Sími: +354 552 6629
Fax: +354 552 9649 Netfang: yrki@yrki.is
Kt: 560997-3109
Ásdís H. Ágústsdóttir Arkitekt FAÍ
Sólveig Berg Arkitekt FAÍ

UNDIRRITUN HÖNNUNARSTJÓRA

VERKKAUPI
LL 18 EHF.

VERK
STRANDGATA 31-33
VERKTEIKNING

TILVÍSUN Í GILDANDI AÐALUPPDRÁTT
B10C

TEIKNING
GÓLFEFNAPLAN 1.HÆÐ

DAGSETN.	MKV.	TEIKNAÐ AF	ÚTGEFIÐ AF
30.4.15	1:50	YKS	SK/YKS

VERK NR.	TEIKNING NR.	ÚTGÁFA
V221	A210	C