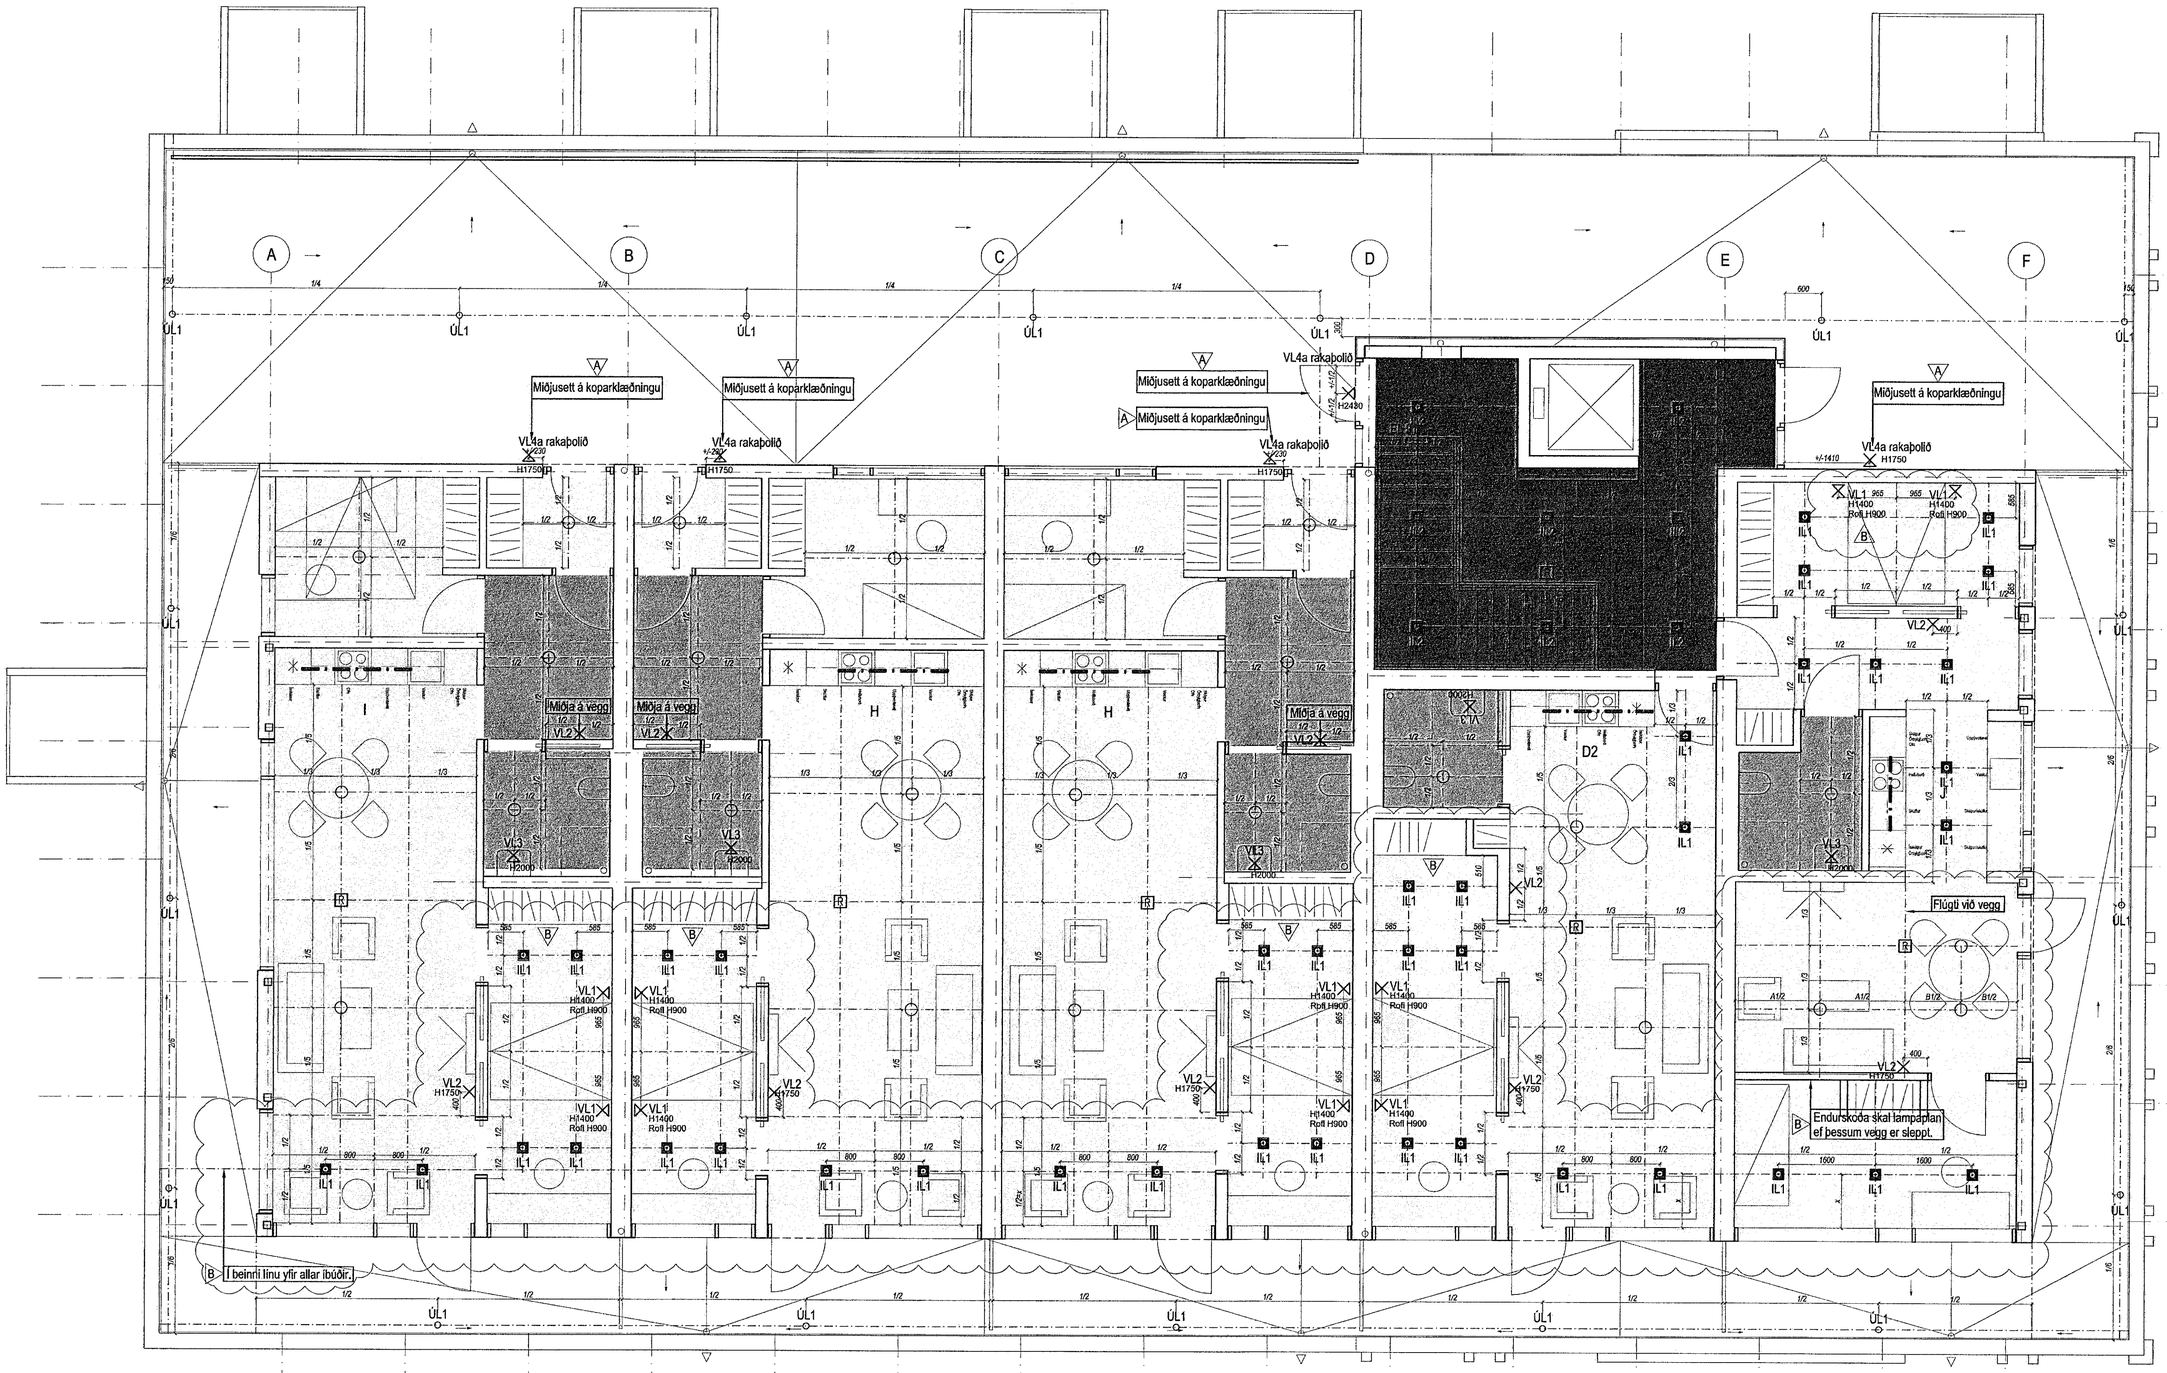

Slétt gipsloft á grind. Málað hvítt RAL 9010

Slétt gipsloft á grind. Málað hvítt RAL 9010 Ljósmál fyrir ofan loft 200mm.

Niðurfellt hærra loft á gangi, sprautulakkað MDF RAL 9010.

Rakaþolið, slétt gipsplötur á grind. Málað hvítt RAL 9010

Loft í stigahúsi: Rockfon Mono á grind málað hvítt RAL 9010.

Steypt loft máluð hvít RAL 9010.

Niðurtekið loft á svölum: Koparklæðning.

Niðurfellt lægra loft á grind á gangi, Rockfon Mono málað hvítt RAL 9010.

R — REYKSKYNJARI

IL1 — INNFELLD LÝSING

ÚL1 — INNFELLD LÝSING UTANDYRA

IL2 — INNFELLD LÝSING Í STIGAHÚSI

RAFMAGNSDÓSIR FYRIR LÝSINGU

VL1-VL5 — VEGGHENGD LJÓS

INNFELLD LÝSING Á GANGI Í NIÐURTEKNU LOFTI

INNFELLD LÝSING Í ELDHÚSINNRÉTTINGU

EL 91 — ÚTLJÓS Í LOFTI

ÚL1 — ÚTILJÓS INNF. Í GÓLF

L4 — FLÚRLJÓS HANGANDI, STAÐ OG HÆÐARSETT Í SAMRÁÐI VIÐ ARKITEKT

L7 — FLÚRLAMPI UTANÁLIGGJANDI

HREYFISKYNJARAR OG NEYÐARLÝSING: SJÁ TEIKNINGAR RAFKERFAHÖNNUÐAR

Samþykkt þann 29 MAY 2019
Byggingarfulltrúinn í Hafnarfirði
F.h. Sigurður Steinar Jónsson

ÚTGÁFUFERILL				
NR.	DAGS.	SKÝRINGAR	TEIKNAÐ AF	ÚTGEFIÐ AF
A	29.7.15	MÁLSETNING VEGGLJÓSA.	SK	SK/SB
B	22.10.15	LOFT Í SVEFNKRÓKUM OG STOFUM.	SK	SK/SB

Öll mál í millimetrum, staðfærist áður en framkvæmdir hefjast. Mælið ekki af teikningum.
Misræmi í teikningum og önnur vafaatriði tilkynnist samræmingarhönnuðum strax.
Lesa skal teikningar með viðeigandi verklýsingum.

LYKILMYND

YRKI ARKITEKTAR ehf.
Hverfisgötu 76, 101 Reykjavík Sími: +354 552 6829
Fax: +354 552 6649 Netfang: yki@yrki.is
Kt. 560997-3109
Ásdís H. Ágústsdóttir Arkitekt FAÍ
Sólveig Berg Arkitekt FAÍ

UNDIRRITUN HÖNNUNARSTJÓRA

VERKKAUPI
LL 18 EHF.

VERK
STRANDGATA 31-33
VERKTEIKNING

TILVÍSUN Í GILDANDI AÐALUPPDRÁTT
B12

TEIKNING
LOFTAPLAN 4.HÆÐ

DAGSETN.	MKV.	TEIKNAÐ AF	ÚTGEFIÐ AF
30.4.15	1:50	YKS	SK/YKS

VERK NR.	TEIKNING NR.	ÚTGÁFA
V221	A340	B