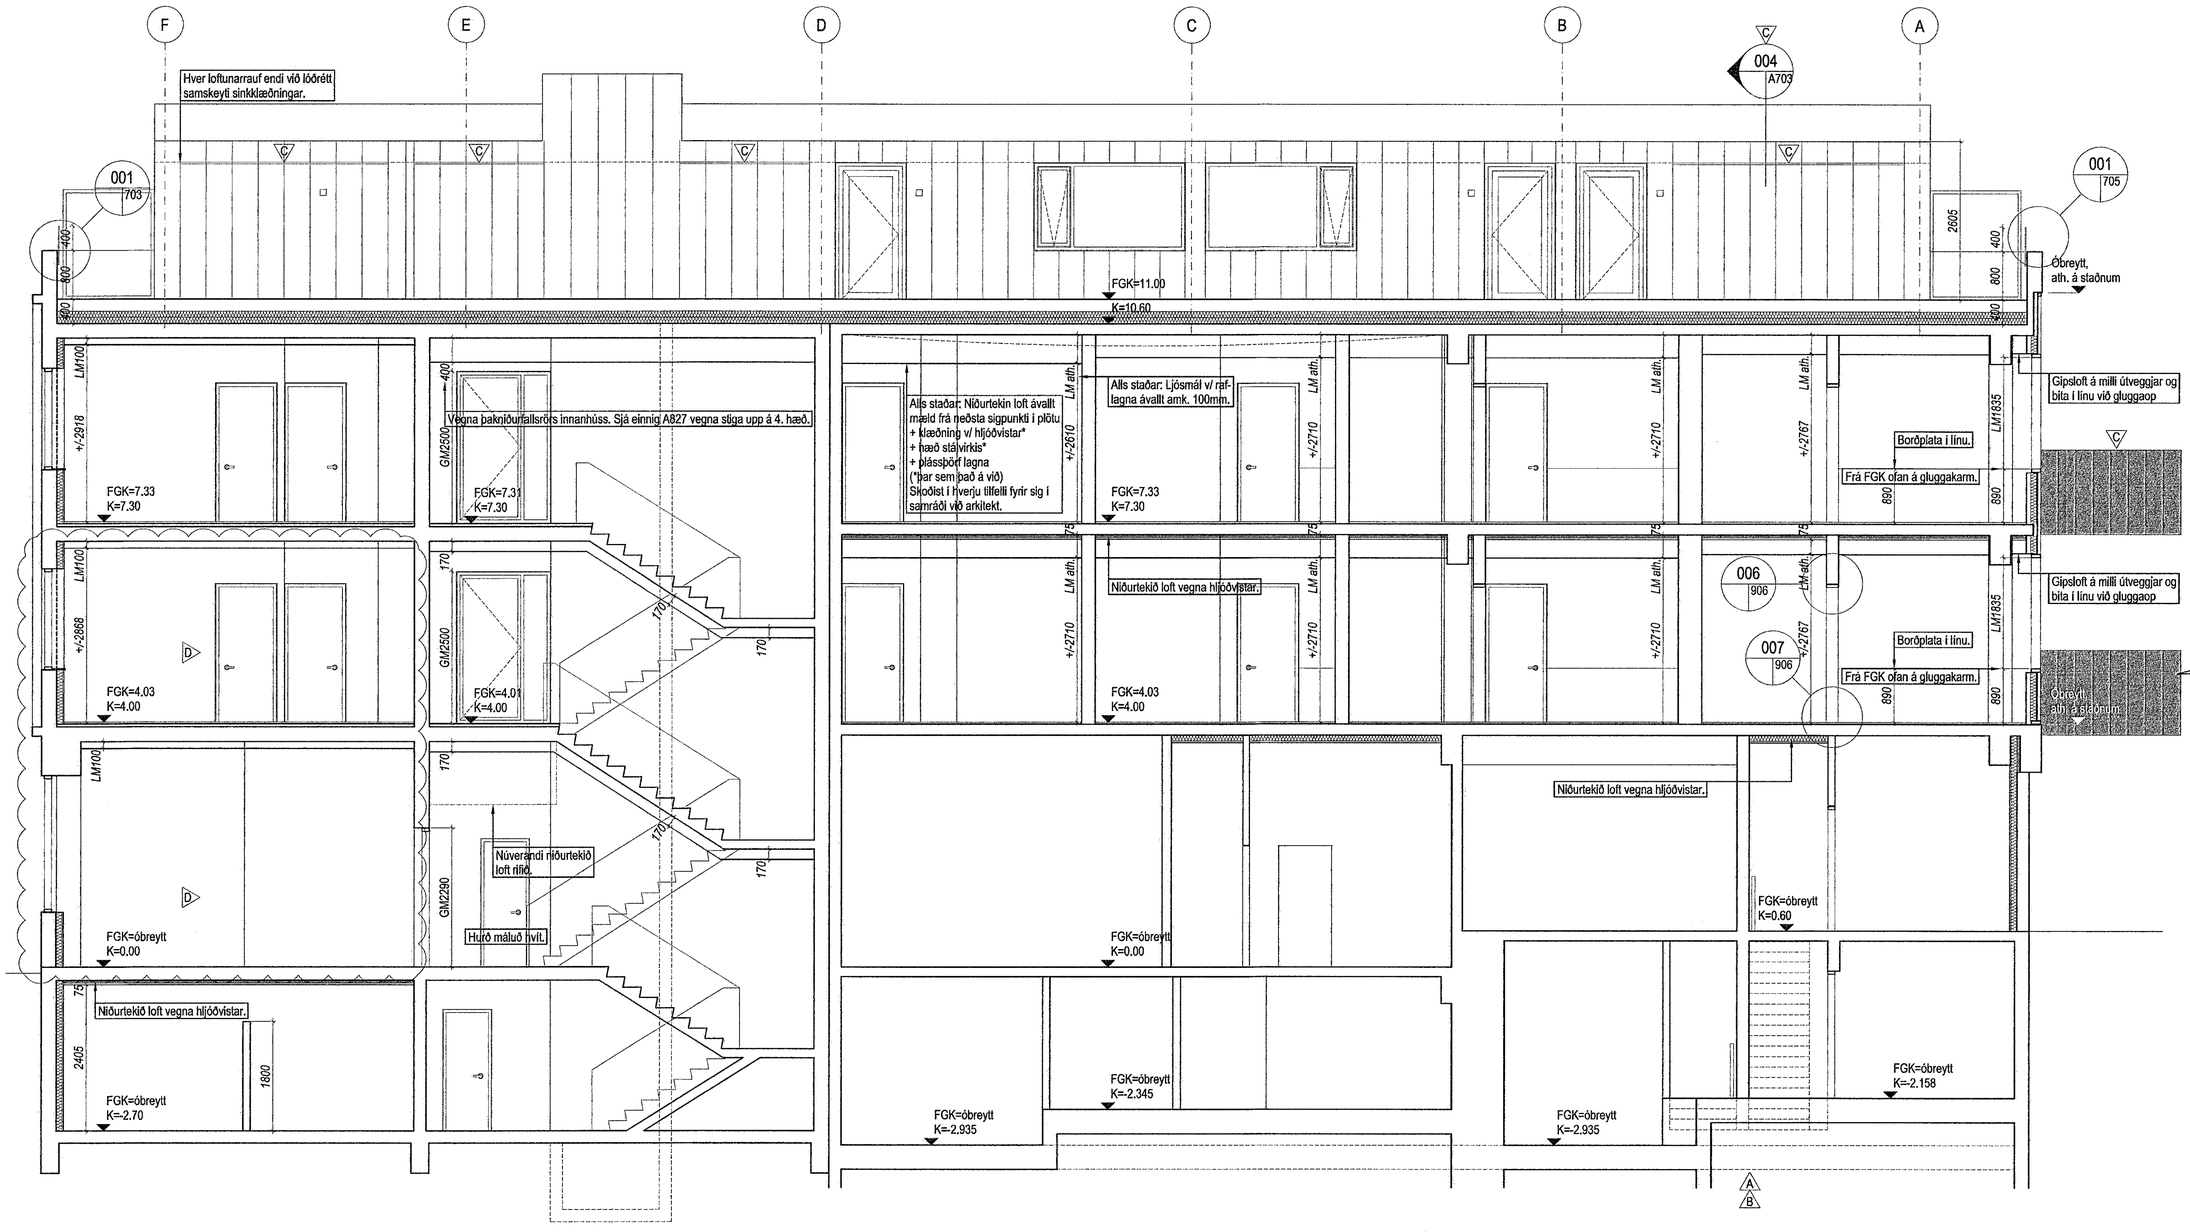

Samþykkt þann,
29 MAY 2019
Byggingarfulltrúinn í Hafnarfirði
F.h. Sigurður Steinar Jónsson

NR.	DAGS.	ÚTGÁFUFERILL SKÝRINGAR	TEIKNAÐ AF	ÚTGEFIÐ AF
A	22.10.15	STIGAHÚS OG AÐLIGGJANDI	SK	SK/SB
		RÝMI Í NR. 31.		
B	11.11.15	STIGAHÚS OG AÐLIGGJANDI	SK	SK/SB
		RÝMI Í NR. 31 SKV. MÆLINGUM		
C	25.11.15	LOFTUNARRAUFAR Á ÚTVEGG	SK	SK/SB
		4. HÆÐAR. TILVÍSUN Í NÝTT		
		DEILI. KOPAR VERÐUR SINK.		
		LITAVAL.		
D	4.2.19	VERSLUN 0130, ÍBÚÐ 0210.	SK	SK/SB

Öll mál í millimetrum, staðfærist áður en framkvæmdir hefjast. Mælið ekki af teikningum.
Misræmi í teikningum og önnur vafaatriði tilkynnist samræmingarhönnuðum strax.
Lesa skal teikningar með viðeigandi verklýsingum.

LYKILMYND

YRKI ARKITEKTAR ehf.
Hverfisgötu 76, 101 Reykjavík. Sími: +354 552 6629
Fax: +354 562 6649 Netfang: yrki@yrki.is
Kt: 560997-3109
Ásdís H. Ágústsdóttir Arkitekt FAÍ
Sólveig Berg Arkitekt FAÍ

UNDIRRITUN HÖNNUNARSTJÓRA

VERKKAUPI
LL 18 EHF.

VERK
STRANDGATA 31-33
VERKTEIKNING

TILVÍSUN Í GILDANDI AÐALUPPDRÁTT
B10C, B11A, B13

TEIKNING
SNEIÐING

DAGSETN.	MKV.	TEIKNAÐ AF	ÚTGEFIÐ AF
30.4.15	1:50	SK	SK/SB

VERK NR.	TEIKNING NR.	ÚTGÁFA
V221	A412	D