A Litur 1: RAL 3020 Litur 2: RAL 2004 Litur 3: RAL 2003 Litur 4: RAL 1018

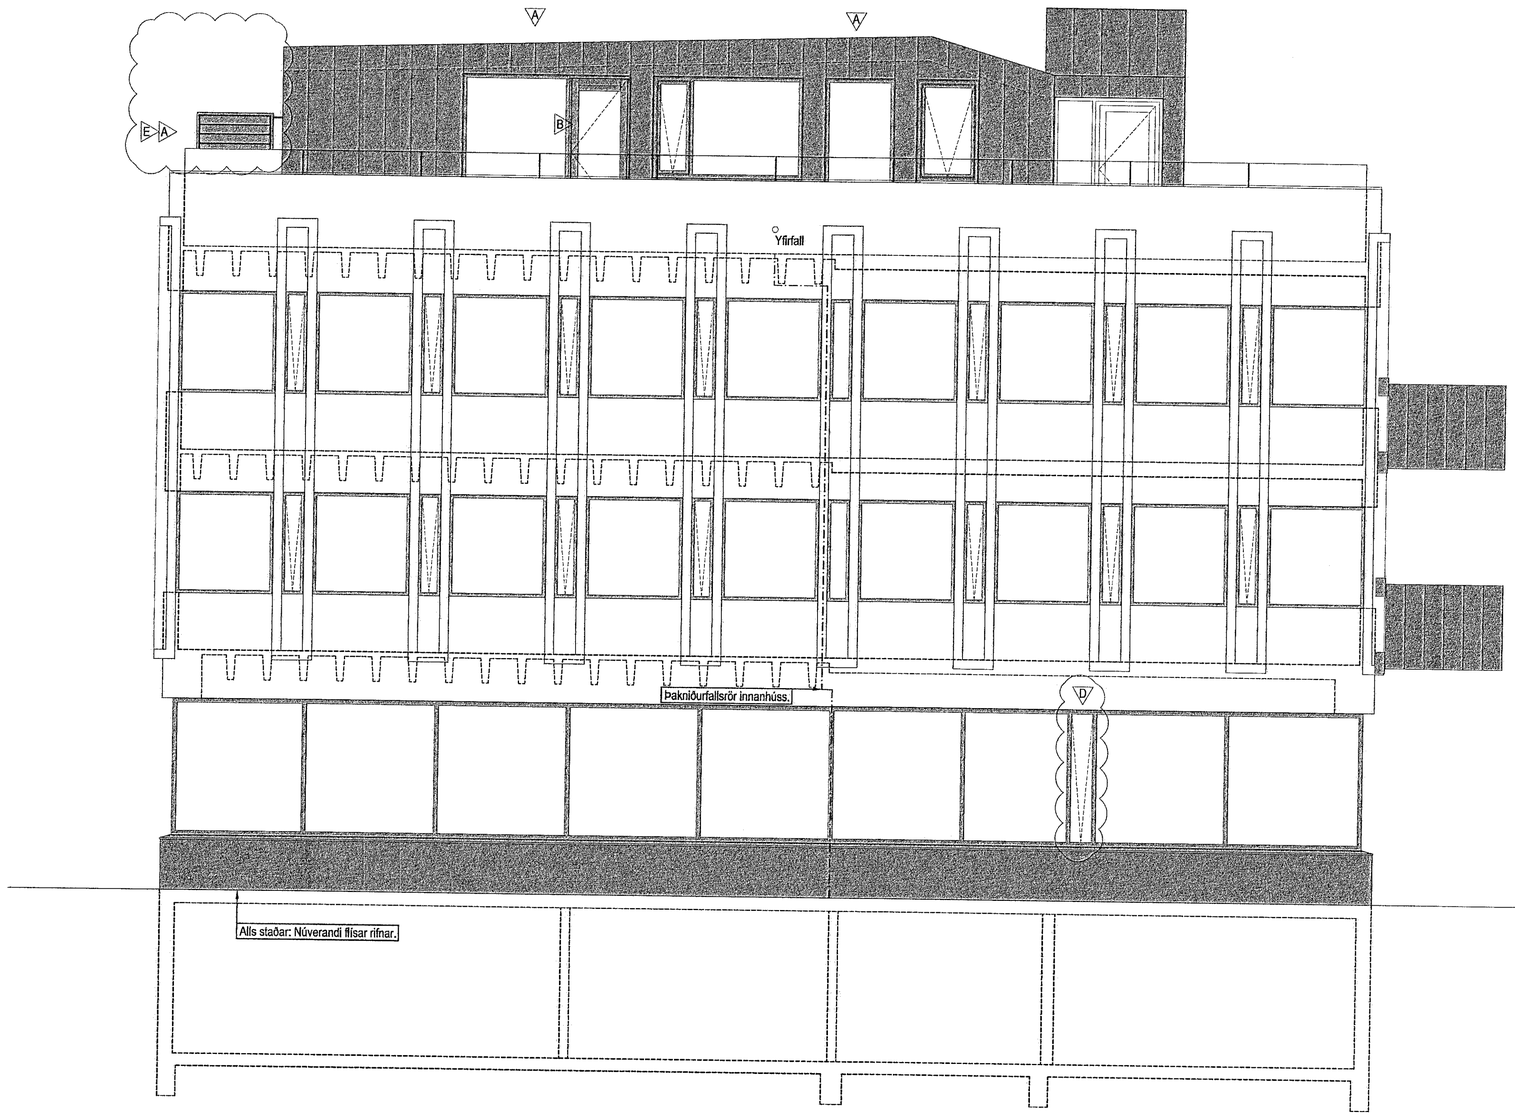

Samþykkt þann
29 MAY 2019
Byggingarfulltrúinn í Hafnarfirði
F.h. Sigurður Steinar Jónsson

		ÚTGÁFUFERILL		
NR.	DAGS.	SKÝRINGAR	TEIKNAÐ AF	ÚTGEFIÐ AF
A	25.6.15	LITAÐAR GLERPLÖTUR Á ÞAKI.	SK	SK/SB
		LITANÚMER.		
B	29.7.15	GLUGGI Á 4. HÆÐ.	SK	SK/SB
C	11.9.15	GLUGGAR STYTTIR.	SK	SK/SB
D	22.10.15	NÝTT OPNANLEGT FAG.	SK	SK/SB
E	4.2.19	SKJÓLVEGGIR Á ÞAKSVÖLUM.	SK	SK/SB

Öll mál í millimetrum, staðfærist áður en framkvæmdir heljast. Mælið ekki af teikningum.
Misræmi í teikningum og önnur vafaatriði tilkynnist samræmingarhönnuðum strax.
Lesa skal teikningar með viðeigandi verklýsingum.

LYKILMYND

YRKI ARKITEKTAR ehf.
Hverfisgötu 76, 101 Reykjavík Sími: +354 552 6629
Fax: +354 552 6849 Netfang: yrki@yrki.is
Kt. 560997-3109
Ásdís H. Ágústsdóttir Arkitekt FAÍ
Sólveig Berg Arkitekt FAÍ

UNDIRRITUN HÖNNUNARSTJÓRA

VERKKAUPI
LL 18 EHF.

VERK
STRANDGATA 31-33
VERKTEIKNING

TILVÍSUN Í GILDANDI AÐALUPPDRÁTT
B14, B14A

TEIKNING
ÚTLIT SUÐAUSTUR

DAGSETN.	MKV.	TEIKNAÐ AF	ÚTGEFIÐ AF
30.4.15	1:50	SK	SK/SB

VERK NR.	TEIKNING NR.	ÚTGÁFA
V221	A540	E