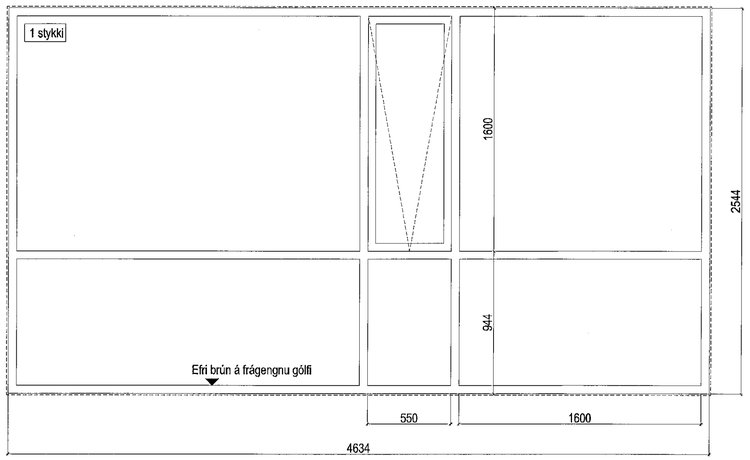

Gd 11
140

Gluggi: Timburgluggi með áláfellum.
Opnanlegt fag: Álfag, opnist út. Tvö álhandföng á hliðum, anódiseruð ljósgrátt með svörtum plasthnöppum.

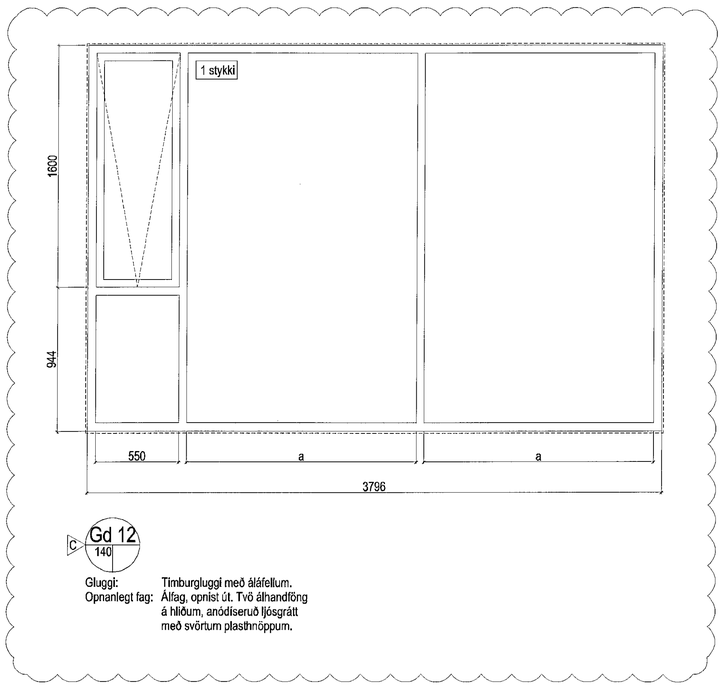

C
Gd 12
140

Gluggi: Timburgluggi með áláfellum.
Opnanlegt fag: Álfag, opnist út. Tvö álhandföng á hliðum, anódiseruð ljósgrátt með svörtum plasthnöppum.

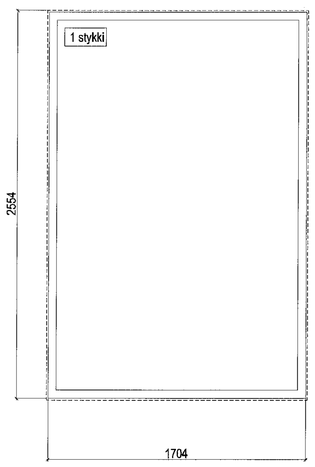

Gd 13
140

Gluggi: Timburgluggi með áláfellum.

Ga: Gluggar á norðausturhlið nr. 31
Gb: Gluggar á nr. 33
Gc: Aðrir gluggar á nr. 31
Gd: Gluggar á 4. hæð

Staðsetning glugga og hurða:
Sjá grunnmyndir verkteikninga.
Öll mál skulu tekin á staðnum.
Athuga skal speglanir.
Vafaatriði skulu borin undir arkitekt.

LM=ljósmál
UB=umferðarbreidd
Það er á ábyrgð gluggaframleiðanda að umferðarbreiddir verði breiðari en skv. byggingarreglugerð.

Burðarþol gluggaprófila staðfestist af burðarþolshönnuði.

Litur, hurðarhúnar, hurðarpumpur og allir fylgihlutir valdir af arkitekt.

Timburgluggar, áláfellur, álfög, loftunarristar og hurðarpumpur skulu vera í lit RAL 8019 að utan og innan.

Gler í gluggum Ga til Gc: Top N+
Gler í gluggum Gd: Energy N

A B

Samþykkt þann
29 MAY 2019
Byggingarfulltrúinn í Hafnarfirði
F.h. Sigurður Steinar Jónsson

		ÚTGÁFUFERILL		
NR.	DAGS.	SKÝRINGAR	TEIKNAÐ AF	ÚTGEFIÐ AF
A	29.7.15	ALLIR GLUGGAR YFIRFARNIR.	SK	SK/SB
B	27.11.15	SAMRÆMING.	SK	SK/SB
C	5.2.18	GLUGGA Gd12 BREYTT.	SK	SK/SB

Öll mál í millimetrum, staðfærist áður en framkvæmdir hefjast. Mælið ekki af teikningum.
Misræmi í teikningum og önnur vafaatriði tilkynnist samræmingarhönnuðum strax.
Lesa skal teikningar með viðeigandi verklýsingum.

LYKILMYND

YRKI ARKITEKTAR ehf.
Hverfisgötu 76, 101 Reykjavík Sími: +354 552 6529
Fax: +354 552 6949 Netfang: yrki@yrki.is
Kt: 560597-3109
Ásdís H. Ágústsdóttir Arkitekt FAÍ
Sólveig Berg Arkitekt FAÍ

UNDIRRITUN HÖNNUNARSTJÓRA

VERKKAUPI
SS HÚS EHF.

VERK
STRANDGATA 31-33
VERKTEIKNING

TILVÍSUN Í GILDANDI AÐALUPPDRÁTT
B14, B14A

TEIKNING
GLUGGAR OG ÚTIHURÐIR

DAGSETN.	MKV.	TEIKNAÐ AF	ÚTGEFIÐ AF
30.4.15	1:20	SK	SK/SB

VERK NR.	TEIKNING NR.	ÚTGÁFA
V221	A605	C