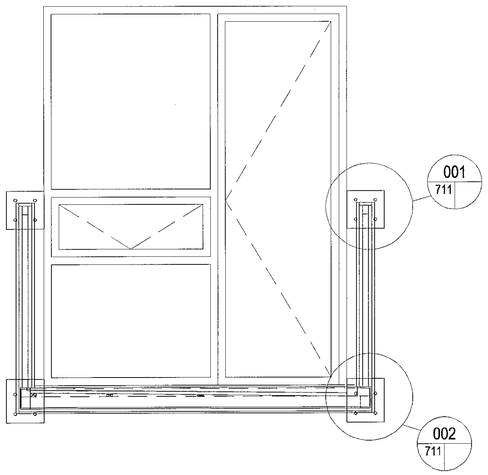

Sneiðing A-A

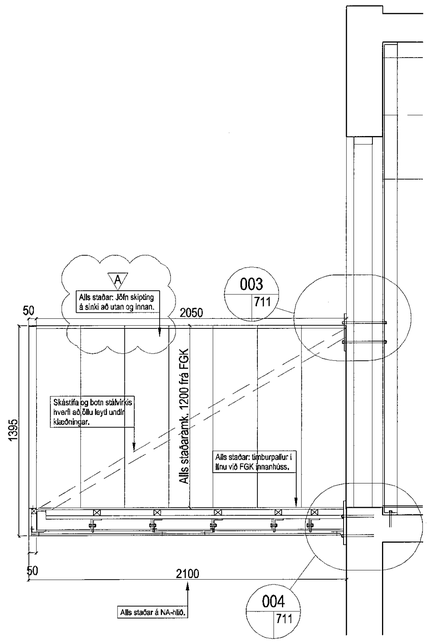

Sneiðing B-B

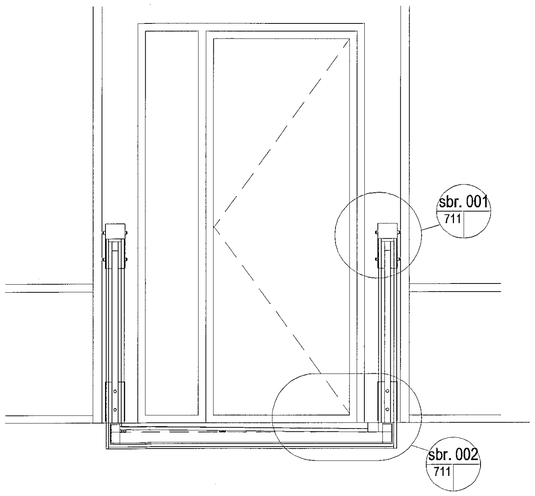

Sneiðing C-C

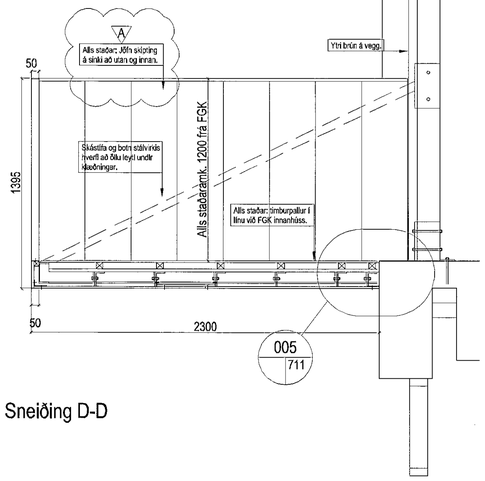

Sneiðing D-D

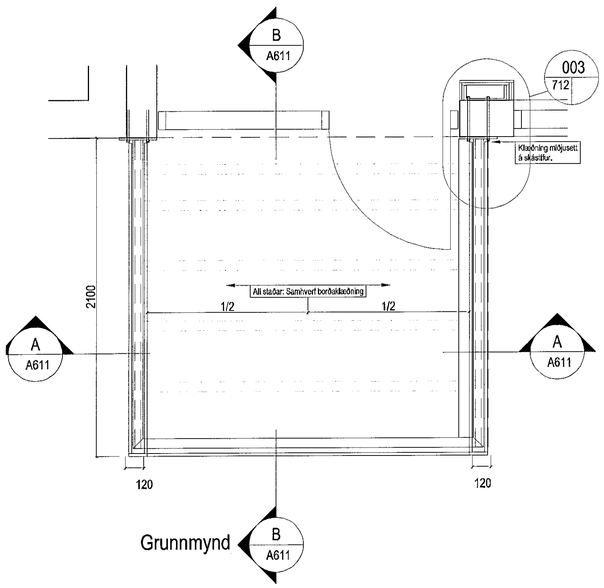

Svalir týpa B

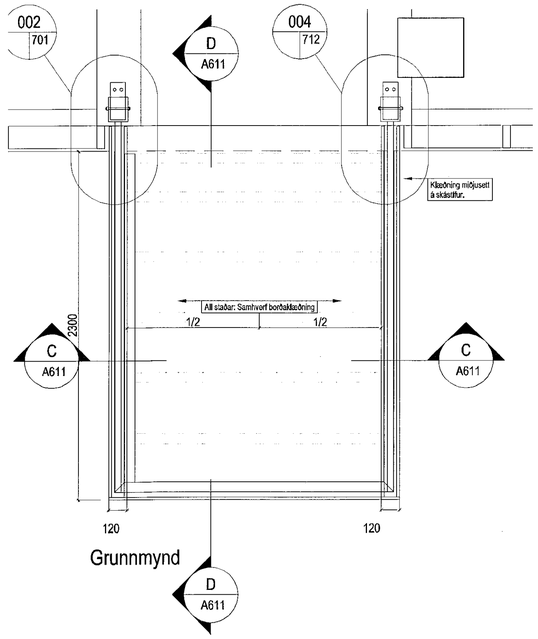

Svalir týpa C

A Allt sýnilegt stál er púðurhúðað RAL 7022

Samþykkt þann 29 MAY 2019
Byggingarfulltrúinn í Hafnarfirði
F.h. Sigurður Steinar Jónsson

ÚTGÁFUFERILL				
NR.	DAGS.	SKÝRINGAR	TEIKNAÐ AF	ÚTGEFIÐ AF
A	4.2.19	TEXTI VEGNA EFNIS- OG LITAVALS.	SK	SK/SB

Öll mál í millimetrum, staðfærist áður en framkvæmdir hefjast. Mælið ekki af teikningum.
Misræmi í teikningum og önnur vafaatriði tilkynnist samræmingarhönnuðum strax.
Lesa skal teikningar með viðeigandi verklýsingum.

LYKILMYND

YRKI ARKITEKTAR ehf.
Hverfisgötu 76, 101 Reykjavík Sími: +354 552 6629
Fax: +354 552 6649 Netfang: yrki@yrki.is
Kt: 560597-3109
Ásdís H. Ágústsdóttir Arkitekt FAÍ
Sólveig Berg Arkitekt FAÍ

UNDIRRITUN HÖNNUNARSTJÓRA

VERKKAUPI
SS HÚS EHF.

VERK
STRANDGATA 31-33
VERKTEIKNING

TILVÍSUN Í GILDANDI AÐALUPPDRÁTT
B14, B14A

TEIKNING
STÁLSVALIR

DAGSETN.	MKV.	TEIKNAÐ AF	ÚTGEFIÐ AF
30.4.15	1:20	YKS	SK/SB

VERK NR.	TEIKNING NR.	ÚTGÁFA
V221	A611	A