
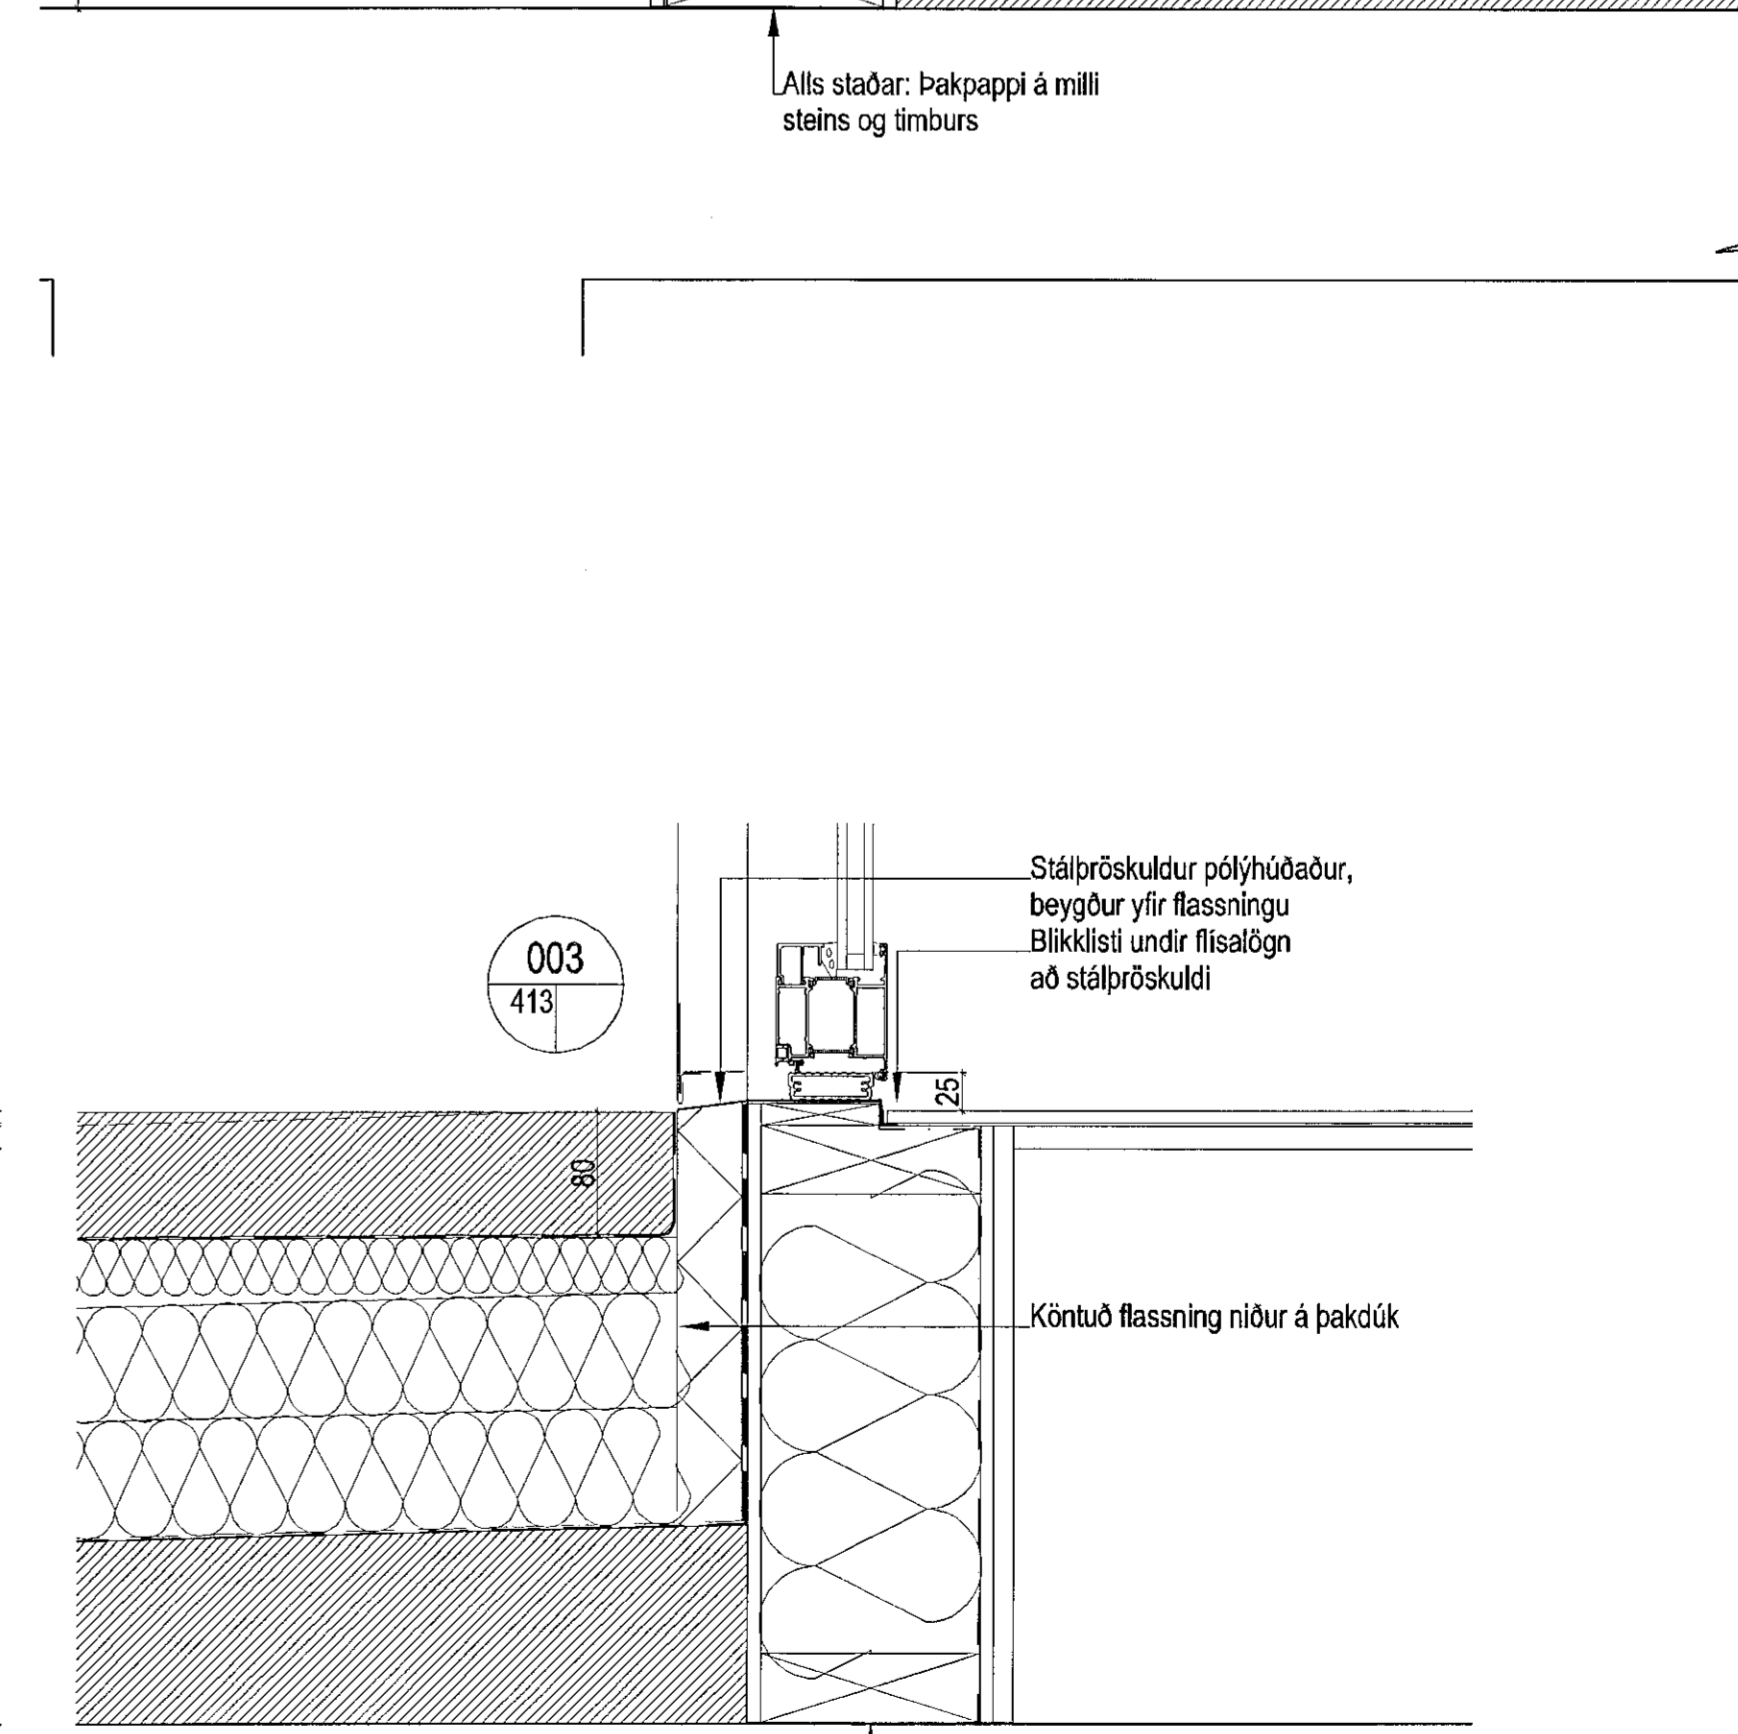
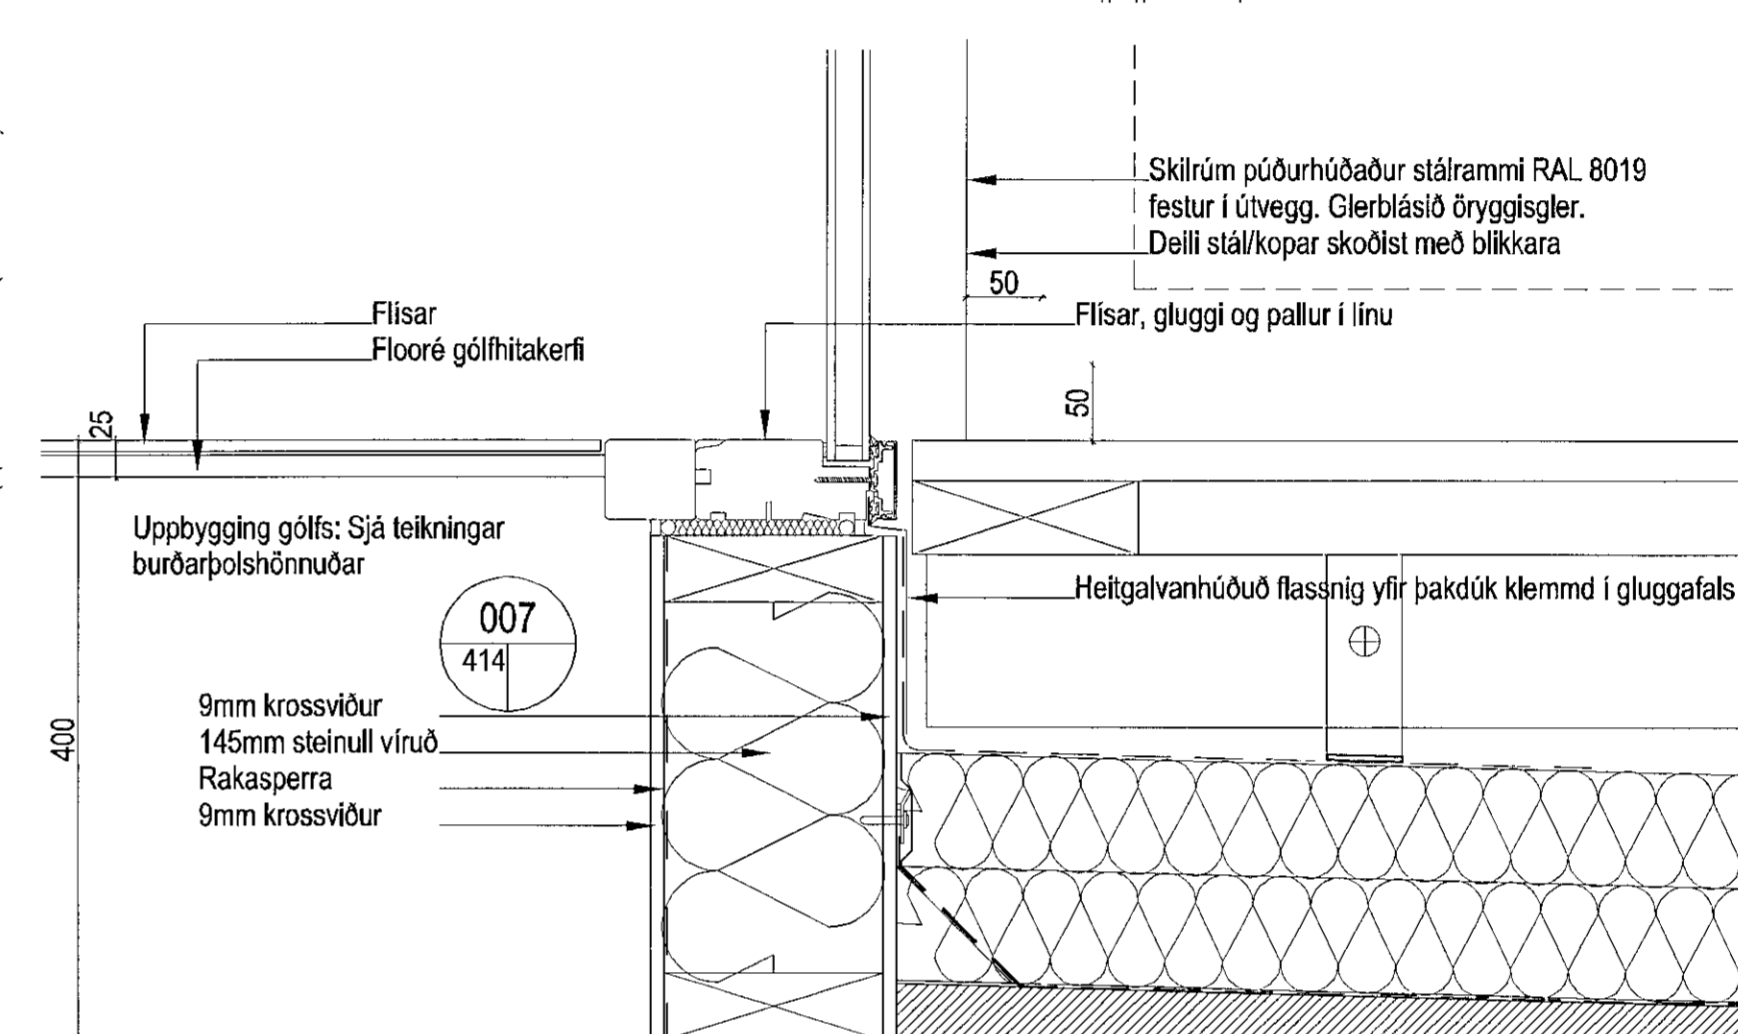
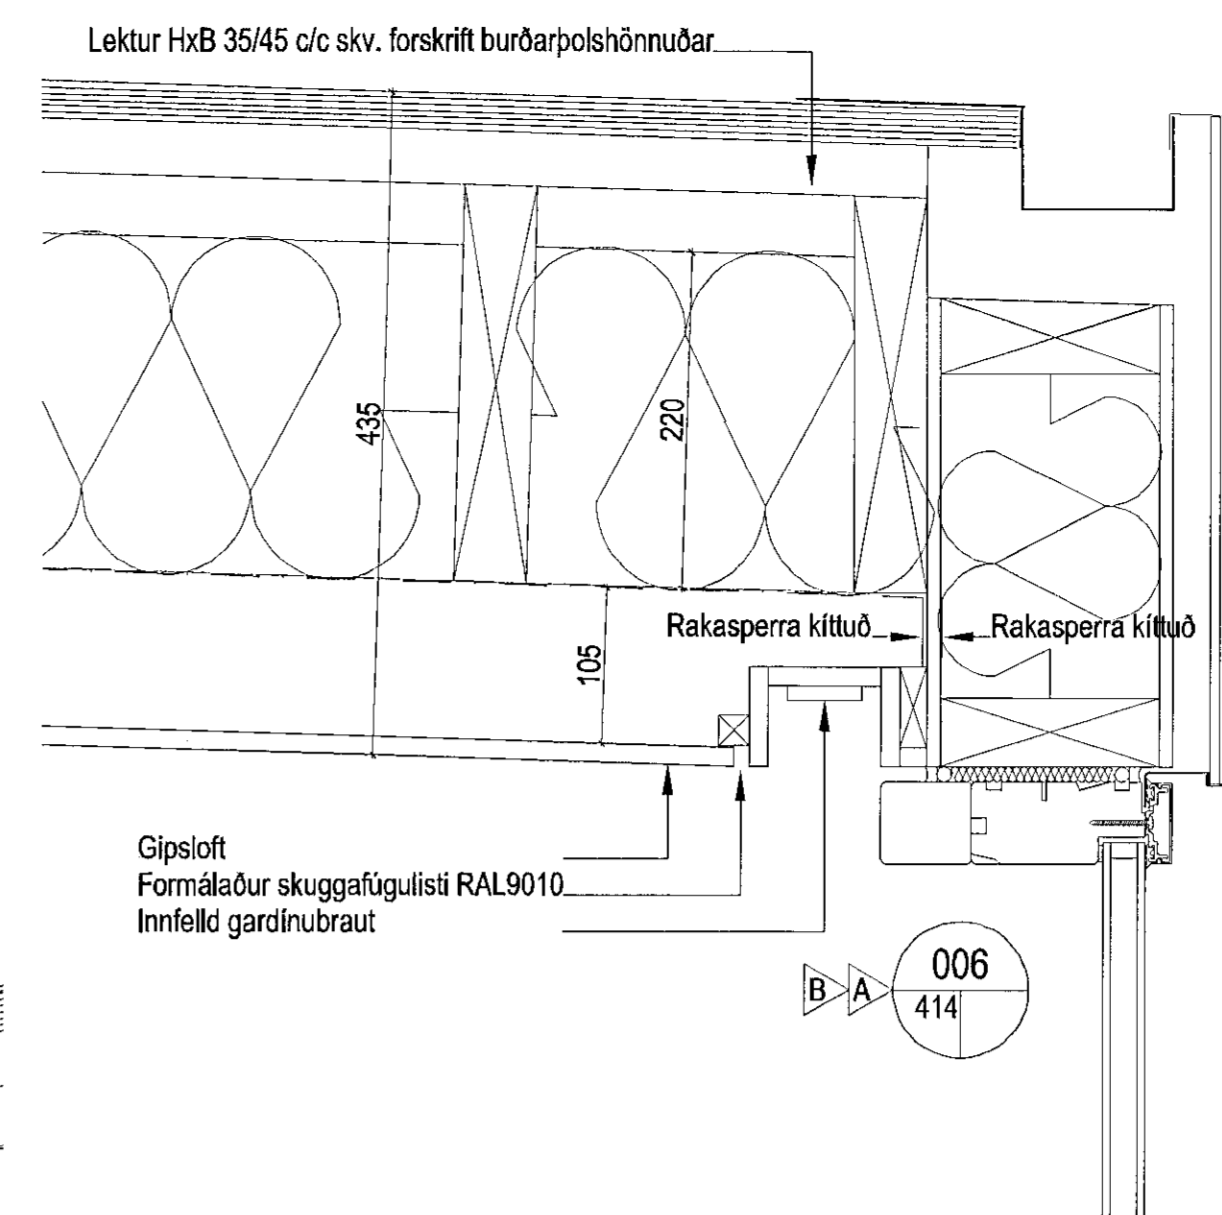
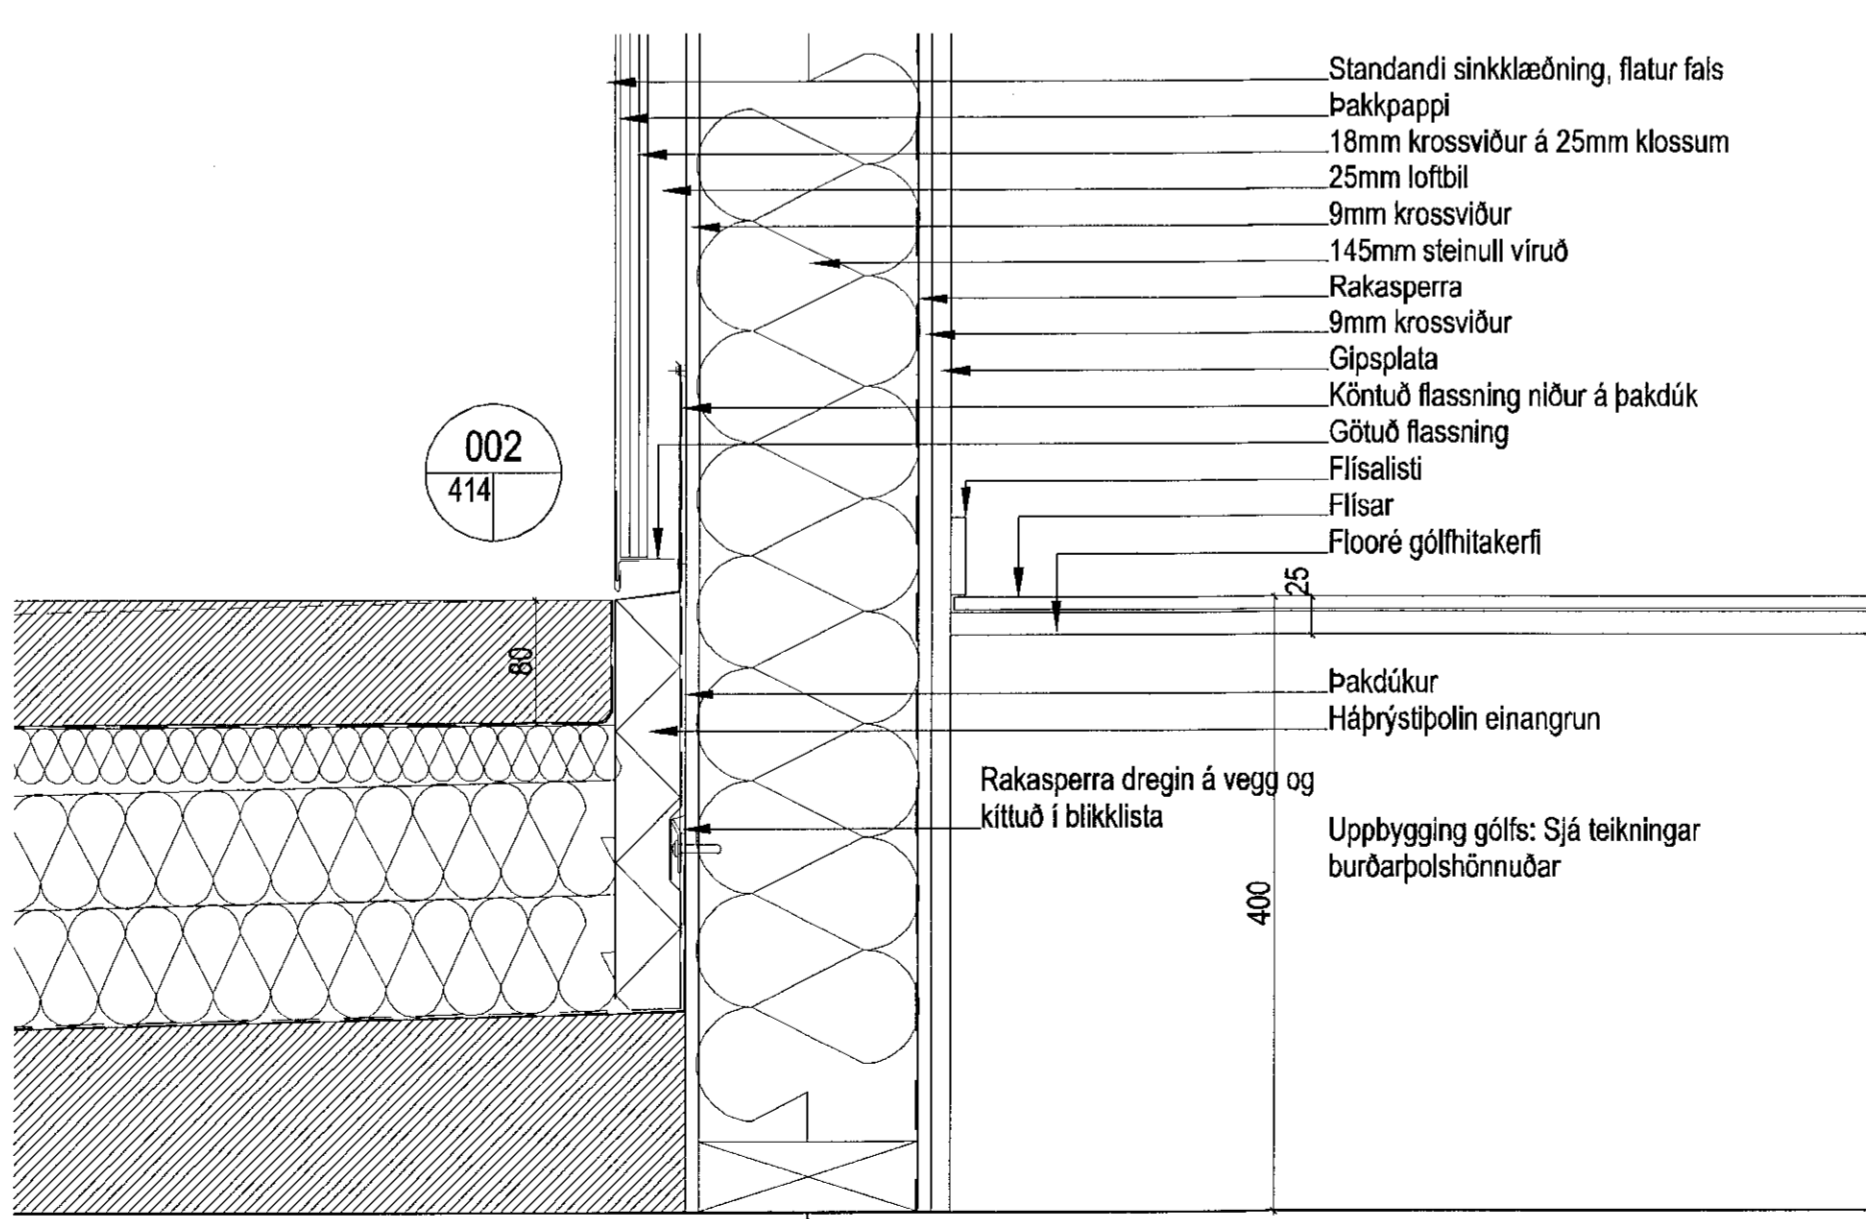
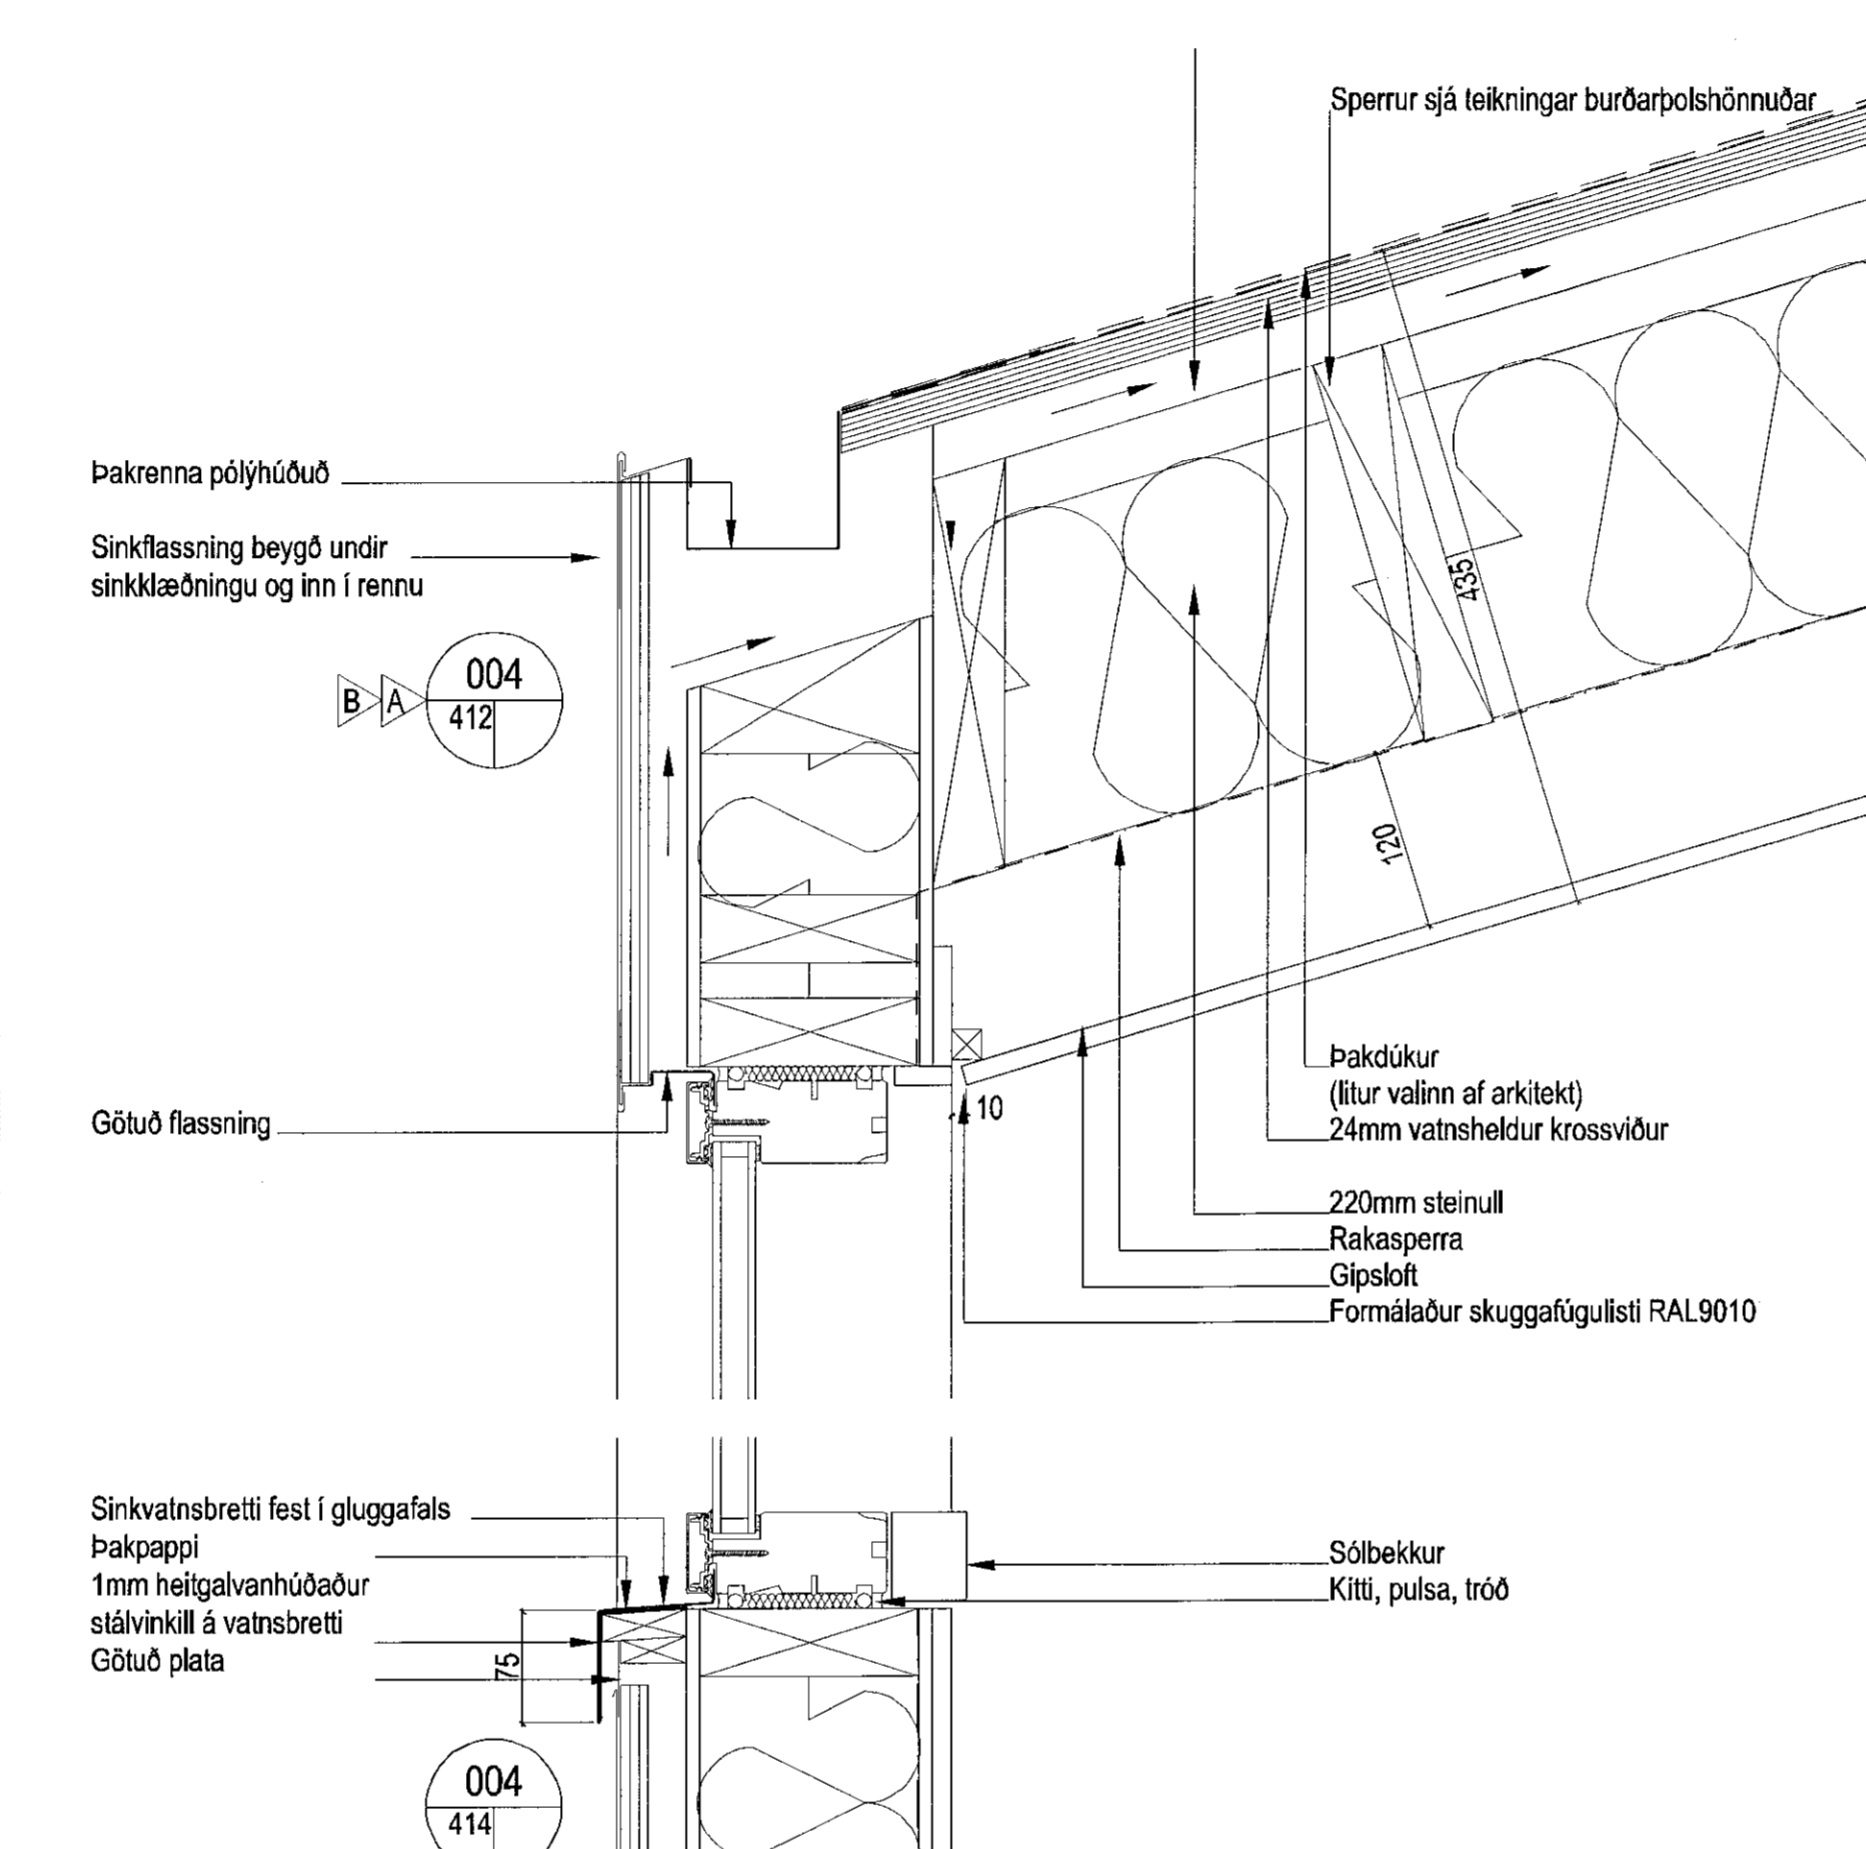
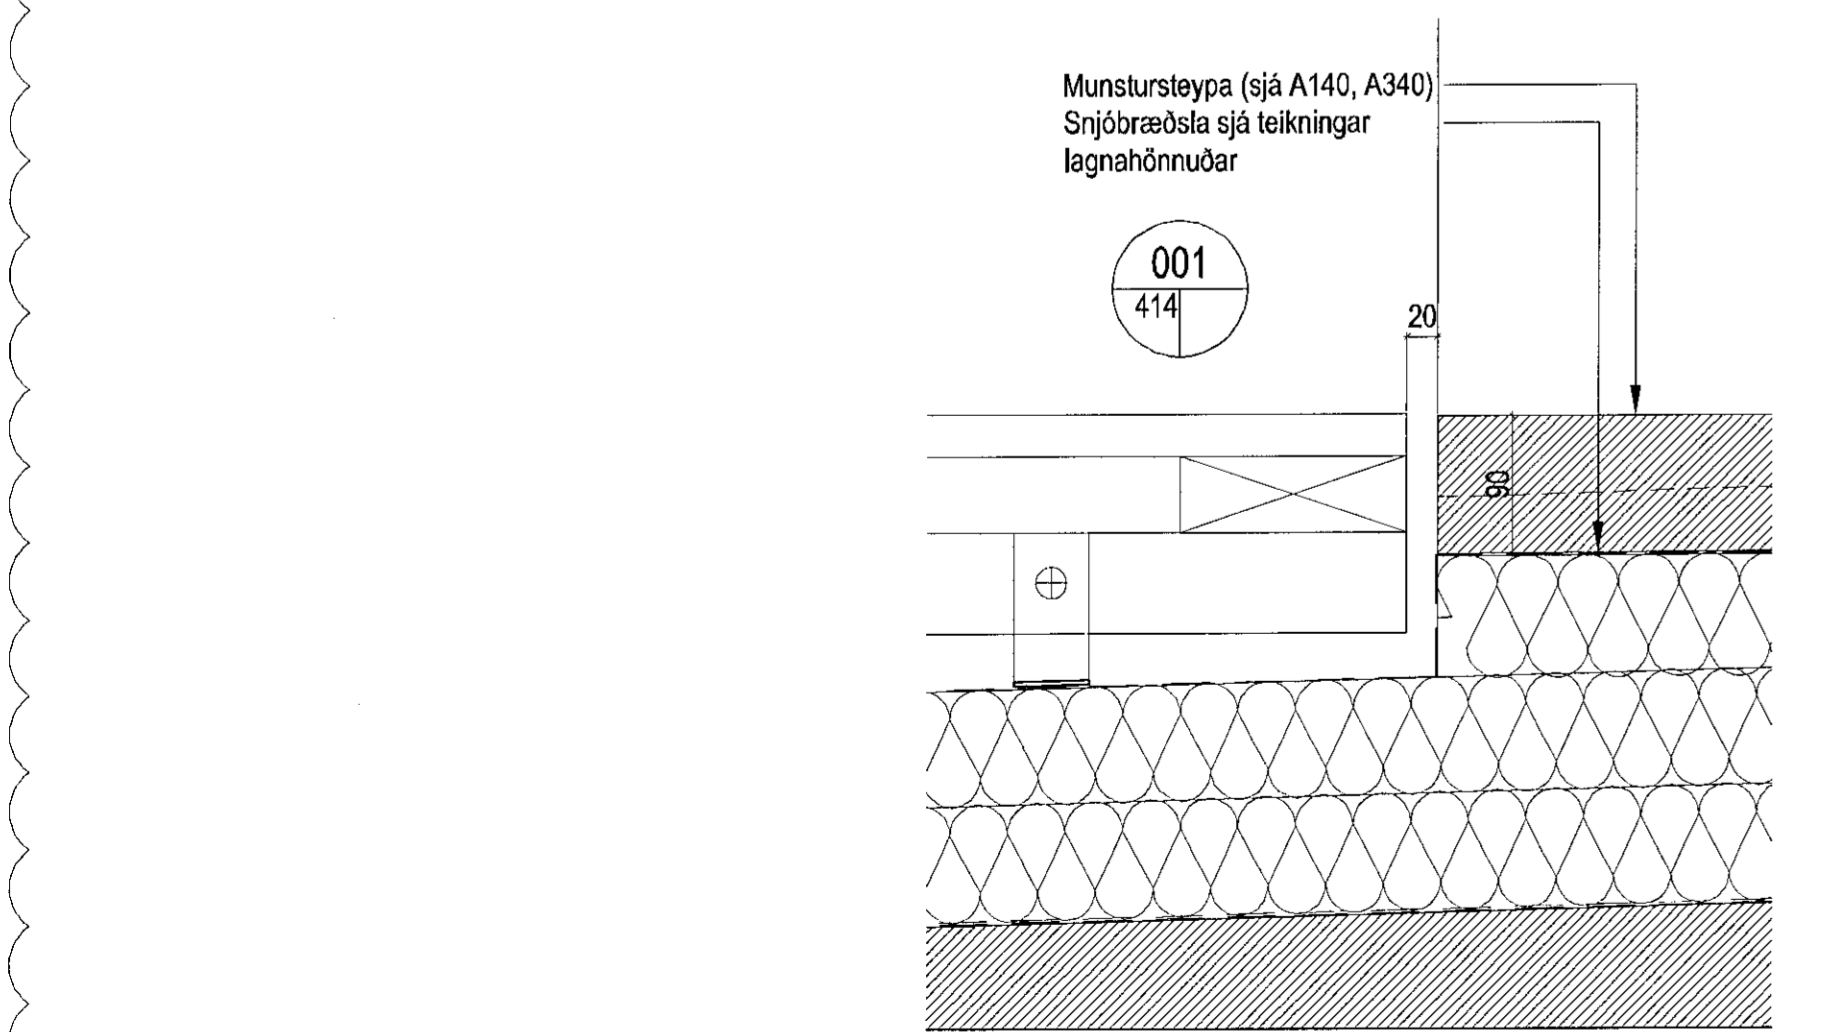
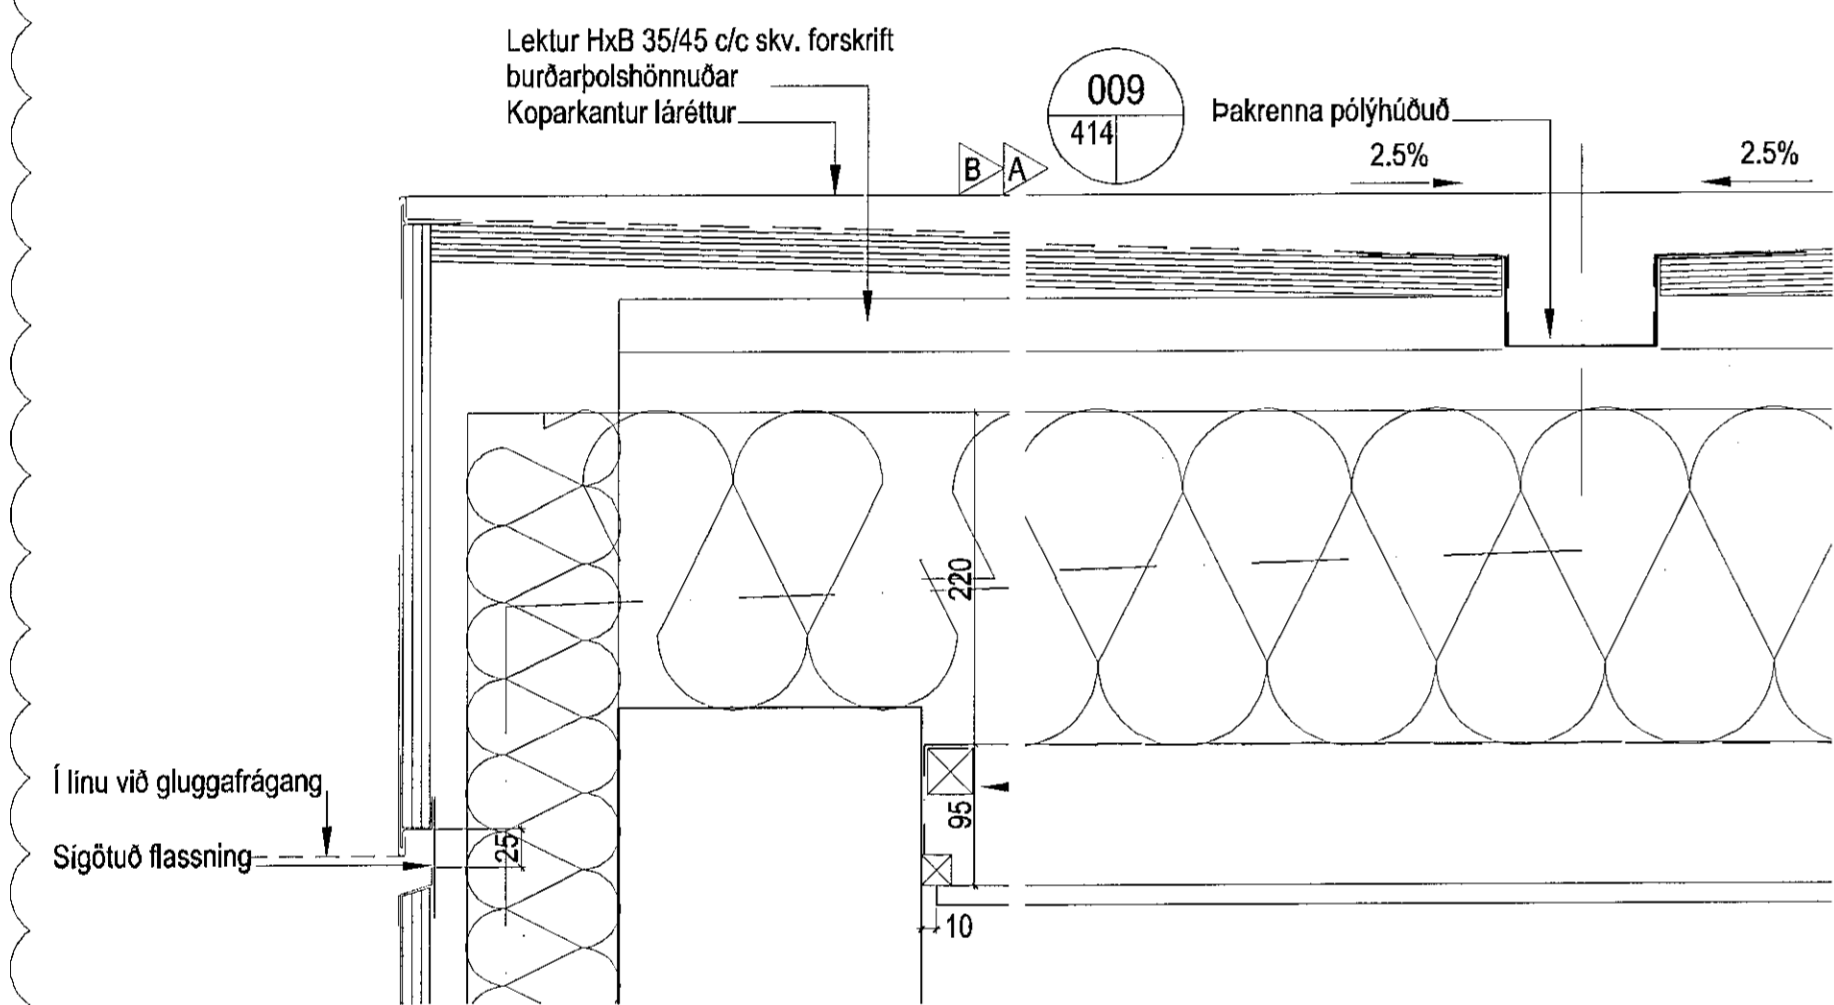


Alls staðar:
Á lóðréttum flötum og láréttum flötum að ofan: Kopari skipt út fyrir sink völdu af arkitekt.
Á láréttum flötum að neðan: Kopari skipt út fyrir álímdum sléttum álplötum RAL 7022.
RAL 8019 verður RAL 7022. Vafaatriði berist undir arkitekt.

Alls staðar:
Rakasperra kittuð, heftuð og límd á samkeytum.

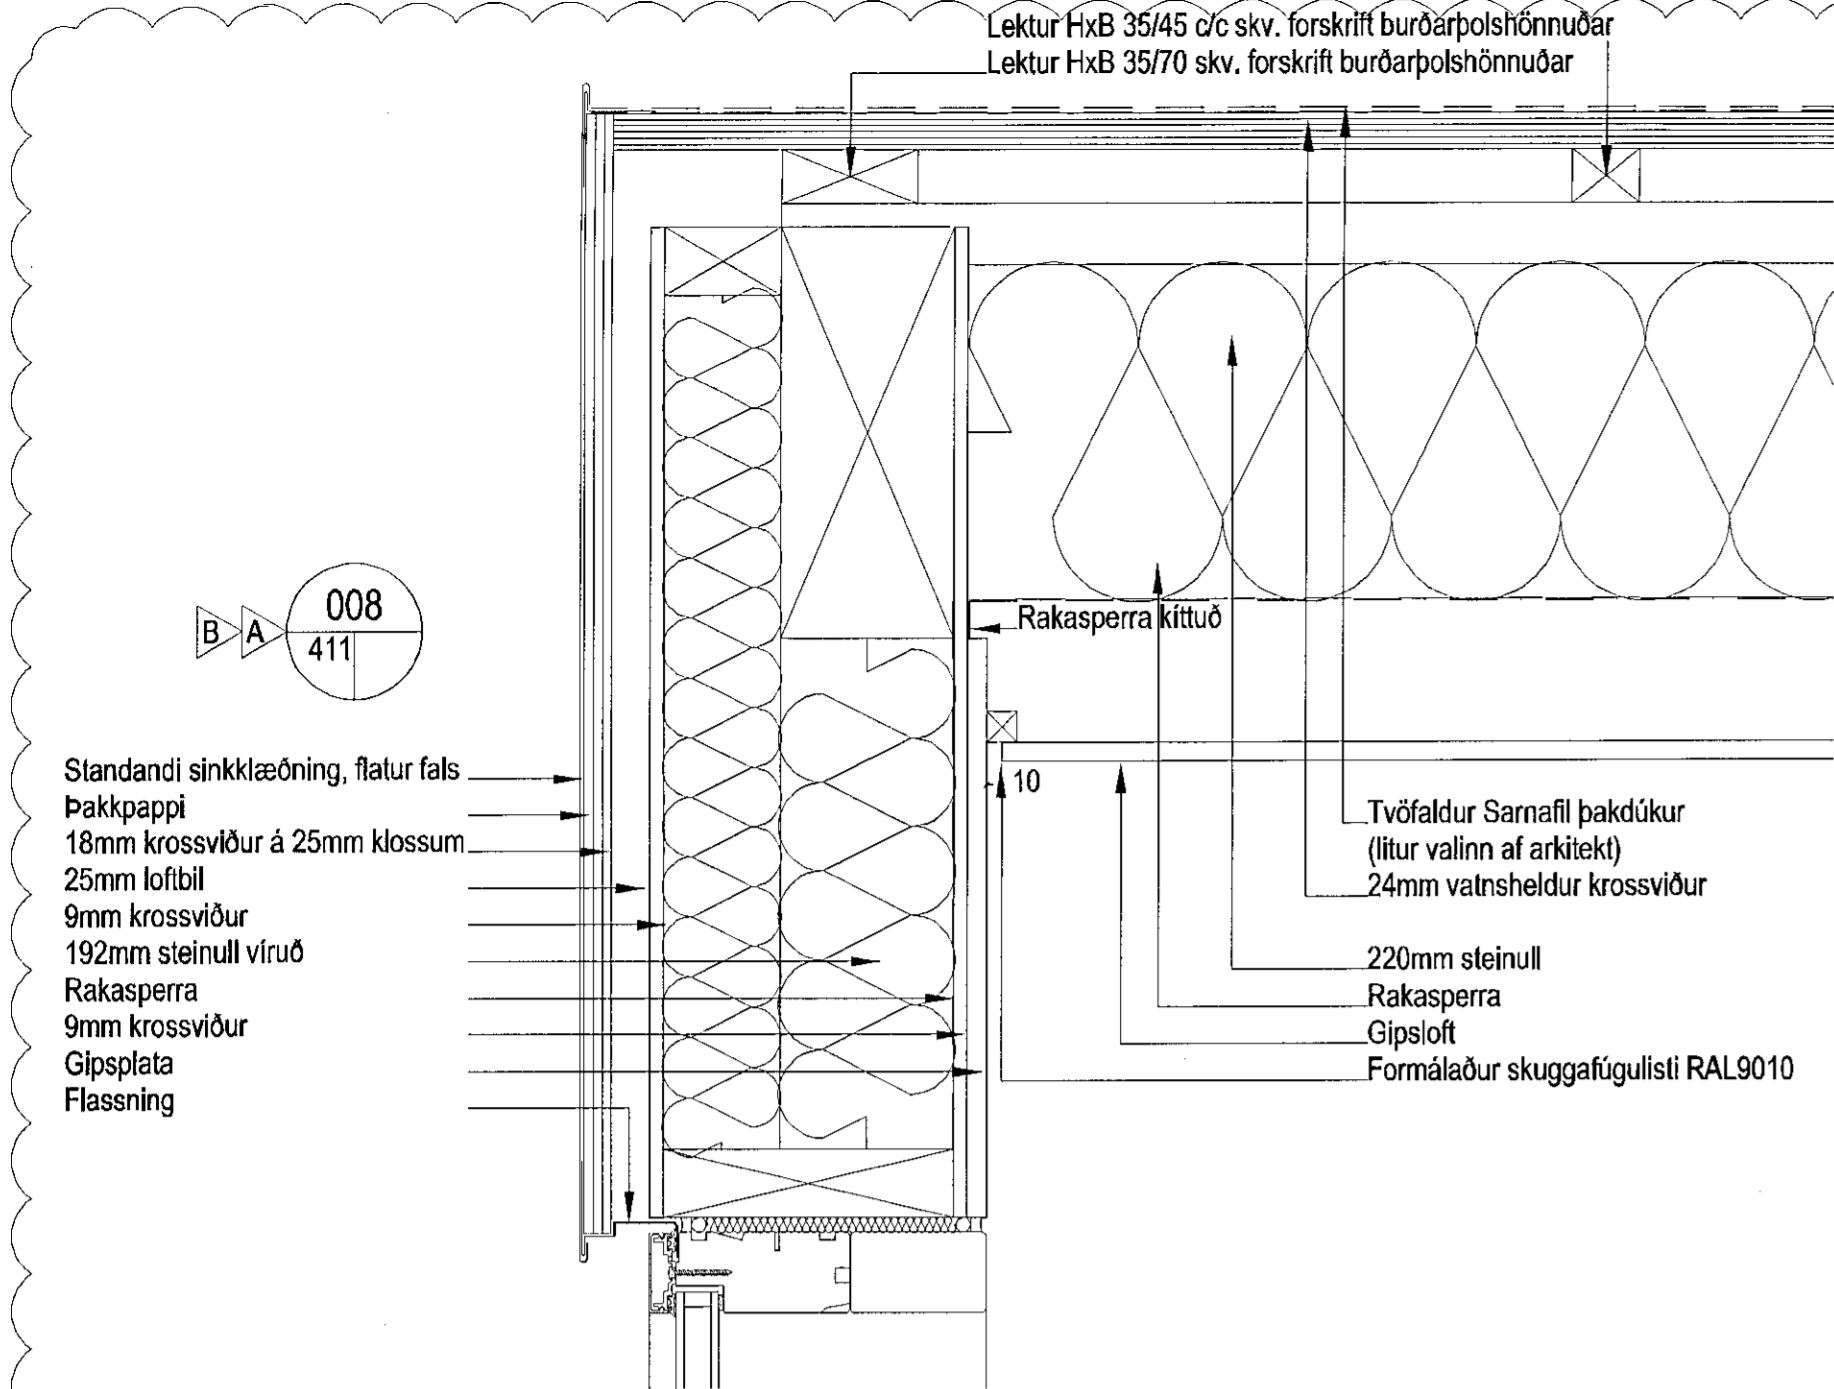

| NR. | DAGS. | SKYRNINGAR | TEIKNAD AF | ÚTGEFID AF |
|-----|----------|---|------------|------------|
| A | 25.11.15 | DEILI 005, 006 OG 009 VEGNA LOFTUNAR. DEILI 008: GÖTUN FLASSNINGAR VEGNA LOFTUNAR FELLD NIBUR. TEXTI. | SK | SK/SB |
| B | 22.12.15 | DEILI 005, 006 OG 009 VEGNA LOFTUNAR. | SK | SK/SB |
| C | 15.3.19 | DEILI YFIRFARIN. | SK | SK/SB |

Öll mál í millimetrum, staðfestir áður en framkvæmdir hefjast. Mælið eðli af teikningum. Misræmi í teikningum og önnur vafaatriði tilkynnist samræmingarhönnuðum strax. Lesa skal teikningar með viðgandi verkýrslingum.

LYKILMYND

YRKI ARKITEKTAR ehf.
Hverfisgata 78, 101 Reykjavík Sími: +354 552 6629
Fax: +354 552 6640 Netfang: yrki@yrki.is
M: 990607-3100
Ásdís H. Agústsóttir Arkitekt FAÍ
Sölveig Berg Arkitekt FAÍ

UNDIRRITUN HÖNNUNARSTJÓRA
ÁSDÍS H.

VERKKAUPI
LL18 EHF.

VERK
STRANDGATA 31-33
VERKTEIKNING

TILVÍSUN Í GILDANDI ADALUPPDRÁTT
B11A, B13

TEIKNING
DEILI

| DAGSETN. | MKV. | TEIKNAD AF | ÚTGEFID AF |
|----------|--------------|------------|------------|
| 30.4.15 | 1:5 | SK | SK/SB |
| VERK NR. | TEIKNING NR. | ÚTGÁFA | |
| V221 | A704 | C | |