


001  
610

Steypt súla  
15mm stálfesting soðin á RHS með kverksuðu a4 allan hringinn  
Boltar 2xM16. Boltað í gegnum RHS

T- eða U-bíli til stuðnings á stálhandrið  
og til festingar á klæðningu að ofan

Alls staðar: Allir sýnilegir hlutir  
stálvirkis burðarþolshönnuðar  
skulu púðuhúðaðir RAL 8019.

Klæðning miðjuset á stálvirki  
18mm krossviður  
Pappi  
B Sink, standandi flatur fals  
Handrið, pólýhúðað flatslál RAL 8019  
RHS 60x40x6 skástífa, kverksuða a4 allan hringinn  
Pappi  
B Sink, standandi flatur fals  
18mm krossviður

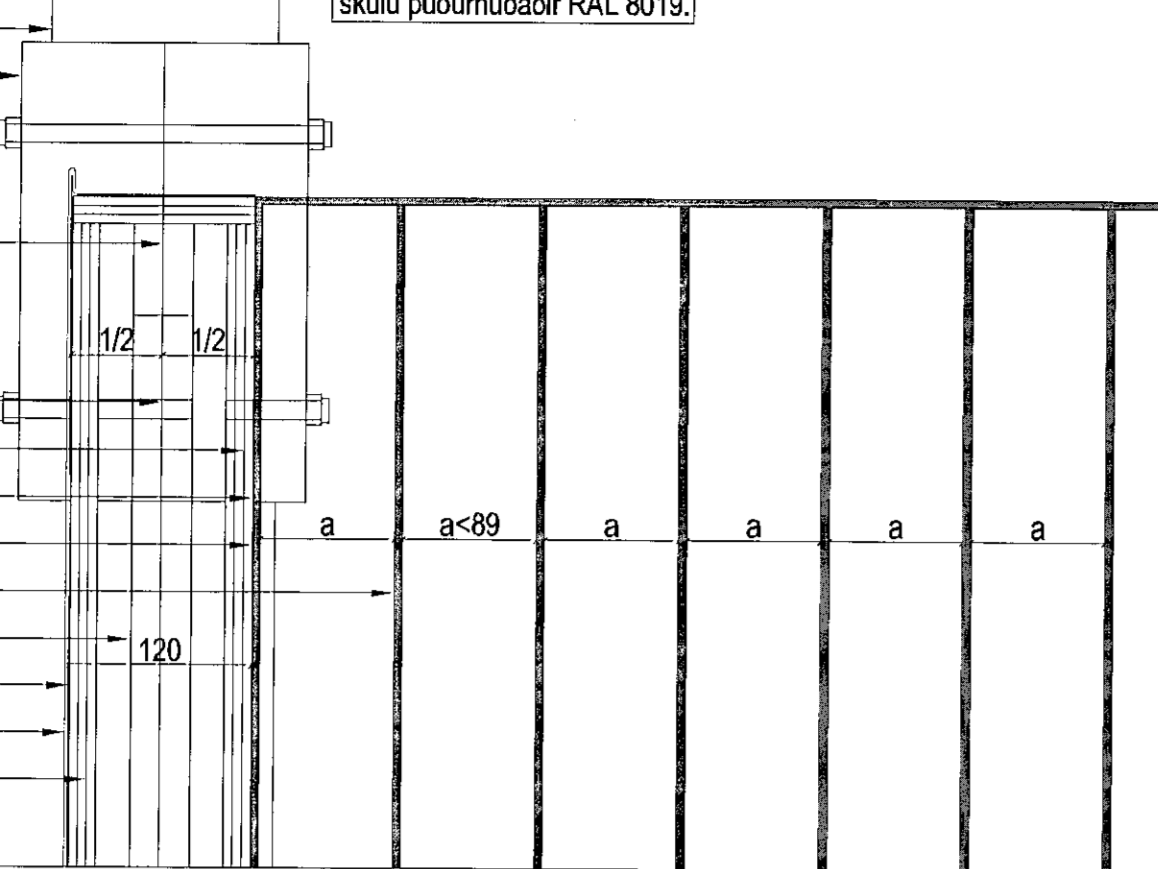


004  
610

Allt stál á handrið hefur kverksuðu a=0.7xþykkt  
Steypt súla  
Boltar 2xM16 boltað í gegnum steypta súlu  
15mm stálfesting soðin á RHS með kverksuðu a4 allan hringinn  
18mm krossviður  
RHS 60x40x6 með a4 kverksuða allan hringinn  
Pappi  
B Sink, flatur fals

T- eða U-bíli til stuðnings á stálhandrið  
og til festingar á klæðningu að ofan

Millileggir á milli krossviðar og skástífu

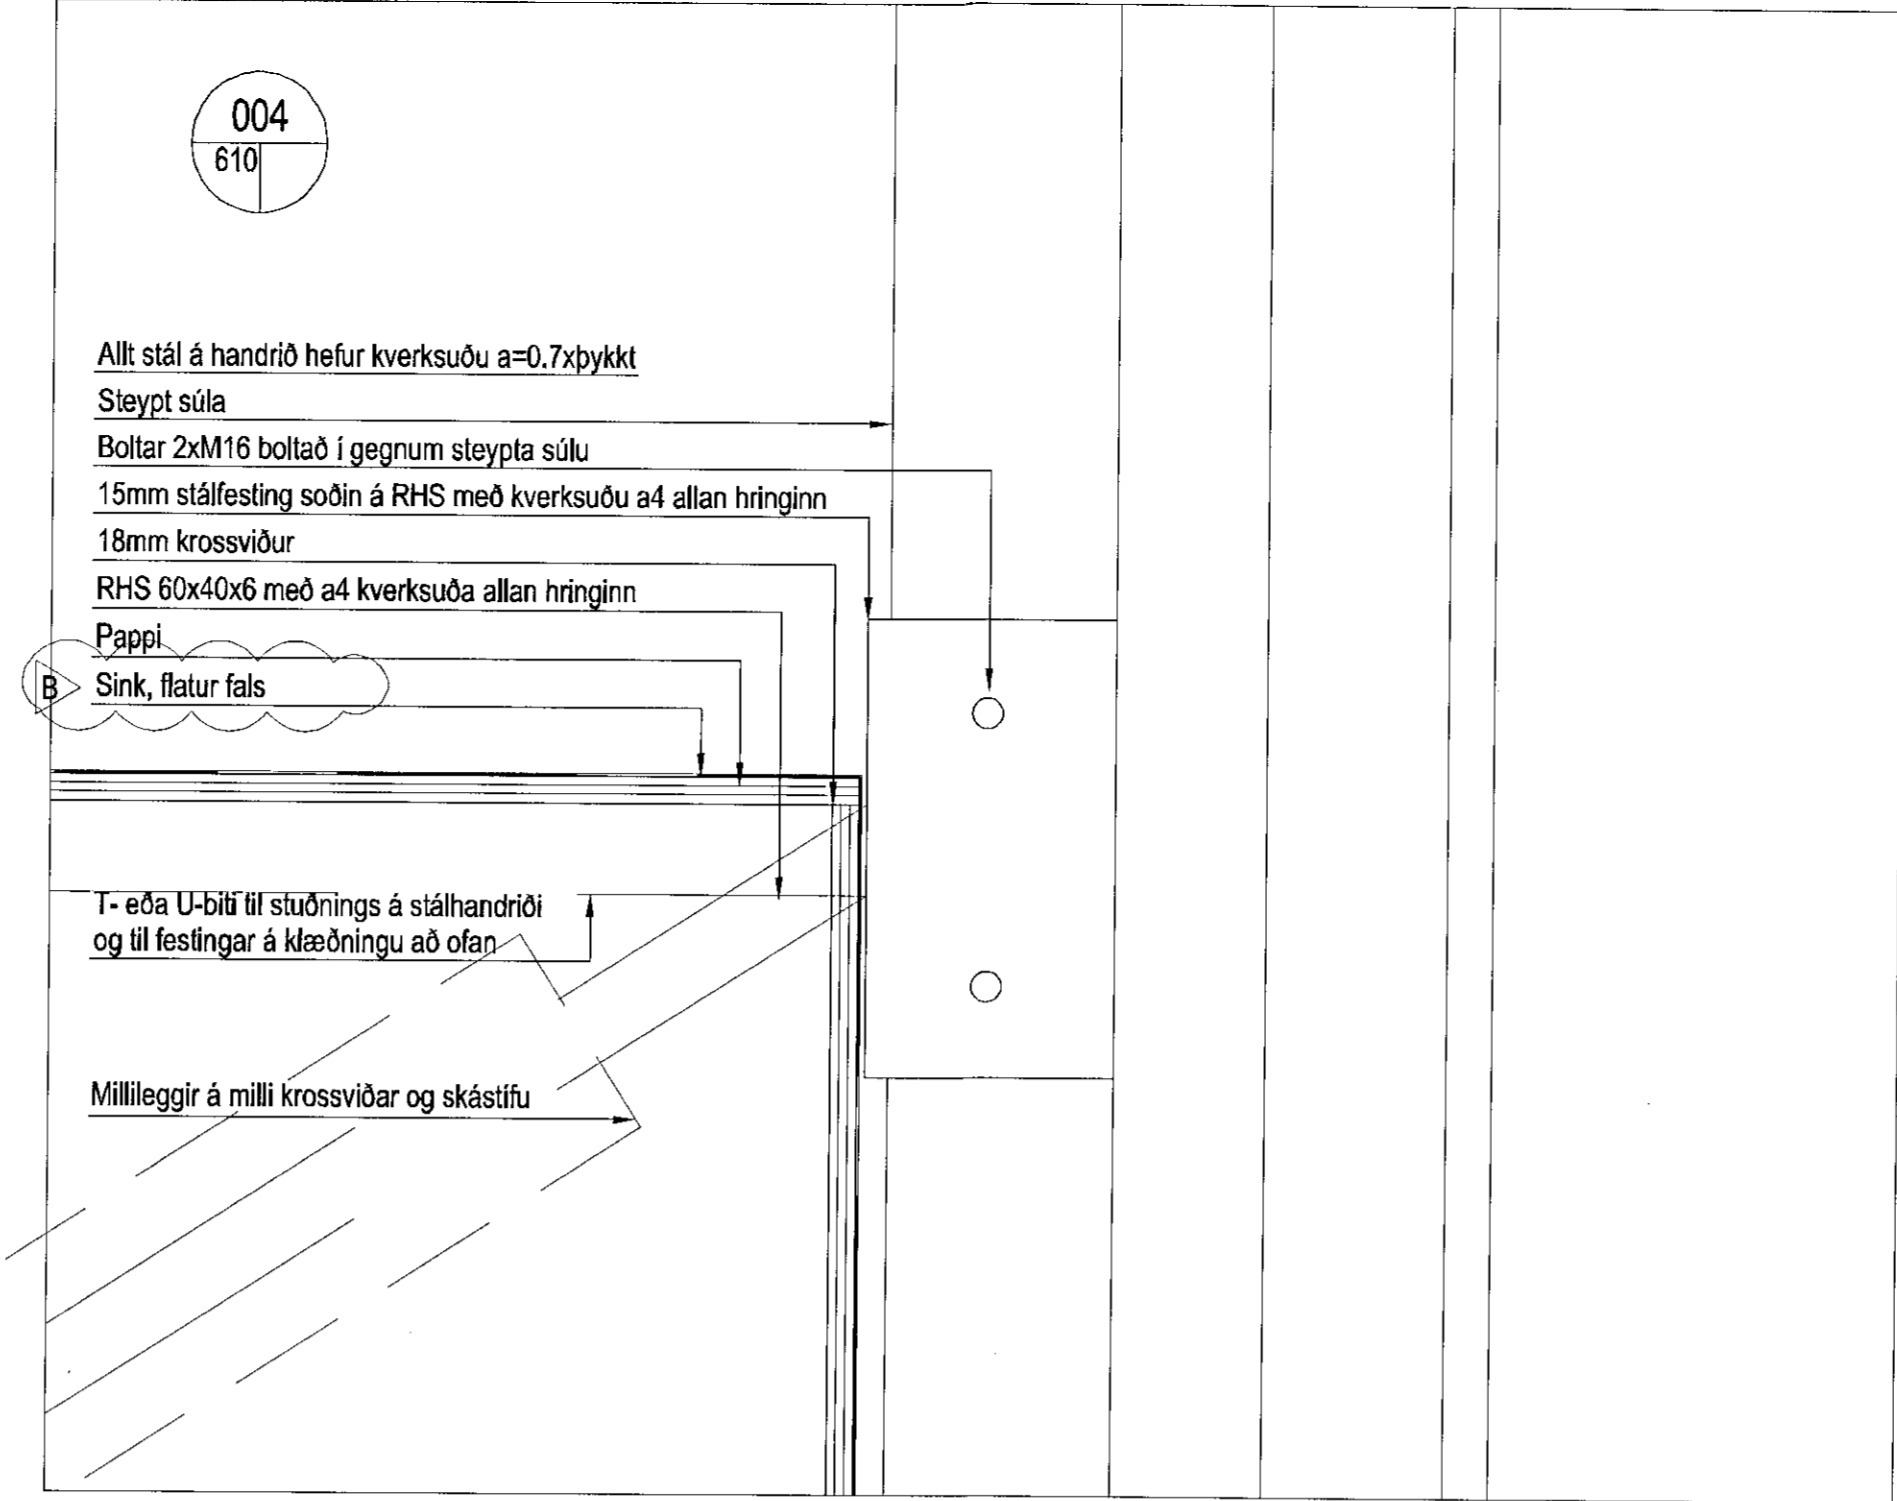


002  
610

Krossviðarplötur tengdar saman með  
reglulegu millibili með undirsinkuðum skrúfum  
Millileggir á milli krossviðar og skástífu

18mm krossviður  
Pappi  
B Sink, standandi flatur fals  
RHS 60x40x6 skástífa, kverksuða a4 allan hringinn

Fjarlægðarklossi  
Niðurfalsskúfa beygð upp  
18mm krossviður  
Pappi  
B Sink, standandi flatur fals

Timburlisti  
Burðarbiti UPE 140  
Eyra soðin í UPE 140 bita  
Boltar 2xM16. Boltað í gegnum RHS  
15mm stálfesting soðin á RHS með kverksuðu a4 allan hringinn  
Niðurfalsskúfa úr ál, RAL 8019, límd á krossviðsundirlag  
18mm krossviður  
Timburlisti  
B 10mm Viroc  
B Álklæðning RAL 7022 með undirlagi límd á Viroc (skipting áþplata og framkvæmd skoðist með arkitekt)

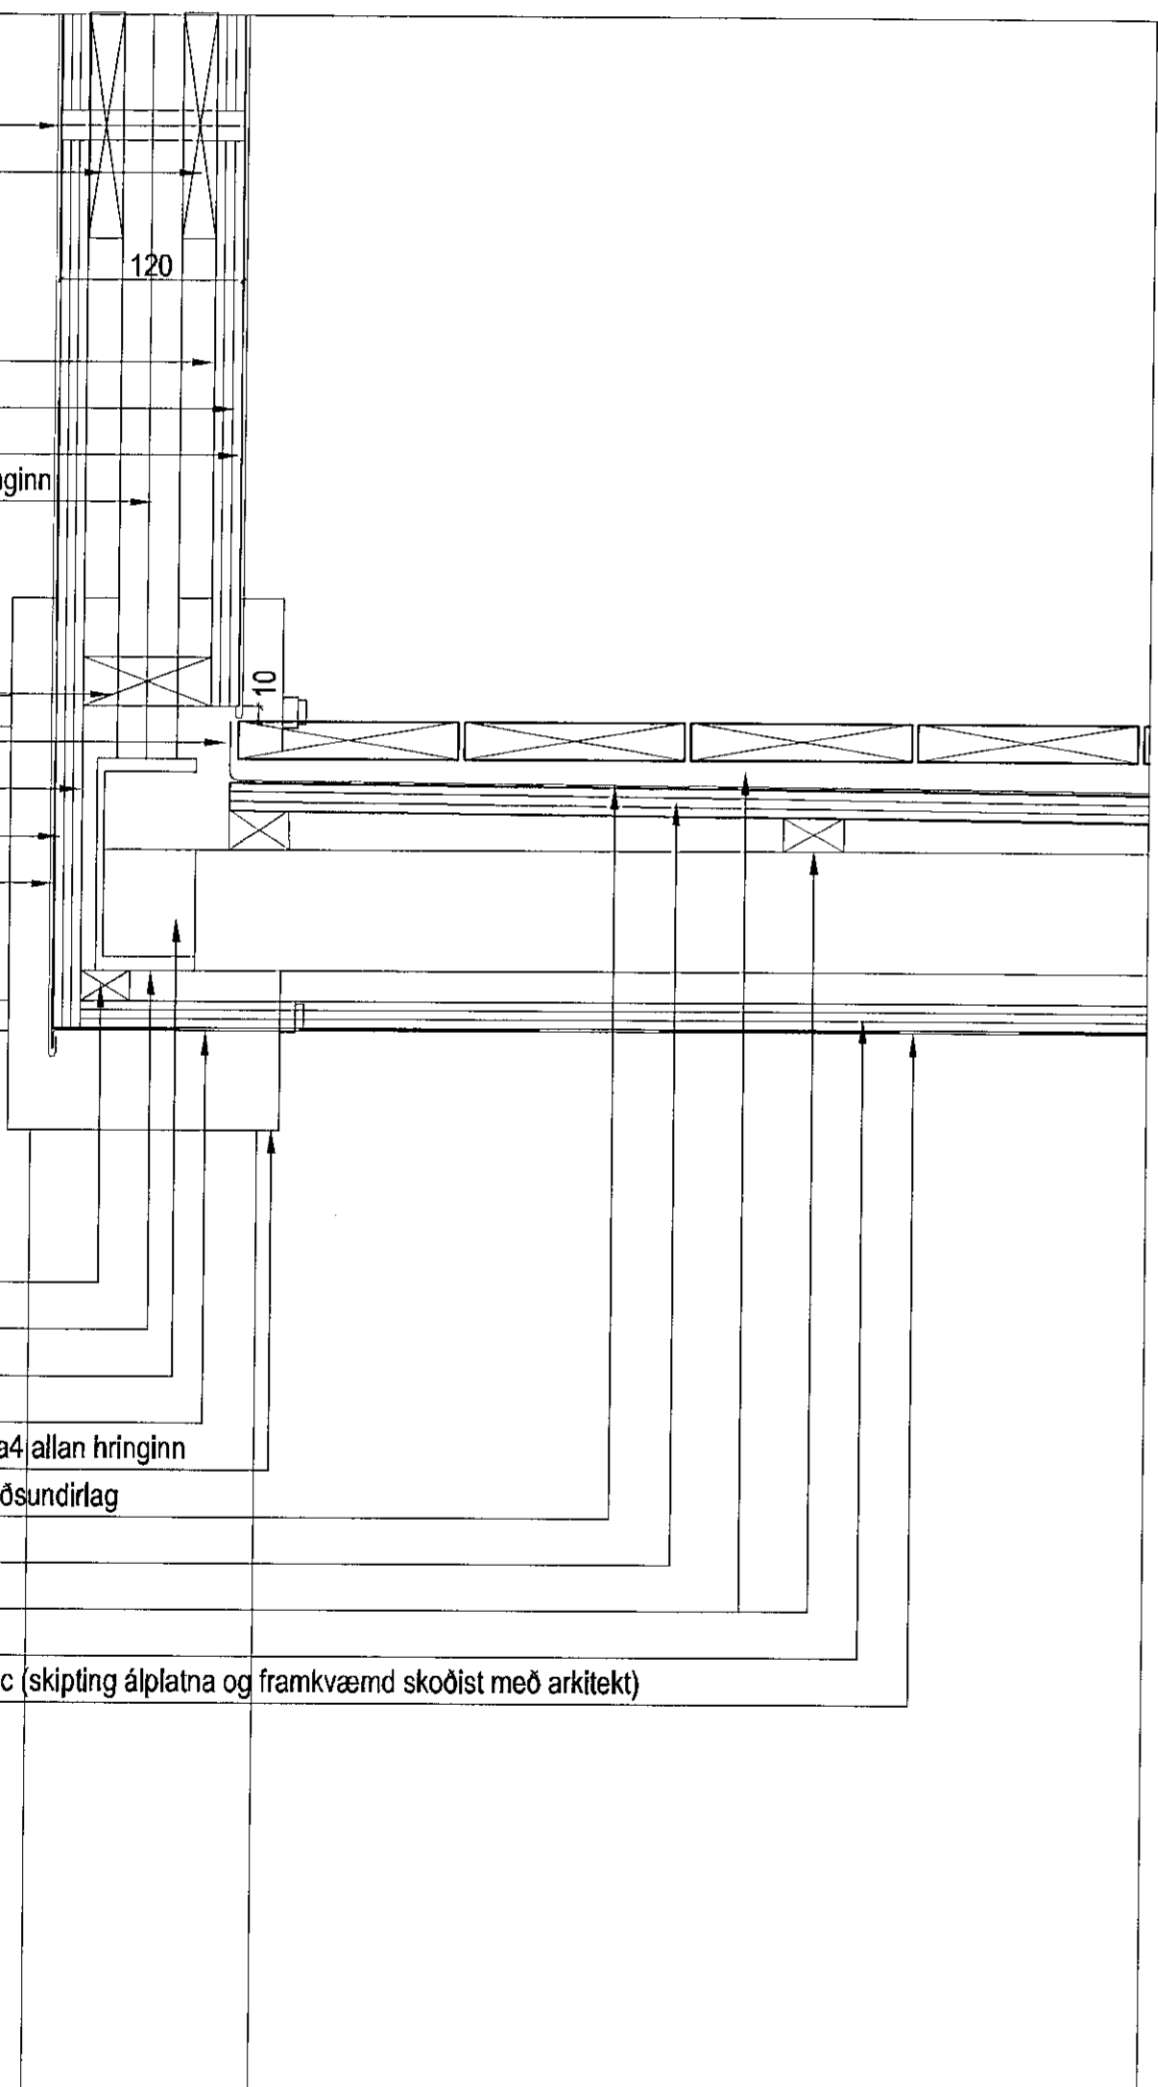


005  
610

Alls staðar: Hæðarsetja skal  
stálvirki svla þannig að  
timburpallur flúti við FGK  
innanhus.

Ath.: Sníða skal neðri festingar á 2. hæð að láréttum  
steyptum bita í samráði við arkitekt og burðarþolshönnuð

15mm stálfesting soðin á RHS með kverksuðu a4 allan hringinn  
Boltar 2xM16. Boltað í gegnum RHS  
Timburgölf, bandsagað lérki  
Timburlisti, sæti fyrir timburpall  
Núverandi steyptur veggur

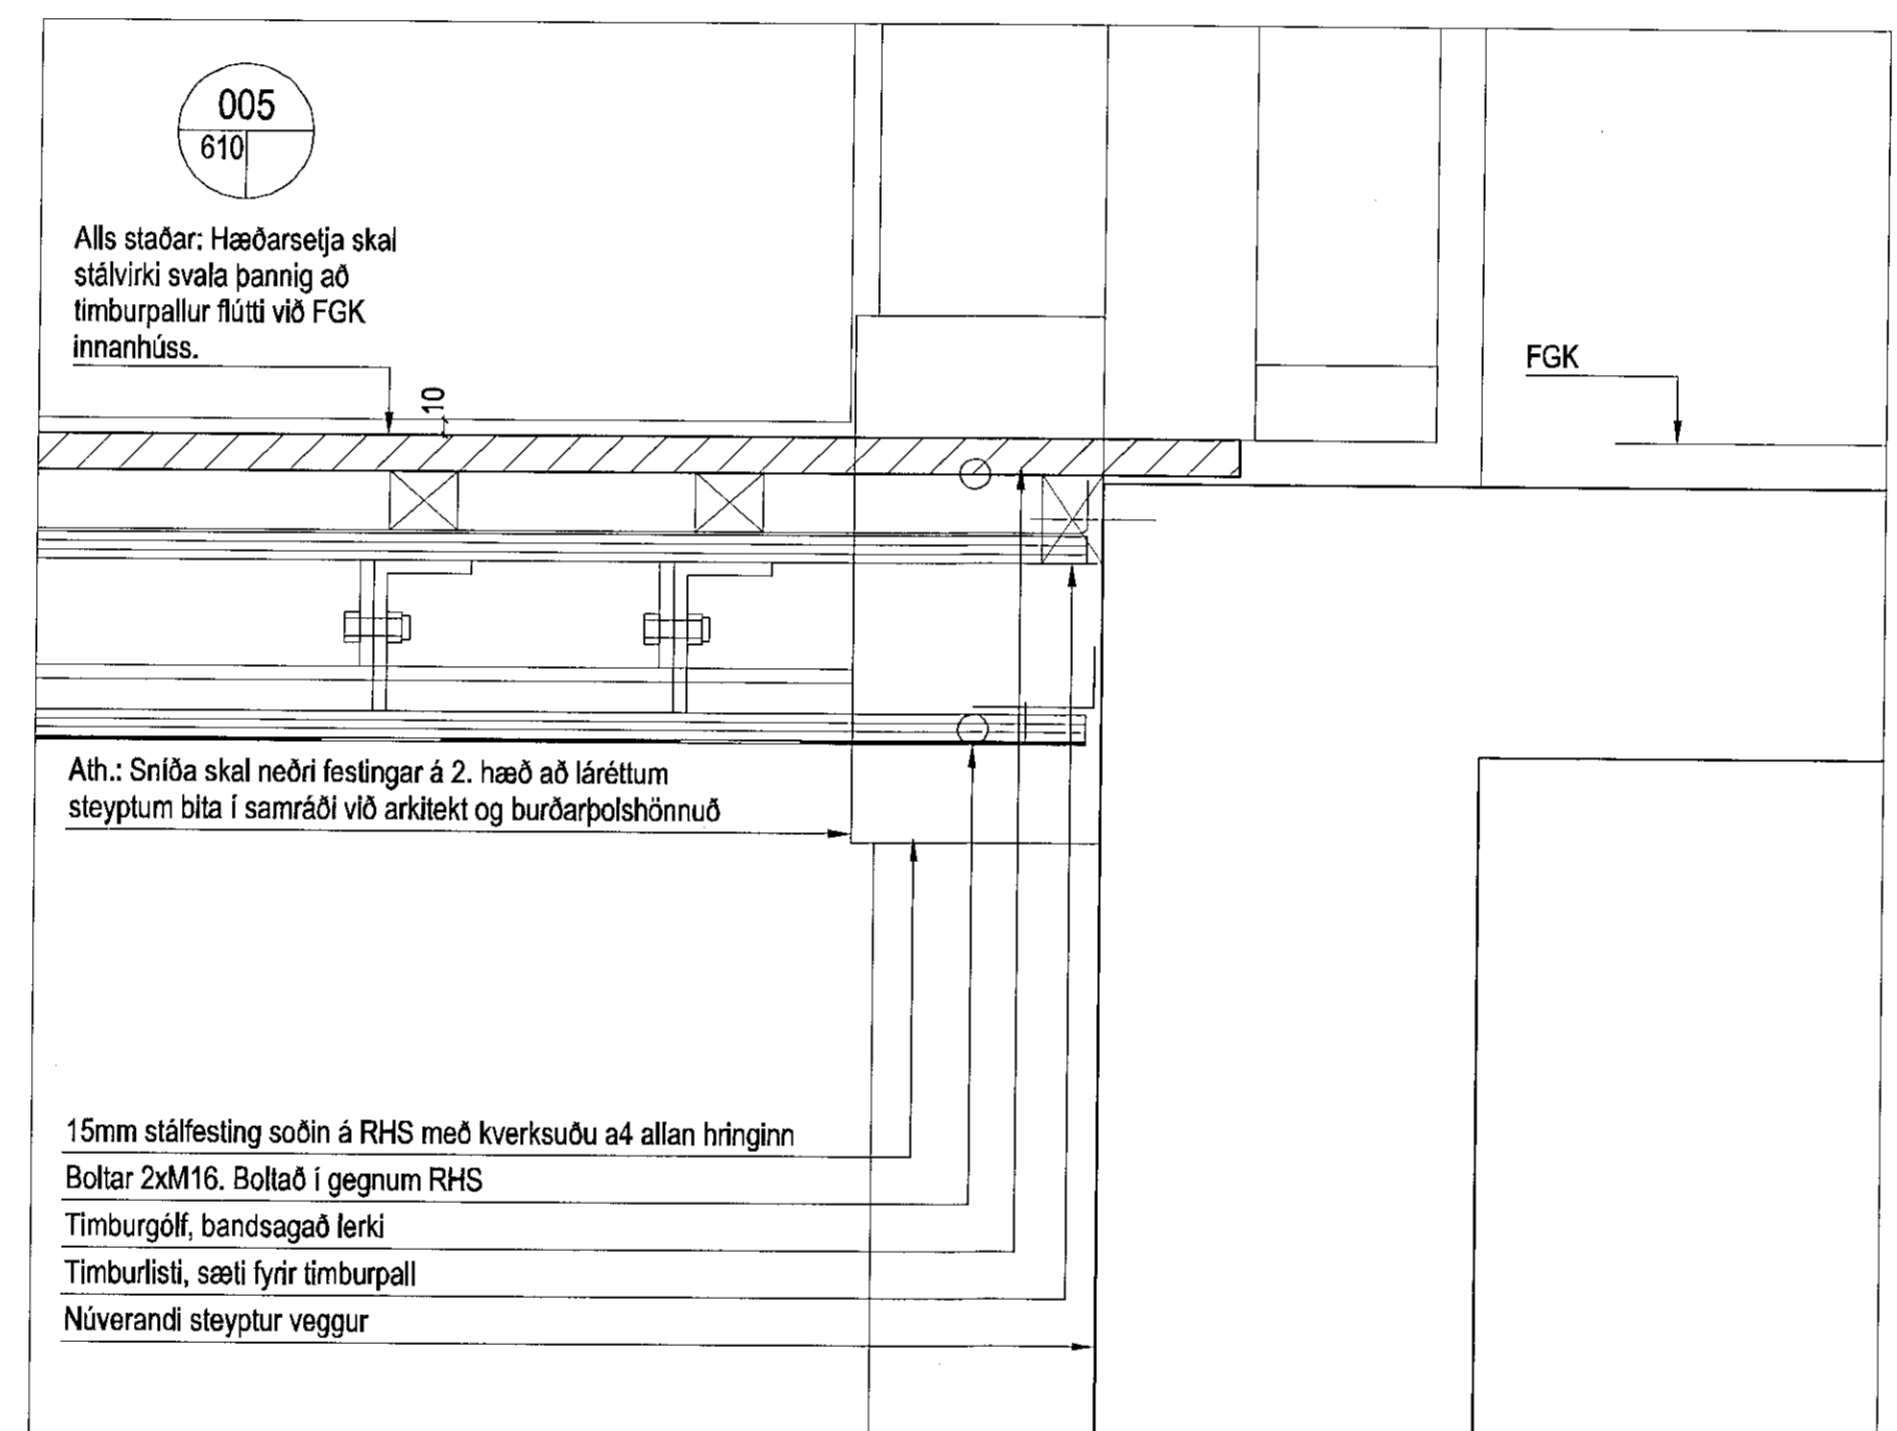


003  
610

Handrið úr flatsláli, pólýhúðað RAL8019  
Handrið fest með undirsinkuðum skrúfum  
í hæðarstillaðan L-vinkli á UPE 140  
(L-vinkill pólýhúðaður RAL 8019)

B Sink, standandi flatur fals  
Pappi  
18mm krossviður

Timburlisti  
Burðarbiti UPE 140

Niðurfalsskúfa beygð upp  
Niðurfalsskúfa úr ál, RAL 8019, límd á krossviðsundirlag  
18mm krossviður  
Timburpallur úr bandsöguðu lérki  
Vinkill 100x65x9mm boltað M12  
10mm Viroc  
Álklæðning RAL 7022 með undirlagi límd á Viroc (skipting áþplata og framkvæmd skoðist með arkitekt)

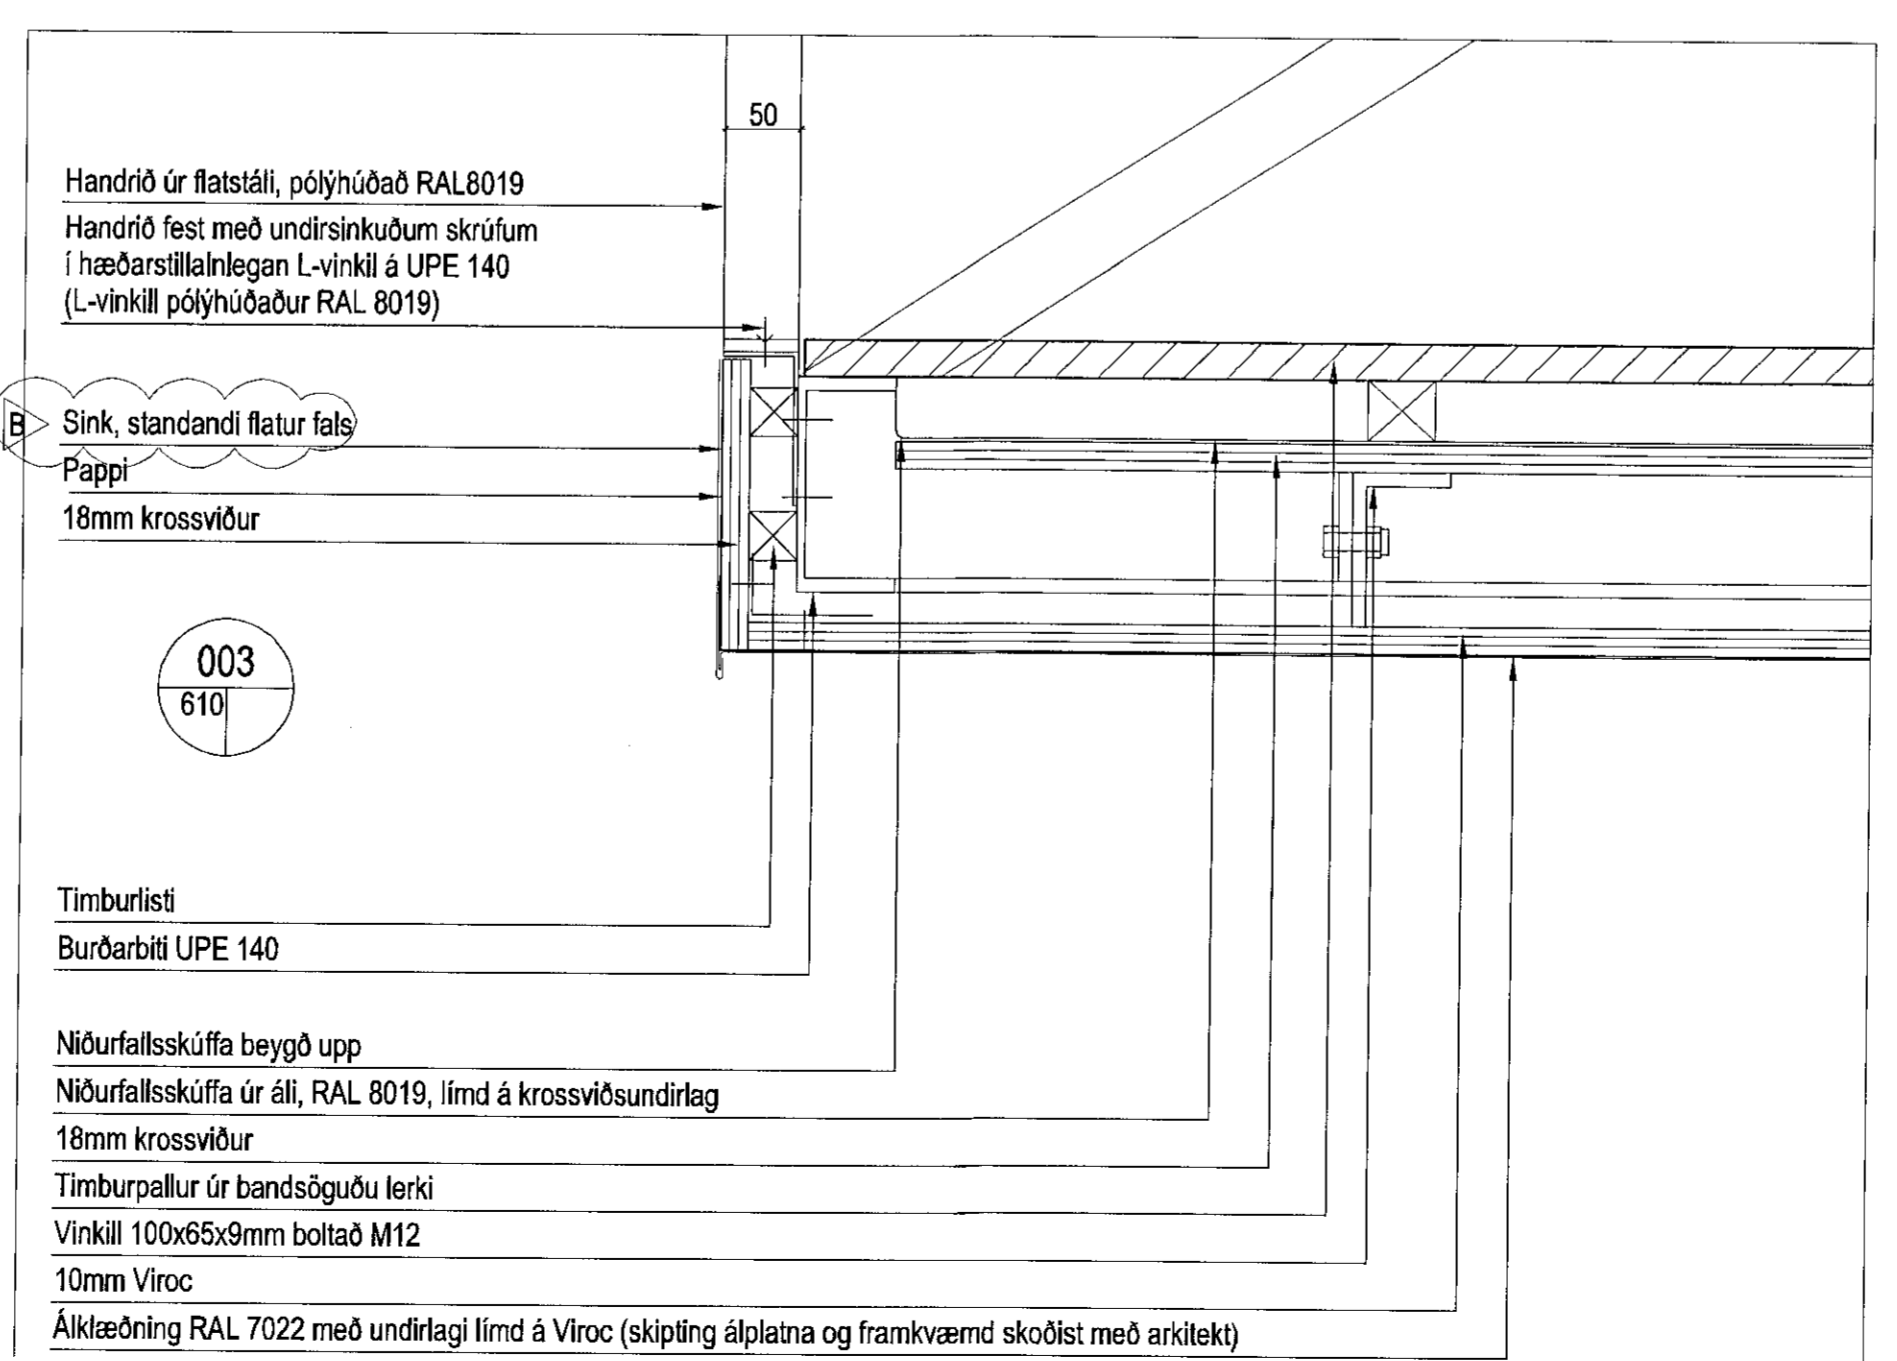

Allar breytingar stálsmiðs á burðarvirkinu  
yfirfarist af arkitekt og burðarþolshönnuði.

Alls staðar:  
Á lóðréttum flötum og láréttum flötum að  
ofan: Kopari skipt út fyrir sink völdu af  
arkitekt.  
Á láréttum flötum að neðan: Kopari skipt  
út fyrir álmikum sléttum álplötum RAL  
7022.  
RAL 8019 verður RAL 7022. Vafaatriði  
berist undir arkitekt.

Sampykkt þann  
29 MAY 2019  
Byggingarfulltrúinn í Hafnarfirði  
F.h. Sigurður Steinar Jónsson

ÚTGÁFUERILL				
NR.	DAGS.	SKYRINGAR	TEIKNAD AF	ÚTGEFID AF
A	25.11.15	DEILI 2. TEXTL.	SK	SK/SB
B	4.2.19	TEXTI YFIRFARINN.	SK	SK/SB

Öll mál í millimetrum, staðfarist áður en framkvæmdir hefjast. Mælið  
ekki af teikningum.  
Misræmi í teikningum og önnur vafaatriði tilkynnist  
samræmingarhönnuðum strax.  
Lesi skal teikningar með viðeigandi verkýsingum.

LYKILMYND

YRKI ARKITEKTAR ehf.  
Hverfisgata 76, 101 Reykjavík Sími: +354 552 6629  
Fax: +354 552 6649 Netfang: yrki@yrki.is  
KIC: 500997-3109  
Asdis H. Agústsóttir Arkitekt FAI  
Sólveig Berg Arkitekt FAI

UNDIRRITUN HÖNNUNARSTJÓRA  
Asdis H.

VERKKAUPI  
LL18 EHF.

VERK  
STRANDGATA 31-33  
VERKTEIKNING

TILVÍSUN Í GILDANDI ABALUPPDRÁTT				
B11A, B13, B14, B14A				
TEIKNING				
DEILI STALSVALIR				
DAGSETN.	MKV.	TEIKNAD AF	ÚTGEFID AF	
30.4.15	1:5	YKS	SK/SB	
VERK NR.	TEIKNING NR.	ÚTGÁFA		
V221	A710	B		