





Allar breytingar stálsmiðs á burðarvirkinu yfirfarist af arkitekt og burðarpolshönuði.

B
Alls staðar:
Á lóðréttum flötum og láréttum flötum að ofan: Kopari skipt út fyrir sink völdu af arkitekt.
Á láréttum flötum að neðan: Kopari skipt út fyrir álímdum sléttum álplötum RAL 7022.
RAL 8019 verður RAL 7022. Vafaatriði berist undir arkitekt.

Samþykkt þann
29 MAY 2019
Byggingarfulltrúinn í Húsnáðuneytinu
F.n. Sigurður Steinar Jónsson

ÚTGAFUFERILL				
NR.	DAGS.	SKYRINGAR	TEIKNAD AF	ÚTGEFID AF
A	22.10.15	DEILI 7 FELLT NIÐUR.	SK	SK/SB
B	25.11.15	DEILI 2 OG 5. TEXTI.	SK	SK/SB
C	4.2.19	TEXTI YFIRFARINN.	SK	SK/SB

Öll mál í millimetrum, staðfarist áður en framkvæmdir hefjast. Mælið ekki af teikningum.
Misræmi í teikningum og önnur vafaatriði tilkynnist samræmingarhönnuðum strax.
Lesa skal teikningar með viðeigandi veldýsingum.

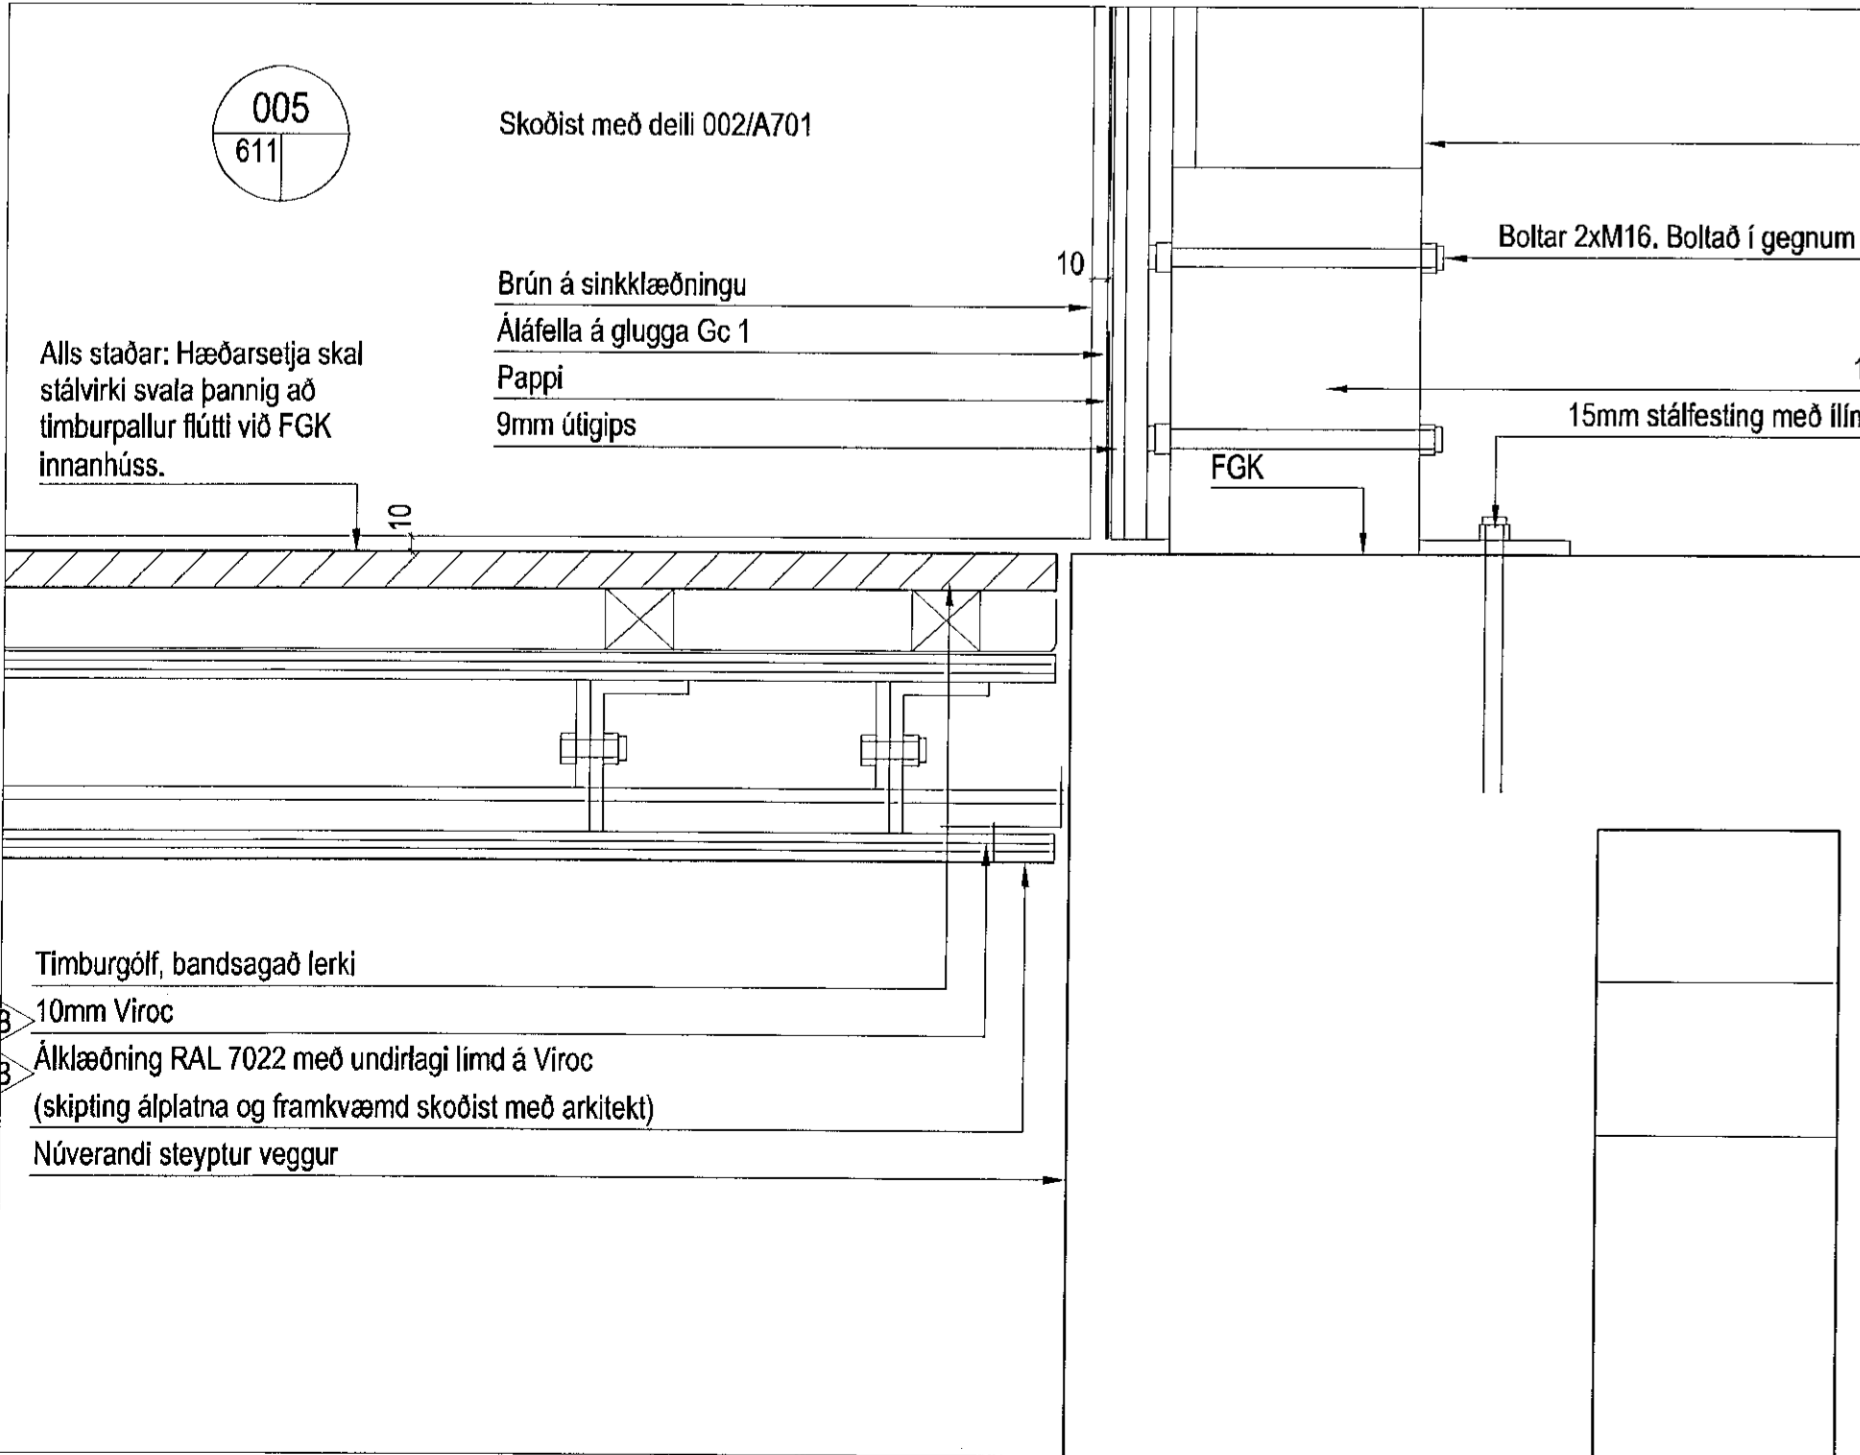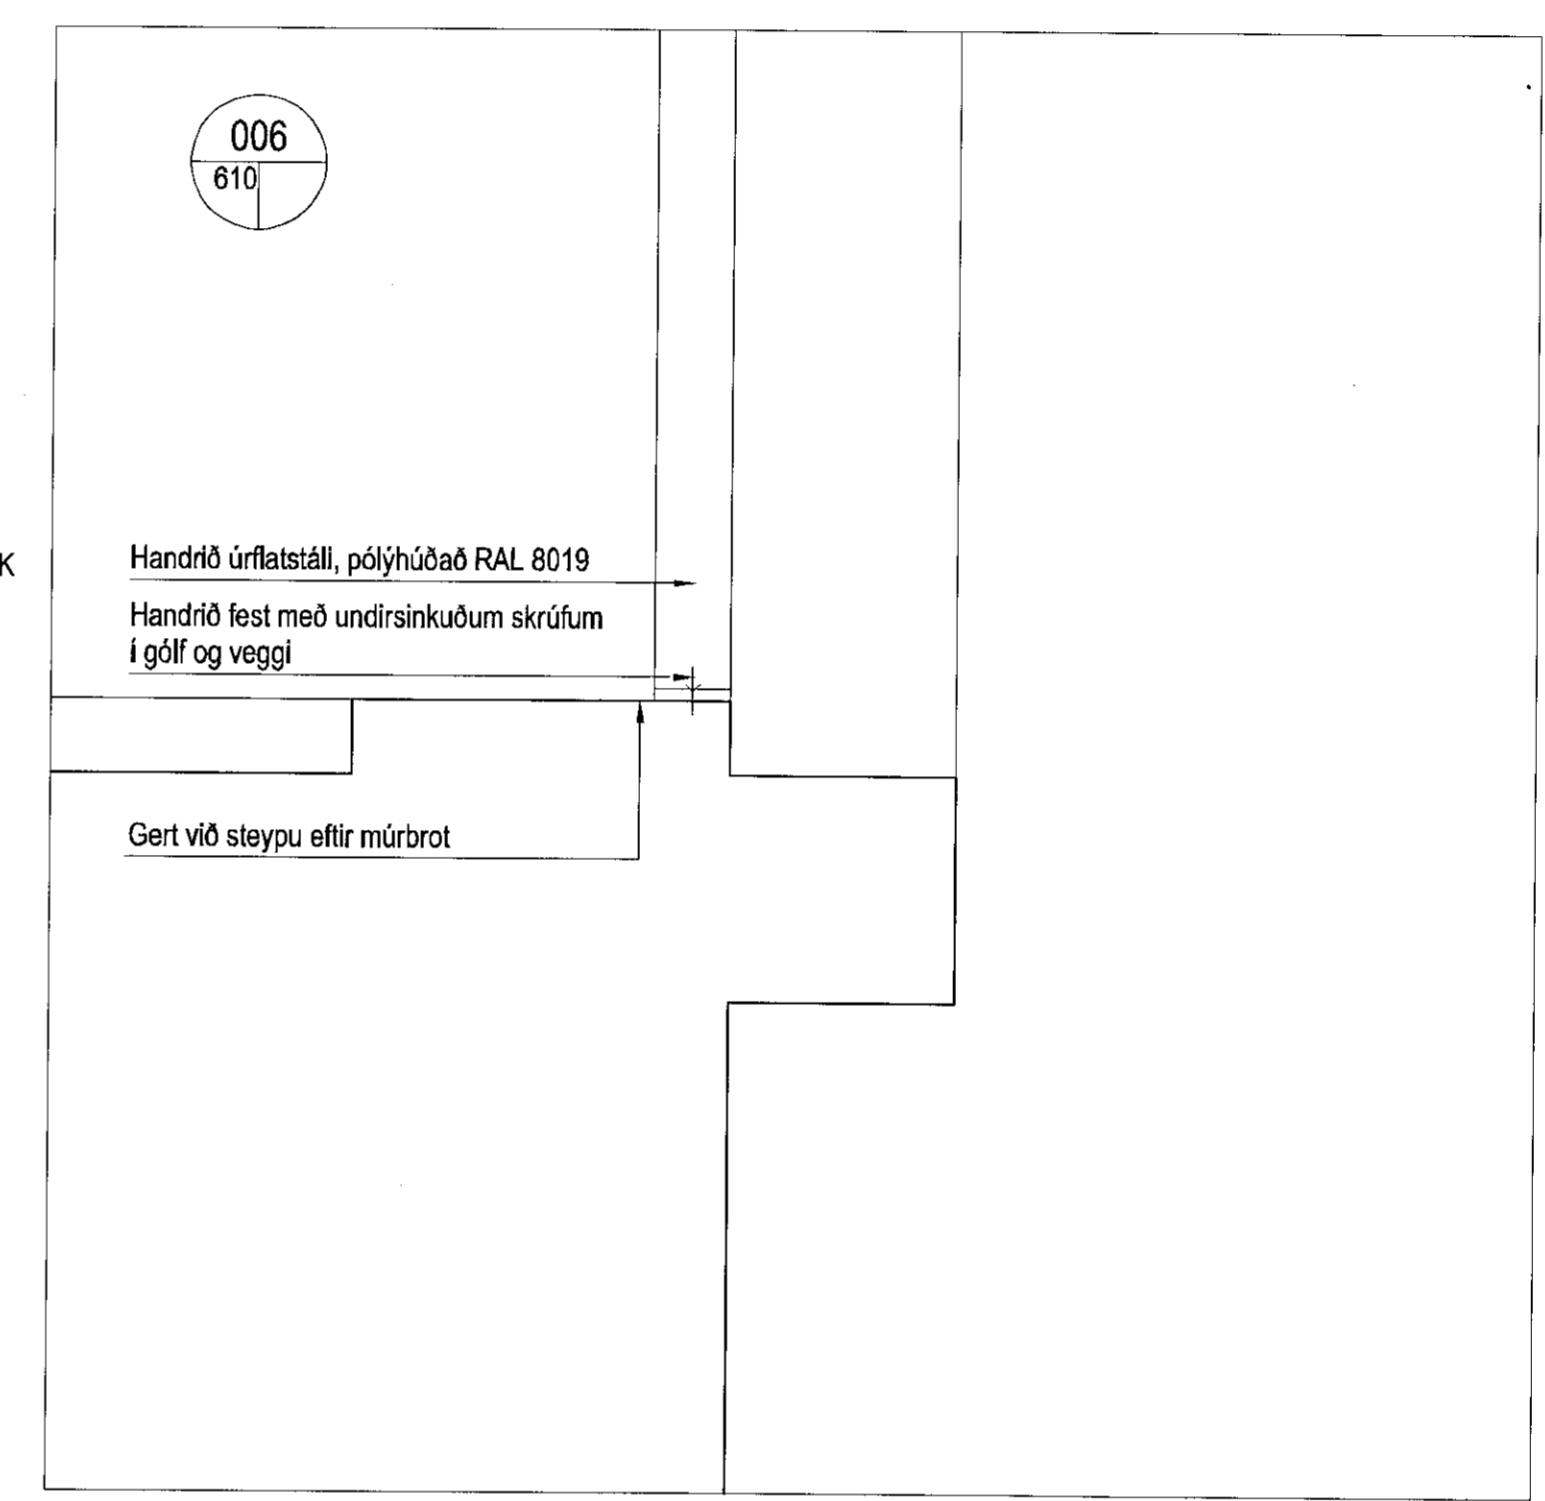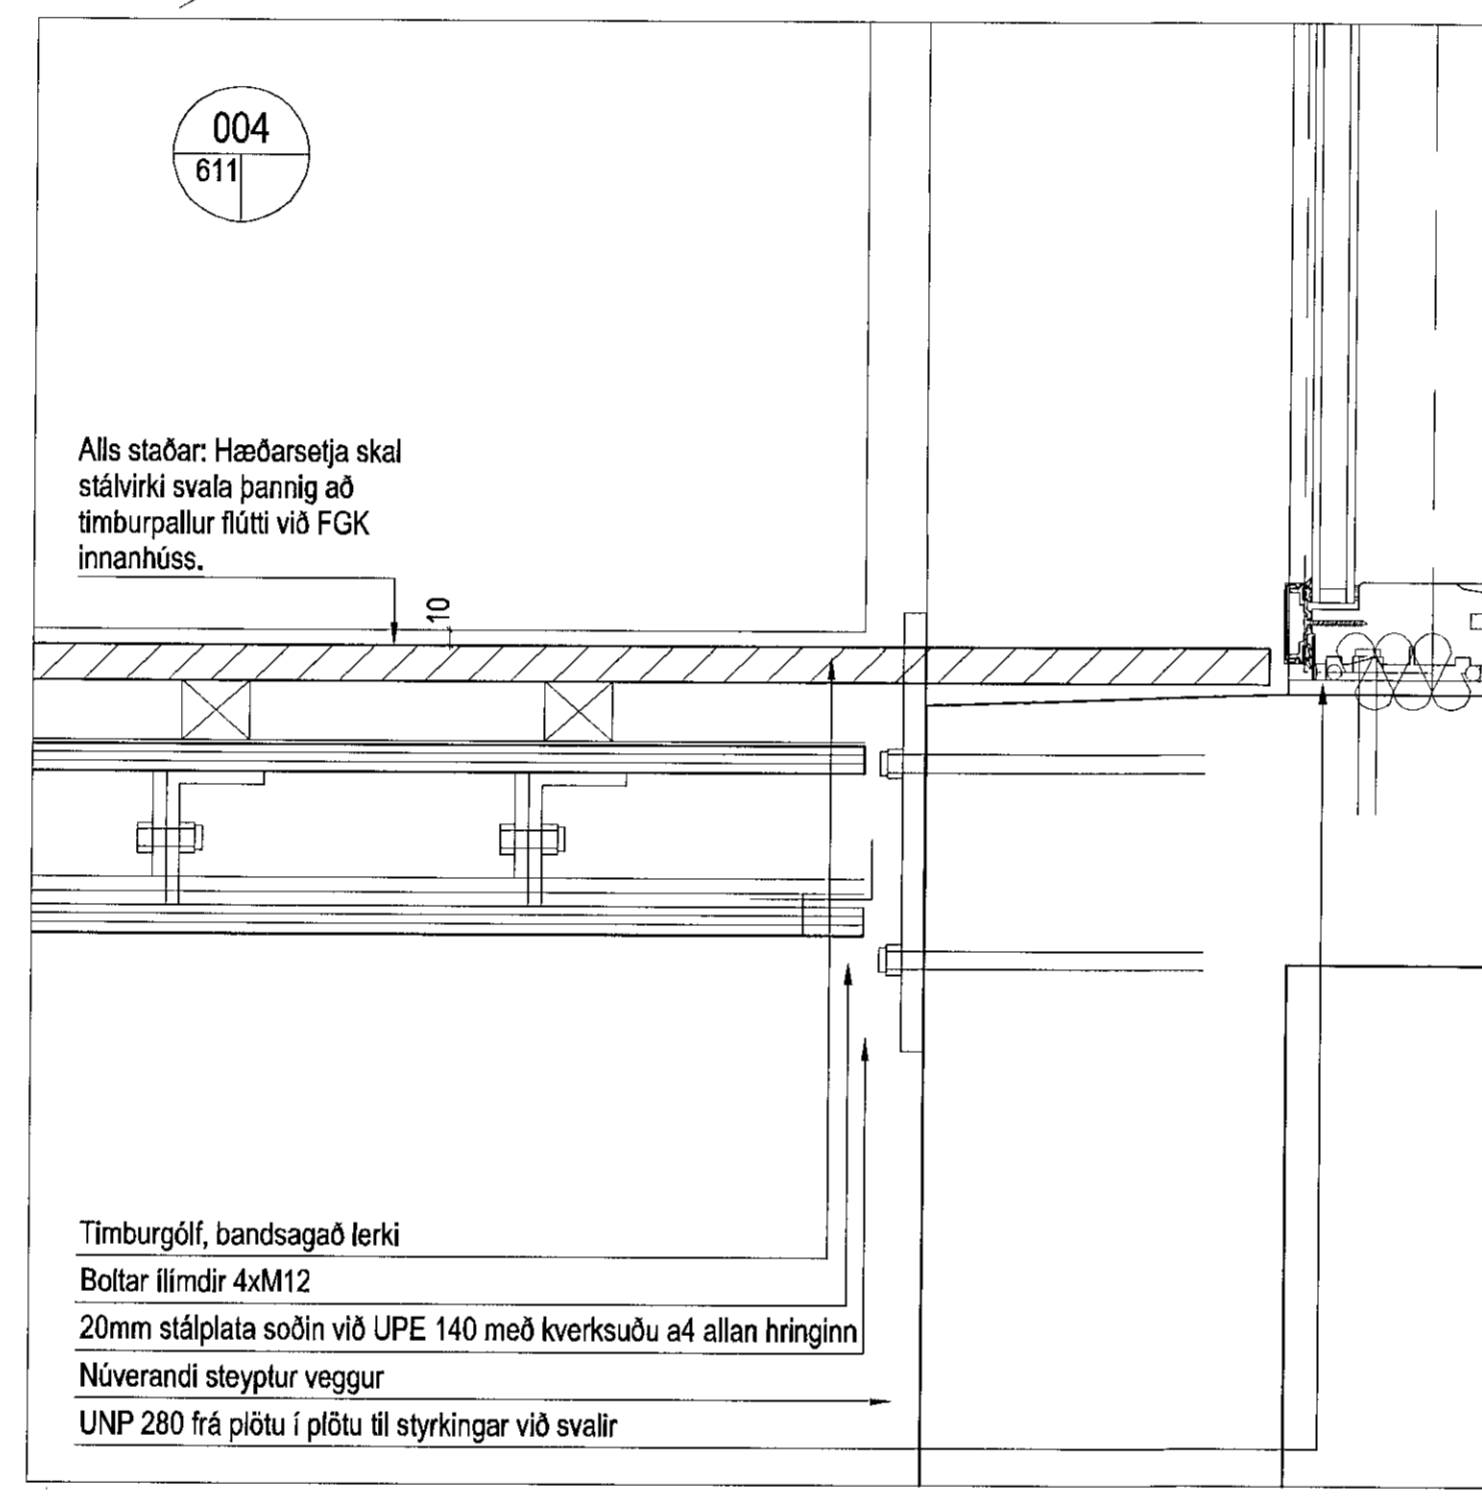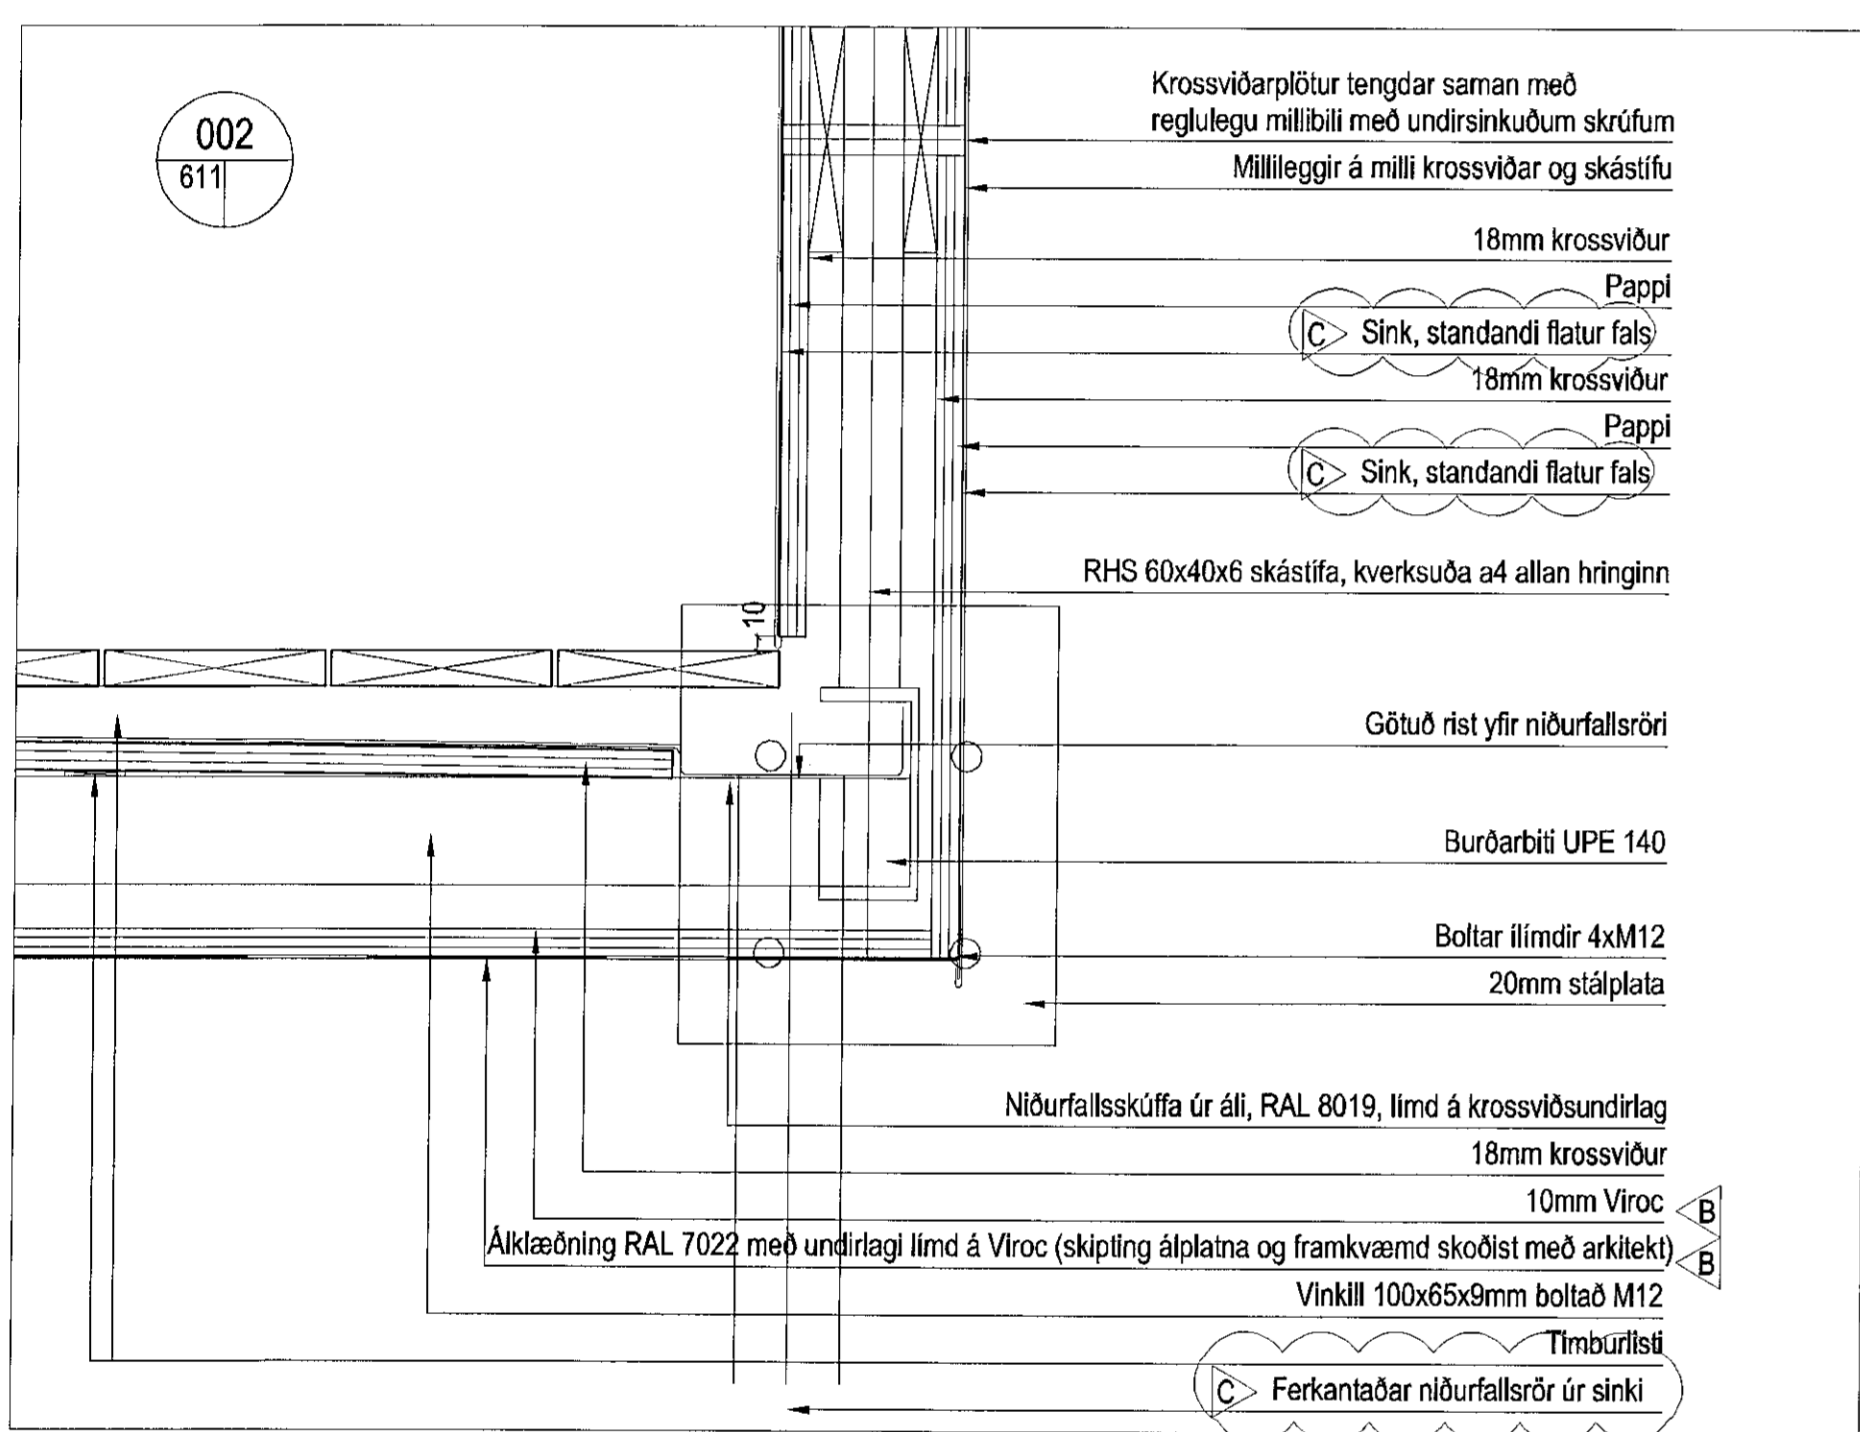

LYKILMYND

YRKI ARKITEKTAR ehf.
Hverfisgata 76, 101 Reykjavík Sími: +354 552 6629
Fax: +354 552 6649 Netfang: yrki@yrki.is
Vn 260997-3109

Asís H. Agúsdóttir Arkitekt FAI
Sólveig Berg Arkitekt FAI

UNDIRRITUN HÖNNUNARSTJÓRA
Asís H.

VERKKAUPI
LL18 EHF.

VERK
STRANDGATA 31-33
VERKTEIKNING

TILVÍSUN Í GILDANDI ADALUPPDRATT
B11A, B13, B14, B14A

TEIKNING			
DAGSETN.	MKV.	TEIKNAD AF	ÚTGEFID AF
30.4.15	1:5	YKS	SK/SB
VERK NR.		TEIKNING NR.	ÚTGÁFA
V221		A711	C