



001
615

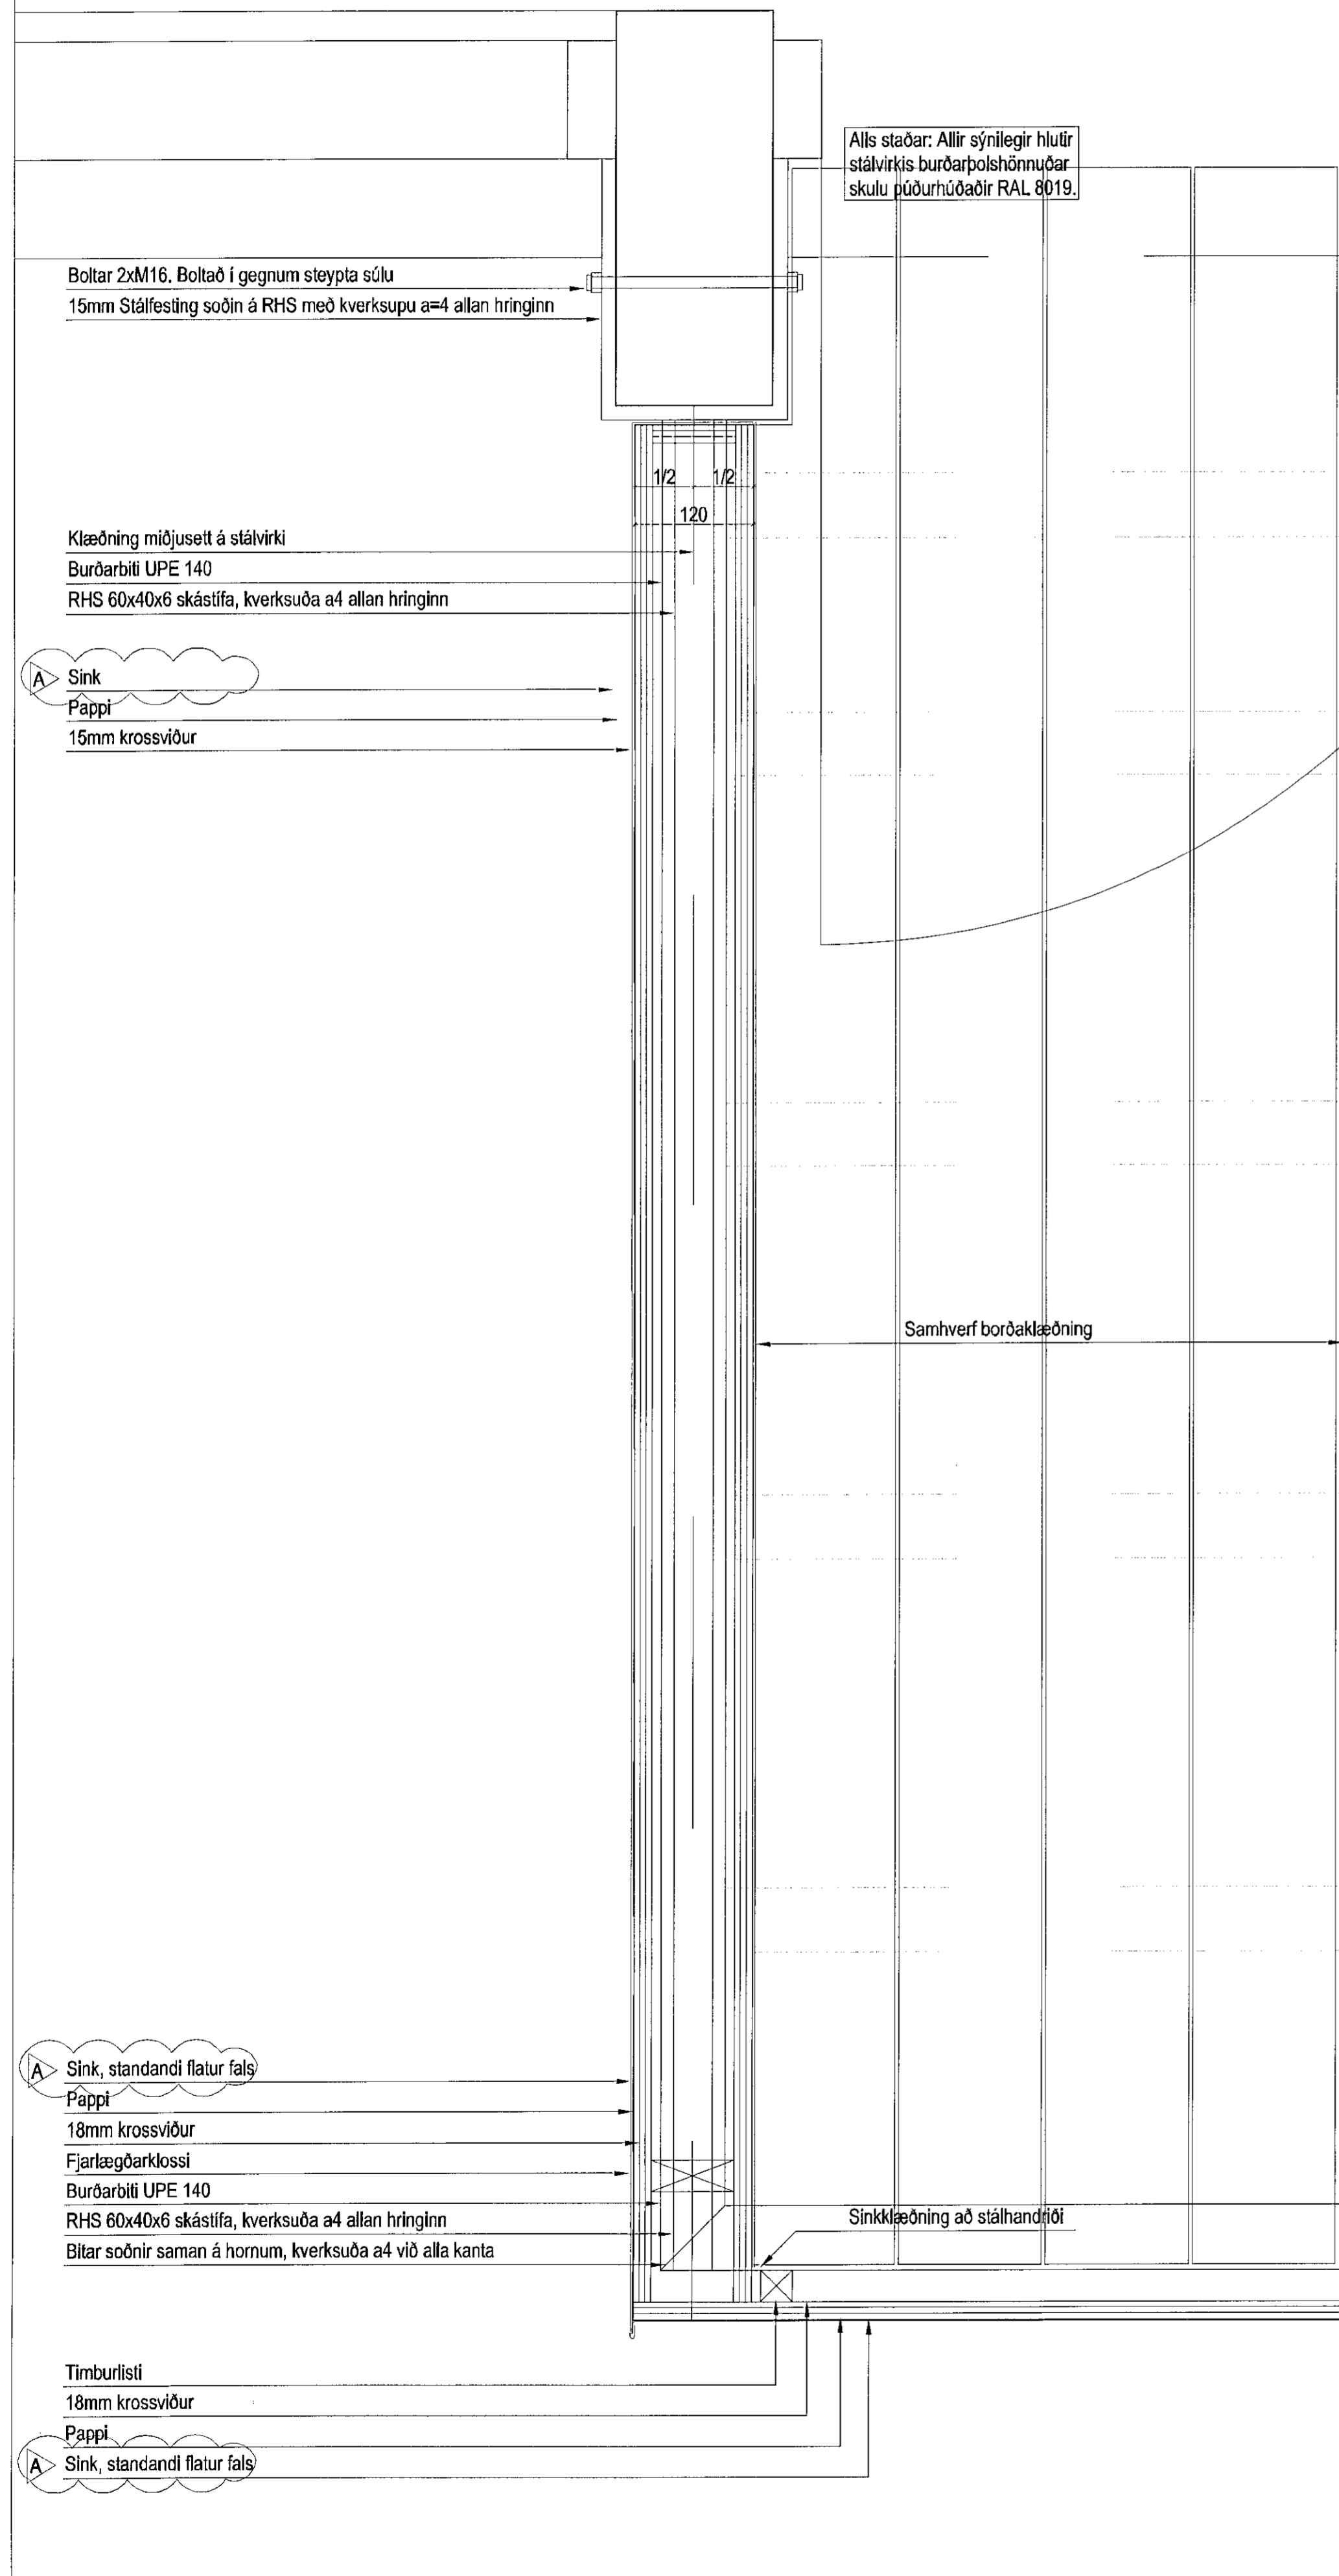


Alls staðar: Allir sýnilegir hlutir stálvirkis burðarþolshönnuðar skulu púðurhúðaðir RAL 8019.

002
615

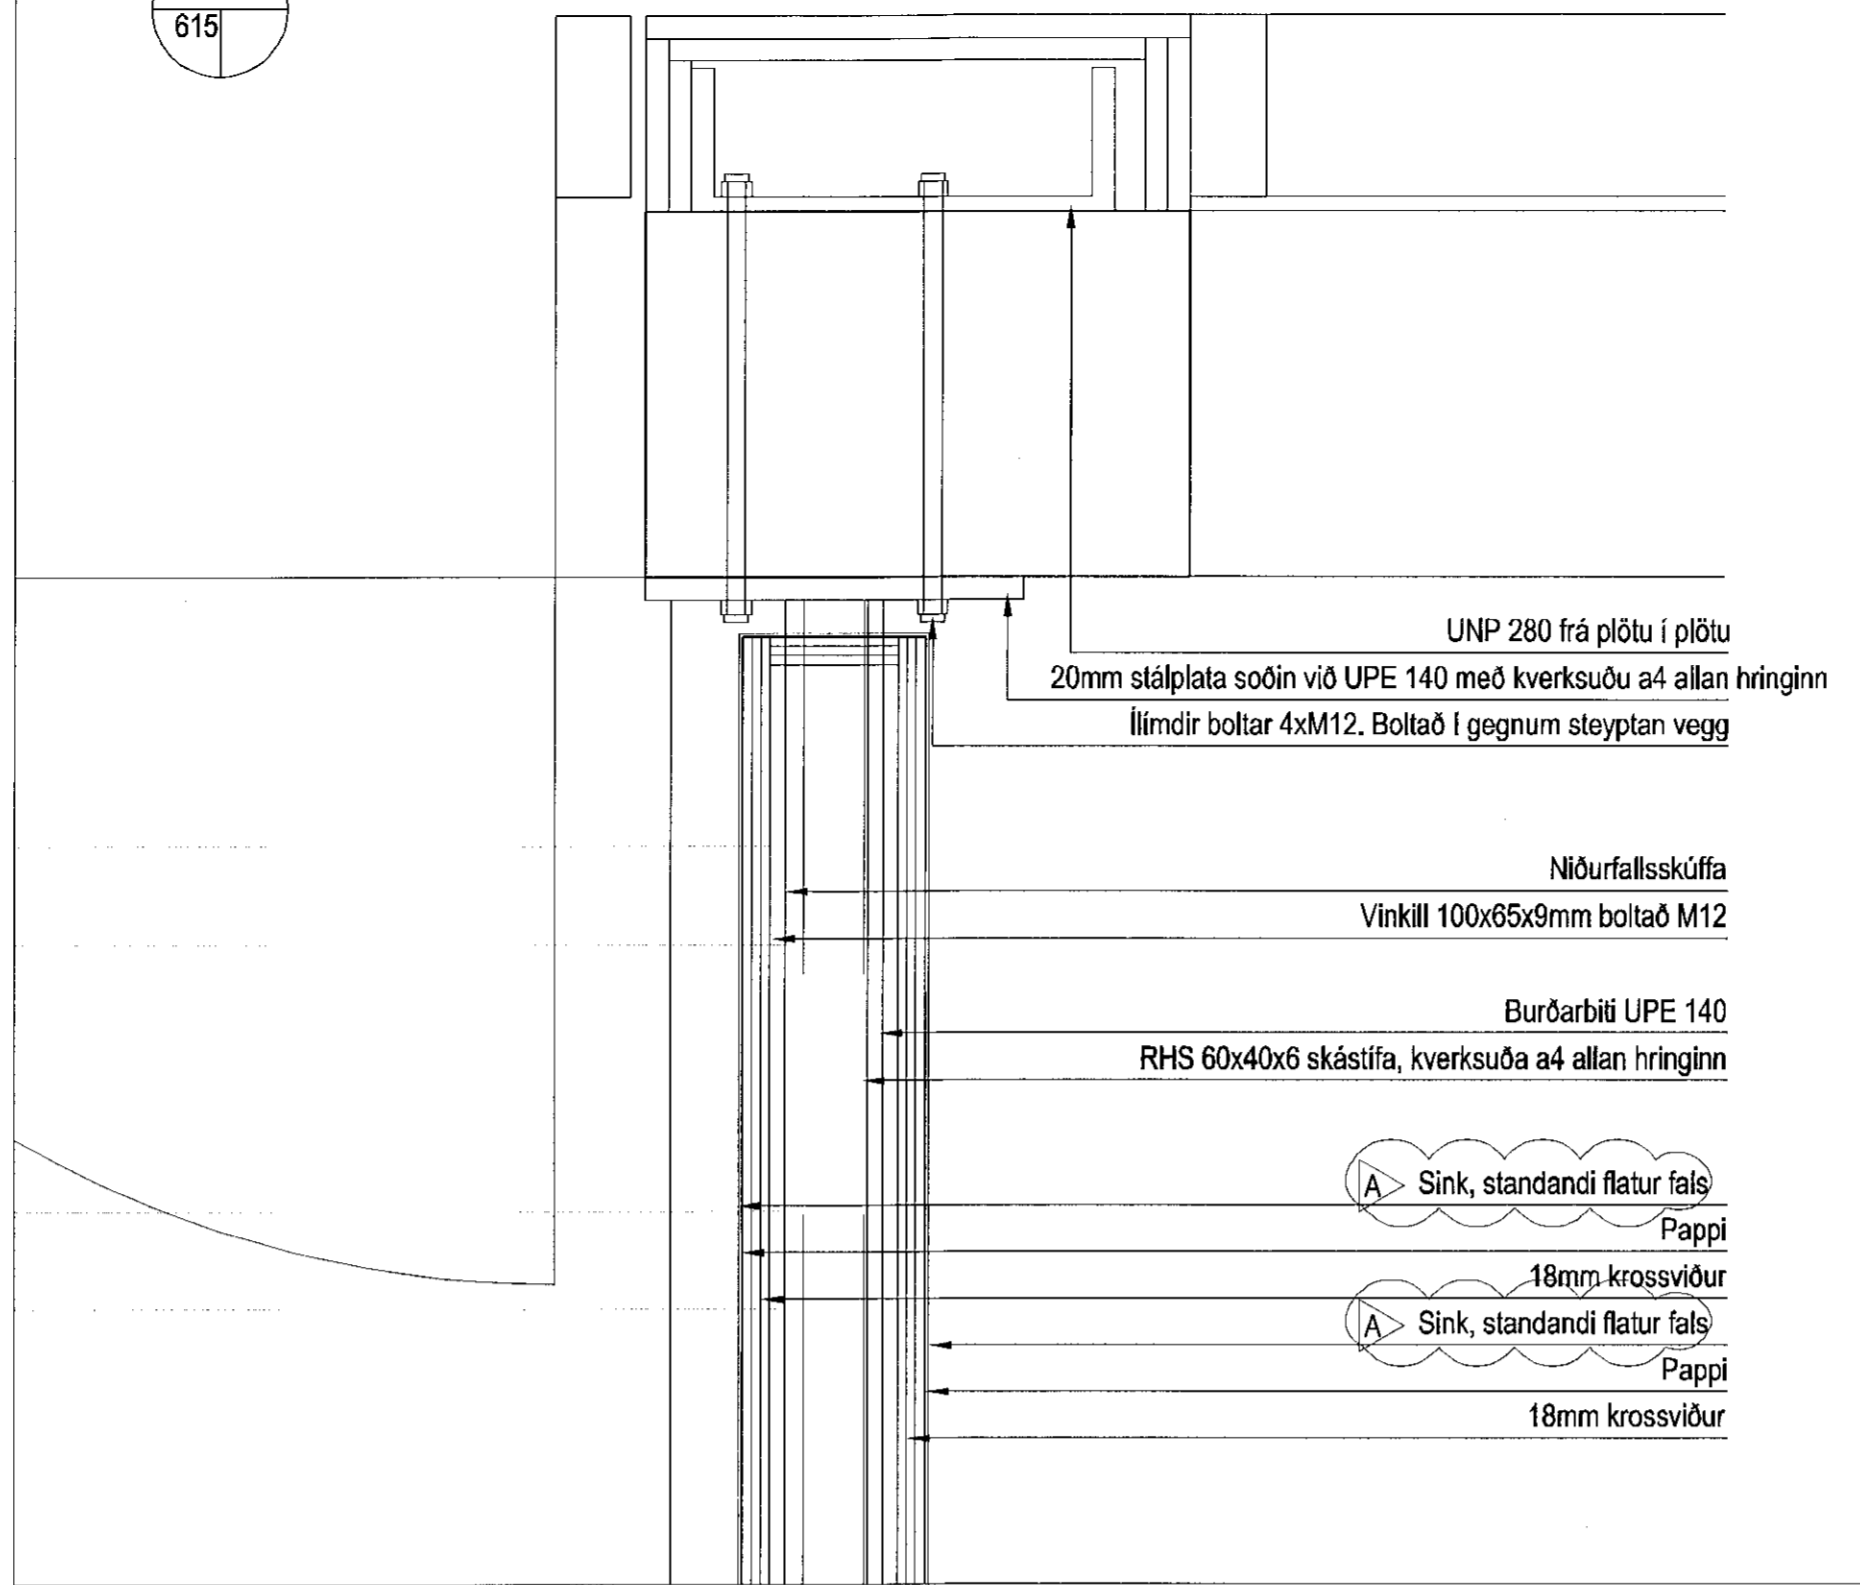

003
615

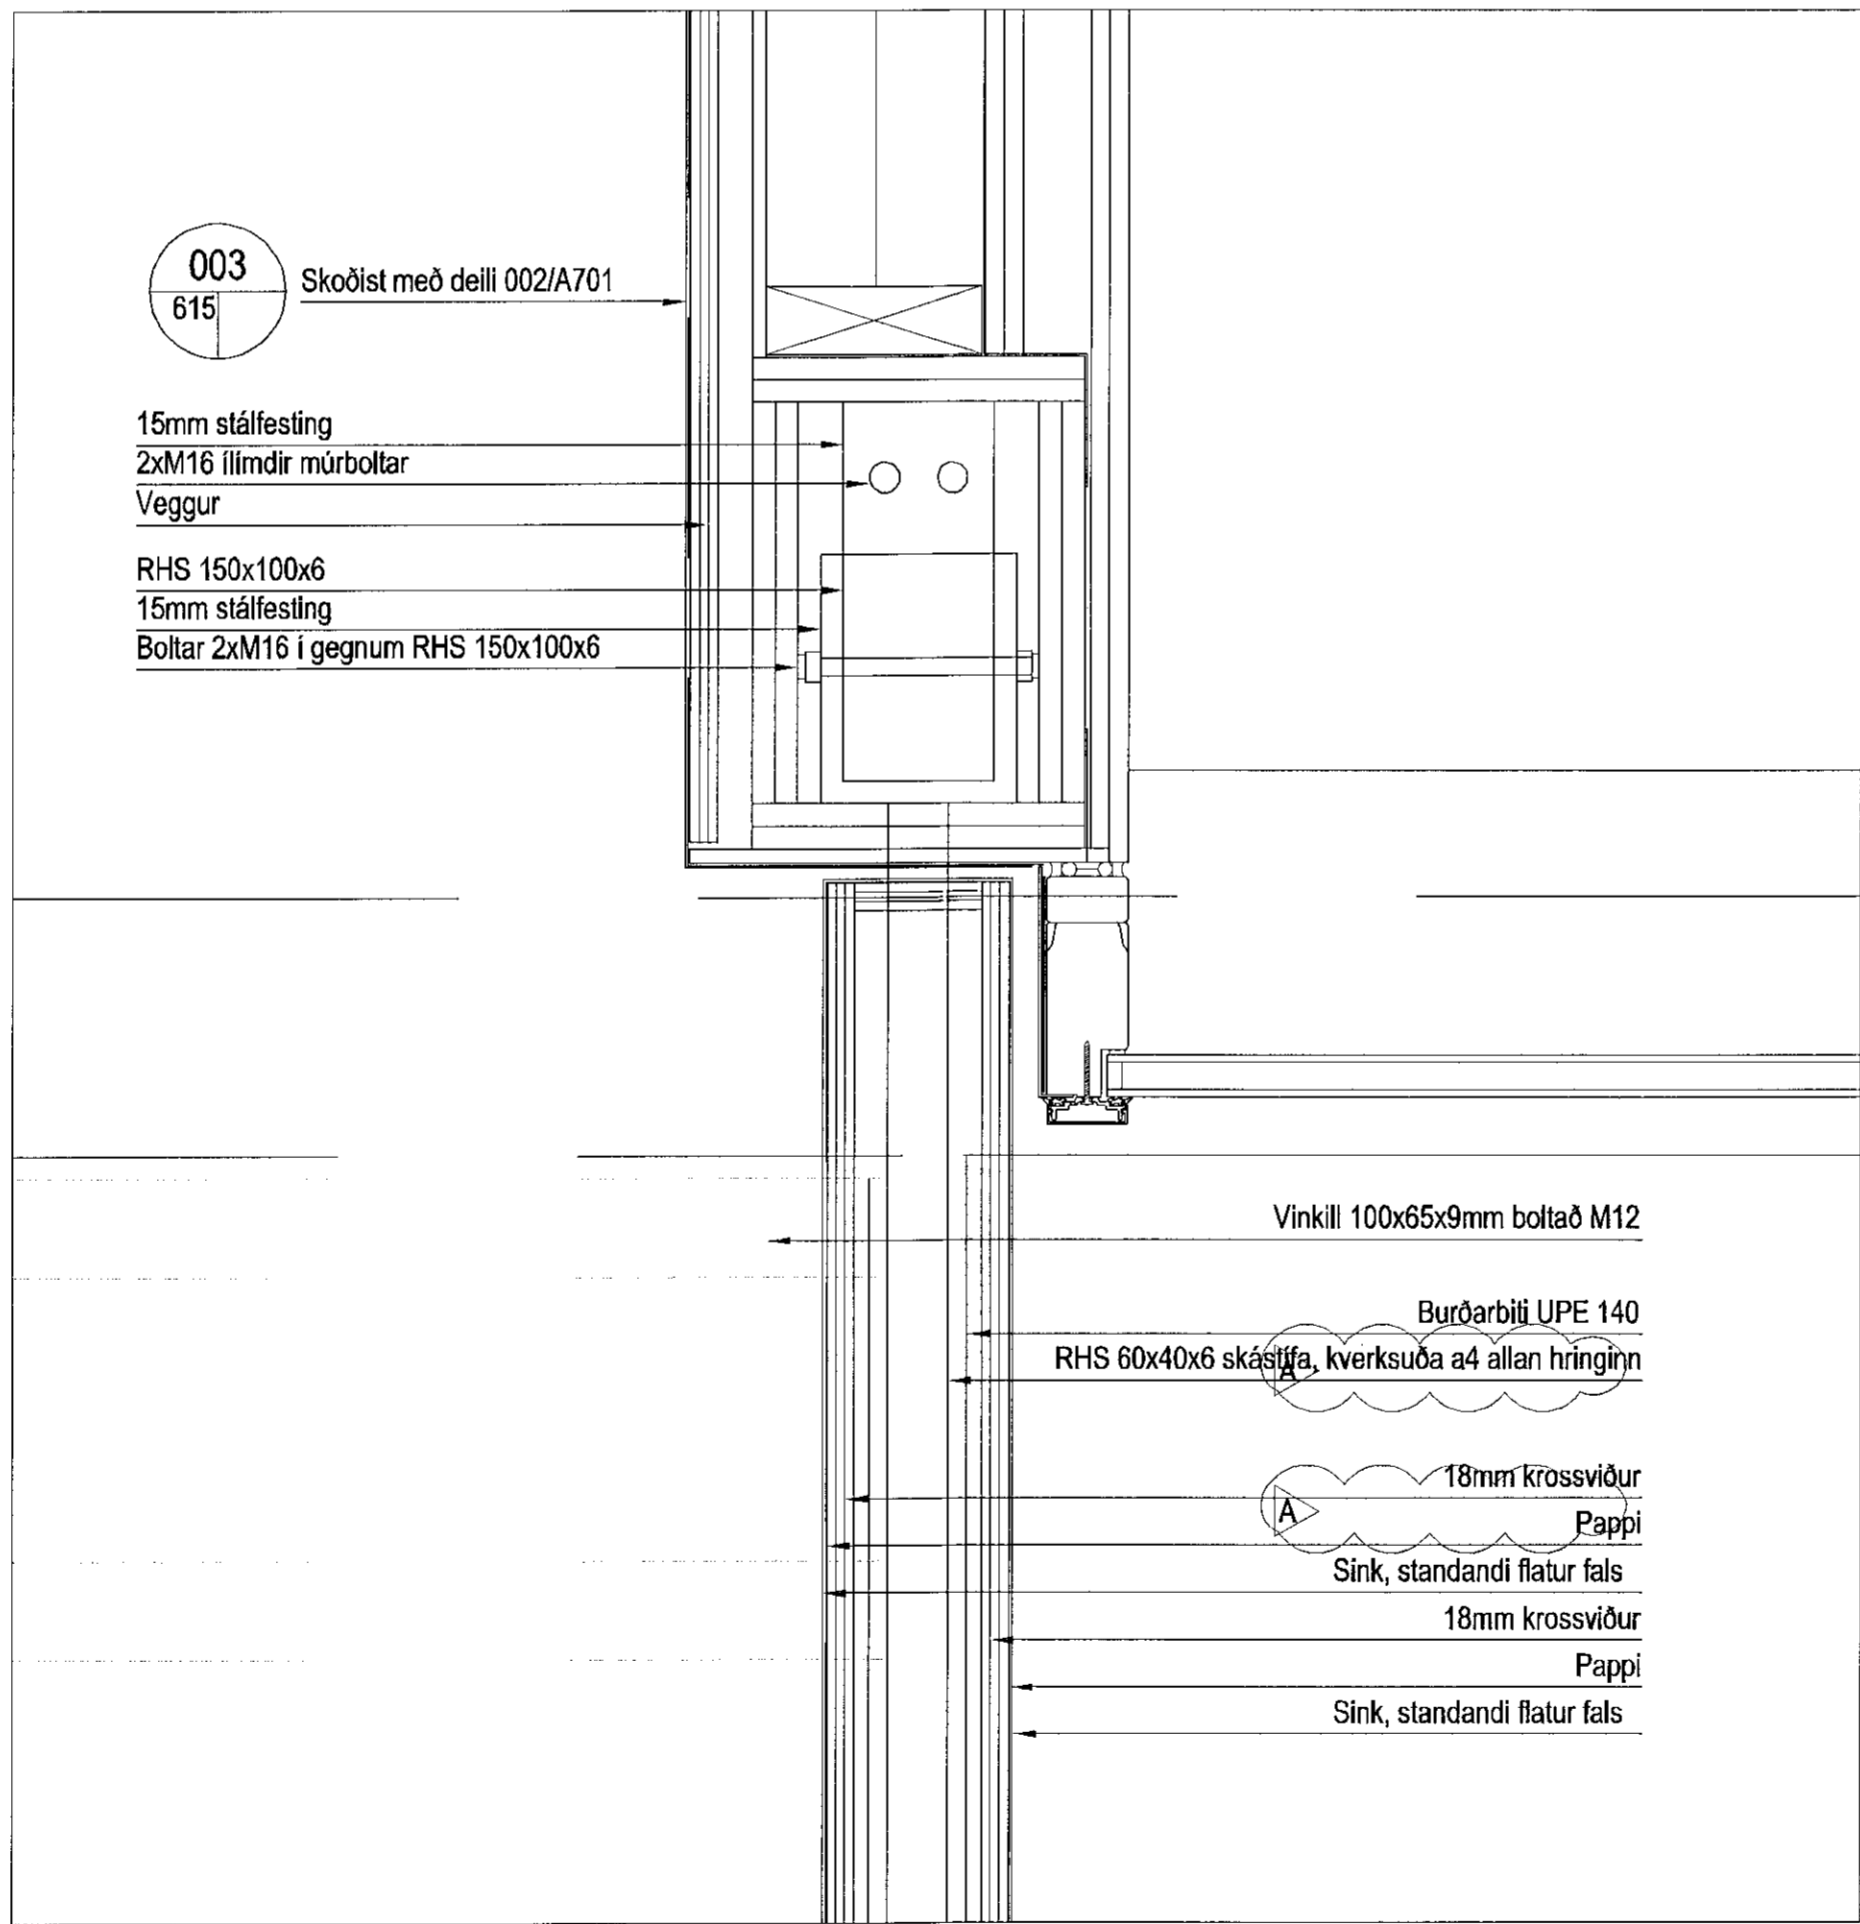

Allar breytingar stálsmiðs á burðarvirkinu yfirfarist af arkitekt og burðarþolshönnuði.

Alls staðar:
Rakasperra kíttuð, heftuð og límd á samkeytum.

Samþykkt þann
29 MAY 2019
F. H. Sigurður Steinar Jónsson

ÚTGÁFUFERILL			
NR.	DAGS.	SKYRINGAR	TEIKNAD AF
A	4.2.19	TEXTI YFIRFARINN.	SK
			ÚTGEFID AF SK/SB

Öll mál í millimetrum, staðfærst áður en framkvæmdir hefjast. Mælt ekki af teikningum. Misræmi í teikningum og önnur valatriði tilkynnist samræmingarhönnuðum strax. Lesa skal teikning með viðgelgandi verkisýningum.

LYKILMYND

YRKI ARKITEKTAR ehf.
Hverfisgata 76, 101 Reykjavík Sími: +354 552 9629
Fax: +354 552 9640 Netfang: yrki@yrki.is
Kt: 59997-3109

Asdis H. Agústsdóttir Arkitekt FAI
Solveig Berg Arkitekt FAI

UNDIRRITUN HÖNNUNARSTJÓRA
ASDIS H. A.

VERKKAUPI

LL18 EHF.

VERK
STRANDGATA 31-33
VERKTEIKNING

TILVÍSUN Í GILDANDI AÐALUPPDRÁTT
B11A, B13, B14, B14A

TEIKNING			
DEILI STÁLSVALIR			
DAGSETN.	MKV.	TEIKNAD AF	ÚTGEFID AF
30.4.15	1:5	YKS	SK/SB
VERK NR.	TEIKNING NR.	ÚTGÁFA	
V221	A712	A	