


Sampykkt þann
21. maí 2019
Byggingafræðingur / Hafnarfirði

ÖLL MÁL OG AÐSTÆÐUR ATHUGIST Á STAÐNUM
AÐUR EN SMÍÐI HEFST.
ÓHEIMILT ER AÐ MÆLA UPP AF TEIKNINGUM.
ASK ARKITEKTUM SKAL TILKYNNNT UM
ÓSAMRÆMI OG VAFAATRÍÐI ER UPP KUNNA AÐ
KOMA.

HÖNNUNARSTJÓRI
ASK
SIGURLAUG SIGURJÓNSDÓTTIR KT. 060767-8319
20. maí 2019
Sigurlaug Sigurjónsdóttir

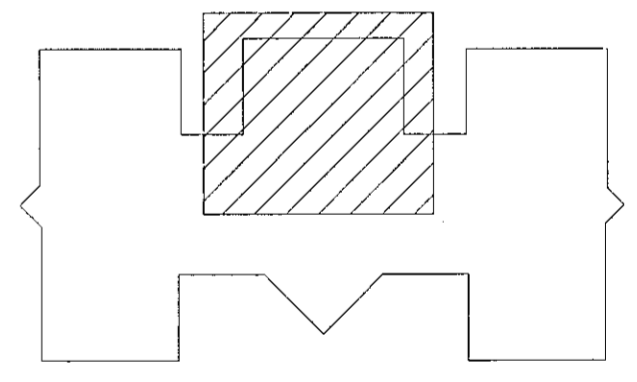


Núverandi veggur óhröyfdur
 Núverandi veggur rifinn
 Nýjrir veggir

Breytingar í eldhúsi:
Eldvarnarveggur í kringum eldhús.
Viðbót í lofttræstikerfi.
Sjálfrvirkt slökkvikerfi í háf.
Nýtt vinnuborð í staðinn fyrir skápa upp við kæli.
Stál hiilur.
Loka milli eldhúss og gangss - nýr veggur E60.
Hurð fram á gang.
Rennihurð á milli eldhúss og móttöku, lager rýmis.
Fylla upp í glugga gat á milli móttöku og eldhúss og flisaleggja í sár.

ÚTGÁFA	TEIKNAD	YFIRFARID	DAGS

ASK arkitektar ehf.
Gautagötu 9 101 Reykjavík
Sími 515 0300 www.ask.is

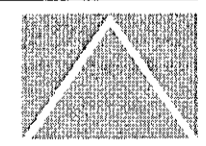

ÁRITUN HÖNNUNARSTJÓRA / SÉRHOÑNUNADAR

Sigurlaug Sigurjónsdóttir
Arkitekt F.Á.Í.
kt:060767-8319
skurlaug@ask.is

ASK
ARKITEKTAR

VERKEFNI	Leikskólinn Hlíðarendi	MRV. I A2	1 : 50
TEGUND TEIKNINGAR	VERKTEIKNINGAR	HANNAÐ	SS/ÁBM
HEITI TEIKNINGAR	Grunnmynd 1.hæð	TEIKNAD	ÁBM
		YFIRF.	ÖI
		DAGS.	10/04/19
VERK NÚM.	9714	ÁLDKERFI - NÚMER TEIKNINGAR	20-01
		ÚTGÁFA	

1. hæð - viðbygging
1 : 50