MÓTTEKIÐ

SNIÐ Í MÆNI FYRIR BREYTINGU. 1:10

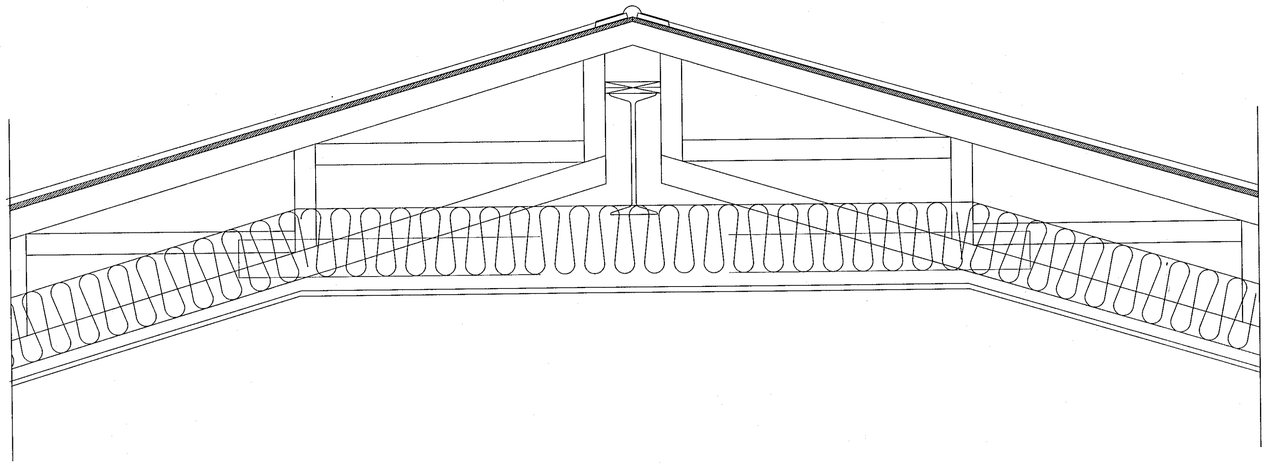

SNIÐ Í MÆNI EFTIR BREYTINGU. 1:10

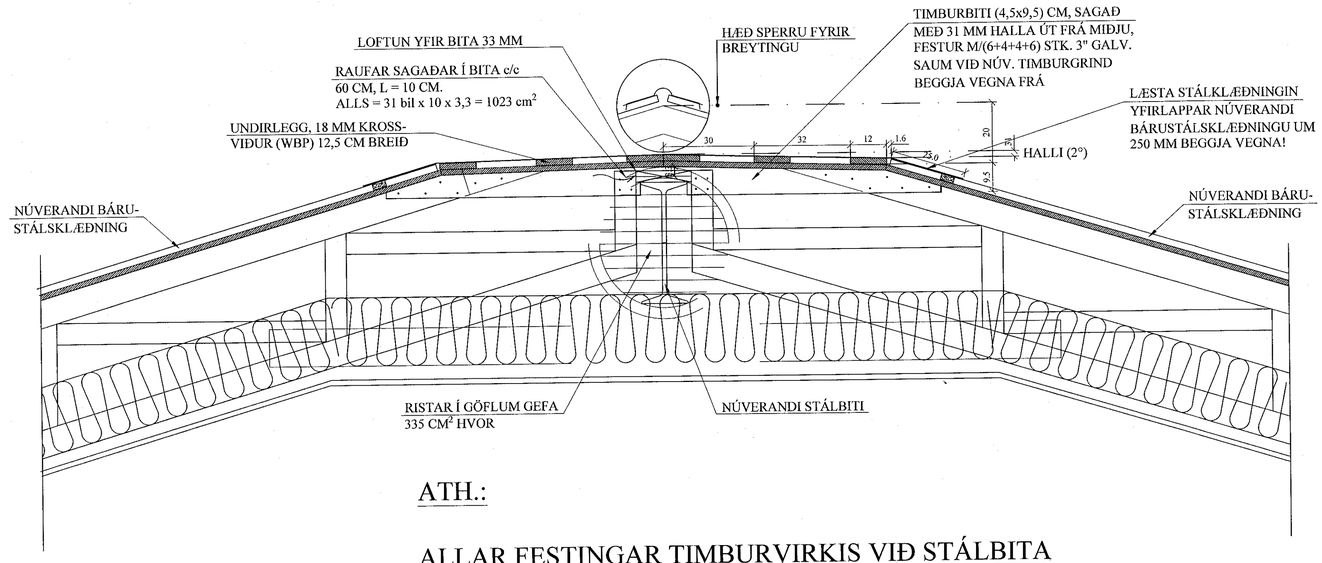

ATH.:

ALLAR FESTINGAR TIMBURVIRKIS VIÐ STÁLBITA HALDAST ÓBREYTTAR FRÁ ÞVÍ SEM ÁÐUR VAR VIÐ BREYTINGUNA Á MÆNINUM EFTIR ÞVÍ SEM KOSTUR ER!

Ofan á þakpappa koma krossviðsrenningar 125 mm, sem eru undirlegg undir sléttar zinkhúðaðar 0,7 mm stálplötur sem eru læstar á samskeytum.

BREYTINGAR

TILVÍSANIR:

SKÝRINGAR..... SJÁ TEIKN. NR. 1-01

Reikn.	JKR	Maí '19	Útgefið:	06.05.2019
Teikn.	JKR	Maí '19	Kvarði:	1:10
Ath.				
Samþ.				

SKÓGARÁS 6
Hafnarfirði

Nr. 1-20

Verkhluti
ÞAK,
SNIÐ Í MÆNI.

Jón Kristjánsson
Byggingarverkfræðingur
VJK ehf
Ármúla 19
108 Reykjavík
Sími: 537-0002 Gsm: 772-3154
Kt: 210754-4829
Netfang: jokris54@gmail.com