


Vesab: 31.5.2019 13:27:52 Öpnum: 17.01.2019

Útg.	Dags.	Skýring	Br.af.	Yfirf.
A	17.01.2019	Verkleining	IJ	BJP
B	31.05.2019	Teikning upplærð	IJ	BJP

Skýringar.

Öll mál eru í mm, nema hæðarkortar í m.
Sjá almenn skýringablöð, teikningar XX_1_04_01, XX_1_04_02, XX_1_04_03, XX_1_04_04, XX_1_04_05, XX_1_04_06. Sjá einnig gataplön og teikningar annarra hönnuða sem tilheyra þessu verki.
Horft er niður á gólfó. Veggir ofan plötu eru sýndir með heilum línum, veggir og bitar neðan plötu eru sýndir með brotnum línum.
Járn í efri brún plötu eru sýnd með heilum línum og eru auðkennd með bókstafnum T. Járn í neðri brún plötu eru sýnd með brotnum línum og eru auðkennd með bókstafnum B.


ÁRITUN HÖNNUNARSTJÓRA:
UTI ARKITEKTAR
BALDUR Ó. SVAVARSSON
ARKITEKT FAI SAMARK
KT.: 120357 5149

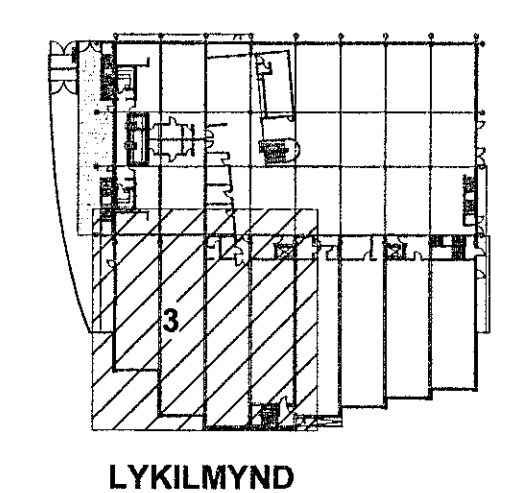

World Class
Tjarnarvellir 7
221 Hafnarfjörður
Burðarvirki
Járnbinding
Grunnmynd sökklar 1. hæðar - Hluti 03

TEIKNUNUMÉR	BLASTIÆRD	HANNAÐ	IJ
2768-004	A1	TEIKNAD:	APK
00_1_21_03		YFIRFARAD:	BJP
DAGS.	MÆLKVAÐI	ÚTGÁFA	
17.01.2019	1 : 50	B	

Óþaknumúmer og dagsetning aðaluppstíttar: 1810020
Höfundur: Bjarni Jón Pálsson
Hönnunarsjött: KT. 291163-5139

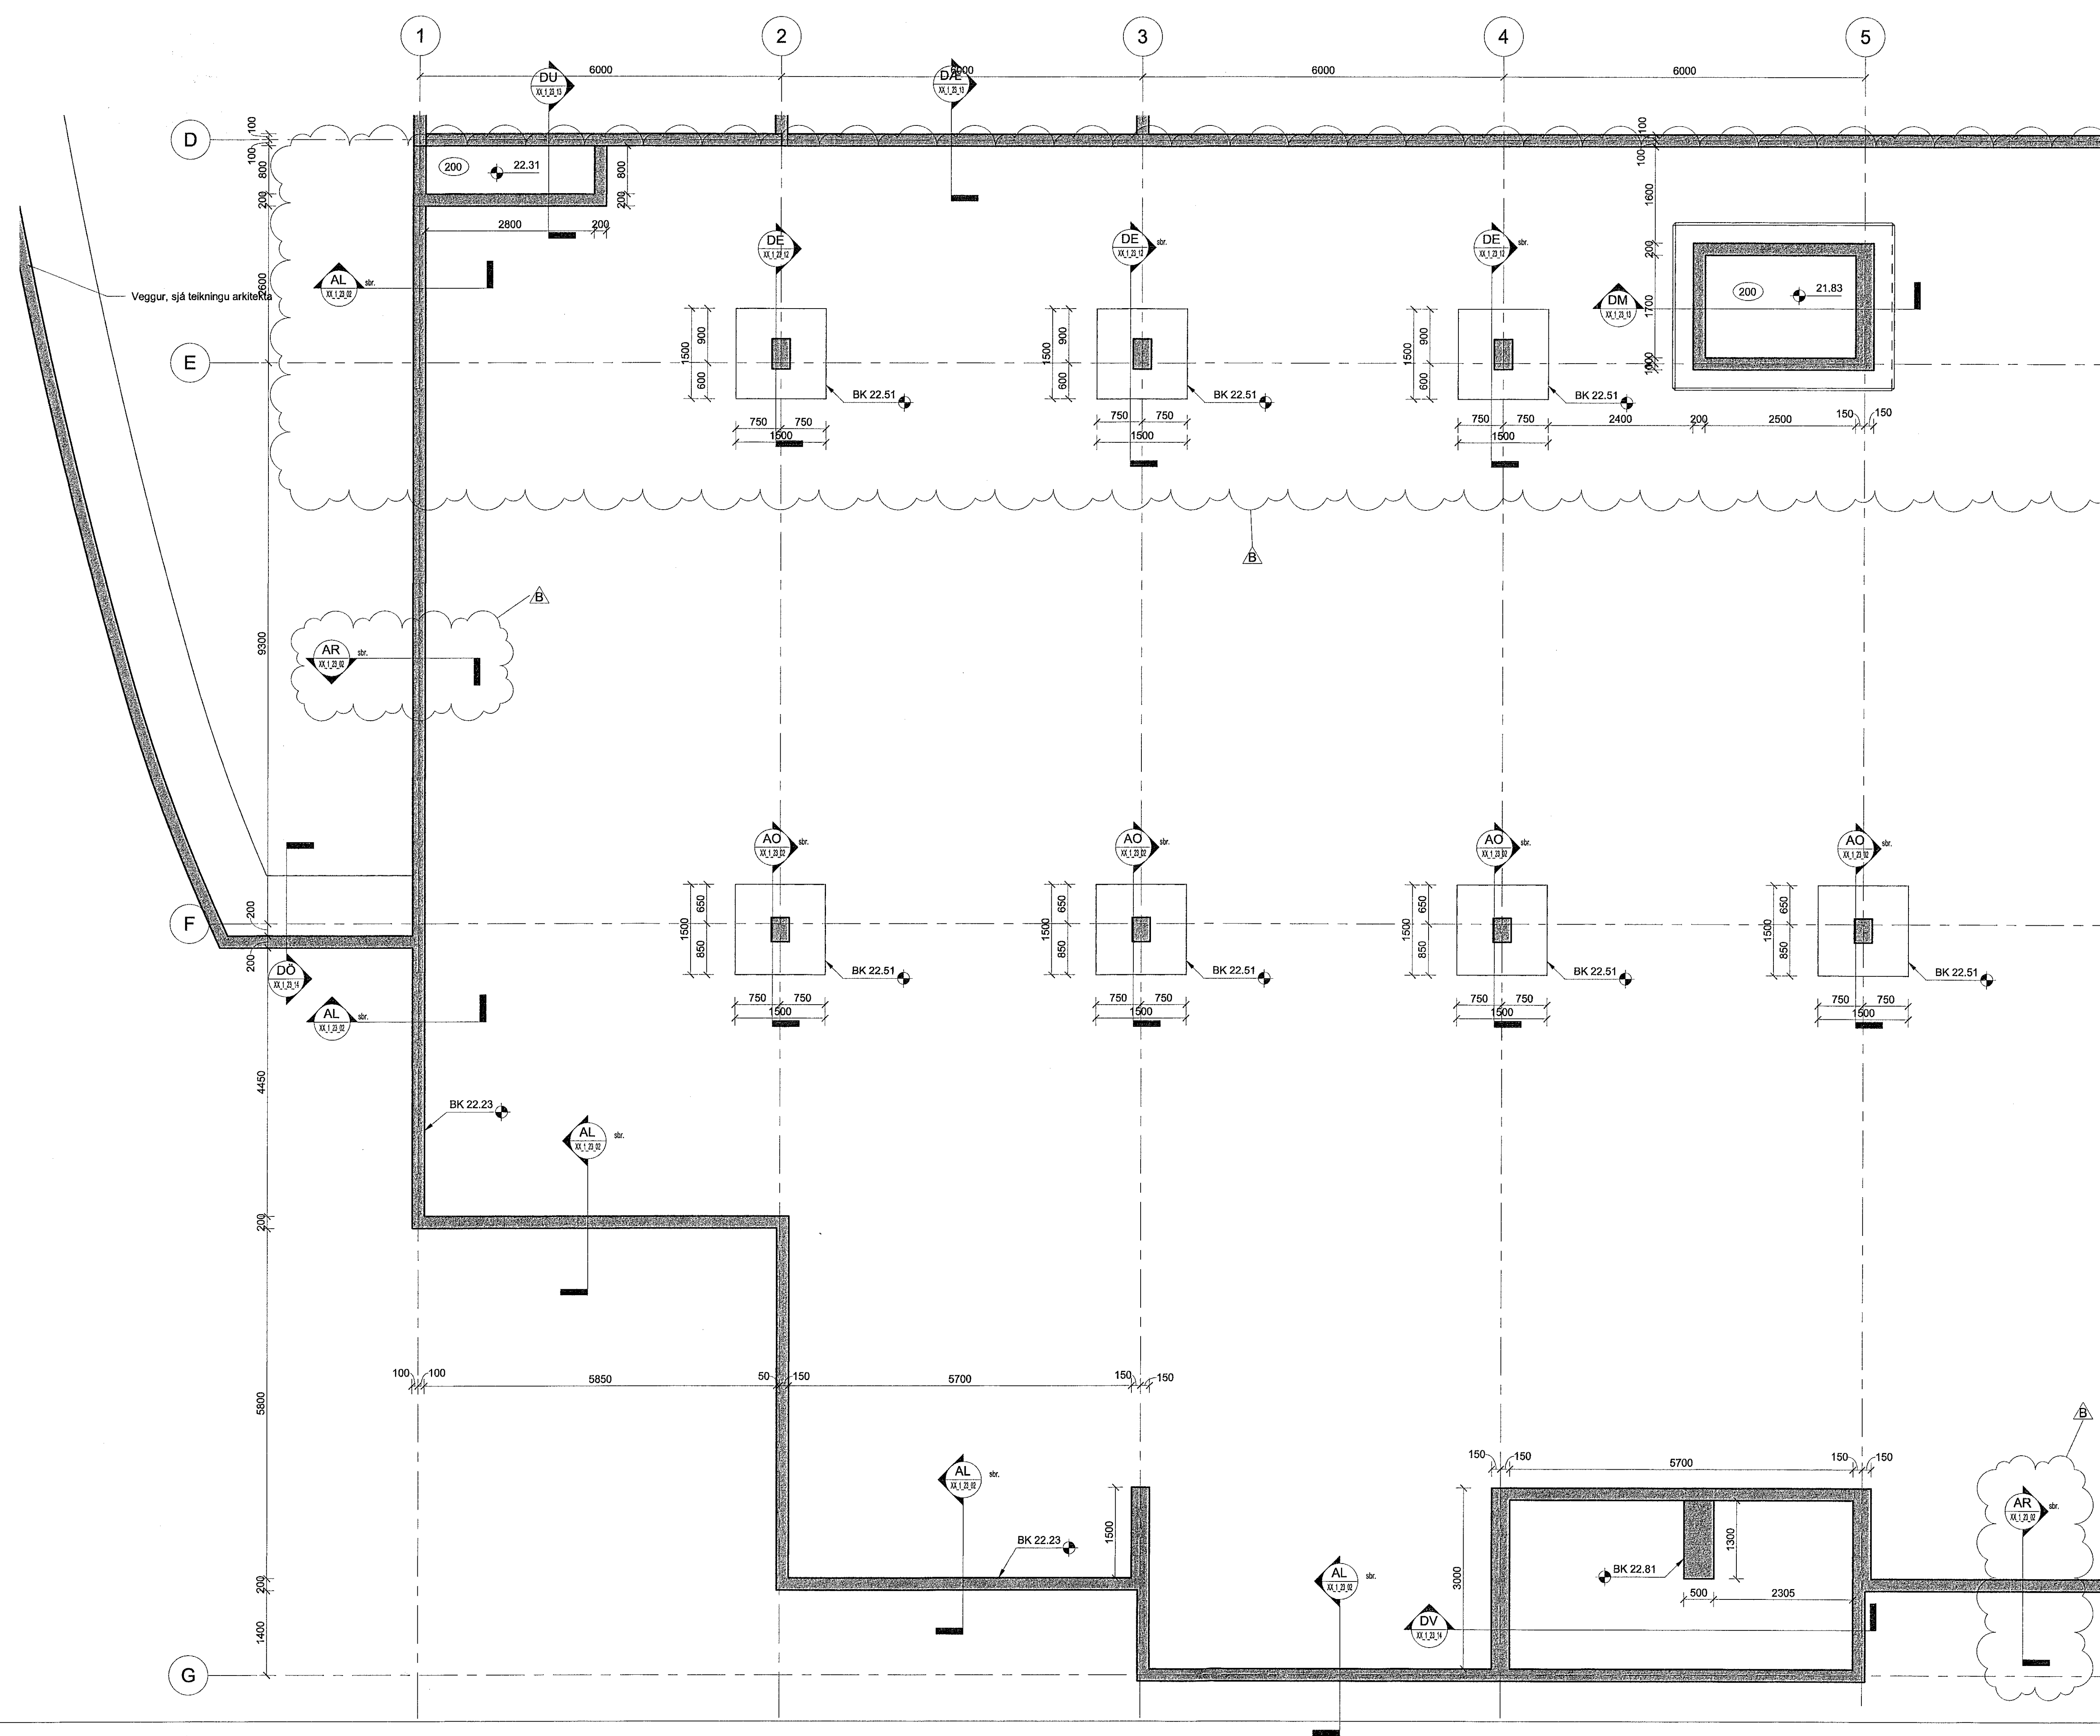

Veggur, sjá teikningu arkitekta